


KANALIZAČNÍ ŠACHTA RŠ2 DN1000

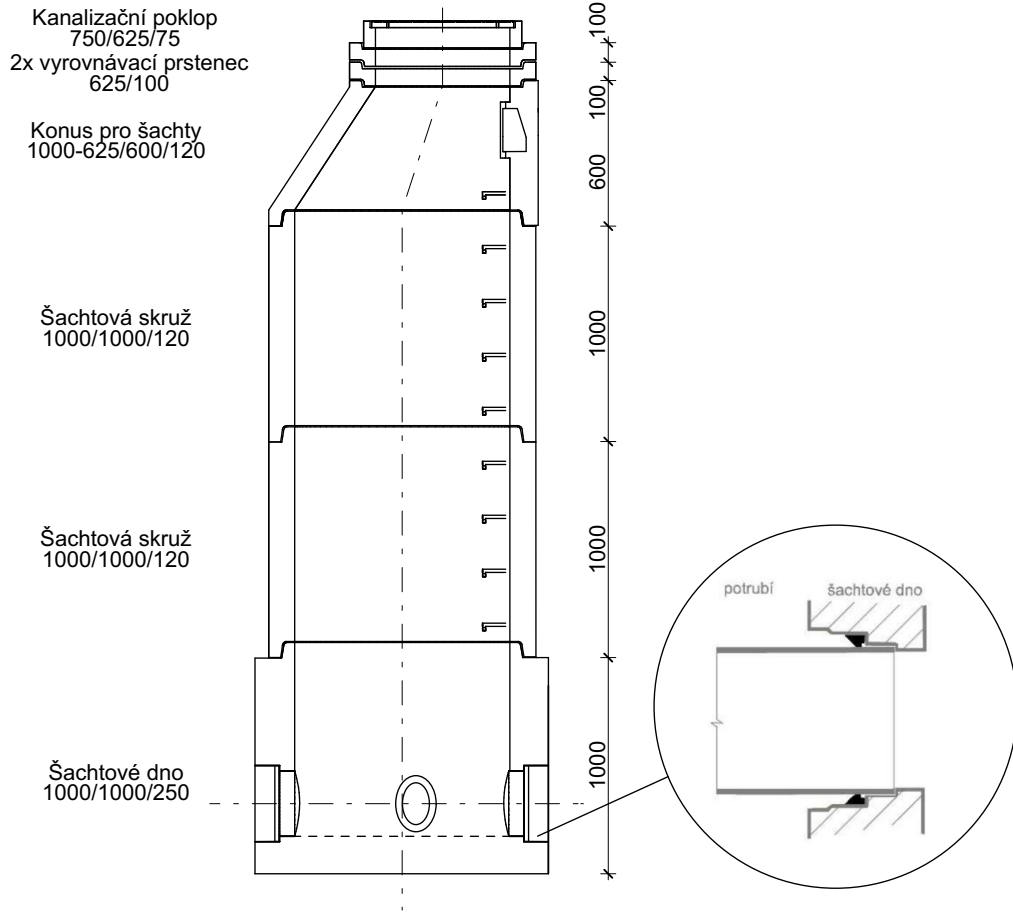

Šachtové dno
1000/1000/250

Šachtová skruž
1000/1000/120


Šachtová skruž
1000/1000/120

Kanalizační poklop
750/625/75
2x vyrovnávací prstenec
625/100

Konus pro šachty
1000-625/600/120

Nátok z nové
retenční nádrže
250 PVC-KG

Odtok do stávající
areálové
kanalizace

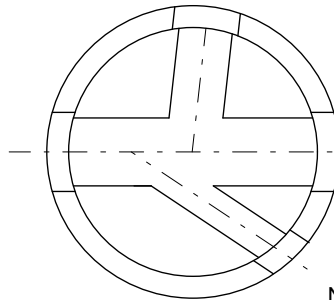

Nátok ze stávající
retenční nádrže
315 PVC-KG

Nátok - nová
splašková
kanalizace 160
PVC-KG

TATO DOKUMENTACE SLOUŽÍ JAKO DOKUMENTACE ZMĚN A
SKUTEČNÉHO PROVEDENÍ STAVBY

±0,000 = 239,6 m.n.m. Bp v

ARCHITEKT	ZODP.PROJEKTANT	PROJEKTANT	Style STUDIO		VÝTISK Č.
ING.ARCH.P.GOTTWALD	ING.M.OŠŤÁDAL	ING. PETR VALEČEK	STYLE STUDIO s.r.o. Újezd 2175/9a, 796 01 Prostějov IČ: 485 32 894 DIČ: CZ48532894		
<i>Gottwald</i>	<i>Ošťádal</i>	BC. MARTIN JAŠEK			
INVESTOR : Fakultní nemocnice Olomouc, I. P. Pavlova 185/6, 779 00 Olomouc					
MÍSTO STAVBY : parc.č.132/97,132/98,132/99,132/100,132/120,st.2252, k.ú. Nová Ulice [710717], Olomouc					
AKCE :	STAVEBNÍ POVOLENÍ		FORMÁT	210x297 mm	
	Novostavba budovy "G"		STUPEŇ	ZSPD-DSPS	
	parc.č. 132/97,132/98,132/99,132/100,132/120,st.2252, k.ú. Nová Ulice [710717], Olomouc		ARCH. Č.	SS/2022/007/ZSPD	
OBSAH :	Přípojka splaškové kanalizace		DATUM	02/2023	
	Příčný řez - kanalizační šachta RŠ2		MĚŘÍTKO	Č. V. 04	
			1:35		