



# RETENČNÍ NÁDRŽ

2,4 x 9 x 1,23 m  
 stavební / retenční objem 26,6 / 24,8 m<sup>3</sup>  
 60 ks akumulčních boxů  
 rozměr jednoho boxu 630x600x1200, objem 454l  
 1 ks revizní šachta DN 600  
 1 ks vírový ventil (regulovaný odtok 0,5l/s)


## ŘEZ A-A' - RETENCE

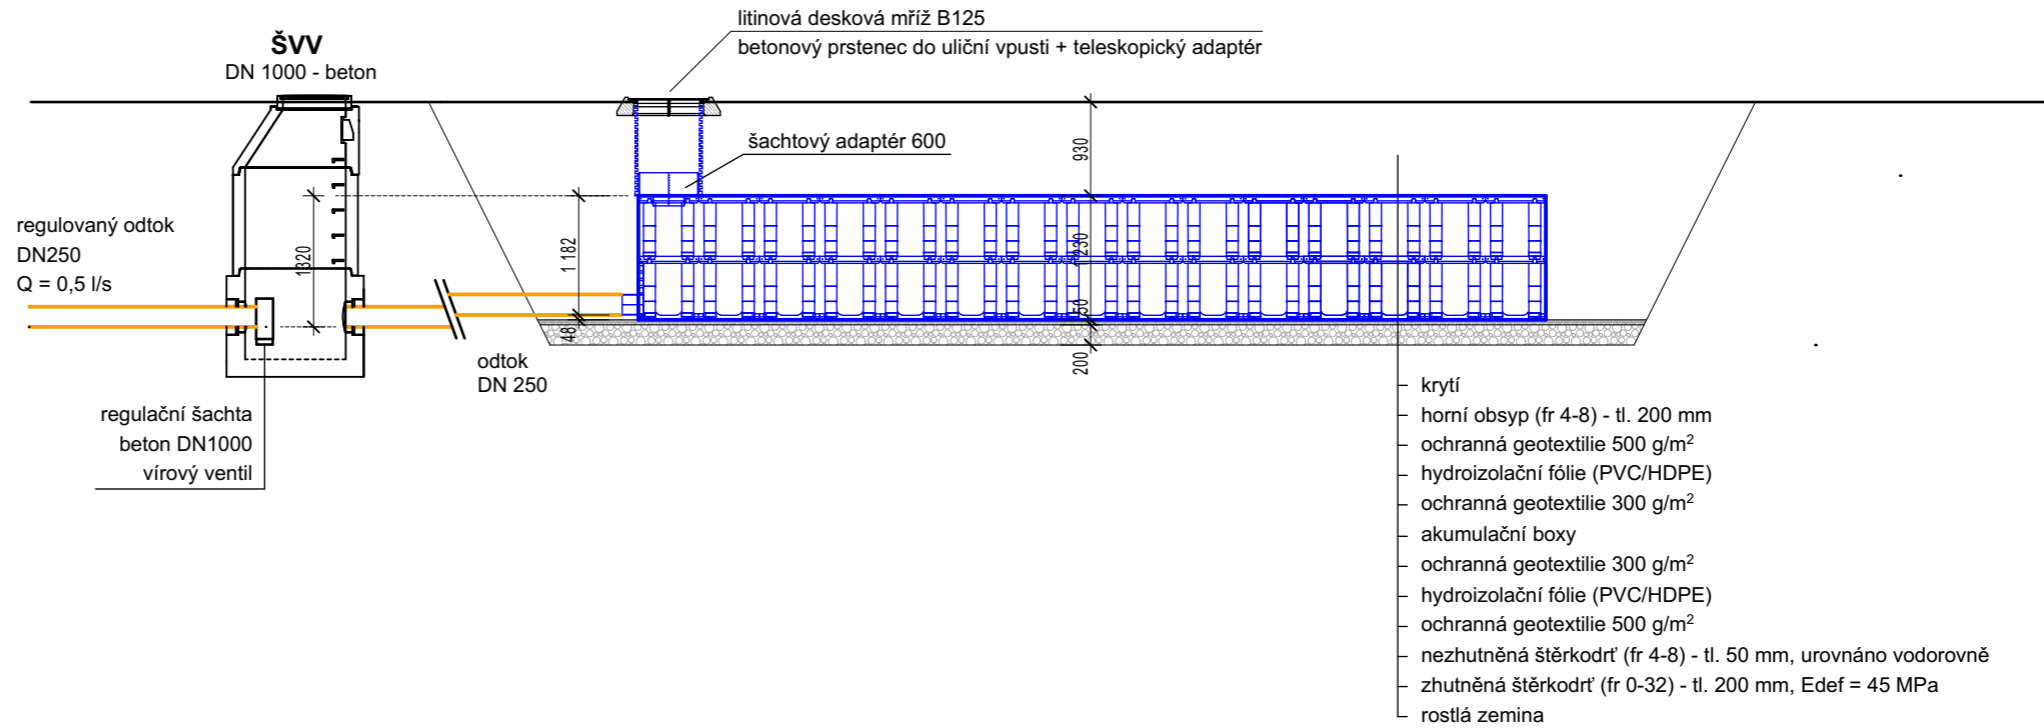

## ŘEZ B-B'

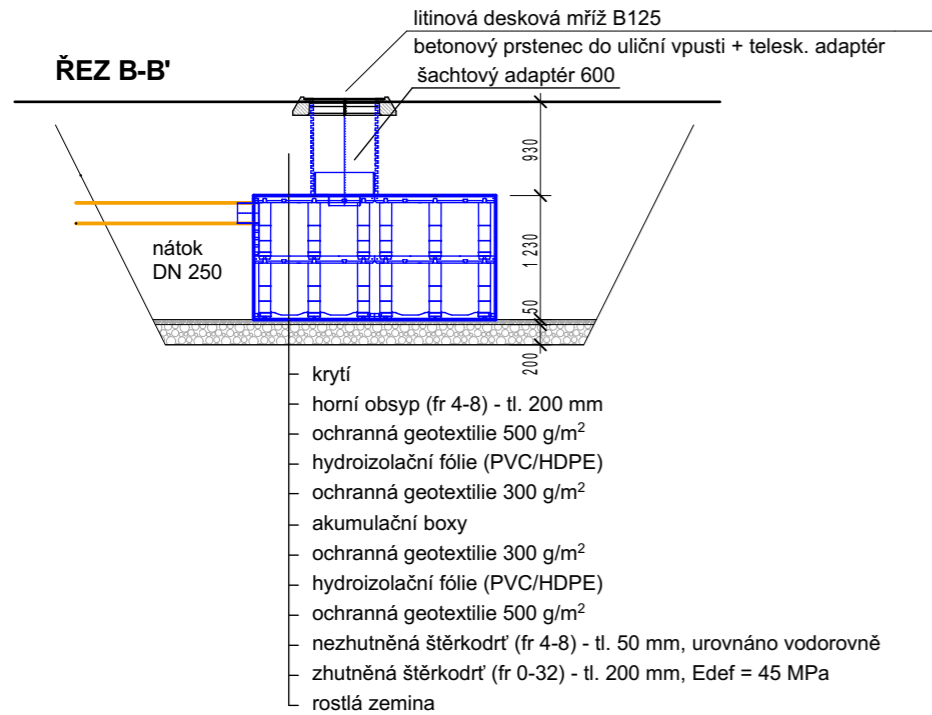

## PŮDORYS

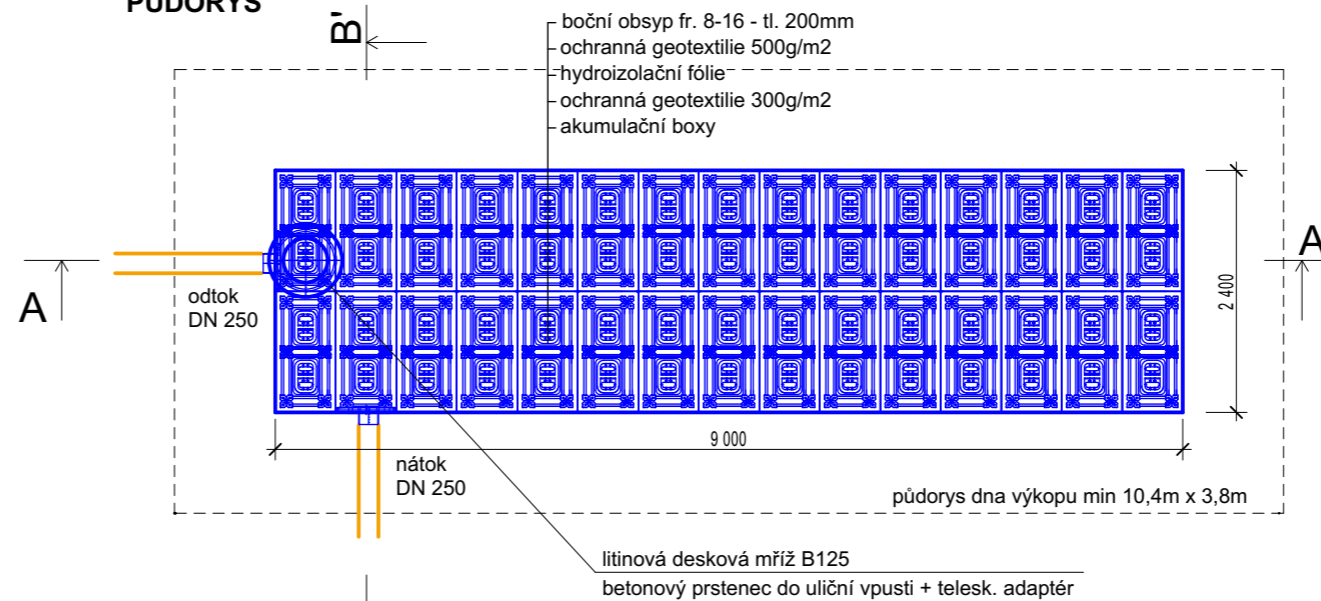

TATO DOKUMENTACE SLOUŽÍ JAKO DOKUMENTACE ZMĚN A  
 SKUTEČNÉHO PROVEDENÍ STAVBY

±0,000 = 239,6 m.n.m. Bp v

ARCHITEKT ING.ARCH.P.GOTTWALD	ZODP.PROJEKTANT ING.M.OŠTÁDAL	PROJEKTANT ING. PETR VALEČEK	 STYLE STUDIO s.r.o. Újezd 2175/9a, 796 01 Prostějov IČ: 485 32 894 DIČ: CZ48532894	VÝTISK Č.
INVESTOR : Fakultní nemocnice Olomouc, I. P. Pavlova 185/6, 779 00 Olomouc MÍSTO STAVBY : parc.č.132/97,132/98,132/99,132/100,132/120,st.2252, k.ú. Nová Ulice [710717], Olomouc				
AKCE : STAVEBNÍ POVOLENÍ Novostavba budovy "G" parc.č. 132/97,132/98,132/99,132/100,132/120,st.2252, k.ú. Nová Ulice [710717], Olomouc		FORMÁT	420x297 mm	
OBSAH : Kanalizace dešťová Retenční nádrž		STUPEŇ	ZSPD-DSPS	
		ARCH. Č.	SS/2022/007/ZSPD	
		DATUM	02/2023	
		MĚŘÍTKO	1:75	Č. V. 02