


PŘÍČNÝ ŘEZ ULOŽENÍ PLASTOVÉHO KANALIZAČNÍHO POTRUBÍ PVC-KG

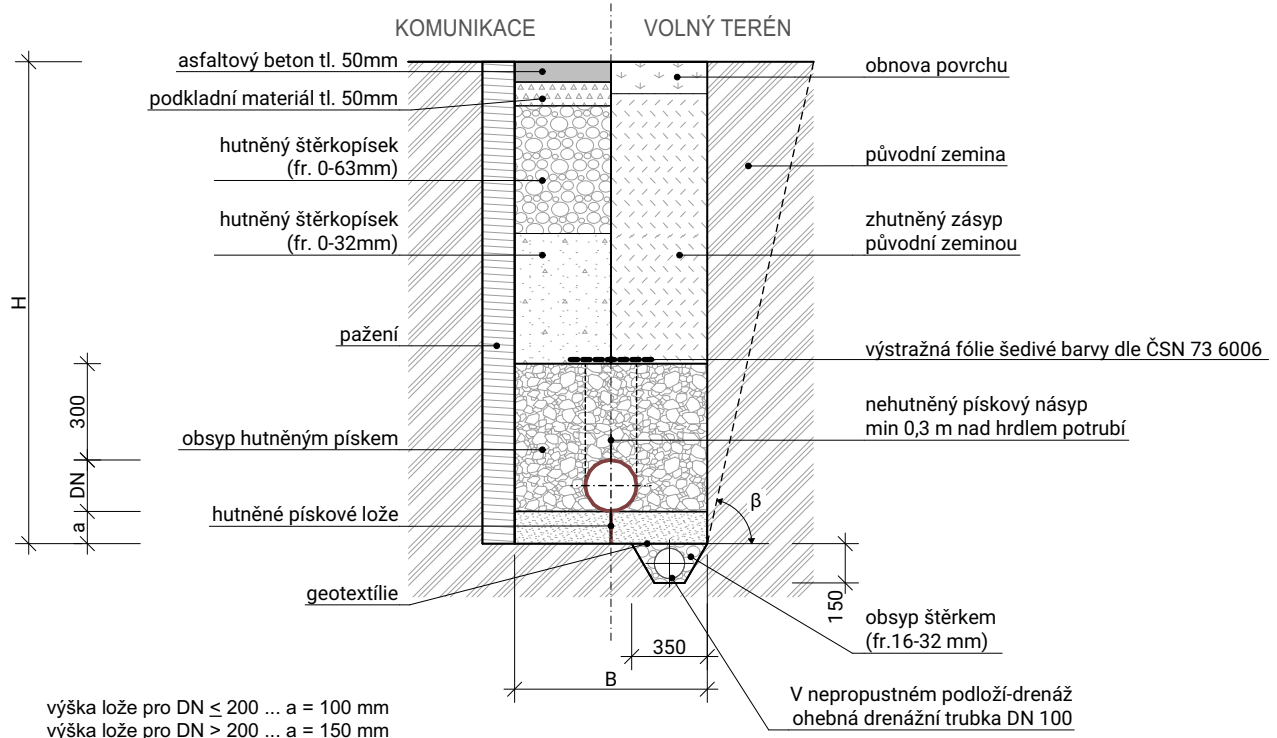

Šířka rýhy v závislosti na největším průměru potrubí

DN [mm]	Nejmenší šířka rýhy B [m]		
	Zapažená rýha	Nezapažená rýha	
		β > 60°	β ≤ 60°
≤ 225	ODh + 0,40	ODh + 0,40	
> 225 až ≤ 350	ODh + 0,50	ODh + 0,50	ODh + 0,40
> 350 až ≤ 700	ODh + 0,70	ODh + 0,70	ODh + 0,40
> 700 až ≤ 1200	ODh + 0,85	ODh + 0,85	ODh + 0,40
> 1200	ODh + 1,00	ODh + 1,00	ODh + 0,40

Šířka rýhy v závislosti na hloubce rýhy

Hloubka rýhy H [mm]	Nejmenší šířka rýhy B [m]
≤ 1,00	nevžaduje se
≥ 1,00 až ≤ 1,75	0,80
> 1,75 až ≤ 4,00	0,90
> 4,00	1,00

Pozn. Maximální hloubka nezapažených jámy se svislými stěnami H = 1,4 m

Pozn. DN(OD) ... větší průměr potrubí

Poznámka

Min. spád svodné kanalizace pro dešťové odpadní vody je 1% pro sphaškové odpadní vody 2%

Min. spád kanalizační přípojky DN 150 - 2%; DN 200 - 1%

Křížení a souběh podzemních sítí bude provedeno dle ČSN 73 6005.

Minimální krytí potrubí pod terémem dle stanoviska provozovatele v souladu s ČSN 73 6005.

Na urovnání dna rýhy ve spádu dle potrubí bude provedeno pískové lože s max. velikostí zrn 10 mm tloušťky 100-150 mm dle dimenze potrubí. Po uložení do lože se provede obsyp pískem 300 mm nad vrch trub a ten se po bocích zhuťní. Nad troubou v žádném případě nehtnutit!

TATO DOKUMENTACE SLOUŽÍ JAKO DOKUMENTACE ZMĚN A SKUTEČNÉHO PROVEDENÍ STAVBY

±0,000 = 239,6 m.n.m. Bp v

ARCHITEKT	ZODP.PROJEKTANT	PROJEKTANT	Style STUDIO	VÝTISK Č.
ING.ARCH.P.GOTTWALD	ING.M.OŠŤÁDAL	ING. PETR VALEČEK		
<i>Gottwald</i>	<i>Ošťádal</i>	BC. MARTIN JAŠEK		
INVESTOR : Fakultní nemocnice Olomouc, I. P. Pavlova 185/6, 779 00 Olomouc				
MÍSTO STAVBY : parc.č.132/97,132/98,132/99,132/100,132/120,st.2252, k.ú. Nová Ulice [710717], Olomouc				
AKCE :	STAVEBNÍ POVOLENÍ		FORMÁT	210x297 mm
	Novostavba budovy "G"		STUPEŇ	ZSPD-DSPS
	parc.č. 132/97,132/98,132/99,132/100,132/120,st.2252, k.ú. Nová Ulice [710717], Olomouc		ARCH. Č.	SS/2022/007/ZSPD
OBSAH :	Kanalizace dešťová		DATUM	02/2023
	Příčný řez - kanalizační potrubí		MĚŘÍTKO	Č. V. 03
			1:30	

Příloha dle 499/2006 sb. v platném znění SO 08.