


**KANALIZAČNÍ ŠACHTA S LITINOVÝM POKLOPEM A15
A S BETONOVÝM PRSTENCEM**

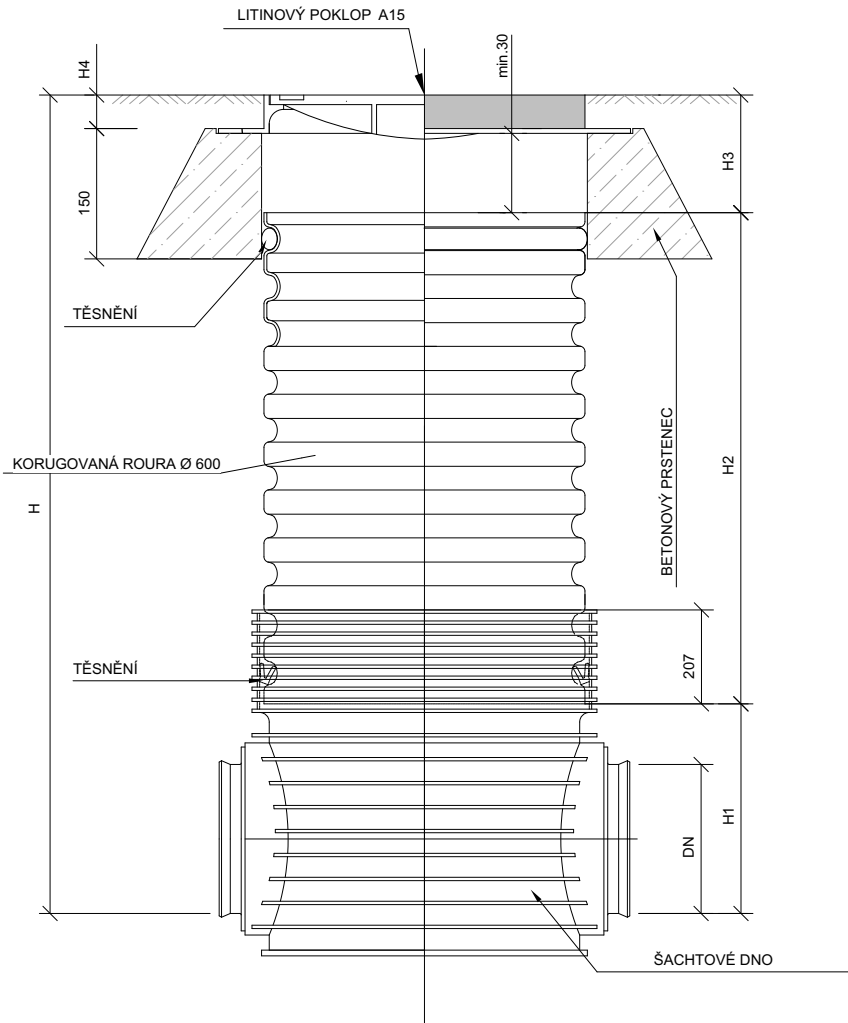


DN/OD	DN/ID		H1 (mm)		
KG	X-stream	UR DIN	KG	X-stream	UR DIN
160	150	150	351	351	351
200	200	200	374	374	374
250	250	250	399	399	399
315	300	300	428	428	428
400	X	X	471	X	X

TYP VSTUPU	H4 (mm)
A15	80
B125	80
D400	115

TATO DOKUMENTACE SLOUŽÍ JAKO DOKUMENTACE ZMĚN A
SKUTEČNÉHO PROVEDENÍ STAVBY

±0,000 = 239,6 m.n.m. Bp v

ARCHITEKT ING.ARCH.P.GOTTWALD <i>Gottwald</i>	ZODP.PROJEKTANT ING.M.OŠŤÁDAL <i>Ošťádal</i>	PROJEKTANT ING. PETR VALEČEK BC. MARTIN JAŠEK	 STYLE STUDIO s.r.o. Újezd 2175/9a, 796 01 Prostějov IČ: 485 32 894 DIČ: CZ48532894	VÝTISK Č.
INVESTOR : Fakultní nemocnice Olomouc, I. P. Pavlova 185/6, 779 00 Olomouc				
MÍSTO STAVBY : parc.č.132/97,132/98,132/99,132/100,132/120,st.2252, k.ú. Nová Ulice [710717], Olomouc				
AKCE :	STAVEBNÍ POVOLENÍ Novostavba budovy "G" parc.č. 132/97,132/98,132/99,132/100,132/120,st.2252, k.ú. Nová Ulice [710717], Olomouc		FORMÁT	210x297 mm
OBSAH :	Kanalizace dešťová Příčný řez - kanalizační šachta RŠ3		STUPEŇ	ZSPD-DSPS
			ARCH. Č.	SS/2022/007/ZSPD
			DATUM	02/2023
			MĚŘÍTKO	Č. V. 1:15 04

Příloha dle 499/2006 sb. v platném znění SO 08.