


KANALIZAČNÍ ŠACHTA ŠVV DN1000

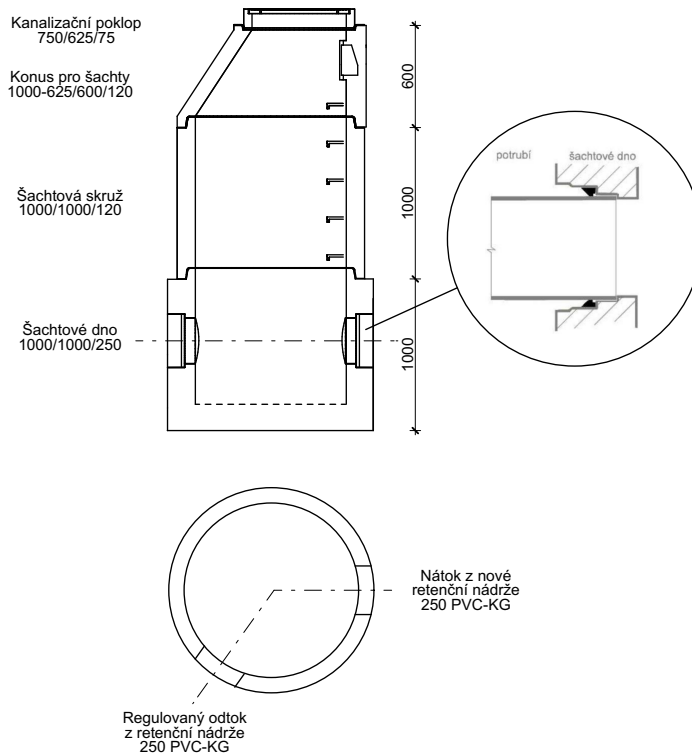

TATO DOKUMENTACE SLOUŽÍ JAKO DOKUMENTACE ZMĚN A
SKUTEČNÉHO PROVEDENÍ STAVBY

±0,000 = 239,6 m.n.m. Bpv

| | | | | | |
|---|-----------------|-------------------|--|------------------|-------------|
| ARCHITEKT | ZODP.PROJEKTANT | PROJEKTANT | STYLE STUDIO s.r.o. Újezd 2175/9a, 796 01 Prostějov IČ: 485 32 894 DIČ: CZ48532894 | | VÝTISK Č. |
| ING.ARCH.P.GOTTWALD | ING.M.OŠŤÁDAL | ING. PETR VALEČEK | | | |
| <i>Gottwald</i> | <i>Ošťádal</i> | BC. MARTIN JAŠEK | | | |
| INVESTOR : Fakultní nemocnice Olomouc, I. P. Pavlova 185/6, 779 00 Olomouc | | | | | |
| MÍSTO STAVBY : parc.č.132/97,132/98,132/99,132/100,132/120,st.2252, k.ú. Nová Ulice [710717], Olomouc | | | | | |
| AKCE : STAVEBNÍ POVOLENÍ Novostavba budovy "G" parc.č. 132/97,132/98,132/99,132/100,132/120,st.2252, k.ú. Nová Ulice [710717], Olomouc | | | FORMÁT | 210x297 mm | |
| | | | STUPEŇ | ZSPD-DSPS | |
| OBSAH : Kanalizace dešťová Příčný řez - kanalizační šachta ŠVV | | | ARCH. Č. | SS/2022/007/ZSPD | |
| | | | DATUM | 02/2023 | |
| | | | MĚŘÍTKO | 1:35 | Č. V. 05 |

Příloha dle 499/2006 sb. v platném znění SO 08.