

VLASTNOSTI ROZVADĚČE

- termoset/termoplast, sestava rozvaděčů pro vnější použití
- osazení do výklenku ve stěně, obložky pro uložení do hořlavé izolace
- krytí IP 44/20C
- jmenovité napětí 400V AC/50 Hz

Navrhované rozměry, vč. základového dílu:

MDO:

Skříň pojistek a přepětové ochrany, 4x svislý pojistkový odpínač vel.2 + SPD s jištěním

- 780 x 2135 x 250 mm (ŠxVxH)

Skříň nepřímého měření hl. jistič + MTP MEg

- 930 x 2135 x 250 mm (ŠxVxH)

Skříň s přístrojovým vybavením

- 470 x 2135 x 250 mm (ŠxVxH)

DO:

Skříň přímého měření + SPD + MTP MEg

- 620 x 2135 x 250 mm (ŠxVxH)

Skříň s přístrojovým vybavením

- 470 x 2135 x 250 mm (ŠxVxH)

Celkový rozměr sestavy 3270 x 2135 x 250 mm (ŠxVxH)

Rozměry se odlišovat lišit dle konkrétního zvoleného dodavatele skříně.

VÝKONOVÁ BILANCE

Pi= dle PD vnitřní instalace

Ps=dle PD vnitřní instalace

In=400A MDO

In=120A DO

Inj=220A

Ik'' < 10 kA

Ip < 10 kA

OSTATNÍ

přívod: spodem

vývod: spodem


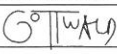
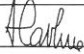

ochrana: Automatické odpojení od zdroje v případě poruchy dle ČSN 33 2000-4-41 ed.2 a ČSN EN 61140 ed.2


POZNÁMKY:

Sestava skříní - samostatně stojících atypických pilířů pro měření spotřeby obvodů


MDO a DO a monitorování MEg

±0,000 = 239,6 m.n.m. Bpv


ARCHITEKT	ZODP.PROJEKTANT	PROJEKTANT	 STYLE STUDIO s.r.o. Újezd 2175/9a, 796 01 Prostějov IČ: 485 32 894 DIČ: CZ48532894	VÝTISK Č.
ING.ARCH.P.GOTTWALD	ING.P.HAVLENA	ING. P.HAVLENA		-
				-
INVESTOR : Fakultní nemocnice Olomouc, I. P. Pavlova 185/6, 779 00 Olomouc				
MÍSTO STAVBY : parc.č. 132/97, 132/98, 132/99, 132/100, k.ú. Nová Ulice [710717], Olomouc				
AKCE :	Novostavba budovy "G" parc.č. 132/97, 132/98, 132/99, 132/100, k.ú. Nová Ulice [710717], Olomouc		FORMÁT	6x A4
OBSAH :	SO 05 Přípojka NN SCHÉMA ROZVADĚČE		STUPEŇ	ZSPD - DSPS
			ARCH. Č.	SS/2022/002/UR+SP
			DATUM	02/2023
			MĚŘÍTKO	Č. V. 03

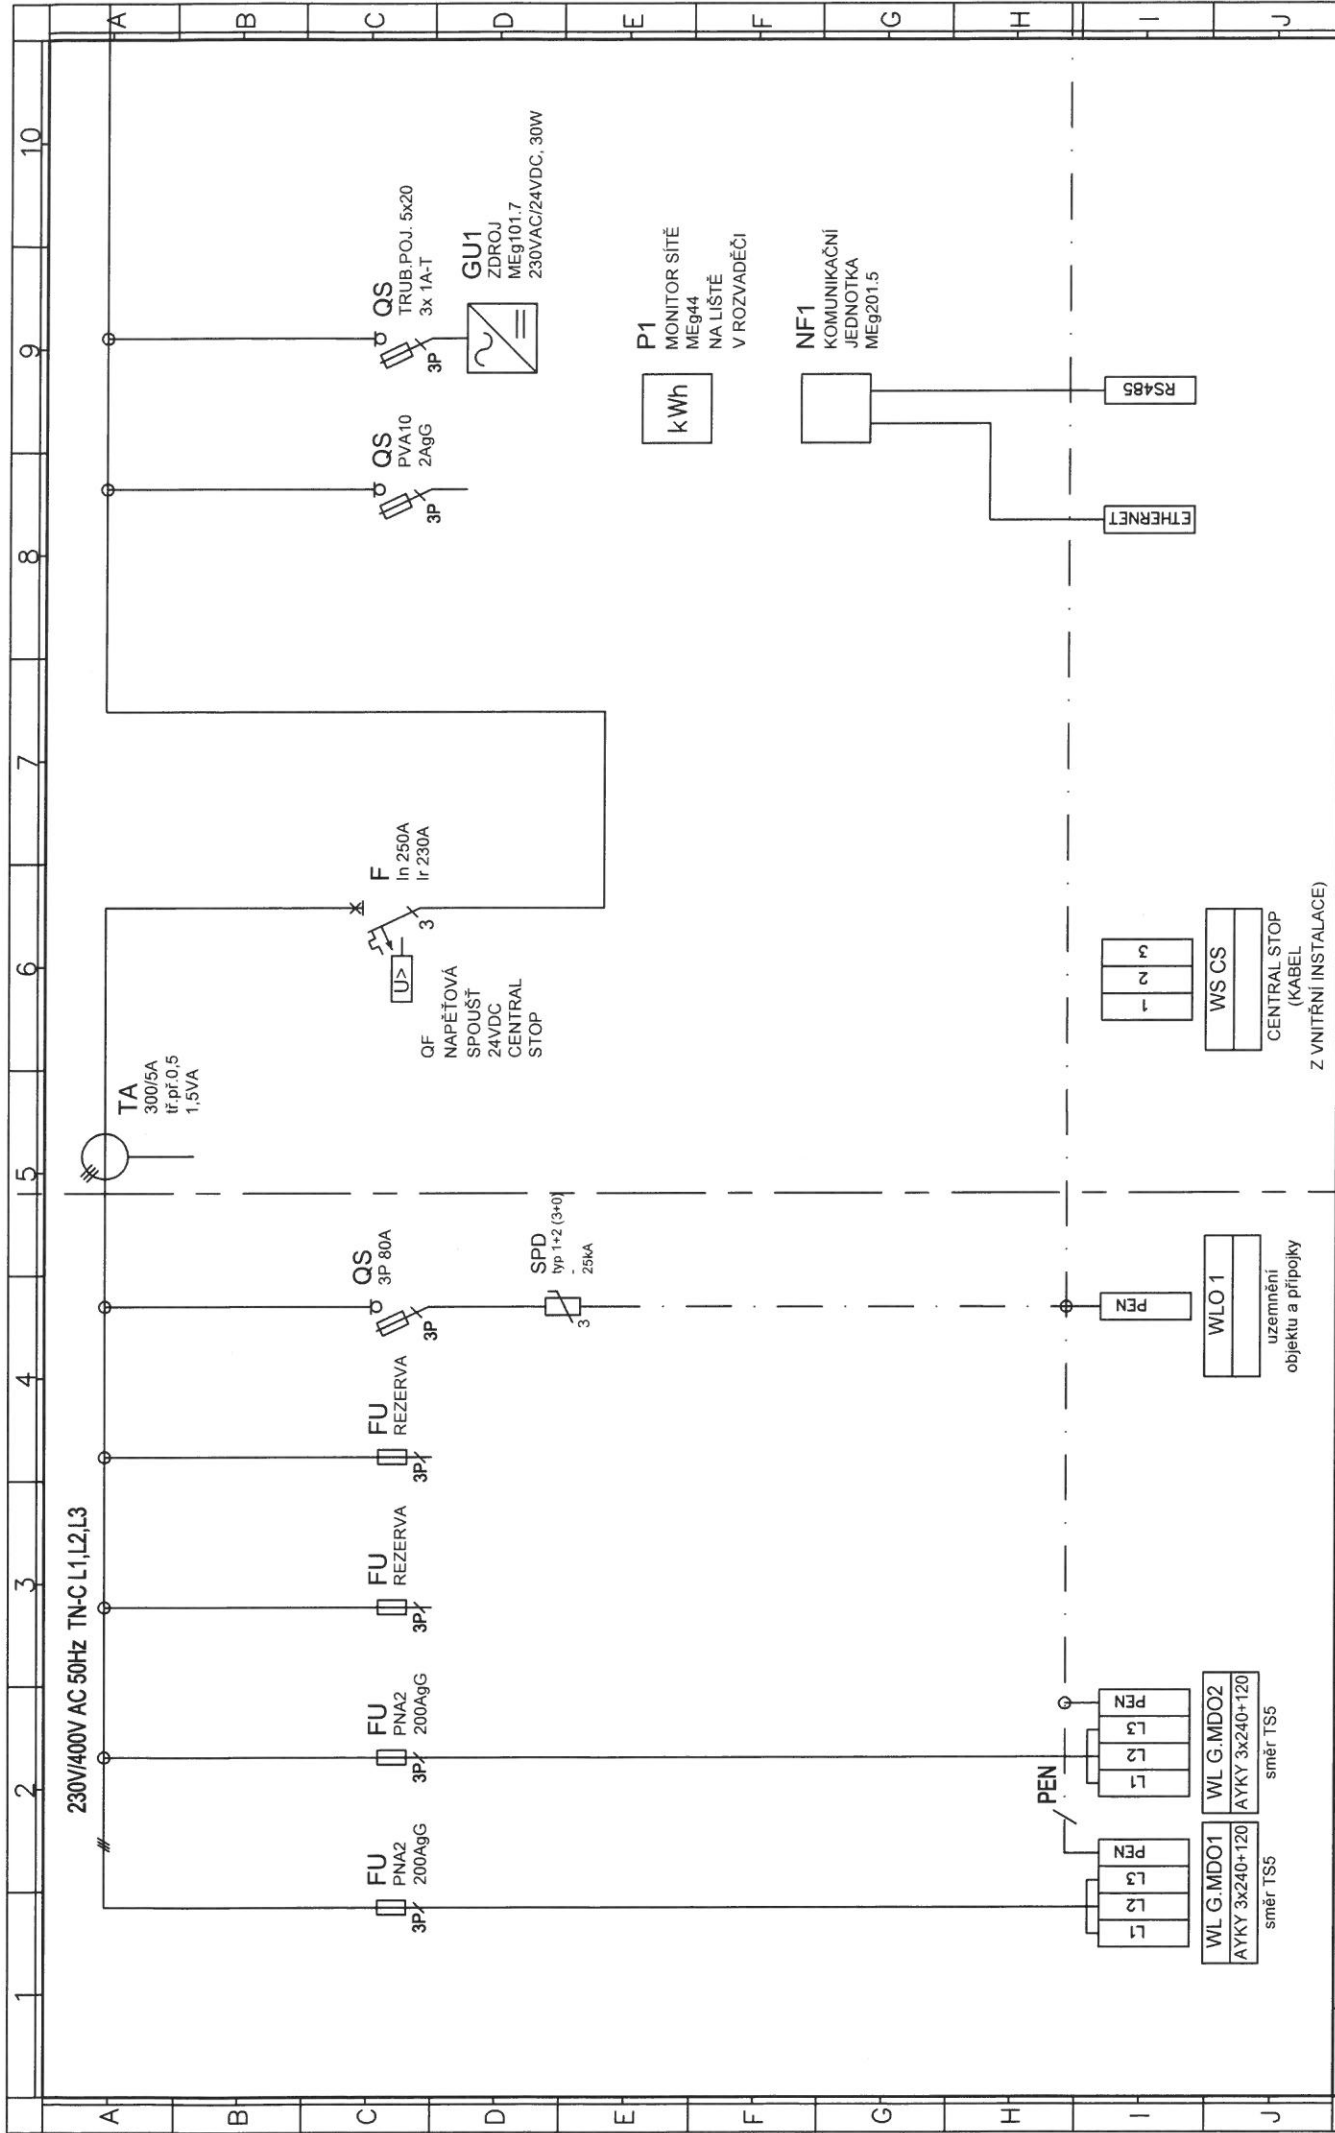

Index		Změna	Datum	Jméno	<h1>MDO</h1>	Stupeň:	Projekt:	Z VNIŘNÍ INSTALACE
						Projektant:		
						Vypracoval:	Název výkresu:	
						Datum:	Číslo výkresu:	
								List: 2/4
								Příloha:

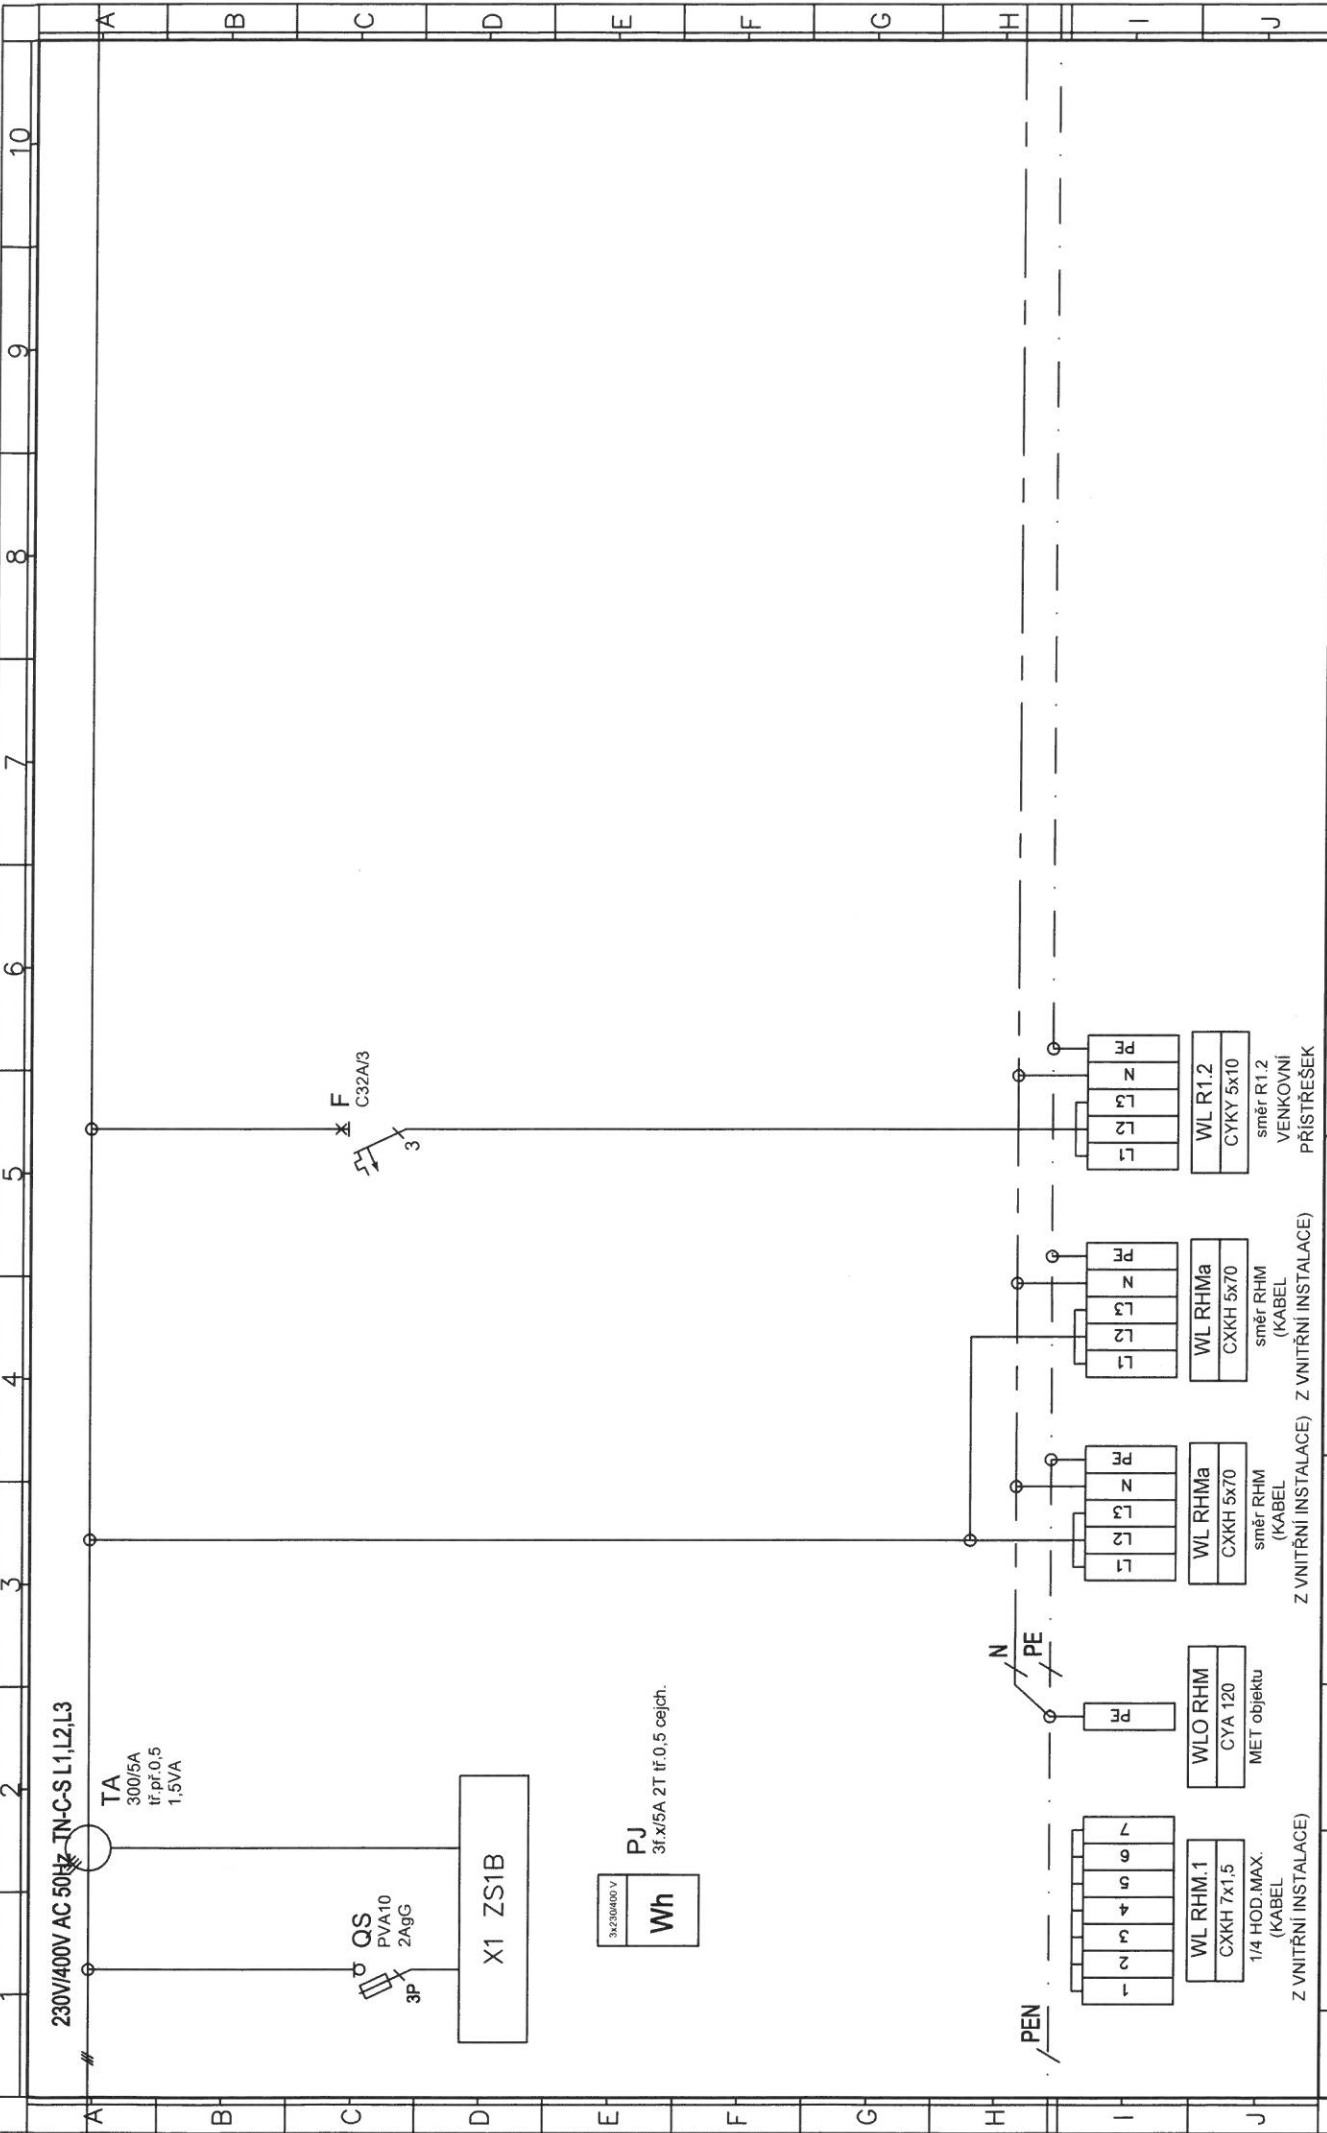

Index	Změna	Datum	Jméno
MDO			
Projektant:		Stupeň:	
Vypracoval:		Název výkresu:	
Datum:		Číslo výkresu:	
		List: 3/4	
		Příloha:	

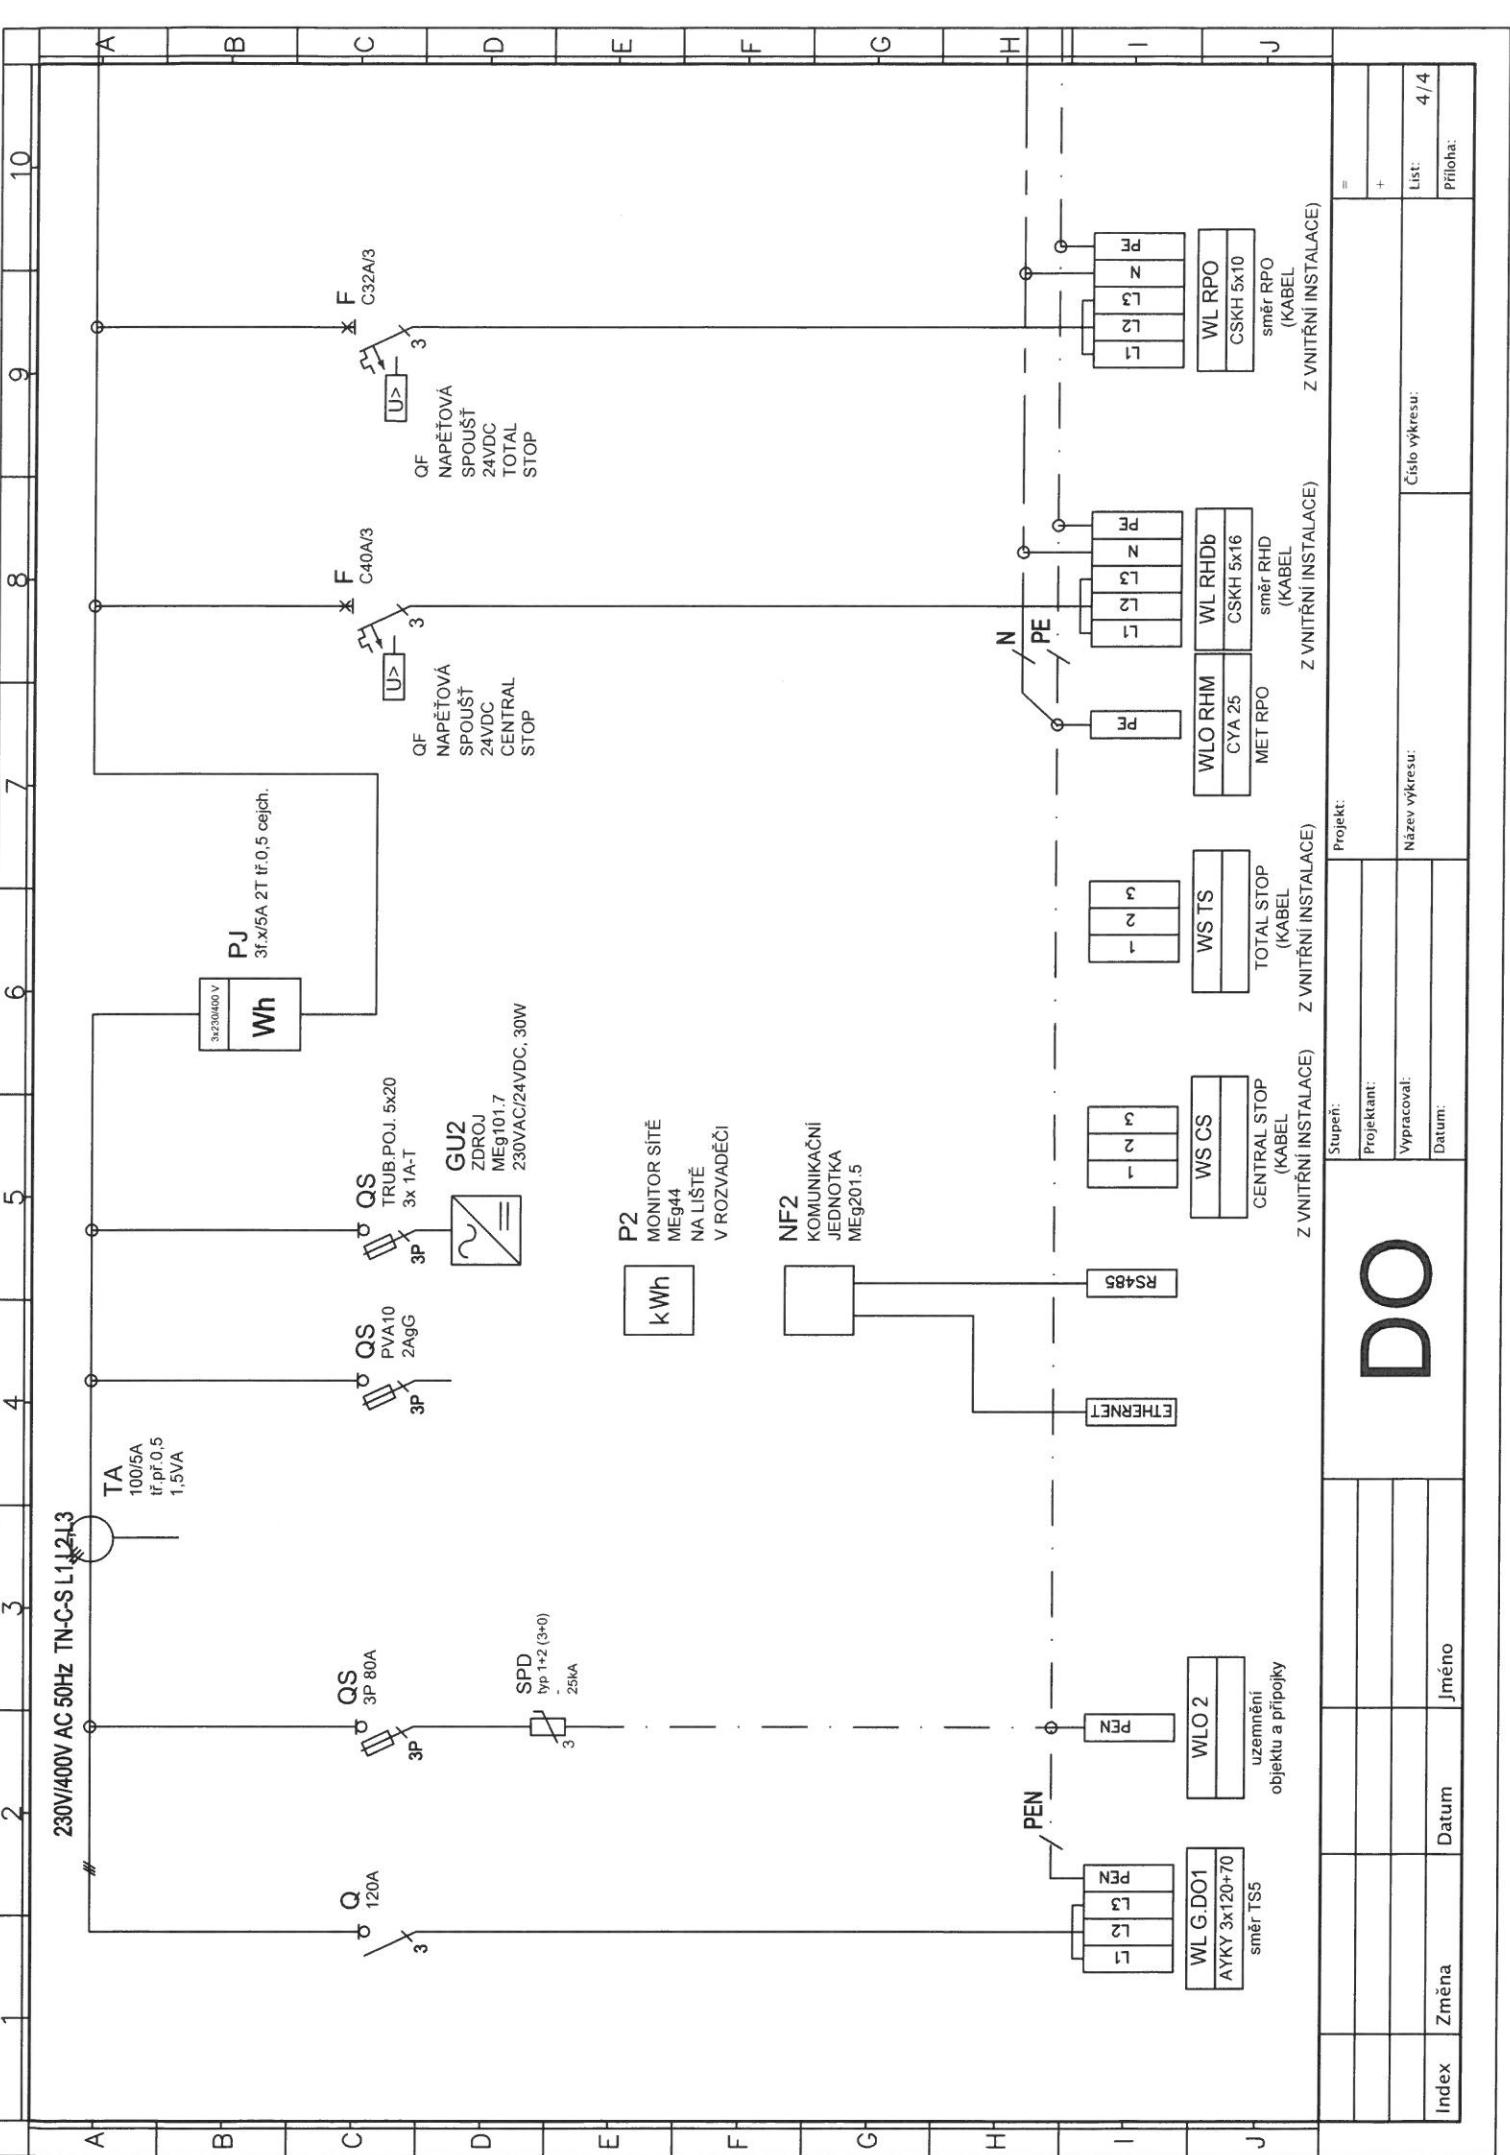

DO

Stupeň: _____
 Projektant: _____
 Vypracoval: _____
 Datum: _____

Název výkresu: _____
 Číslo výkresu: _____

List: 4/4
 Příloha: _____

Index Změna Datum Jméno