


SO-08 Kanalizace dešťová - M 1:75/1:75

KATASTR. ÚZEMÍ	Nová Ulice [710717]	
PARCELA	132/97	132/98
VLASTNÍK	Vlastnické právo: Česká republika; Příslušnost hospodařit s majetkem státu: Fakultní nemocnice Olomouc, I. P. Pavlova 185/6, Nová Ulice, 77900 Olomouc	
DRUH POVRCHU	ZATRAVNĚNÁ PLOCHA	ZPEVNĚNÁ PLOCHA - DLAŽBA
		OBJEKT

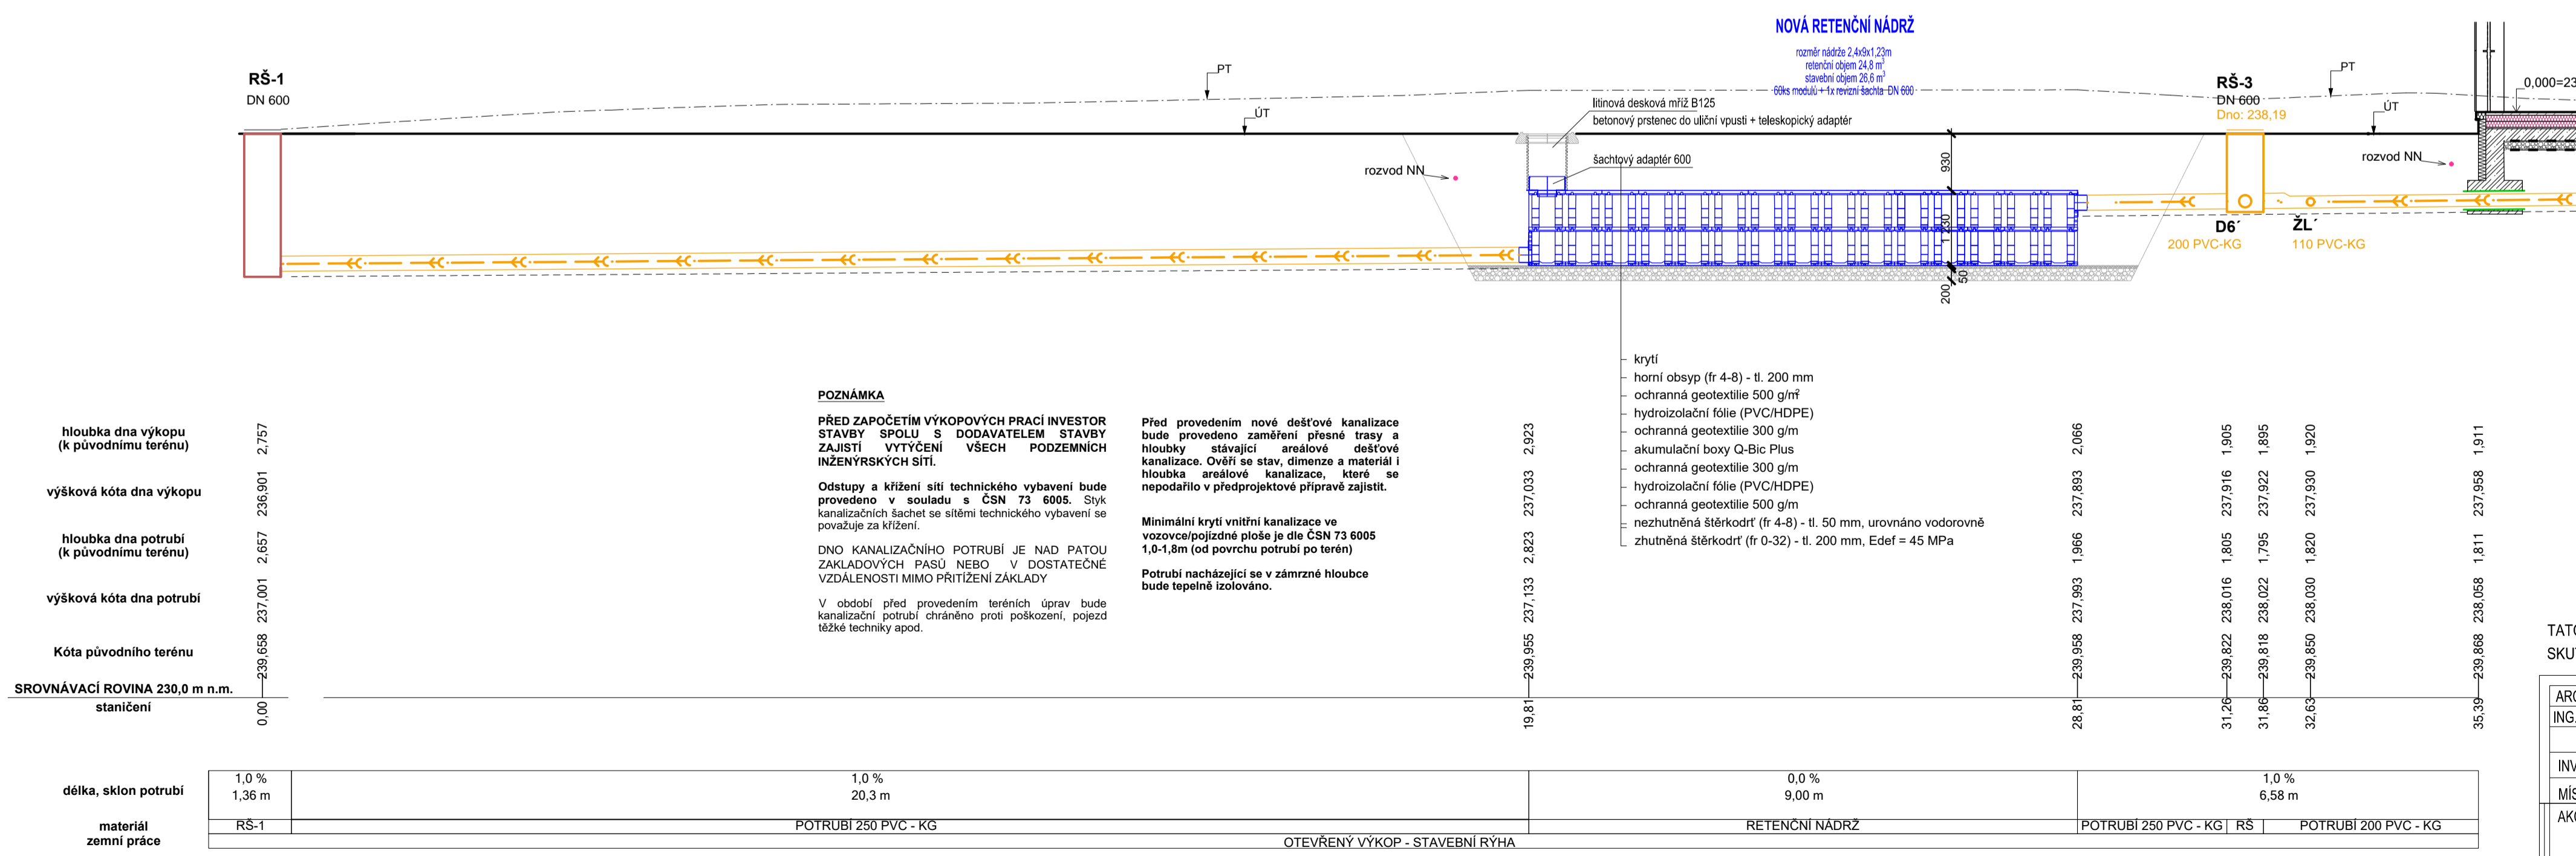

TATO DOKUMENTACE SLOUŽÍ JAKO DOKUMENTACE ZMĚN A SKUTEČNÉHO PROVEDENÍ STAVBY

±0,000 = 239,6 m.n.m. Bpv

ARCHITEKT ING. ARCH. P. GOTTFWALD	ZODP. PROJEKTANT ING. M. OŠTĀDAL	PROJEKTANT ING. PETR VALEČEK	VÝTIŠK Č. STYLE STUDIO s.r.o. Újezd 2175/9a, 796 01 Prostějov IČ: 485 32 894 DIČ: CZ48532894
INVESTOR : Fakultní nemocnice Olomouc, I. P. Pavlova 185/6, 779 00 Olomouc MÍSTO STAVBY : parc.č. 132/97, 132/98, 132/99, 132/100, 132/120 at. 2252, k.ú. Nová Ulice [710717], Olomouc			
AKCE :		Novostavba budovy "G"	FORMÁT 760x297 mm
parc.č. 132/97, 132/98, 132/99, 132/100, 132/120 at. 2252, k.ú. Nová Ulice [710717], Olomouc		STUPEŇ ZSPD-DSPS	ARCH. Č. SS/2022/007/ZSPD
OBSAH :		Kanalizace dešťová Podélný profil dešťové kanalizace	DATUM 02/2023
		MĚŘÍTKO 1:75	Č. V. 01

Příloha dle 499/2006 sb. v platném znění SO 08