


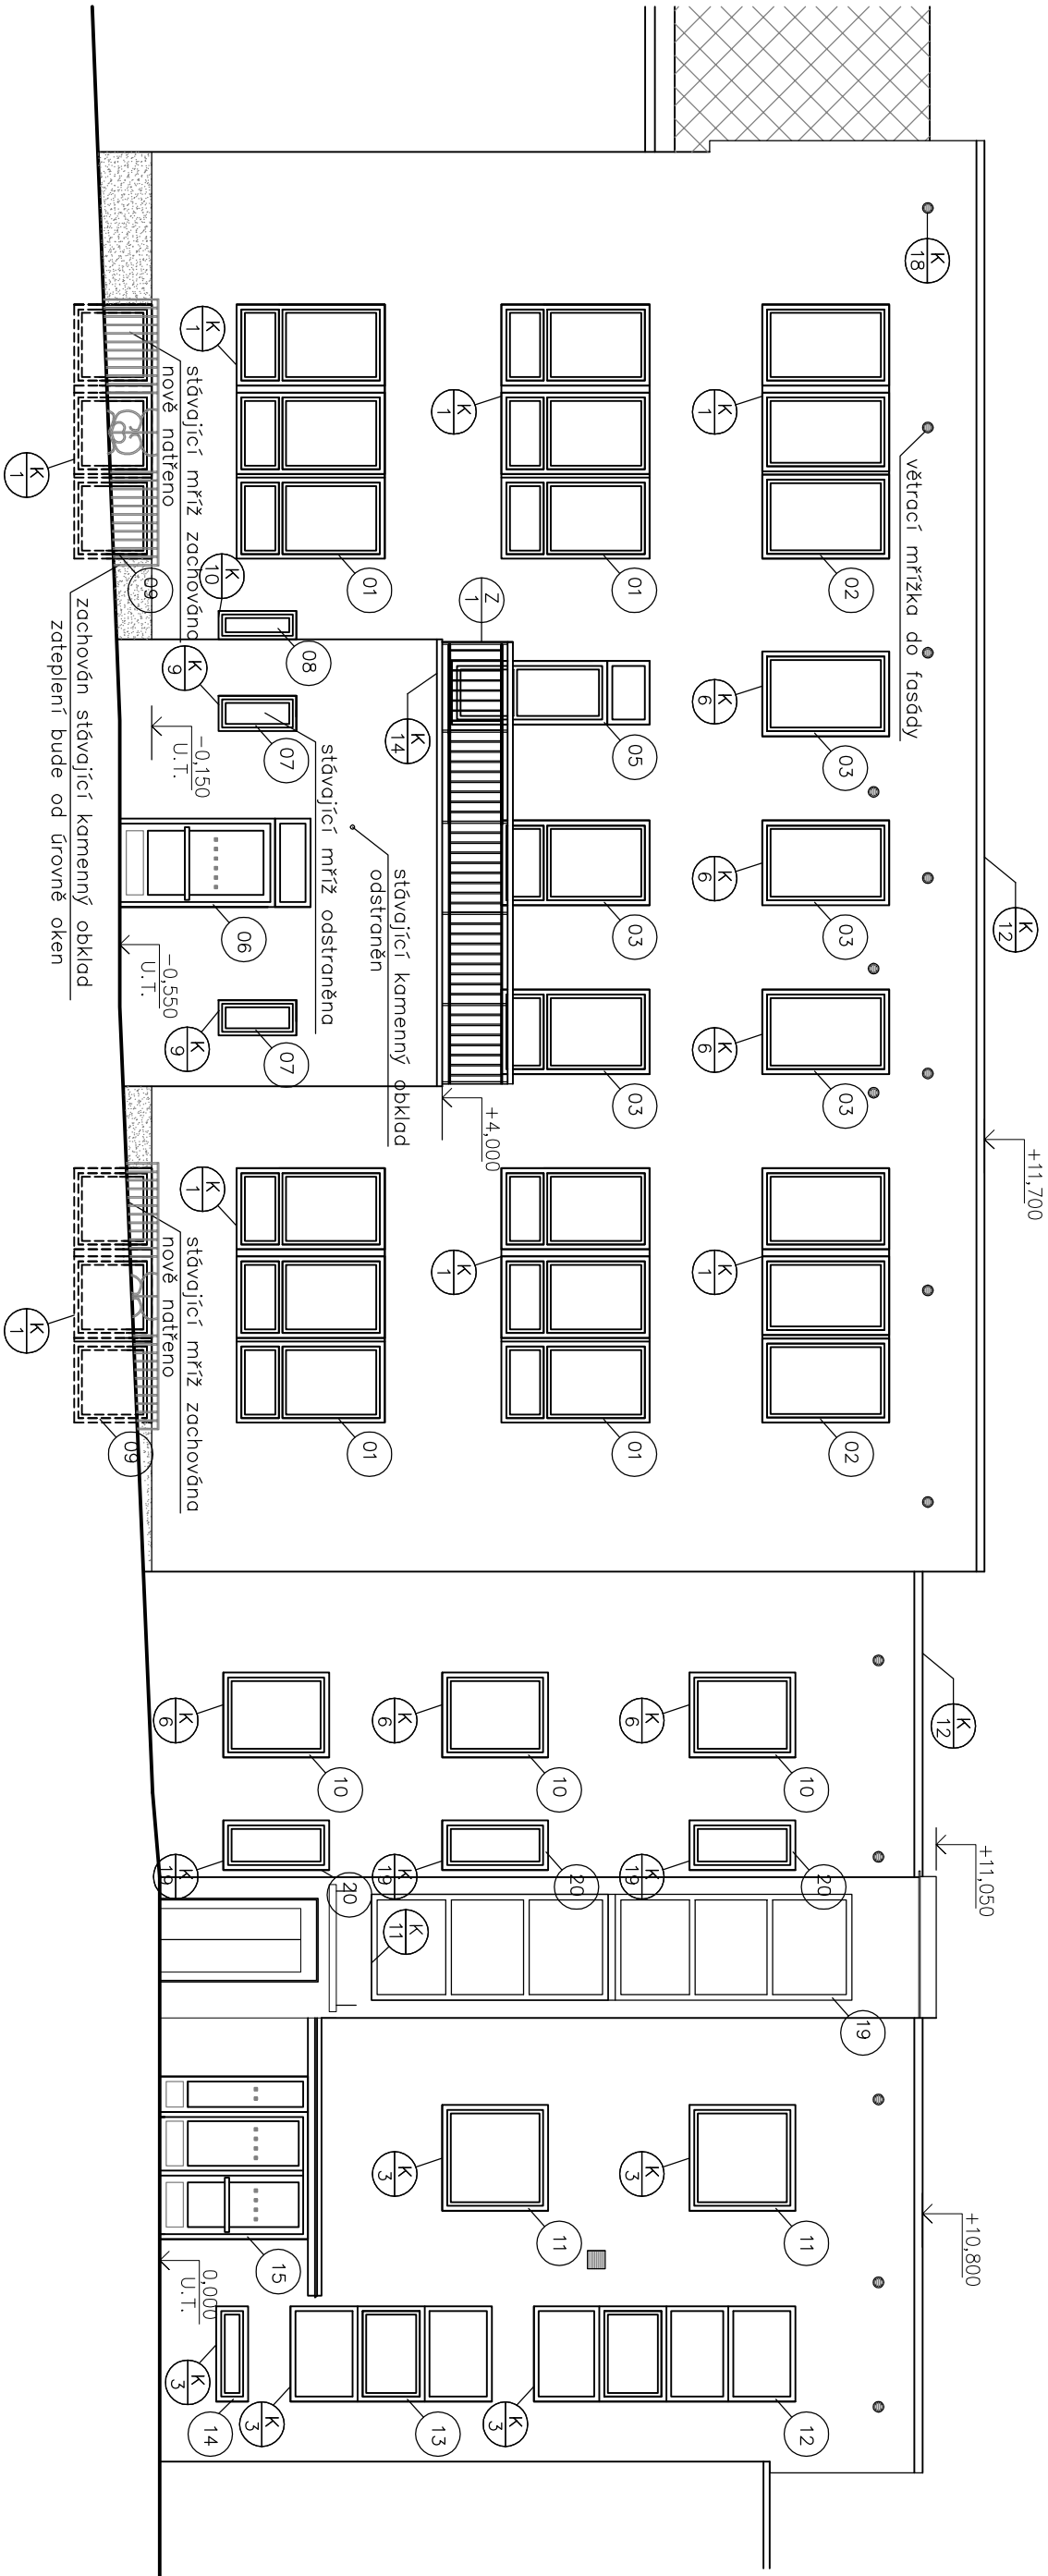

VYPRACOVAL:		ZOD. PROJEKTANT:	TECH. KONTROLA:	 ing. Pavel MALÍNEK Jakoubka ze Střbra 44, Olomouc IČ 46616373
Ing. Pavel Malínek		Ing. Pavel Malínek	Ing. Pavel Malínek	
INVESTOR:		Fakultní nemocnice Olomouc, I.P. Pavlova 6, Olomouc 775 20 IČO: 00098892		
AKCE:		SÚ realizace KTVL - projekty - skutečné provedení stavby		
MÍSTO:		parc.č. 584, k.ú.Nová Ulice		
VÝKRES:		Pohled - uliční fasáda		
		MĚŘÍTKO:		Č. VÝKRESU:
		1:100		D.1.1.B.6