



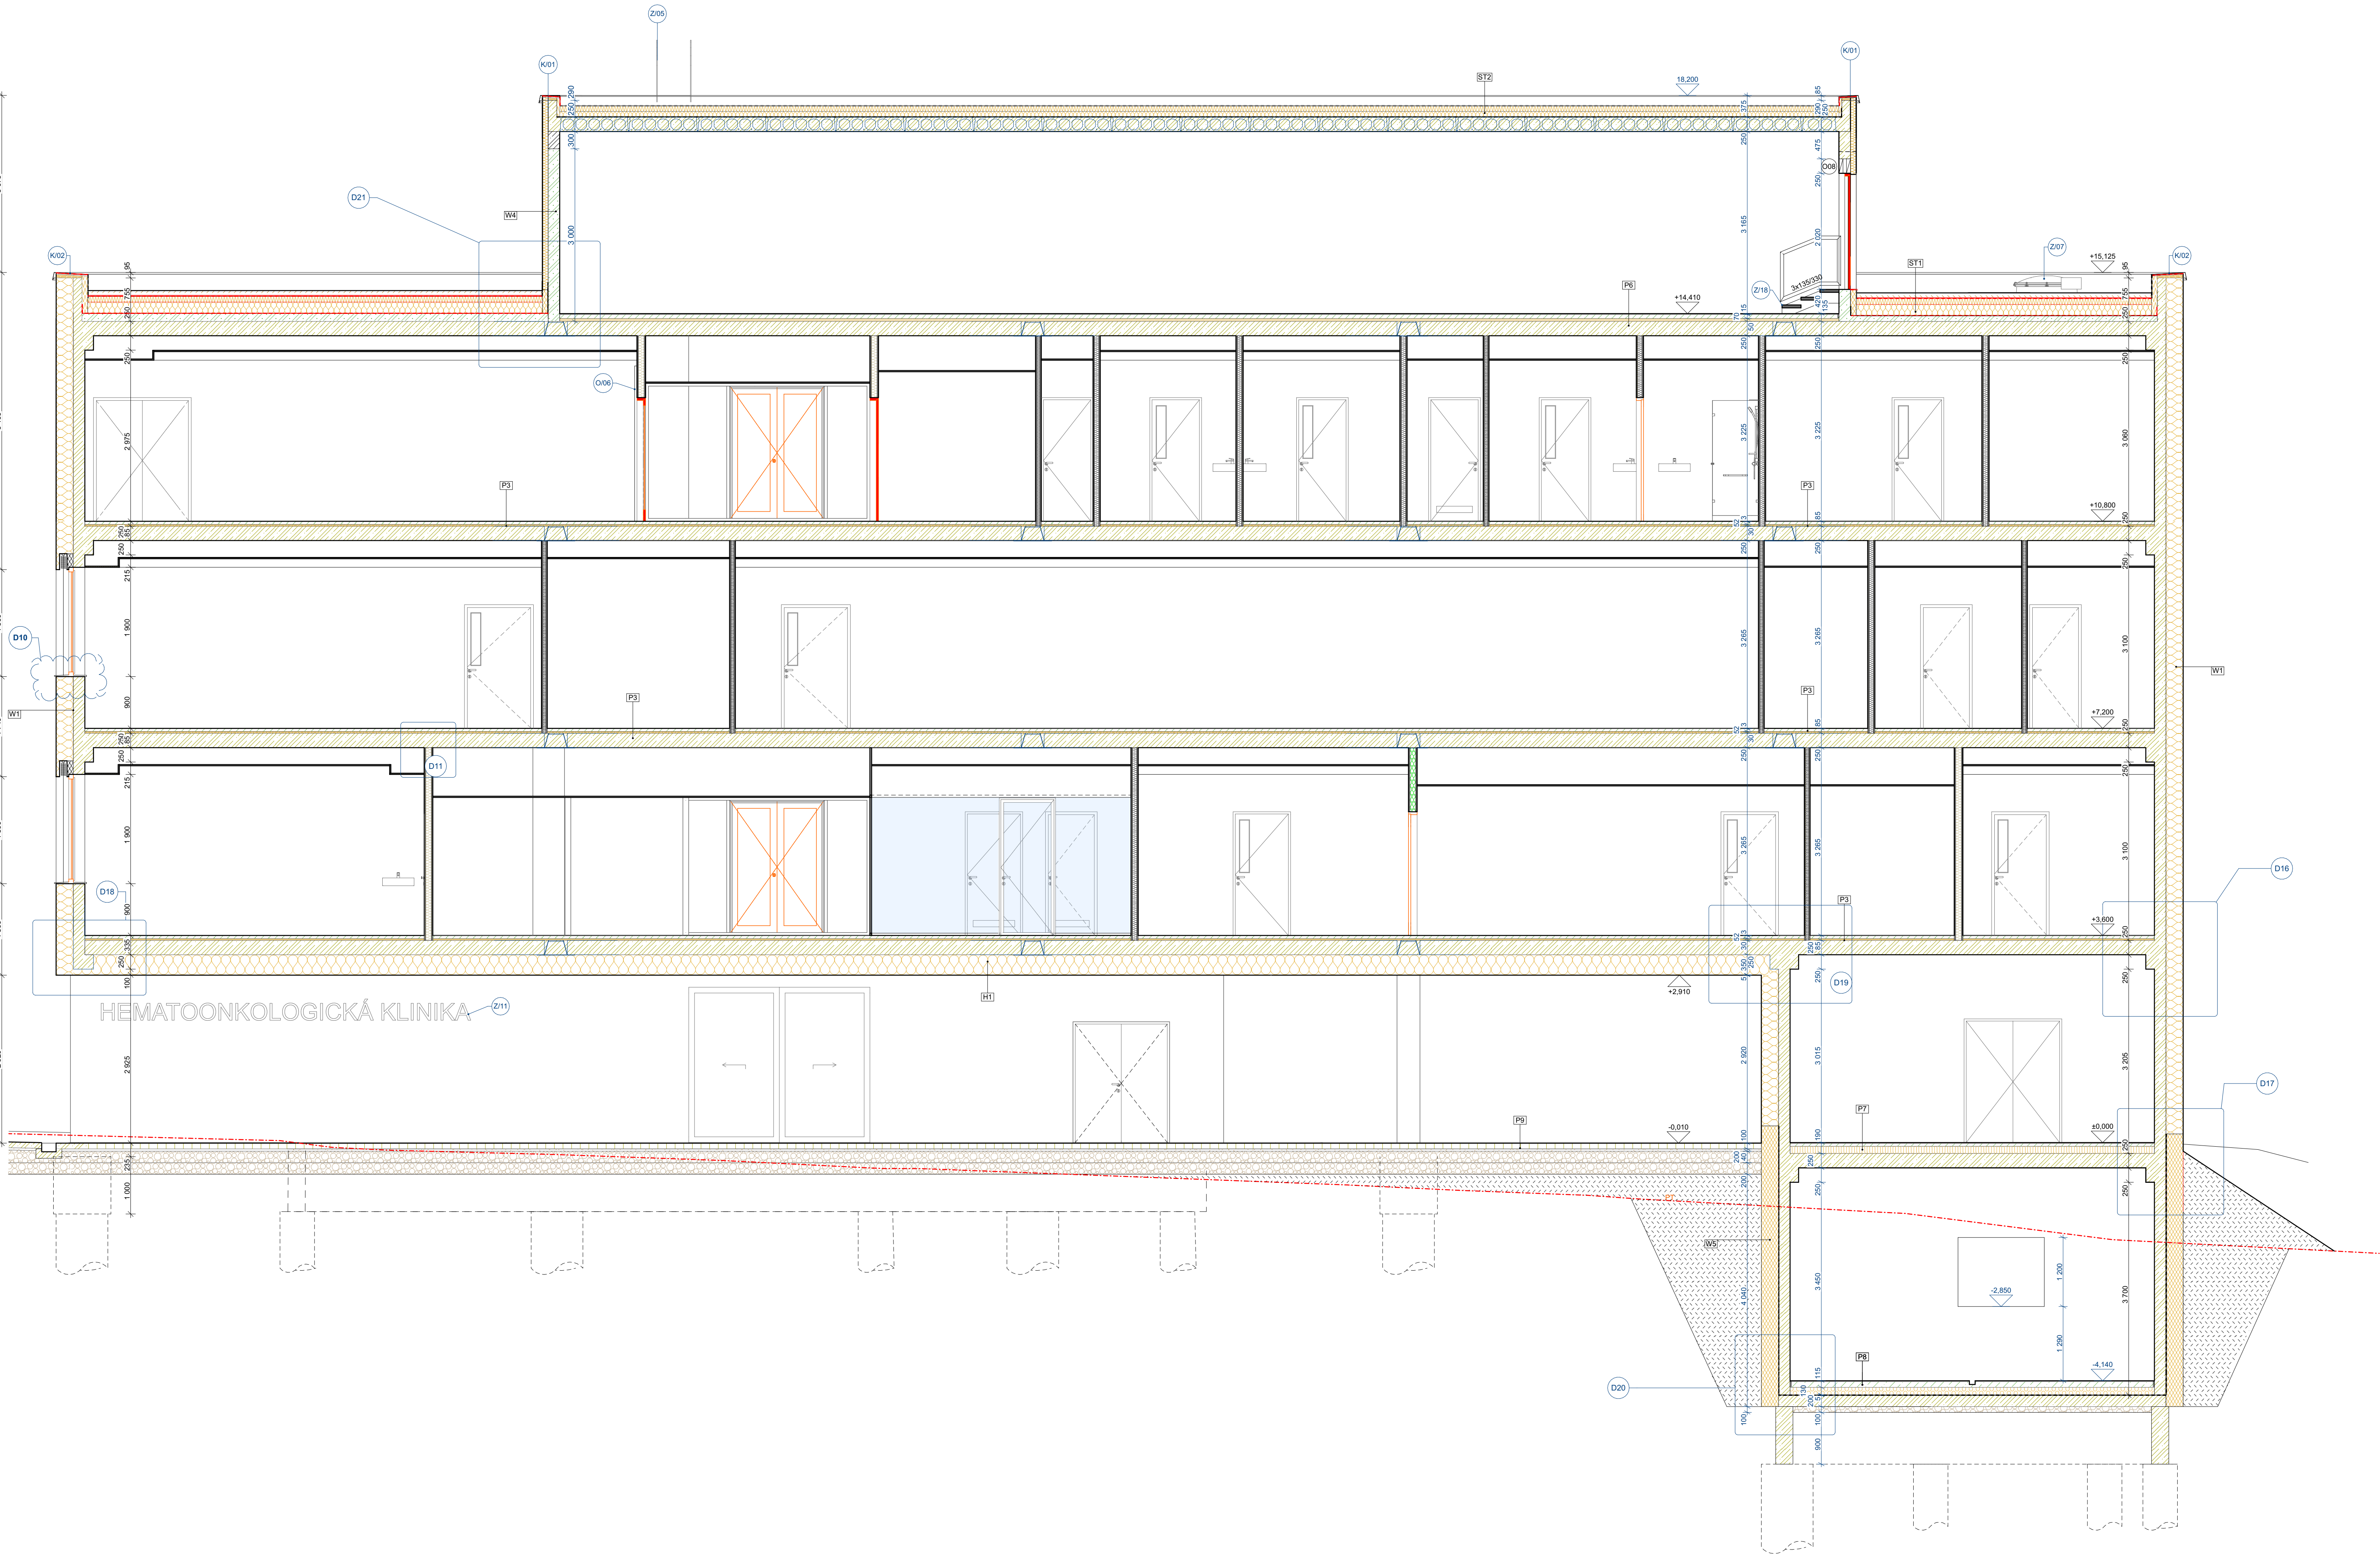

- Důležité poznámky k projektu**
- Na projekt je žádáno o dotaci z fondu OPŽP jako na pasivní budovu. Na toto musí být brán zřetel při provádění stavby a pracovní postupy to musí zohlednit. Obálka budovy musí být absolutně těsná a bude a zhotovitel bude provádět Blower door test !!
 - konkrétní materiály, odstíny a výrobky je třeba vždy odsouhlasit s investorem a hlavním architektem projektu.
 - výkresy nábytku nenahrazují dilsenskou dokumentaci, kterou je třeba před dodáním vypracovat a odsouhlasit investorem a hlavním architektem projektu.
 - před výrobou pevného a mobilního nábytku je třeba veškeré rozměry ověřit na stavbě a zaměřit
 - všechny výrobky umístěné ve standardech je nutno určit výběrem s investorem a hlavním architektem
 - všechny SDK konstrukce je nutné při jejich realizaci přizpůsobit budoucímu zavěšení nábytku nebo dalšího vybavení a zajistit dostatečnou únosnost. Jak pro nábytek, vybavení, madla, zdravotnickou technologii a další. Je třeba aby veškeré kotvení body v SDK přičle spíňovali pevnostní hodnoty udávané výrobcem a zařízením a nedošlo tak k možnému vytržení nebo poškození SDK přičle.
 - při montáži budou do SDK konstrukce přičle vkládány výměny a služební prvky pro zavěšení veškerého vybavení, jak je uvedeno výše. To musí vždy odpovídat kotvení konkrétního výrobku dle požadavků na únosnost nebo požadavků výrobce a projektu interiéru. Tyto prvky jsou součástí ceny dodávky SDK přičle.

- LEGENDA MATERIÁLŮ**
- ORVODOVÁ STĚNA NAD TERÉNEM
ŽB STĚNA TL 200 mm + MINERÁLNÍ VATA TL 300 mm
 - ORVODOVÁ STĚNA POD TERÉNEM
ŽB STĚNA TL 200 mm + XPS TL 300 mm
 - ORVODOVÁ STĚNA ZDĚNÁ
KERAMICKÁ TVÁRNICE TL 240 mm + MINERÁLNÍ VATA TL 250 mm
 - ORVODOVÁ STĚNA TECHNICKÉ MÍSTNOSTI
KERAMICKÁ TVÁRNICE TL 200 mm + MINERÁLNÍ VATA TL 100 mm
 - VNITŘNÍ PŘÍČKA - SDK - REI-90DP1 (dvojitě opláštěná)
TL 150 mm, R_w = 54 dB
 - VNITŘNÍ PŘÍČKA - SDK - REI-90DP1 (dvojitě opláštěná)
TL 100 mm, R_w = 47 dB, B13
 - VNITŘNÍ PŘÍČKA - CHODBY - ZVYŠENÁ PEVNOST (dvojitě opláštěná)
TL 150 mm, R_w = 54 dB, REI-90DP1, DO VÝŠKY 1,2 m VYSOKOPEVNOSTNÍ SDK
 - VNITŘNÍ PŘÍČKA (dvojitě opláštěná)
TL 125 mm, REI-90DP1, R_w = 54 dB
 - OPĚLAŠTĚNÍ ROZVODŮ (jednoduché opláštění)
TL 75 mm
 - KERAMICKÉ ZDIVO TL 100 A 125 mm
KERAMICKÉ PŘÍČKOVKY NA MALTU M5
 - ZÁSYP HUTNĚNÝ, MATERIÁL VODNÝ PRO ZÁSYPY, HUTNITELNÝ
 - SROVNÁVACÍ HUTNĚNÝ PODSYP ZE ŠTĚRKORTĚ
 - ROSTLY TERÉN
 - STÁVAJÍCÍ KONSTRUKCE
 - HRANICE POŽÁRNÍCH ÚSEKŮ

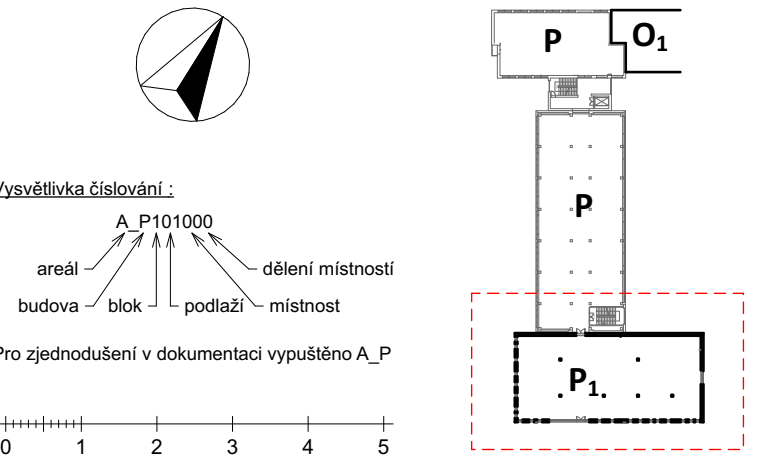

Zvláštní požadavky
Na budovu je žádáno o dotaci z OPŽP jako na pasivní stavbu a tak musí být i prováděna. Po celou dobu realizace musí být prováděny všechny práce s ohledem na tuto skutečnost a obálka budovy musí být naprosto těsná. Na stavbě proběhne Blower door test.

0,000 = 229,447 m.n.m.	
INVESTOR: Fakultní nemocnice Olomouc, I. P. Pavlova 185/6, 779 00 Olomouc	AUTORIZAČNÍ RAZÍTKO:
AKCE: FN OLOMOUC - Přístavba objektu "P" pro ambulance a stacionář HOK na pozemcích p.č. 706/8, 711/1, 711/6, 711/7, 711/2, 702/1, 1444, 613/2, k.ú. Nová Ulice	
STUPEŇ: DOKUMENTACE SKUTEČNÉHO PROVEDENÍ STAVBY	
ODPOVĚDNÝ PROJEKTANT: Ing. arch. ADAM RULBR	ODPOVĚDNÝ PROJEKTANT: Ing. arch. ADAM RULBR
PROJEKTANT: Ing. MICHAL SURKA	ARCHITEKT: Ing. arch. ADAM RULBR
VYPRACOVAL: Ing. arch. ALEŠ CHLÁD, Ing. MICHAL SURKA	HP: Ing. MICHAL SURKA
KONTROLOVAL: Ing. arch. ADAM RULBR	
OBSAH VÝKRESU: Řez E-E	Č. ZAKAZKY: DATUM 05/2020
	MĚŘÍTKO: 1 : 50
	Č. VÝKRESU: D.1.1.19
	SADA: