


1

+ Přehled kladu listů

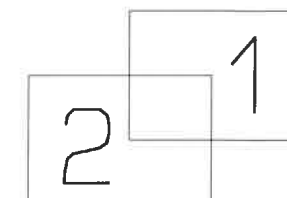

C. Česká

Ověřil: Ing. Věra Česká

číslo ověření: 94/2020 dne: 19.5.2020

Náležitosti a přesnosti odpovídá právním předpisům

Legenda:

obruha, dlažba, vpust uliční  
přístavba objektu "P" (HOK), stávající budova  
mapa KN

**Geodézie Olomouc s.r.o.**Chvalkovická 182  
779 00 OlomoucIČ: 05023343  
Tel.: 732 661 653VYPRACOVAL  
Jiří VelartKONTROLOVAL  
Jiří VelartKRAJ  
OlomouckýOBEC  
Olomouc

SOUŘADNICOVÝ SYSTÉM

JTSK

VÝŠKOVÝ SYSTÉM

Bpv

LIST MAPY

DKM

KATASTRÁLNÍ ÚZEMÍ

Nová Ulice

ZAK.ČÍSLO

1/2019e

DATUM

2/2019-5/2020


FORMÁT

2xA3

MĚŘÍTKO

1:300

**Zaměření skutečného provedení stavby - chodníky a komunikace (IO 08)****Akce: FNOL - Přístavba objektu "P" pro ambulance a stacionář HOK**

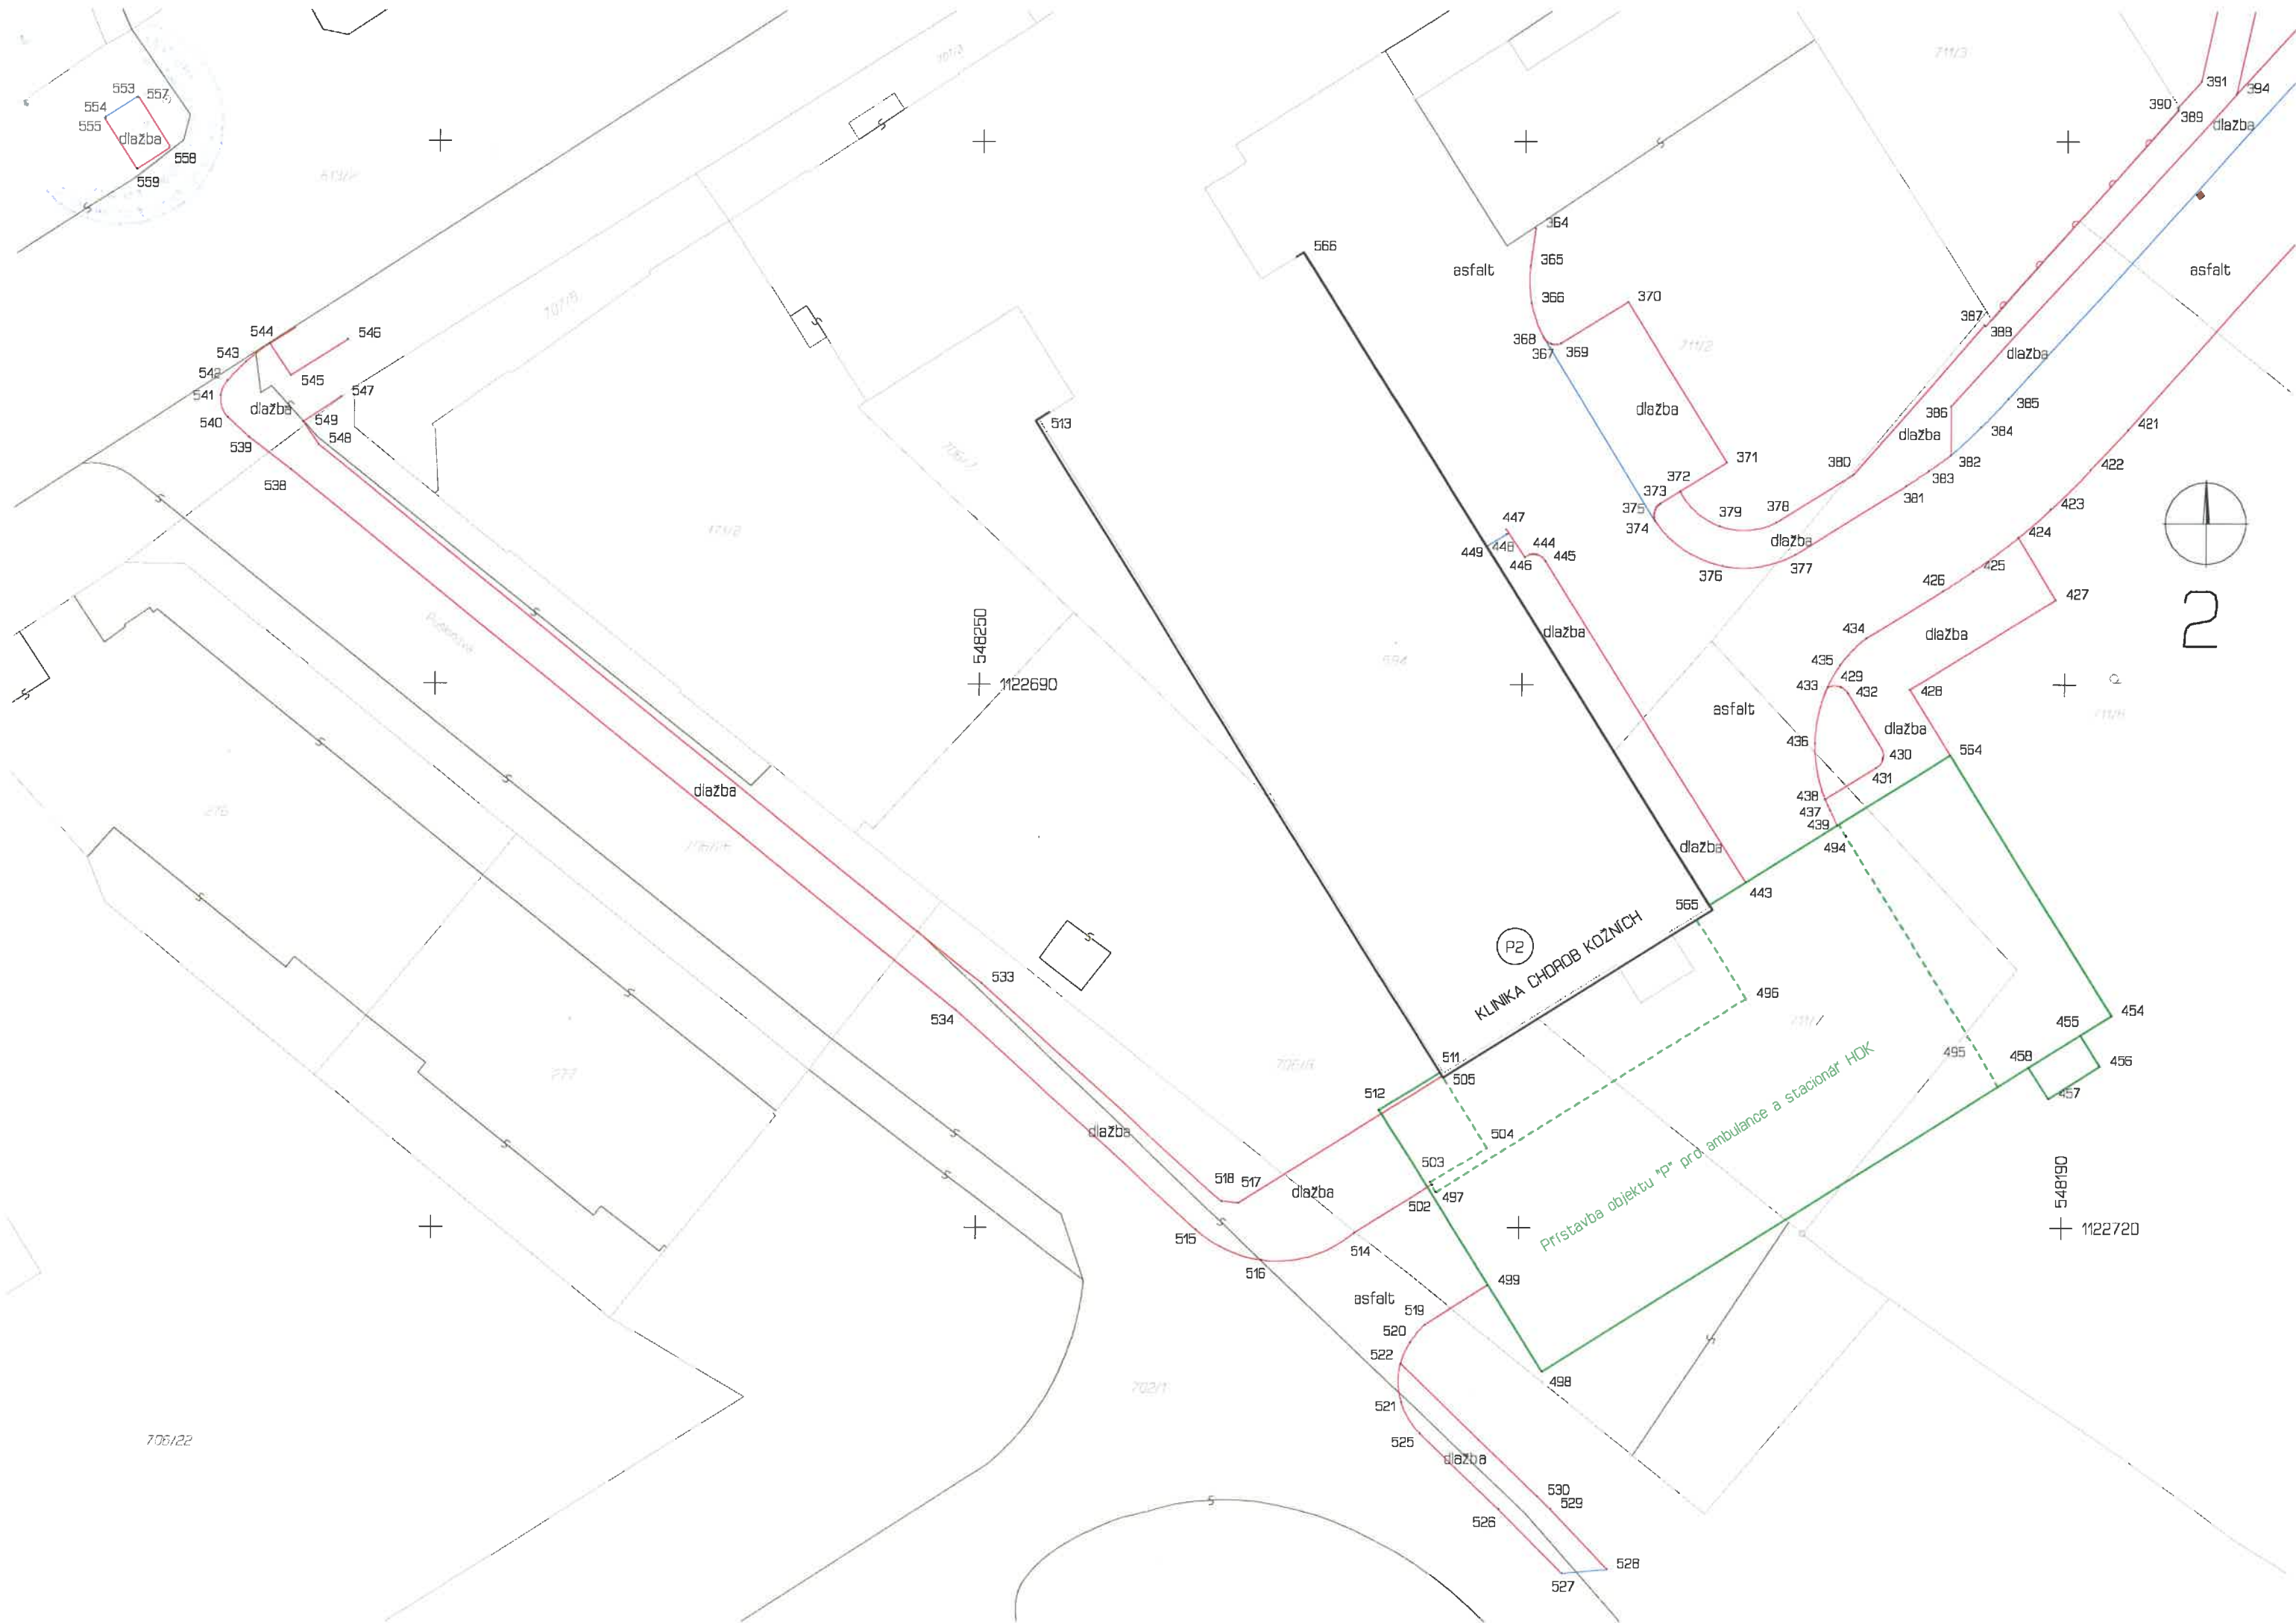

2