


Přehled kladu listů

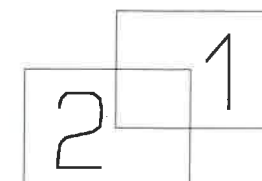

Overil: Ing. Věra Česková

Číslo ověření: 94/2020 dne: 19.5.2020

Nálezitostmi a přesností odpovídá právním předpisům

Legenda:

přípojka NN, chránička, RIS
přeložka VO, lampa VO
přístavba objektu "P" (HOK), komunikace a stávající budova
mapa KN

Geodézie Olomouc s.r.o.

Chvalkovička 152
779 00 Olomouc

IČ: 05023343
Tel.: 732 851 653

SOUŘADNICOVÝ SYSTÉM

JTSK

VÝŠKOVÝ SYSTÉM

Bpv

VYPRACOVAL

Jiří Velart

KONTROLOVAL

Jiří Velart

LIST MAPY

DKM

KRAJ

Olomoucký

OBEC

Olomouc

KATASTRÁLNÍ ÚZEMÍ


Nová Ulice

MĚŘÍTKO

1:400

Zaměření skutečného provedení stavby – přípojka NN (IO 04), doplnění a přeložka VO (IO 07)

Akce: FNOL – Přístavba objektu "P" pro ambulance a stacionář HOK

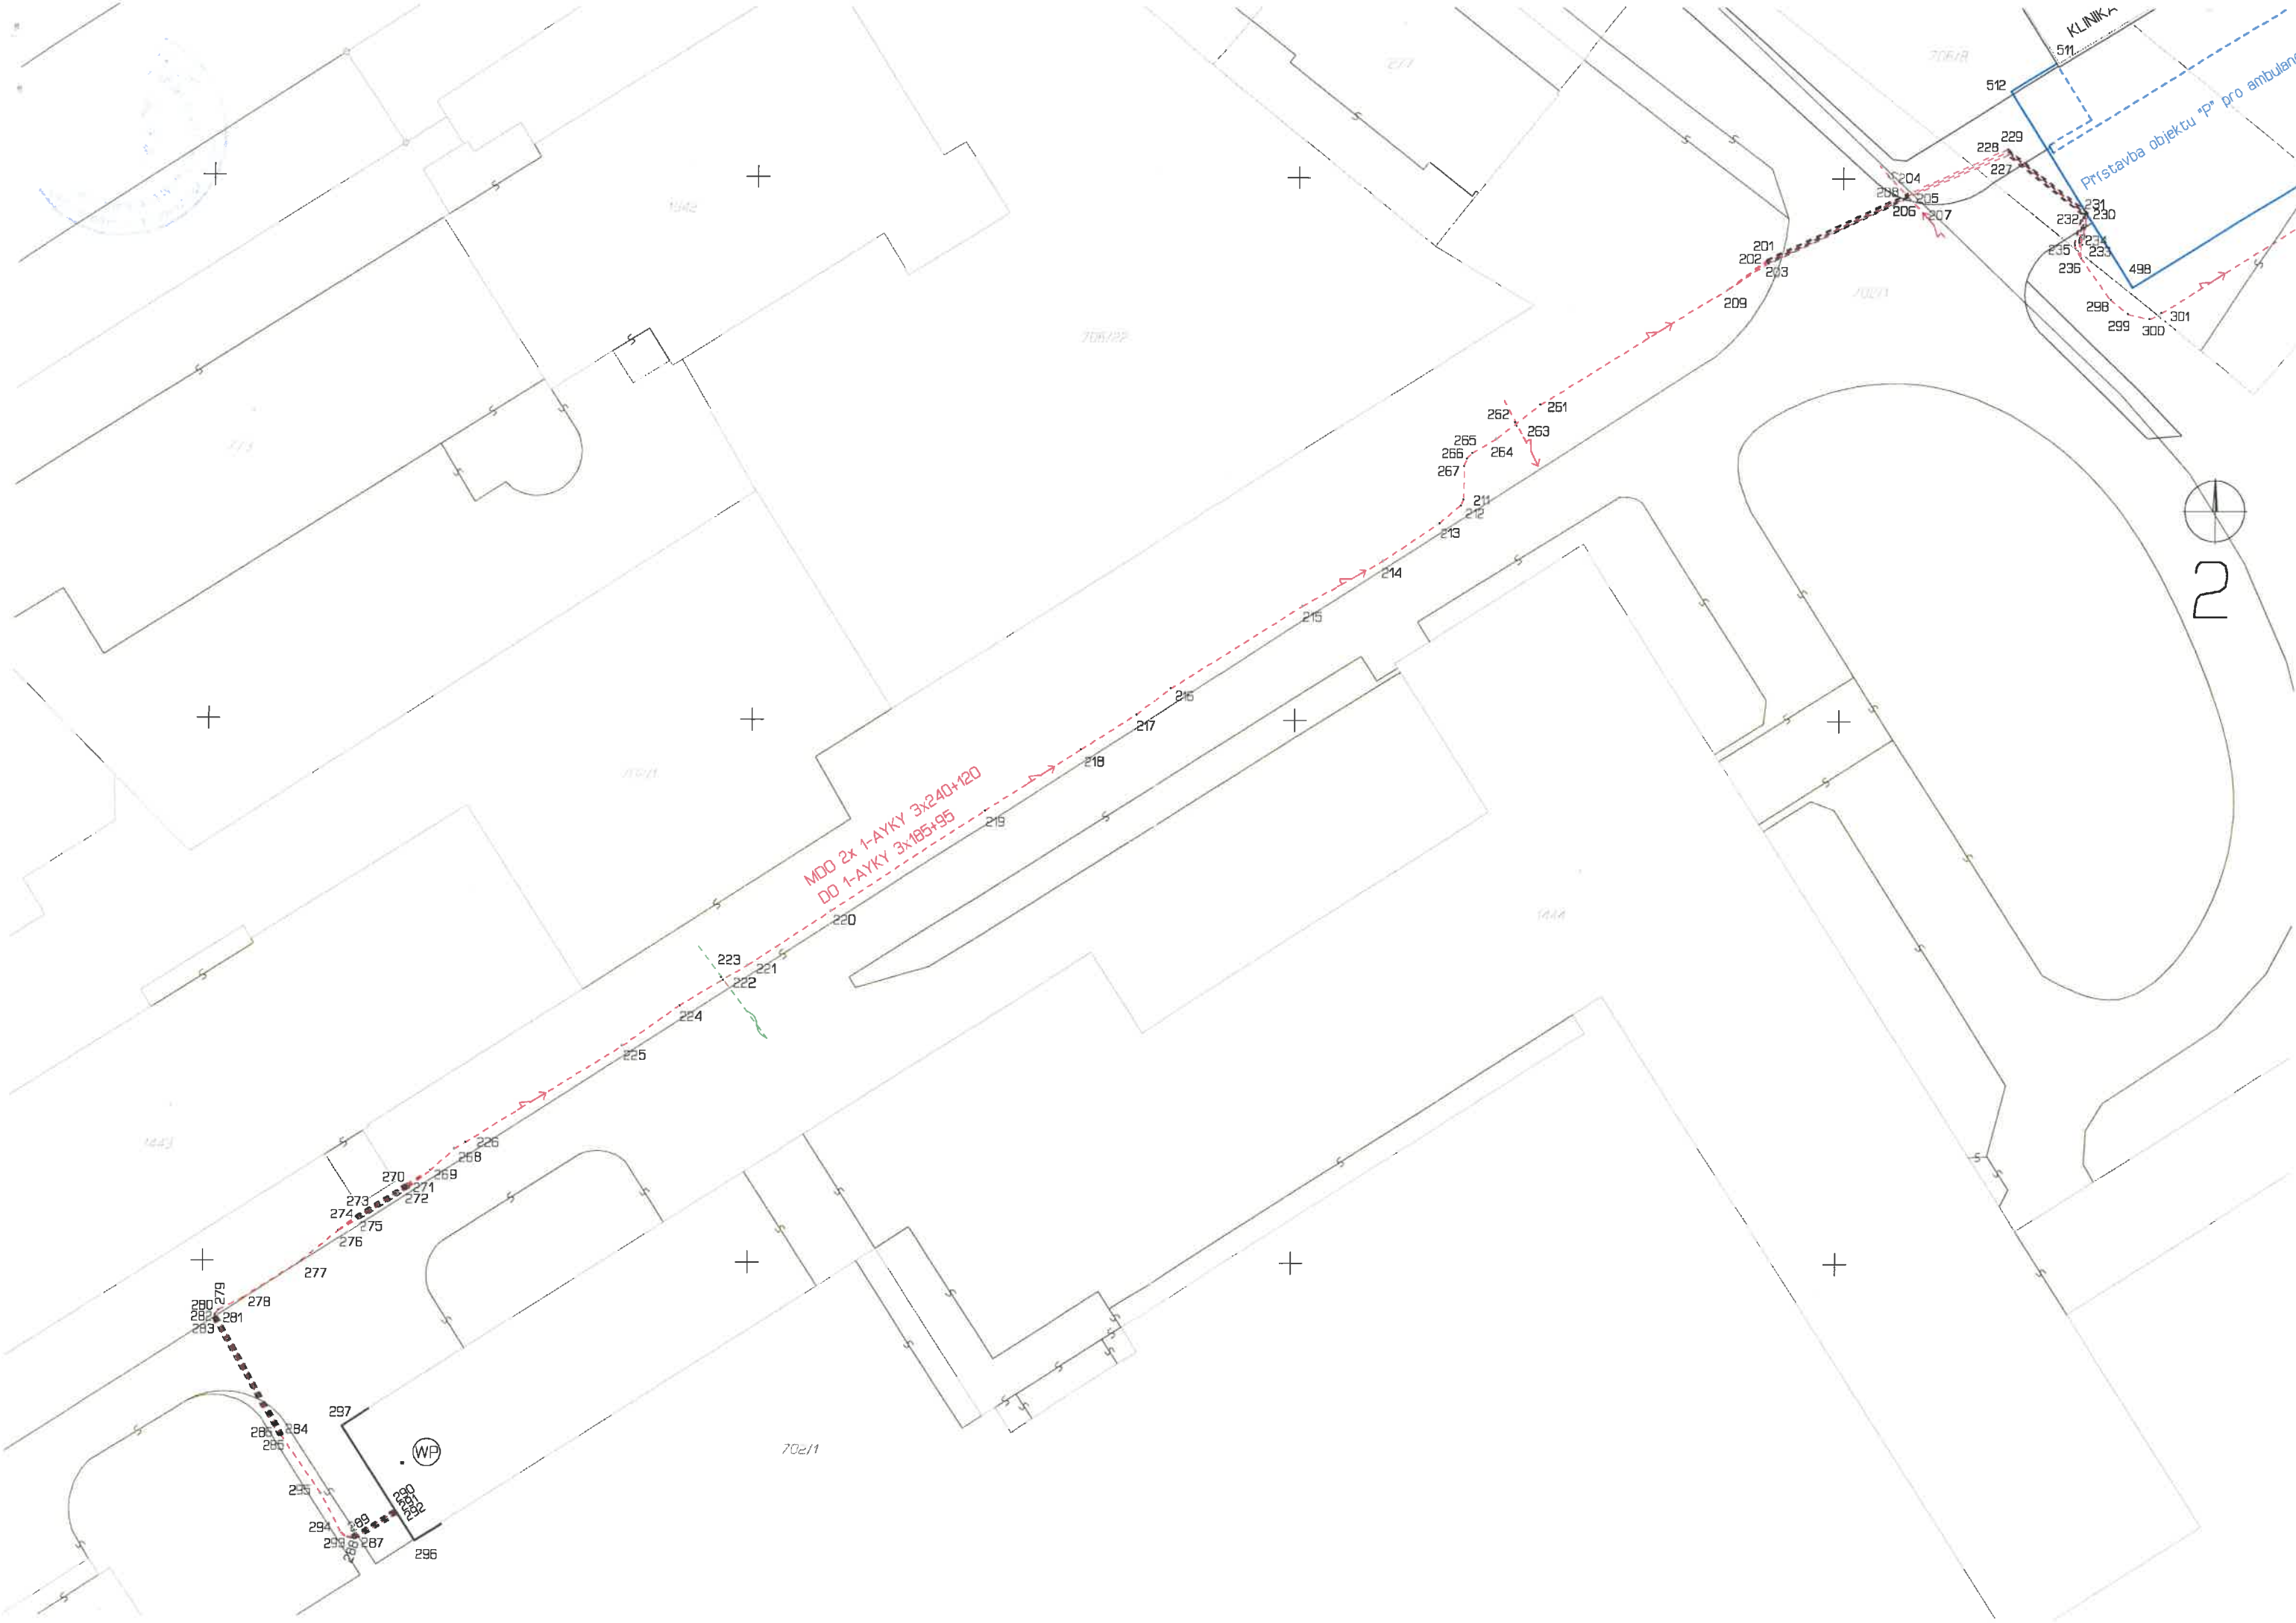


KLINK
Prístavba objektu "P" pro ambulanc

