


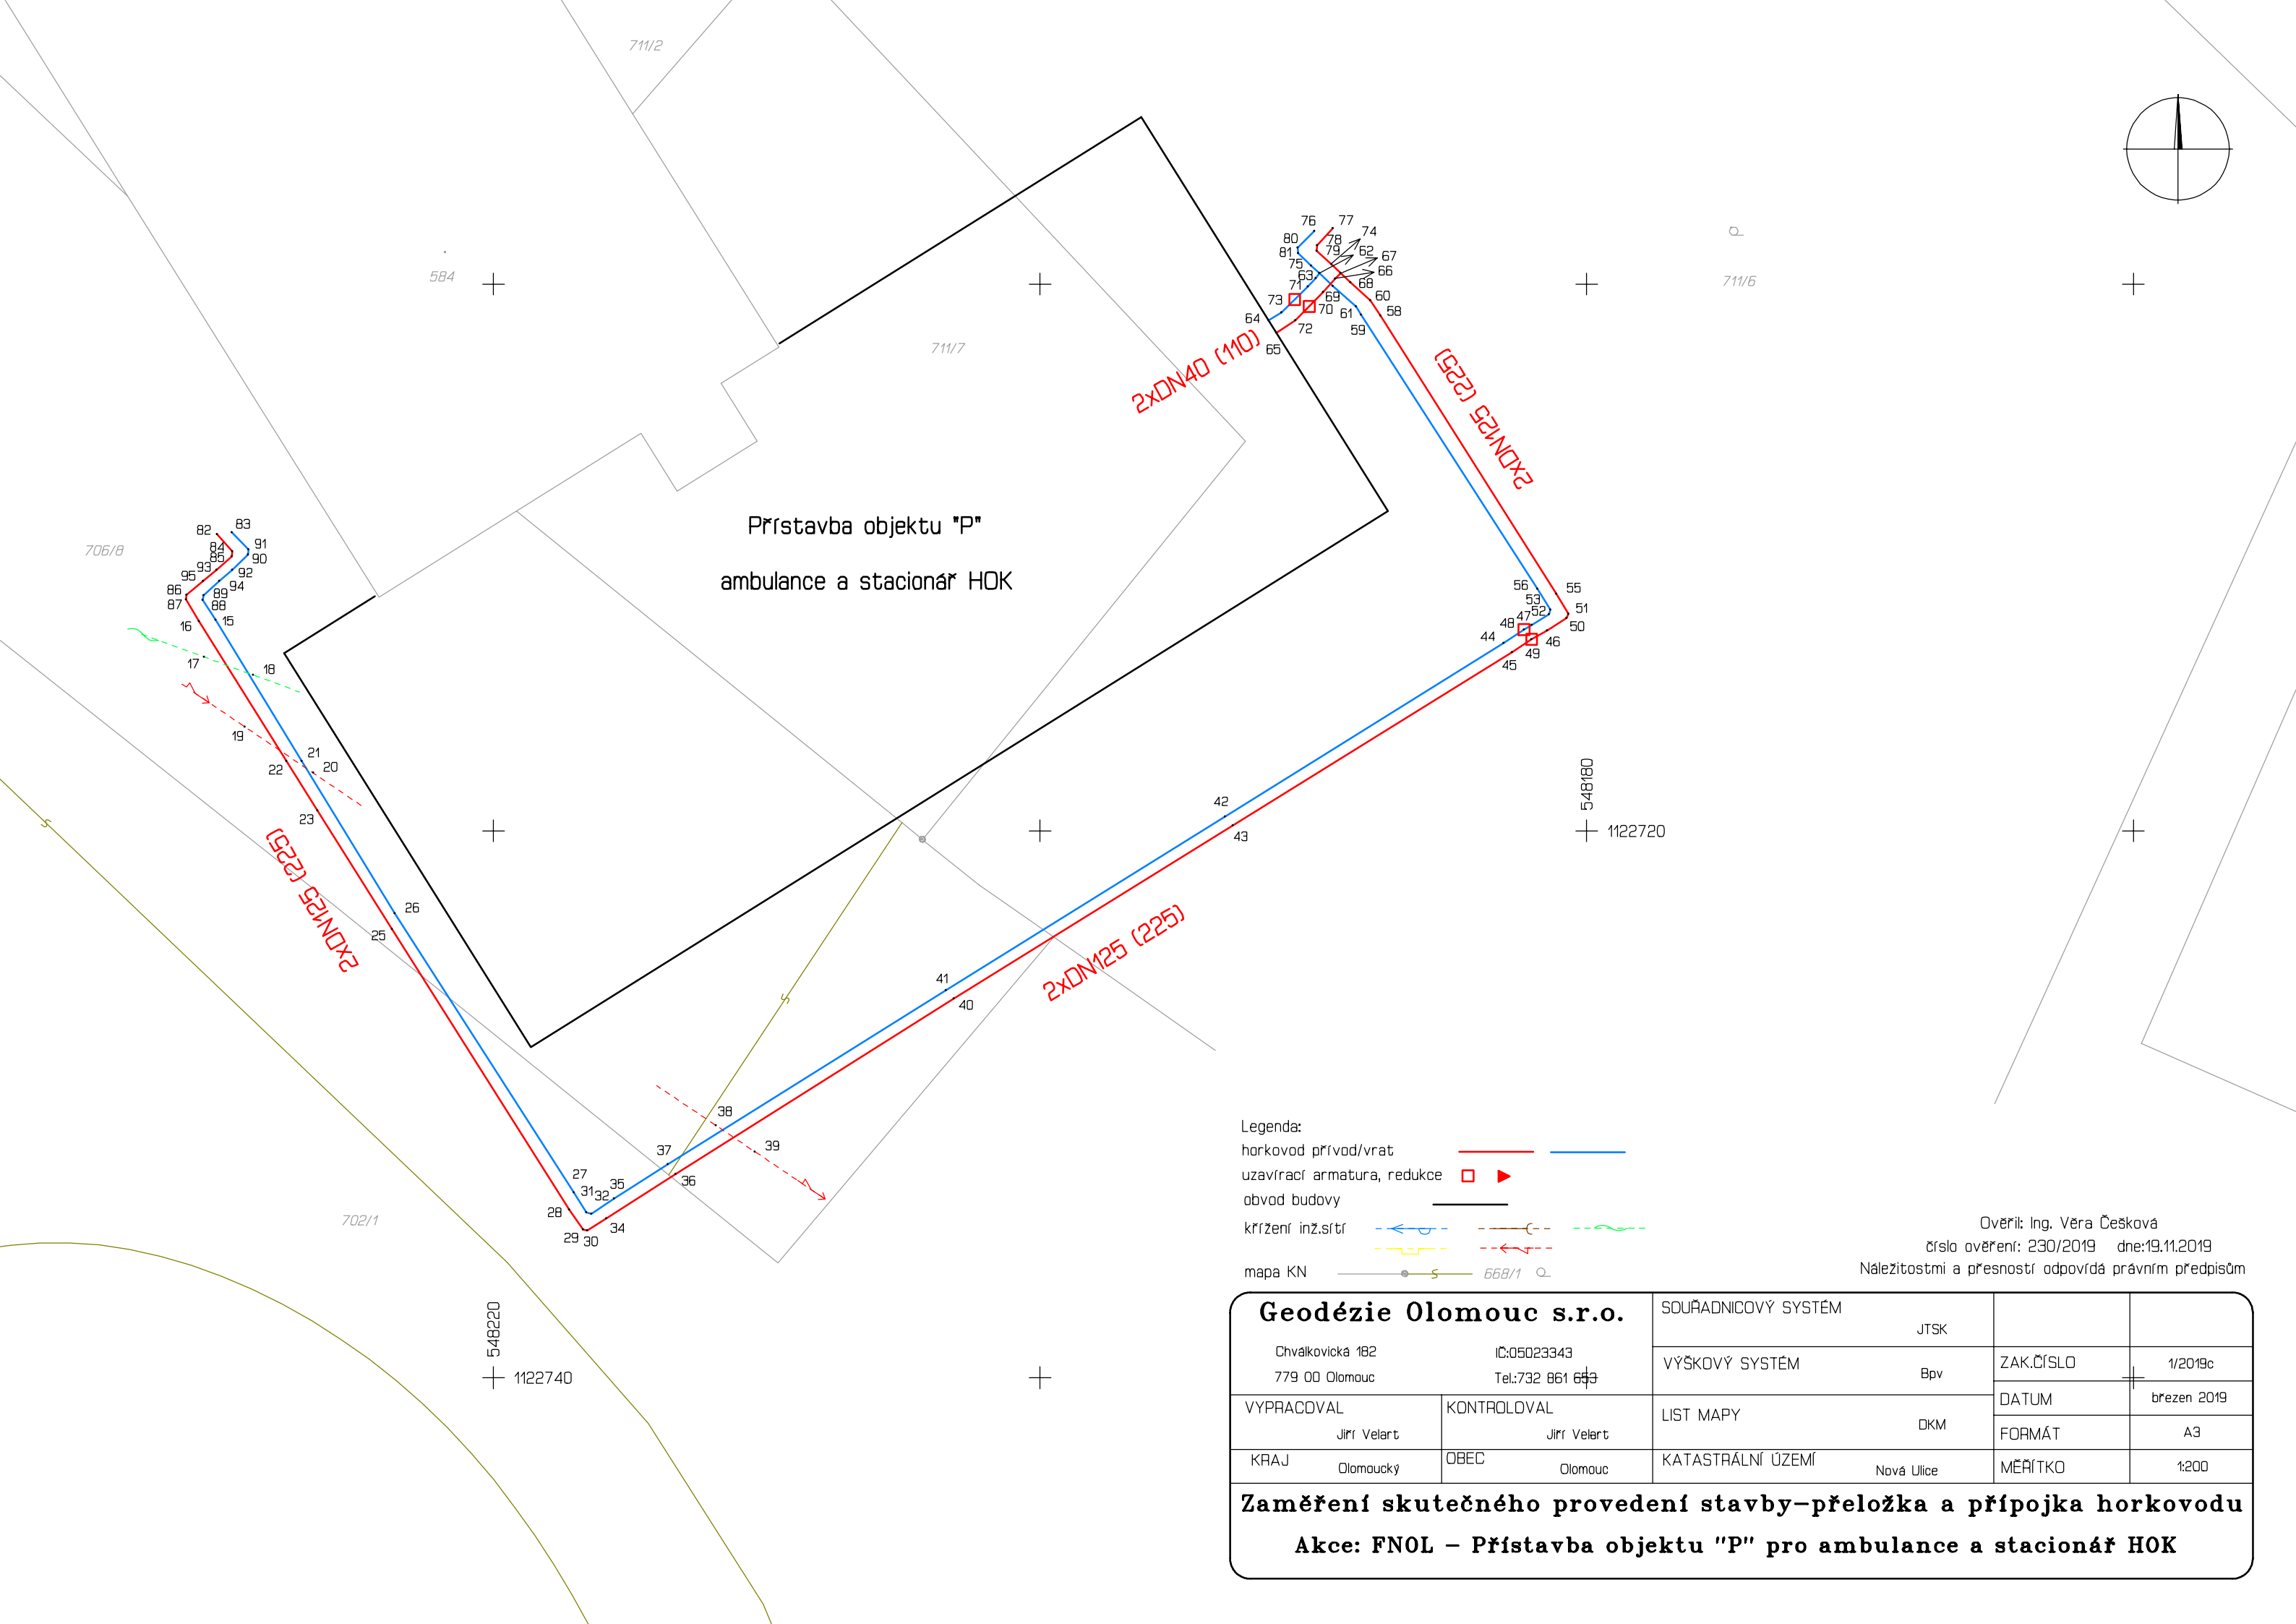

Prístavba objektu "P"
ambulance a stacionár HOK

- Legenda:
- horkovod prívod/vrat
 - uzavírací armatura, redukce
 - obvod budovy
 - křížení inž.síť
 - mapa KN

Overil: Ing. Věra Česká
číslo ověření: 230/2019 dne:19.11.2019
Nálezitostmi a přesností odpovídá právním předpisům

Geodézie Olomouc s.r.o. Chválkovická 182 779 00 Olomouc		SOUŘADNICOVÝ SYSTÉM JTSK			
		VÝŠKOVÝ SYSTÉM Bpv		ZAK.ČÍSLO	1/2019c
VYPRACOVAL Jiří Velart	KONTROLOVAL Jiří Velart	LIST MAPY DKM	DATUM		březen 2019
			FORMÁT		A3
KRAJ Olomoucký	OBEC Olomouc	KATASTRÁLNÍ ÚZEMÍ Nová Ulice		MĚŘÍTKO	1:200

Zaměření skutečného provedení stavby-přeložka a přípojka horkovodu
Akce: FNOL – Přístavba objektu "P" pro ambulance a stacionár HOK