



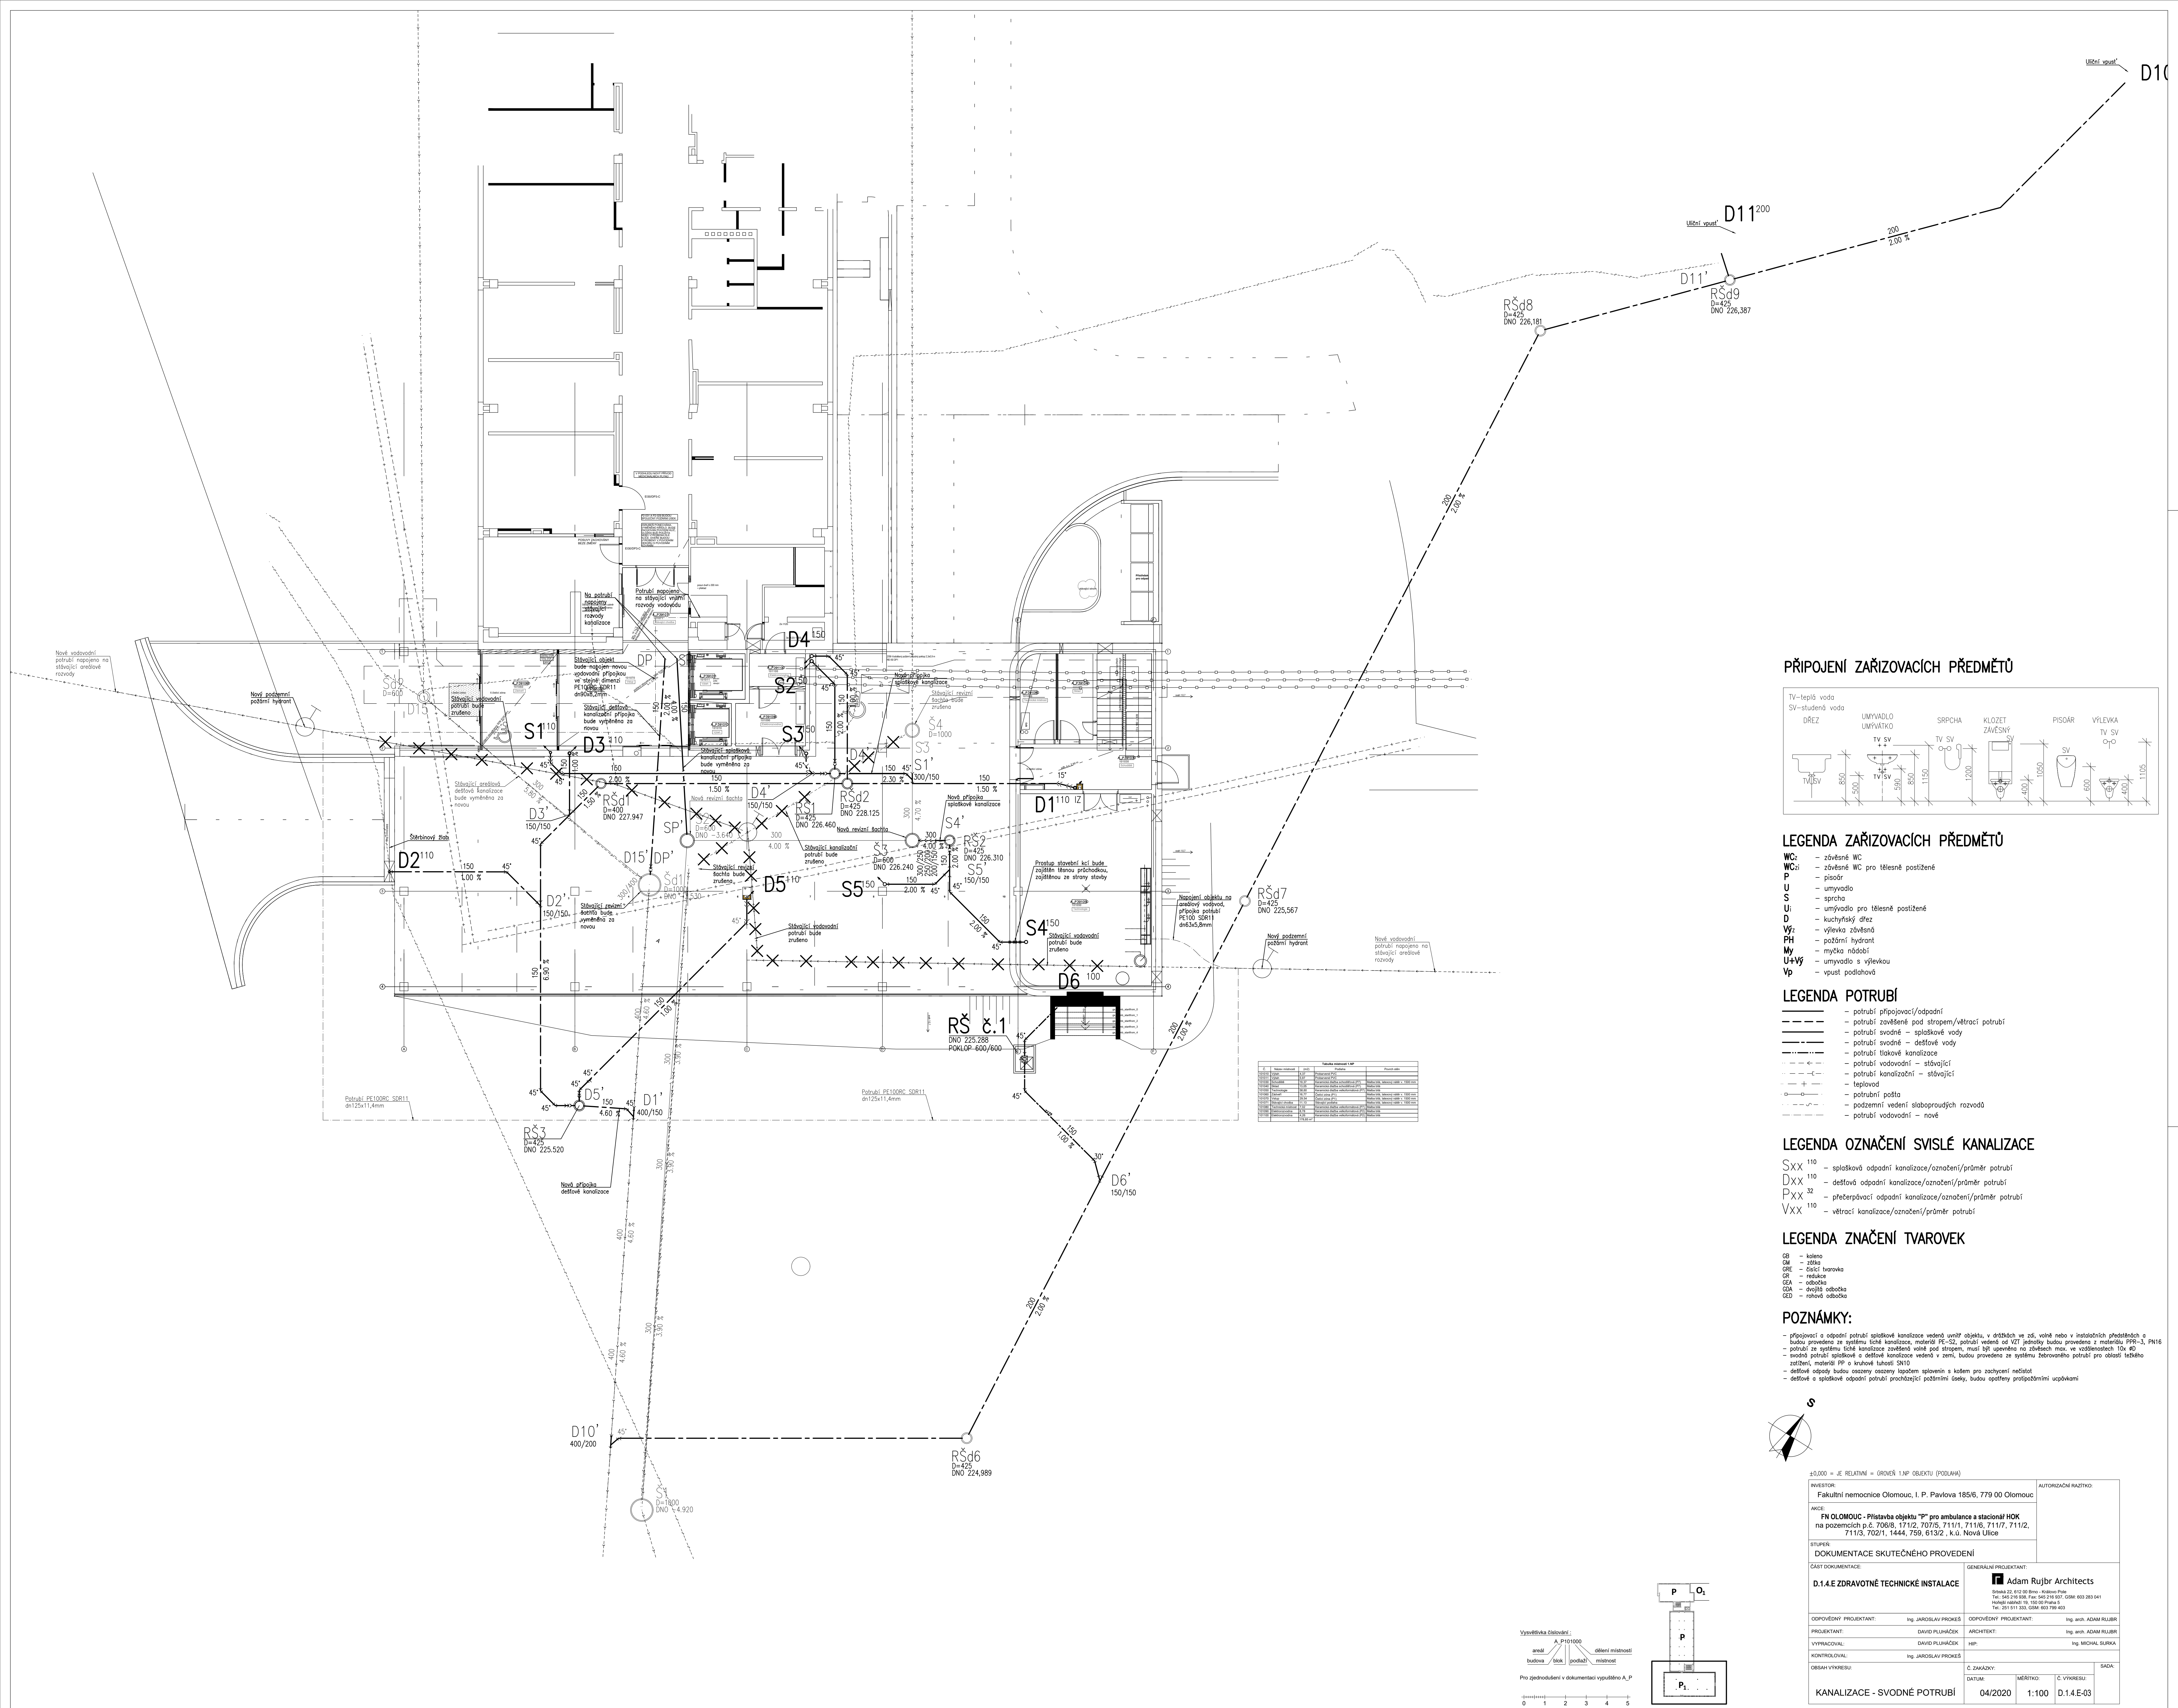

PŘIPOJENÍ ZAŘÍZOVACÍCH PŘEDMĚTŮ

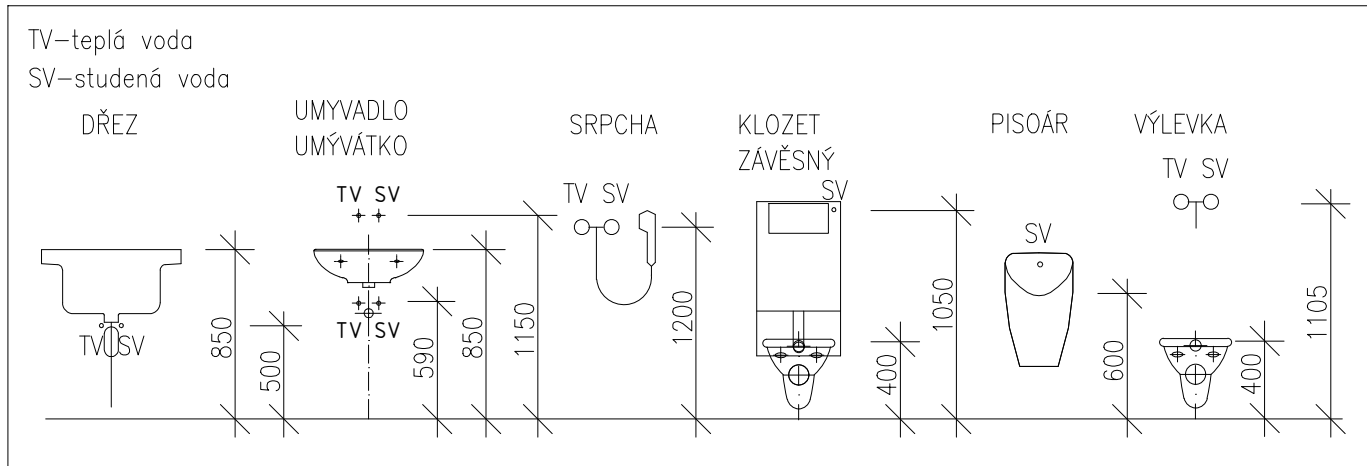

LEGENDA ZAŘÍZOVACÍCH PŘEDMĚTŮ

- WCz - zvláště WC
- WCzi - zvláště WC pro tělesné postižené
- P - pisoár
- U - umyvadlo
- S - sprcha
- Uf - umyvadlo pro tělesné postižené
- D - kuchyňský dřez
- Vy - výlevka zvláštní
- PH - požární hydrant
- My - myčka nádobí
- U+Vy - umyvadlo s výlevkou
- Vp - vpusť podlahová

LEGENDA POTRUBÍ

- - - - - potrubí připojovací/odpadní
- - - - - potrubí zvláště pod stropem/větrací potrubí
- - - - - potrubí svodné - splaškové vody
- - - - - potrubí svodné - dešťové vody
- - - - - potrubí tlakové kanalizace
- - - - - potrubí vodovodní - stávající
- - - - - potrubí kanalizační - stávající
- - - - - legiovod
- - - - - potrubí pošta
- - - - - podzemní vedení slaboproudých rozvodů
- - - - - potrubí vodovodní - nové

LEGENDA OZNAČENÍ SVISLÉ KANALIZACE


- Sxx 110 - splašková odpadní kanalizace/označení/průměr potrubí
- Dxx 110 - dešťová odpadní kanalizace/označení/průměr potrubí
- Pxx 32 - přečerpávací odpadní kanalizace/označení/průměr potrubí
- Vxx 110 - větrací kanalizace/označení/průměr potrubí

LEGENDA ZNAČENÍ TVAROVEK

- GB - koleto
- GM - zákrta
- GE - šikmá tvarovka
- GR - redukce
- GA - odbočka
- GDA - dvojitá odbočka
- GD - rovná odbočka

POZNÁMKY:

- připojení o odpadní potrubí splaškové kanalizace vedené umřl. objekty, v detailích ve zdí, volně nebo v instalačních předstěbách a budov provedeno ze systému tlakové kanalizace, materiálu PE-S, potrubí vedené od VZJ jednotky budov provedeno z materiálu PP-3, PP16
- potrubí ze systému tlakové kanalizace zavěšené volně pod stropem, musí být upraveno na závěsách max. ve vzdálenostech 10x Ø
- svodní potrubí splaškové a dešťové kanalizace vedené v zemi, budou provedeno ze systému tlakové kanalizace potrubí pro oběhové zařízení, materiálu PP o keramické tuhosti SN10
- dešťové odpady budou odceny odceny spojením s kadem pro zachycení nečistot
- dešťové a splaškové odpadní potrubí procházející podzemní území, budou opatřeny protiprávními úpravami

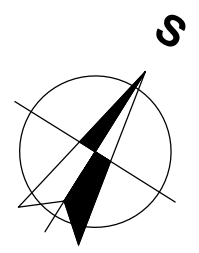

1:0,000 - JE RELATIVNÍ - OROVNĚNÍ 1:NP OBJEKTU (PODLAHA)

INVESTOR: Fakultní nemocnice Olomouc, I. P. Pavlova 185/6, 779 00 Olomouc		AUTORIZAČNÍ RAZÍTKO:	
ARCE: FN OLOMOUČ - Přístavba objektu "P" pro ambulance a stacionář HOK na pozemcích p.č. 706/8, 1712, 707/5, 711/1, 711/6, 711/7, 711/2, 711/3, 702/1, 1444, 759, 613/2, k.ú. Nová Ulice			
STUPNĚ: DOKUMENTACE SKUTEČNÉHO PROVEDENÍ			
ČÁST DOKUMENTACE: D.1.4.E ZDRAVOTNÍ TECHNICKÉ INSTALACE		GENERÁLNÍ PROJEKTANT: Ing. arch. ADAM RUJBŘ SHAN 22 512 00 Břeč - Václav Pá Tel. 545 216 818, Fax 545 216 937, GSM 603 283 041 E-mail: adami@shn.cz Tel. 281 811 333, GSM 603 796 403	
OPOVĚDĚNÝ PROJEKTANT: Ing. arch. ADAM RUJBŘ		PROJEKTANT: DAVID PRÁHAČEK	
VYPRACOVANÝ: Ing. arch. ADAM RUJBŘ		ARCHITEKT: DAVID PRÁHAČEK	
KONTROLOVANÝ: Ing. arch. ADAM RUJBŘ		HP: Ing. MICHAL ŠURKA	
OBDOBÍ VYKRESLU:		Č. ZNAČKY: SADA:	
DATUM: KANALIZACE - SVODNÉ POTRUBÍ		MĚŘITKO: 1:100	
		Č. VYKRESLU: D.1.4.E-03	

