


Provizorní montážní otvor
pro montáž VZT + zpětné zazdění a začištění

PŘIPOJENÍ ZAŘIZOVACÍCH PŘEDMĚTŮ

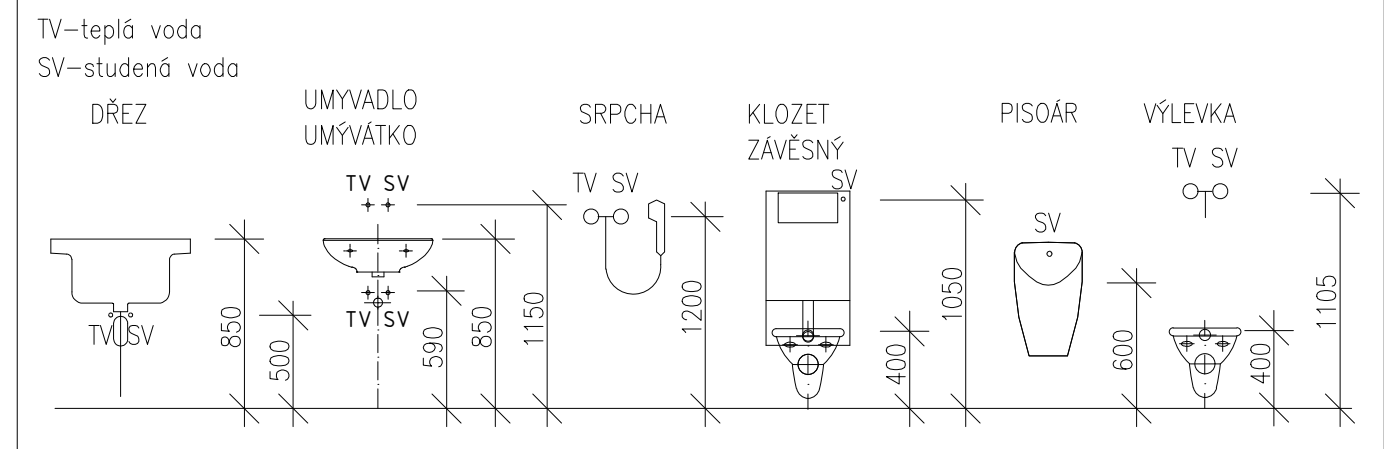

LEGENDA ZAŘIZOVACÍCH PŘEDMĚTŮ

WCz	– závěsné WC
WCzi	– závěsné WC pro tělesně postižené
P	– pisoár
U	– umyvadlo
S	– sprcha
Ui	– umyvadlo pro tělesně postižené
D	– kuchyňský dřez
Výz	– výlevka závěsná
PH	– požární hydrant
My	– myčka nádobí
U+Vý	– umyvadlo s výlevkou
Vp	– vpust podlahová

LEGENDA POTRUBÍ

-  – potrubí přípojovací/odpadní
-  – potrubí zvěšené pod stropem/větrací potrubí
-  – potrubí svodné – splaškové vody
-  – potrubí svodné – dešťové vody
-  – potrubí tlakové kanalizace
-  – potrubí vodovodní – stávající
-  – potrubí kanalizační – stávající
-  – teplovod
-  – potrubní pošta
-  – podzemní vedení slaboproudých rozvodů
-  – potrubí vodovodní – nové

LEGENDA OZNAČENÍ SVISLÉ KANALIZACE

S _{xx}	¹¹⁰	– splašková odpadní kanalizace/označení/průměr potrubí
D _{xx}	¹¹⁰	– dešťová odpadní kanalizace/označení/průměr potrubí
P _{xx}	³²	– přečerpávací odpadní kanalizace/označení/průměr potrubí
V _{xx}	¹¹⁰	– větrací kanalizace/označení/průměr potrubí


LEGENDA ZNAČENÍ TVAROVEK

GB – koleno
GM – zátka
GRE – čisticí tvarovka
GR – redukce
GEA – odbočka
GDA – dvojité odbočka
GED – rohová odbočka

POZNÁMKY:


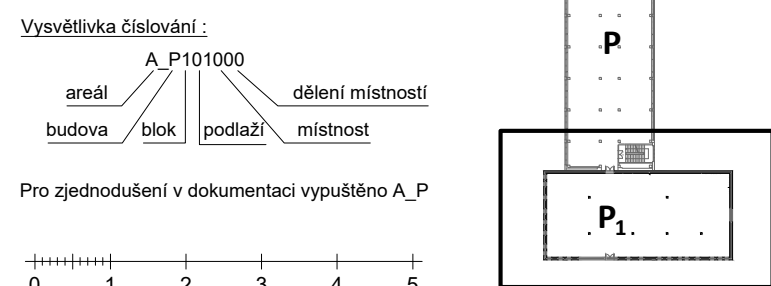

$\pm 0,000$ = JE RELATIVNÍ = ÚROVEŇ 1.NP OBJEKTU (PODLAHA)

INVESTOR: Fakultní nemocnice Olomouc, I. P. Pavlova 185/6, 779 00 Olomouc		AUTORIZAČNÍ RAZÍTKO:	
AKCE: FN OLMOUC - Přistavba objektu "P" pro ambulanci a stacionář HOK na pozemcích č.p. 706/8, 171/2, 707/5, 711/1, 711/6, 711/7, 711/2, 711/3, 702/1, 1444, 759, 613/2, k.ú. Nová Ulice			
STUPEŇ: DOKUMENTACE SKUTEČNÉHO PROVEDENÍ			
ČÁST DOKUMENTACE:		GENERALNÍ PROJEKTANT:  Adam Rujbr Architects Sířezá 22, 612 00 Brno - Králové Pole Tel: +420 716 898 100, Fax: +420 716 897 038; GSM: 603 285 041 E-mail: hrnec@rujbr.cz, info@rujbr.cz Tel: +201 611 333, GSM: 603 799 403	
D.1.4.E ZDRAVOTNÉ TECHNIČKÉ INSTALACE			
ODPOVĚDNÝ PROJEKTANT:	Ing. JAROSLAV PROKEŠ	ODPOVĚDNÝ PROJEKTANT:	Ing. arch. ADAM RULBR
PROJEKTANT:	DAVID PLUHÁČEK	ARCHTEKT:	Ing. arch. ADAM RULBR
VYPRACOVAL:	DAVID PLUHÁČEK	HIP:	Ing. MICHAL ŠURKA
KONTROLOVAL:	Ing. JAROSLAV PROKEŠ		
OBSAH VÝKRESU:	Č. ZÁKÁZKY:		SADA:
KANALIZACE - 3.NP	DATEM:	MĚRÍTKO:	Č. VÝKRESU:
	04/2020	1:50	D.1.4.E-07