



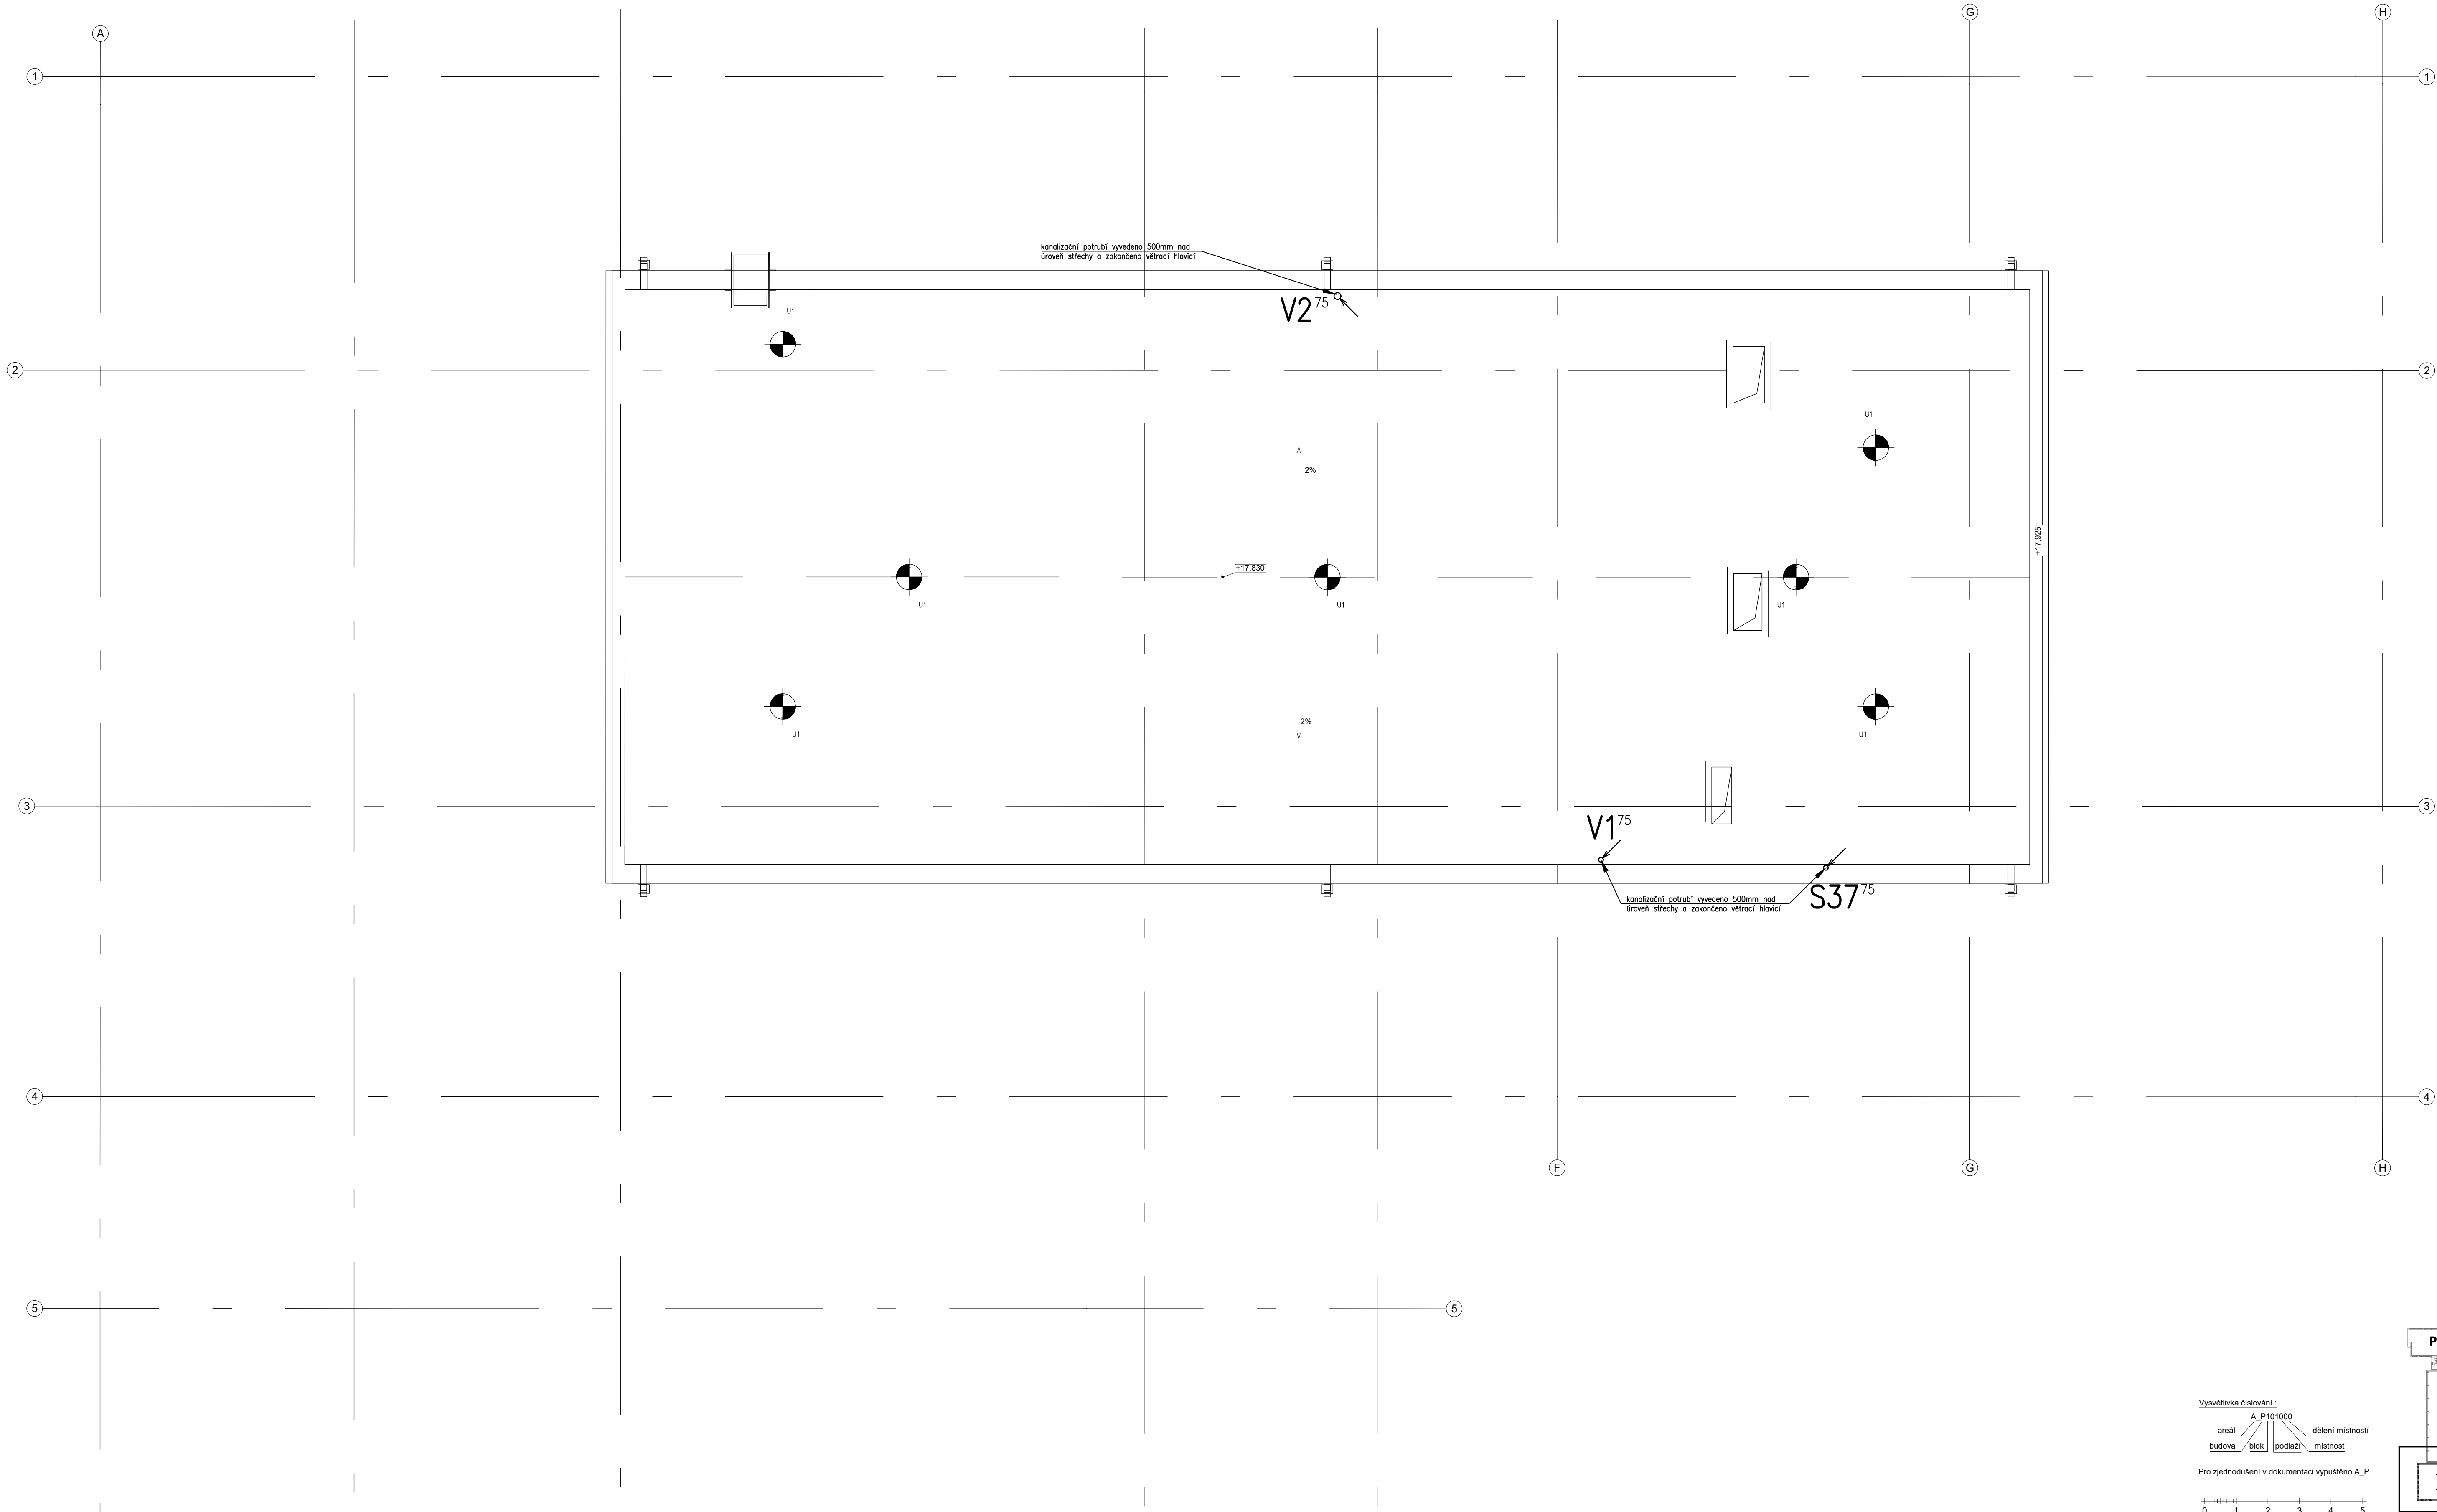

PŘIPOJENÍ ZAŘIZOVACÍCH PŘEDMĚTŮ

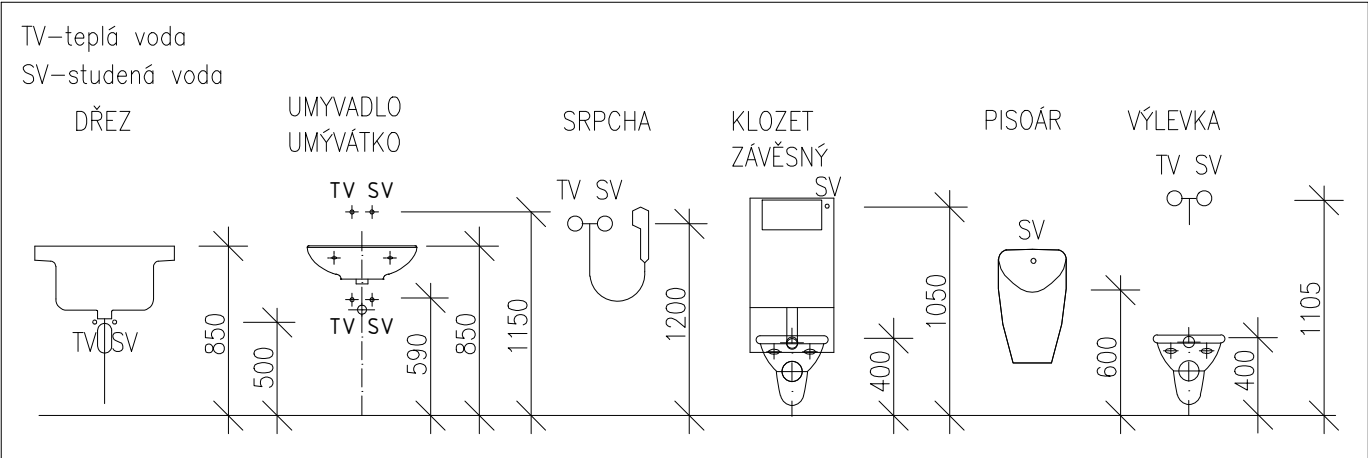

LEGENDA ZAŘIZOVACÍCH PŘEDMĚTŮ

- WC:** – závěsné WC
WCzi – závěsné WC pro tělesně postižené
P – pisoár
U – umyvadlo
S – sprcha
Ui – umyvadlo pro tělesně postižené
D – kuchyňský drez
Výz – výlevka závěsná
PH – požární hydrant
My – myčka nádobí
U+Vý – umyvadlo s výlevkou
Vp – vpust podlahová

LEGENDA POTRUBÍ

- — — — — – potrubí připojovací/odpadní
— — — — — – potrubí zavěšené pod stropem/větrací potrubí
— — — — — – potrubí svodné – splaškové vody
— — — — — – potrubí svodné – dešťové vody
— — — — — – potrubí tlakové kanalizace
— — — — — – potrubí vodovodní – stávající
— — — — — – potrubí kanalizační – stávající
— — — — — – teplovod
— — — — — – potrubní pošta
— — — — — – podzemní vedení slaboproudých rozvodů
— — — — — – potrubí vodovodní – nové

LEGENDA OZNAČENÍ SVISLÉ KANALIZACE


- Sxx¹¹⁰ – splaškové odpadní kanalizace/označení/průměr potrubí
Dxx¹¹⁰ – dešťová odpadní kanalizace/označení/průměr potrubí
Pxx¹²⁰ – přečerpávací odpadní kanalizace/označení/průměr potrubí
Vxx¹¹⁰ – větrací kanalizace/označení/průměr potrubí

LEGENDA ZNAČENÍ TVAROVEK

- GB – koleno
GM – zářka
GRE – čistič lvarovka
GR – redukce
GEA – odbočka
GJA – dvojitá odbočka
GED – rohová odbočka

POZNÁMKY:

- připojovací a odpadní potrubí splaškové kanalizace vedená uvnitř objektu, v drážkách ve zdi, volně nebo v instalačních předstěnnách a budou provedena ze systému tliché kanalizace, materiál PE-S2, potrubí vedená od VZT jednotky budou provedena z materiálu PPR-3, PN16
– potrubí ze systému tliché kanalizace zavěšená volně pod stropem, musí být upevněna na závěsech max. ve vzdálenostech 10x 40
– svodná potrubí splaškové a dešťové kanalizace vedená v zemi, budou provedena ze systému žebrovaného potrubí pro oblast těžkého zatížení, materiál PP o kruhové tuhosti SN10
– dešťové odpady budou osazeny osazenými lapáči smíšenými s košem pro zachycení nečistot
– dešťové a splaškové odpadní potrubí procházející potrubními úseky, budou opatřeny protipozárními ucpávkami

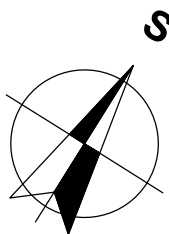

±0,000 = JE RELATIVNÍ = (ÚROVŇ 1.NP OBJEKTU (PODLAHA))

INVESTOR: Fakultní nemocnice Olomouc, I. P. Pavlova 185/6, 779 00 Olomouc		AUTORIZAČNÍ RAZÍTKO:	
AKCE: FN OLOMOUC - Přístavba objektu "P" pro ambulance a stacionář HOK na pozemcích p.č. 706/8, 171/2, 707/5, 711/1, 711/6, 711/7, 711/2, 711/3, 702/1, 1444, 759, 613/2, k.ú. Nová Úlice			
STUPEŇ: DOKUMENTACE SKUTEČNÉHO PROVEDENÍ			
ČÁST DOKUMENTACE:		GENERALNÍ PROJEKTANT:  Adam Rujbr Architects Strožská 22, 612 00 Brno - Kšádkovo Pole Tel.: 545 216 938, Fax: 545 216 937, GSM: 603 283 041 Havlíkova 16, 150 00 Praha 5 Tel.: 251 511 333, GSM: 603 799 403	
D.1.4.E ZDRAVOTNÉ TECHNICKÉ INSTALACE			
ODPOVĚDNÝ PROJEKTANT:	Ing. JAROSLAV PROKEŠ	ODPOVĚDNÝ PROJEKTANT:	Ing. arch. ADAM RUIBR
PROJEKTANT:	DAVID RLUHÁČEK	ARCHITEKT:	Ing. arch. ADAM RUIBR
VYPRACOVAL:	DAVID RLUHÁČEK	HIP:	Ing. MICHAL SURKA
KONTROLOVAL:	Ing. JAROSLAV PROKEŠ		
OBSAH VÝKRESU:	Č. ZAKÁZKY:		SADA:
		DATUM:	MĚŘÍTKO:
KANALIZACE - STŘECHA		04/2020	1:50
			Č. VÝKRESU:
			D.1.4.E-10