



Poz. 03.05, Počet: 1
Barva: RAL 7016MAT
Komise: FN Olomouc – Přístavba objektu „P“ -oknaV10 E1
Číslo zakázky: I-AL1488-1
Série: Ponzio PE 78N HI hranatá Standard
Pohled zvenku

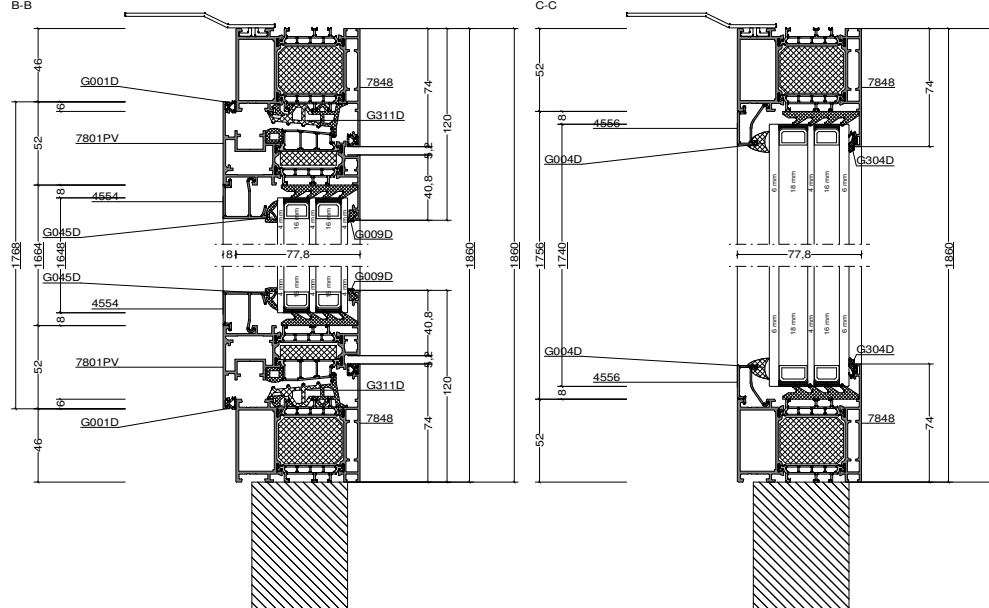

G.S.O. dle KL/PD
Uw=0,86W/m2K

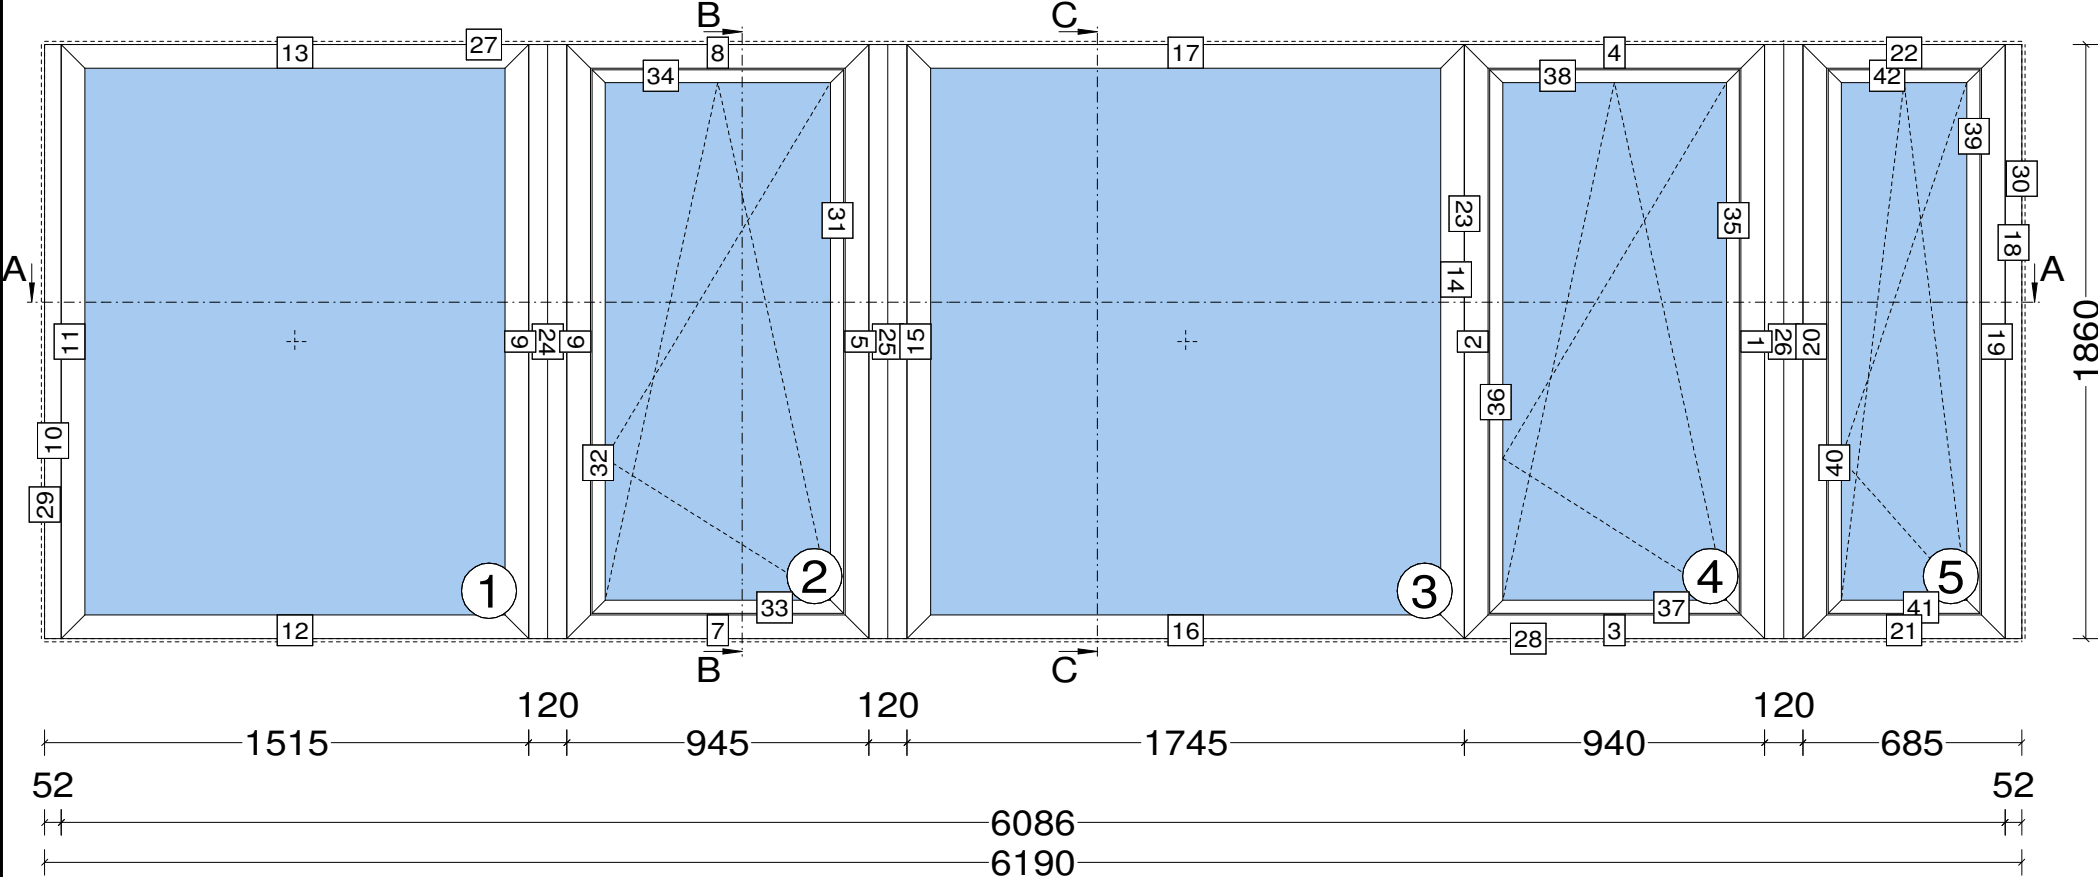