

1.10.2019




Dokumentace skutečného provedení : přehled prvků

Objekt: FN Olomouc – Přístavba objektu „P“
oknaV10 E2
Zpracoval: Jan Ros

Číslo zakázky: I-AL1488-2_DSP

Poz.O.2.01

1 Ks Okenní prvek 11619 mm x 1860 mm, sestávající z tříOS oken, čtyř pevných polí a zasklení zvenku s obracecím profilem.

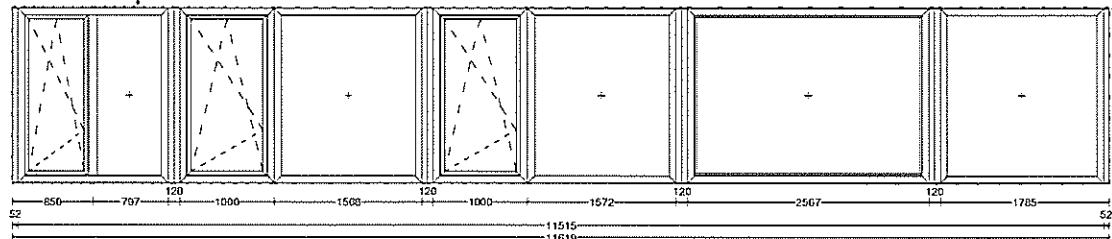

Měřítko
1:50
Pohled
zvenku
Systém:
Ponzio PE
78N HI
Standard
Zaskl.
lišta:
hraná

Profily:

Rám: 7848 (74 mm), 7885 (52 mm)
Sloupek: 7856 (96 mm)
Okenní křídlo: 7801PV (40.8 mm), 7817 (6 mm)

Okenní kování:

TITAN OS (F9 titan mat) Otevíravé-sklopné okno otevíravé dovnitř P GS1

Přídavné díly na jeden prvek:

1 Ks	ALPARA PARAPET RI AL 210	11619mm	
1 Ks	H300	Parapet plastový HAMMER (vnitřní)	11619mm antracit
1 Ks	AL01278	Purenit 60-PE78 ram*	1797mm v: 30mm
2 Ks	AL01278	Purenit 60-PE78 ram*	1050mm v: 30mm
1 Ks	AL01278	Purenit 60-PE78 ram*	1618mm v: 30mm
1 Ks	AL01278	Purenit 60-PE78 ram*	1622mm v: 30mm
1 Ks	AL01278	Purenit 60-PE78 ram*	2677mm v: 30mm
1 Ks	AL01278	Purenit 60-PE78 ram*	1835mm v: 30mm
3 Ks	AL_87 síť proti hmyzu		
4 Ks	AL_51M Dilatační panel P3		
20 Ks	AL_50M Kotva K01		
40 Ks	AL_01M M3201212 Kotva průvlaková m2 M12x125 mung		
80 Ks	AL_01M AL00963 Tex 6,3 x 38 DIN 7504 ZB, 6HR		
1 Ks	H701-07	Krytka oboustr. k plast. parapetu-REN 7016	

Barvy:
Profily: RAL 7016MAT

Výplň:
4 Ks x-16-x-16-x.
ramecek:Chromatech ULTRA RAL 9004
0,6 W/m2K
Venkovní: -Iplus Advanced 1,0 4 mm on CLL
Střed: -Planibel clearlite 4mm(Float)
Vnitřní: -Iplus Advanced 1,0 4 mm on CLL
4 Ks 3x4mm x-16-x-16-x.
ramecek:Chromatech ULTRA RAL 9004
0,6 W/m2K
Venkovní: -Iplus Advanced 1,0 6 mm on CLL
Střed: -Planibel clearlite 6mm(Float)
Vnitřní: -Iplus Advanced 1,0 6 mm on CLL


$U_w=0,85W/m^2K$

Pozor!

Váha skla překročila maximální hmotnost pro možnost zasklení z interiéru! Pozice nebo její část bude zasklena z exteriéru pomocí mechanizace. (198kg)

Poz.O3.01a

1 Ks Okenní prvek 6830 mm x 1860 mm, sestávající z dvou OS oken a dvou Zasklení zvenku s obracecím profilem.

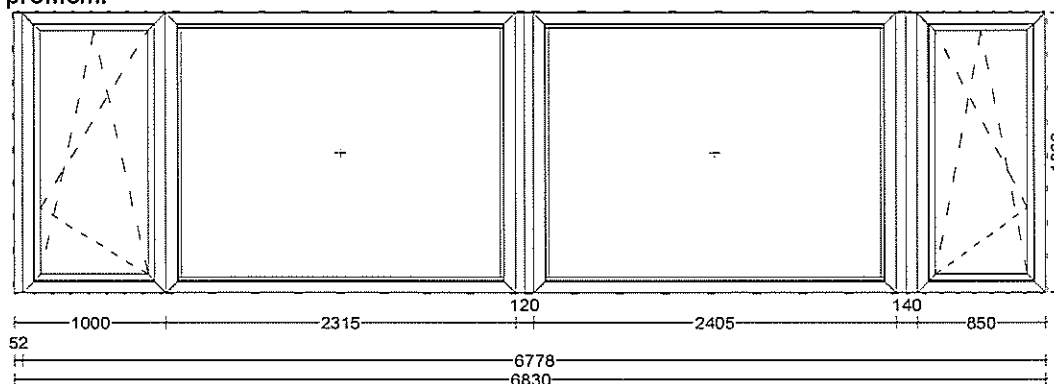

Měřítko 1:50
Pohled zvenku
Systém: Ponzio
PE 78N HI
Standard Zaskl.
lišta: hranatá

Profily:
Rám: 7848 (74 mm), 7885 (52 mm)
Okenní křídlo: 7801PV (40.8 mm), 7817 (6 mm)

Okenní kování:

TITAN OS (F9 titan mat) Otevíravé-sklopné okno otevíravé dovnitř L GS1
TITAN OS (F9 titan mat) Otevíravé-sklopné okno otevíravé dovnitř P GS1

Přídavné díly na jeden prvek:

1 Ks	ALPARA PARAPET RI AL 210	6830mm	
1 Ks	H300	Parapet plastový HAMMER (vnitřní)	6830mm antracit
1 Ks	AL01278	Purenit 60-PE78 ram*	990mm v: 30mm
1 Ks	AL01278	Purenit 60-PE78 ram*	2365mm v: 30mm
1 Ks	AL01278	Purenit 60-PE78 ram*	2525mm v: 30mm
1 Ks	AL01278	Purenit 60-PE78 ram*	910mm v: 30mm
2 Ks	AL_87	síť proti hmyzu	
1 Ks	AL_51M	Dilatační panel P3	
12 Ks	Al_50M	Kotva K01	
24 Ks	AL_01M	M3201212 Kotva průvlastková m2 M12x125 mung	
48 Ks	AL_01M	AL00963 Tex 6,3 x 38 DIN 7504 ZB, 6HR	
1 Ks	AL_51M	Dilatační panel P4	
1 Ks	H701-07	Krytka oboustr. k plast. parapetu-REN 7016	

Barvy:
Profily: RAL 7016MAT

Výplň:

2 Ks	x-16-x-16-x. rameček:Chromatech ULTRA RAL 9004 0,6 W/m2K Venkovní: -Iplus Advanced 1,0 4 mm on CLL Střed: -Planibel clearlite 4mm(Float) Vnitřní: -Iplus Advanced 1,0 4 mm on CLL
2 Ks	3x4mm x-16-x-16-x. rameček:Chromatech ULTRA RAL 9004 0,6 W/m2K Venkovní: -Iplus Advanced 1,0 6 mm on CLL Střed: -Planibel clearlite 6mm(Float) Vnitřní: -Iplus Advanced 1,0 6 mm on CLL

G.S.O. dle KL/PD


Uw=0,84W/m2K

Pozor!

Váha skla překročila maximální hmotnost pro možnost zasklení z interiéru! Pozice nebo její část bude zasklena z exteriéru pomocí mechanizace. (165kg)

Poz.O3.01b

1 Ks Okenní prvek 3125 mm x 1860 mm, sestávající z zasklení zvenku s obracečím profilem a jednoho OS okna.

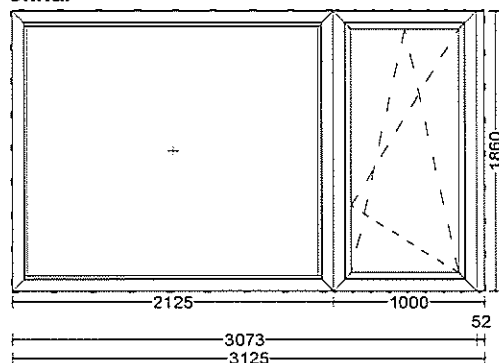

Měřítko 1:50

Pohled zvenku

Systém: Ponzio PE 78N HI Standard Zaskl. lišta: hranatá

Profily:

Rám:	7848 (74 mm), 7885 (52 mm)
Okenní křídlo:	7817 (6 mm), 7801PV (40.8 mm)

Okenní kování:

TITAN OS (F9 titan mat) Otevíravé-sklopné okno otevíravé dovnitř L GS1

Přídavné díly na jeden prvek:

1 Ks	ALPARA PARAPET RI AL 210	3125mm	
1 Ks	H300	Parapet plastový HAMMER (vnitřní)	3125mm antracit
1 Ks	AL01278	Purenit 60-PE78 ram*	2115mm v: 30mm
1 Ks	AL01278	Purenit 60-PE78 ram*	990mm v: 30mm
1 Ks	AL_87	siť proti hmyzu	
6 Ks	AI_50M	Kotva K01	
12 Ks	AL_01M M3201212	Kotva průvlaková m2 M12x125 mung	
24 Ks	AL_01M AL00963	Tex 6,3 x 38 DIN 7504 ZB, 6HR	
1 Ks	H701-07	Krytka oboustr. k plast. parapetu-REN 7016	

Barvy:

Profily: RAL 7016MAT

Výplň:


1 Ks	3x4mm x-16-x-16-x. rameček:Chromatech ULTRA RAL 9004 0,6 W/m2K Venkovní: -Iplus Advanced 1,0 6 mm on CLL Střed: -Planibel clearlite 6mm(Float) Vnitřní: -Iplus Advanced 1,0 6 mm on CLL
------	--

1 Ks x-16-x-16-x.
ramecek:Chromatech ULTRA RAL 9004
0,6 W/m2K
Venkovní: -Iplus Advanced 1,0 4 mm on CLL
Střed: -Planibel clearlite 4mm(Float)
Vnitřní: -Iplus Advanced 1,0 4 mm on CLL

G.S.O. dle KL/PD
Uw=0,83W/m2K

Poz.O3.01c

1 Ks Pevné pole 1577 mm x 1860 mm

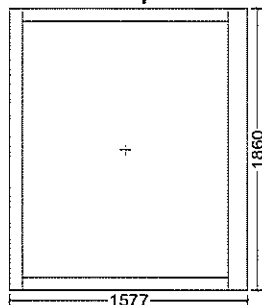

Měřítko 1:50

Pohled zvenku

Systém: Ponzio PE 78 EI Design Line Dowolne pozycje wkładów i przekładek Pozice

venkovní Zaskl. lišta: Pozice venkovní (+Stabilizátor) EI15-EI90 Protipožár-Křídlo:EI60 GKF

Protipožár-Rám:EI60 GKF

Profily:

Rám: 7796 (130 mm), 7748 (85 mm)

Přídavné díly na jeden prvek:

1 Ks	ALAPRA PARAPET RI AL 210	1577mm		
2 Ks	AL_03 podkladní profil jakl+Promatect H	1725mm		
1 Ks	H300 Parapet plastový HAMMER (vnitřní)	1577mm		antracit
1 Ks	7958 Široký nosník	1860mm		
1 Ks	AL_03 Promatect H20	1860mm		
1 Ks	AL_03 Promatect H20	1860mm		
2 Ks	7993 Ukončovací profil	1860mm		
2 Ks	7993 Ukončovací profil	1860mm		
6 Ks	Al_50M Kotva K01			
12 Ks	AL_01M M3201212 Kotva průvlaková m2 M12x125 mung			
24 Ks	AL_01M AL00963 Tex 6,3 x 38 DIN 7504 ZB, 6HR			
1 Ks	H701-07 Krytka oboustr. k plast. parapetu-REN 7016			

Barvy:

Profily: RAL 7016MAT

Výplň:

1 Ks 2x4mm Izo. dvojsklo 16..
ramecek:Chromatech ULTRA RAL 9004
1,1 W/m2K
Venkovní: -Stratobel IplusTop 1,1 33.2
Vnitřní: -Contraflam 25mm EI60

G.S.O. dle KL/PD

Uw=1,9W/m2K

Pozor!

Váha skla překročila maximální hmotnost pro možnost zasklení z interiéru! Pozice nebo její část bude zasklena z exteriéru pomocí mechanizace. (182kg)