

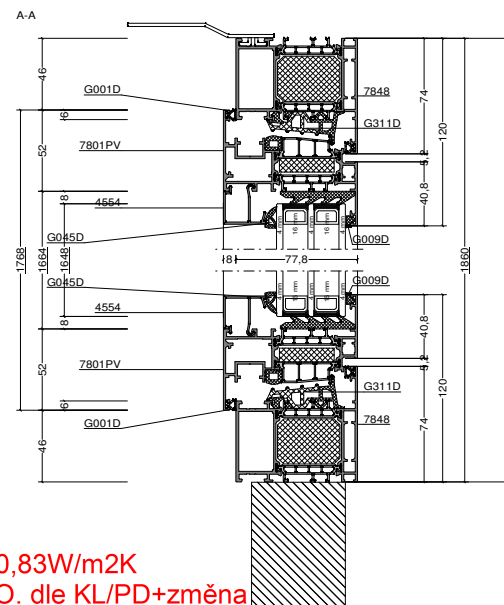


Poz. O2.10a, Počet: 1
 Barva: RAL 7016MAT
 Komise: FN Olomouc – Přístavba objektu „P“ - oknaV10 E3
 Číslo zakázky: I-AL1488-3
 Série: Ponzio PE 78N HI hranatá Standard
 Pohled zvenku

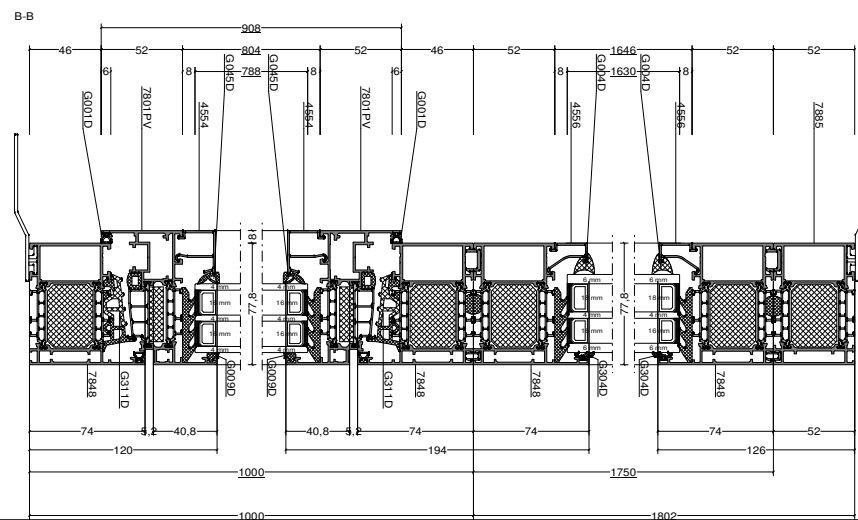

Uw=0,83W/m2K
 G.S.O. dle KL/PD+změna

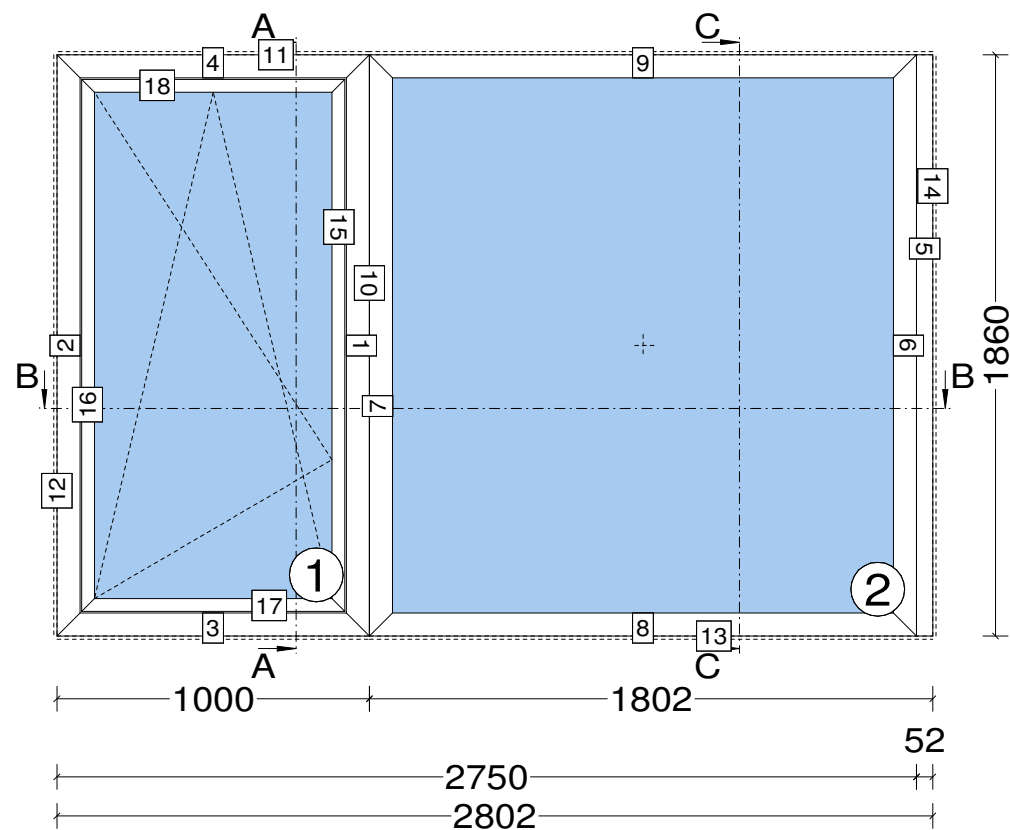