

Poz. O.3.09.2, Počet: 1




Barva: RAL Ponzio 7035MAT

Komise: FN Olomouc – Přístavba objektu „P“ -oknaV10 E5

Číslo zakázky: I-AL1488-5

Série: Ponzio PT 50 Standard

Pohled zvenku

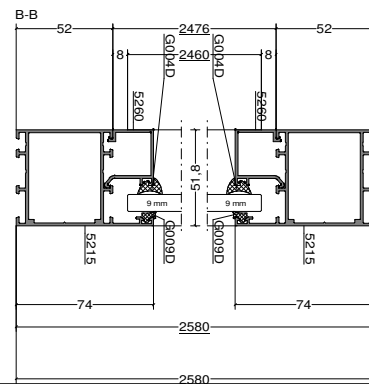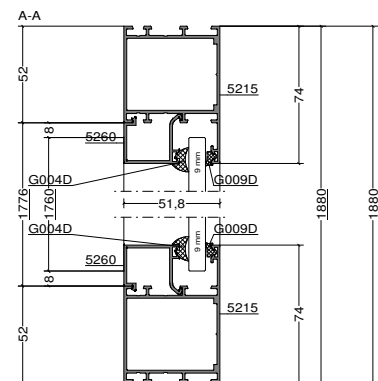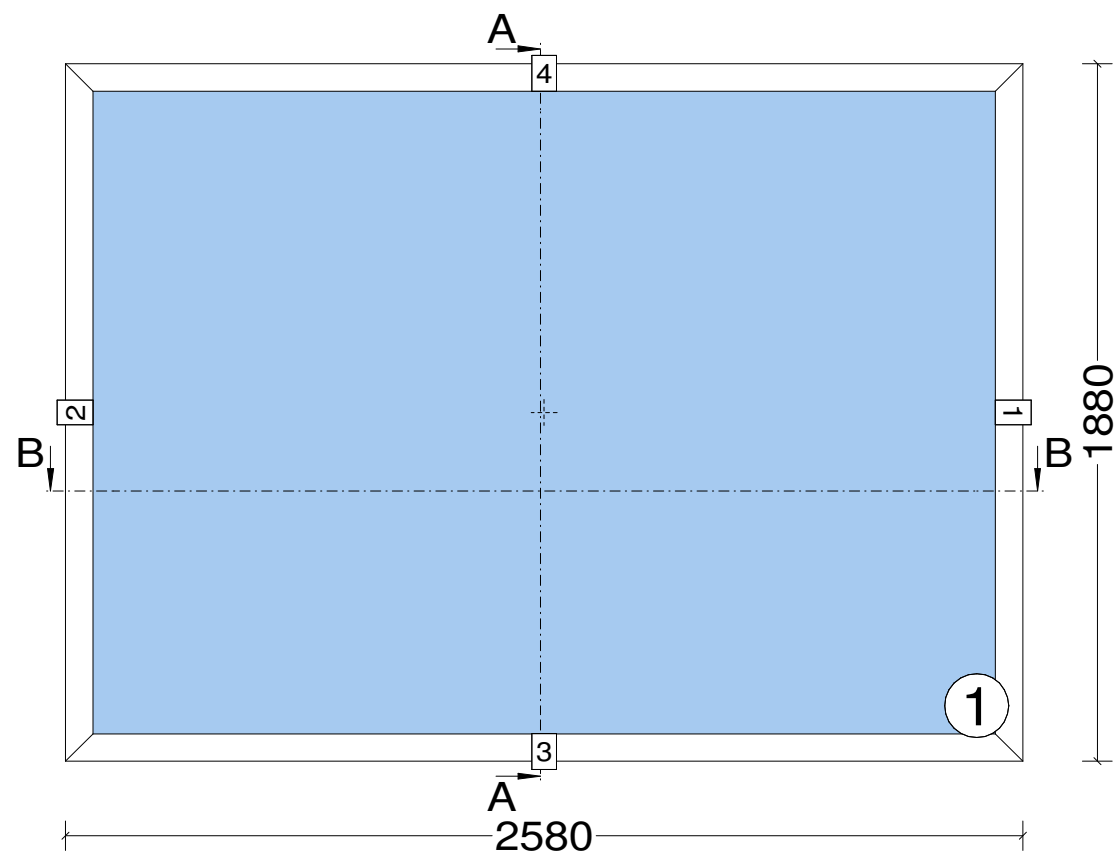

**G.S.O. 2600x1900mm
pozastavená výroba do vyzvání!**