

1.10.2019



ZELENÁ
ÚSPORÁM



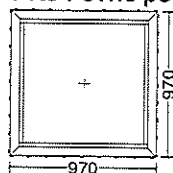
Dokumentace skutečného provedení : přehled prvků

Objekt: FN Olomouc – Přístavba objektu „P“ -
oknaV10 E5
Zpracoval: Jan Ros

Číslo zakázky: I-AL1488-5_DSP

Poz.O.1.01

1 Ks Pevné pole 970 mm x 970 mm



Měřítko 1:50

Pohled zvenku

Systém: Ponzio PE 78 EI60 Sádra Otvírka vnitřní -\ (Dveře Butylová páska EI060) Zaskl. lišta:
Varianta II

Profily:

Rám: 7956 (59 mm)

Přídavné díly na jeden prvek:

1 Ks	H300	Parapet plastový HAMMER (vnitřní)	970mm	antracit
1 Ks	PARAPET RI AL 210	970mm		
1 Ks	H701-07	Krytka oboustr. k plast. parapetu-REN 7016		

Barvy:

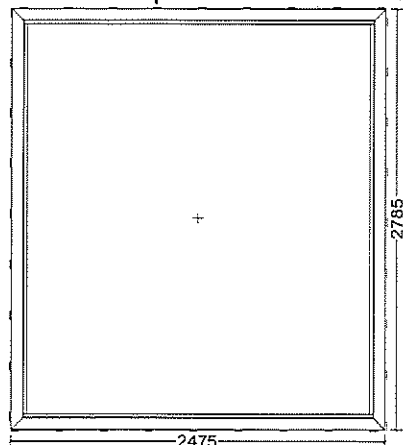
Profily: RAL 7035MAT

Výplň:

1 Ks
26mm -Contraflam 25mm EI60
Contraflam 25mm EI60

G.S.O. 1000x1000

pozastavená výroba do vyzvání!

Poz.O.2.08**1 Ks Okenní prvek 2475 mm x 2785 mm, sestávající z zasklení zvenku s obracecím profilem.**

Měřítko 1:50

Pohled zvenku

Systém: Ponzio PE 78N HI Standard Zaskl. lišta: hranatá

Profily:

Rám: 7848 (74 mm)

Okenní křídlo: 7817 (6 mm)

Přídavné díly na jeden prvek:

1 Ks	PARAPET RI AL 210	2475mm		
1 Ks	AL01278	Purenit 60-PE78 ram*	2465mm	v:100mm
5 Ks	AL_50 M Kotva K01			
10 Ks	AL_01 M M3201212 Kotva průvlaková m2 M12x125 mun			
20 Ks	AL_01 M AL00963 Tex 6,3 x 38 DIN 7504 ZB, 6HR			

Barvy:

Profily: RAL 7016MAT

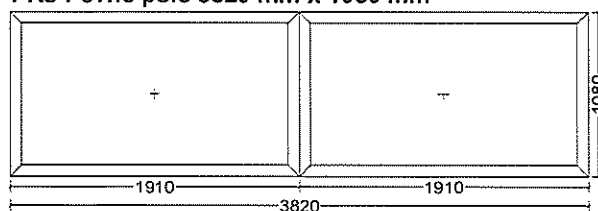
Výplň:

1 Ks 3x4mm x-16-x-16-x.
 ramecek:Chromatech ULTRA RAL 9004
 0,6 W/m2K
 Venkovní: -Iplus Advanced 1,0 6 mm on CLL
 Střed: -Planibel clearlite 6mm(Float)
 Vnitřní: -Stratobel IplusTop 1,1 66.2

Uw=0,77W/m2K

Pozor!

Váha skla překročila maximální hmotnost pro možnost zasklení z interiéru! Pozice nebo její část bude zasklena z exteriéru pomocí mechanizace. (381kg)

Poz.O.2.11**1 Ks Pevné pole 3820 mm x 1080 mm**

Měřítko 1:50

Pohled zvenku

Systém: Ponzio PT 50 Standard

Profily:

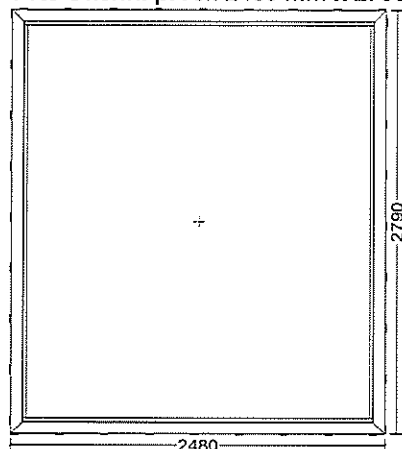
Rám: 5215 (74 mm)

Barvy:

Profily: RAL 7035MAT

Výplň:

2 Ks 7mm Stratobel 33.1

Poz.O.3.06**1 Ks Okenní prvek 2480 mm x 2790 mm, sestávající z zasklení zvenku s obracecím profilem.**

Měřítko 1:50

Pohled zvenku

Systém: Ponzio PE 78N HI Standard Zaskl. lišta: hranatá

Profily:

Rám: 7848 (74 mm)

Okenní křídlo: 7817 (6 mm)

Přídavné díly na jeden prvek:

1 Ks	PARAPET RI AL 210	2480mm		
1 Ks	AL01278	Purenit 60-PE78 ram*	2470mm	v: 80mm
5 Ks	AL_50 M Kotva K01			
10 Ks	AL_01 M M3201212 Kotva průvlaková m2 M12x125 mun			
20 Ks	AL_01 M AL00963 Tex 6,3 x 38 DIN 7504 ZB, 6HR			

Barvy:

Profily: RAL 7016MAT

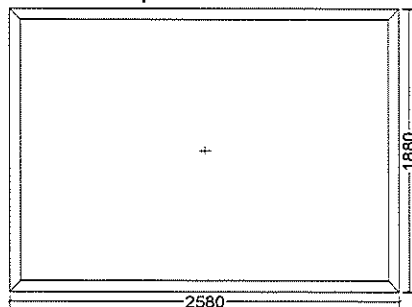
Výplň:

1 Ks 3x4mm x-16-x-16-x.
 ramecek:Chromatech ULTRA RAL 9004
 0,6 W/m2K
 Venkovní: -Iplus Advanced 1,0 6 mm on CLL
 Střed: -Planibel clearlite 6mm(Float)
 Vnitřní: -Stratobel IplusTop 1,1 66.2

Uw=0,77W/m2K

Pozor!

Váha skla překročila maximální hmotnost pro možnost zasklení z interiéru! Pozice nebo její část bude zasklena z exteriéru pomocí mechanizace. (381kg)

Poz.O.3.09.1**1 Ks Pevné pole 2580 mm x 1880 mm**

Měřítko 1:50

Pohled zvenku

Systém: Ponzio PT 50 Standard

Profily:

Rám: 5215 (74 mm)

Přídavné díly na jeden prvek:

1 Ks	H300	Parapet plastový HAMMER (vnitřní)	2580mm	antracit
1 Ks	PARAPET RI AL 210	2580mm		
1 Ks	H701-07	Krytka oboustr. k plast. parapetu-REN 7016		

Barvy:

Profily: RAL 7035MAT

Výplň:

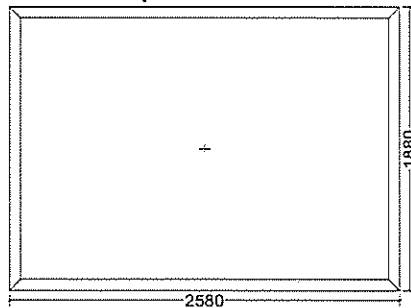
1 Ks 9mm Stratobel 44.2
Stratobel 44.2

G.S.O. 2600x1900mm

pozastavená výroba do vyzvání!

Poz.O.3.09.2

1 Ks Pevné pole 2580 mm x 1880 mm



Měřítko 1:50
Pohled zvenku
Systém: Ponzio PT 50 Standard

Profily:

Rám: 5215 (74 mm)

Přídavné díly na jeden prvek:

1 Ks	H300	Parapet plastový HAMMER (vnitřní)	2580mm	antracit
1 Ks	PARAPET RI AL 210	2580mm		
1 Ks	H701-07	Krytka oboustr. k plast. parapetu-REN 7016		

Barvy:

Profily: RAL 7035MAT

Výplň:

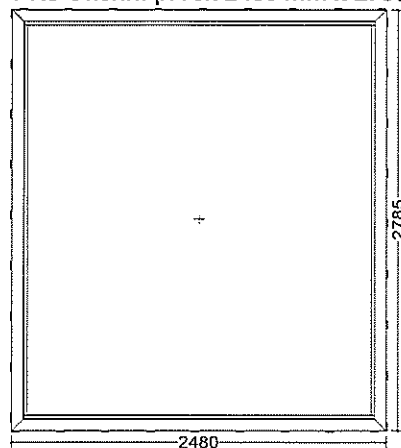
1 Ks 9mm Stratobel 44.2
Stratobel 44.2

G.S.O. 2600x1900mm

pozastavená výroba do vyzvání!

Poz.O.4.05

1 Ks Okenní prvek 2480 mm x 2785 mm, sestávající z zasklení zvenku s obracacím profilem.



Měřítko 1:50

Pohled zvenku

Systém: Ponzio PE 78N HI Standard Zaskl. lišta: hranatá

Profily:

Rám: 7848 (74 mm)

Okenní křídlo: 7817 (6 mm)

Přídavné díly na jeden prvek:

1 Ks	PARAPET RI AL 210	2480mm		
1 Ks	AL01278	Purenit 60-PE78 ram*	2470mm	v: 80mm
5 Ks	AL_50 M Kotva K01			
10 Ks	AL_01 M M3201212 Kotva průvlaková m2 M12x125 mun			
20 Ks	AL_01 M AL00963 Tex 6,3 x 38 DIN 7504 ZB, 6HR			

Barvy:

Profily: RAL 7016MAT

Výplň:

1 Ks 3x4mm x-16-x-16-x.
ramecek:Chromatech ULTRA RAL 9004
0,6 W/m2K
Venkovní: -Iplus Advanced 1,0 6 mm on CLL
Střed: -Planibel clearlite 6mm(Float)
Vnitřní: -Stratobel IplusTop 1,1 66.2

$U_w=0,77W/m^2K$

Pozor!

Váha skla překročila maximální hmotnost pro možnost zasklení z interiéru! Pozice nebo její část bude zasklena z exteriéru pomocí mechanizace. (381kg)