

Půdorys 2.np



m 1:50, dokumentace stavby jednopůlhňová

POPIS MÍSTNOSTI 2.NP:


0/2 - OPAKOVANÉ V MÍSTNOSTI


ORIENTAČNÍ SCHEMA:

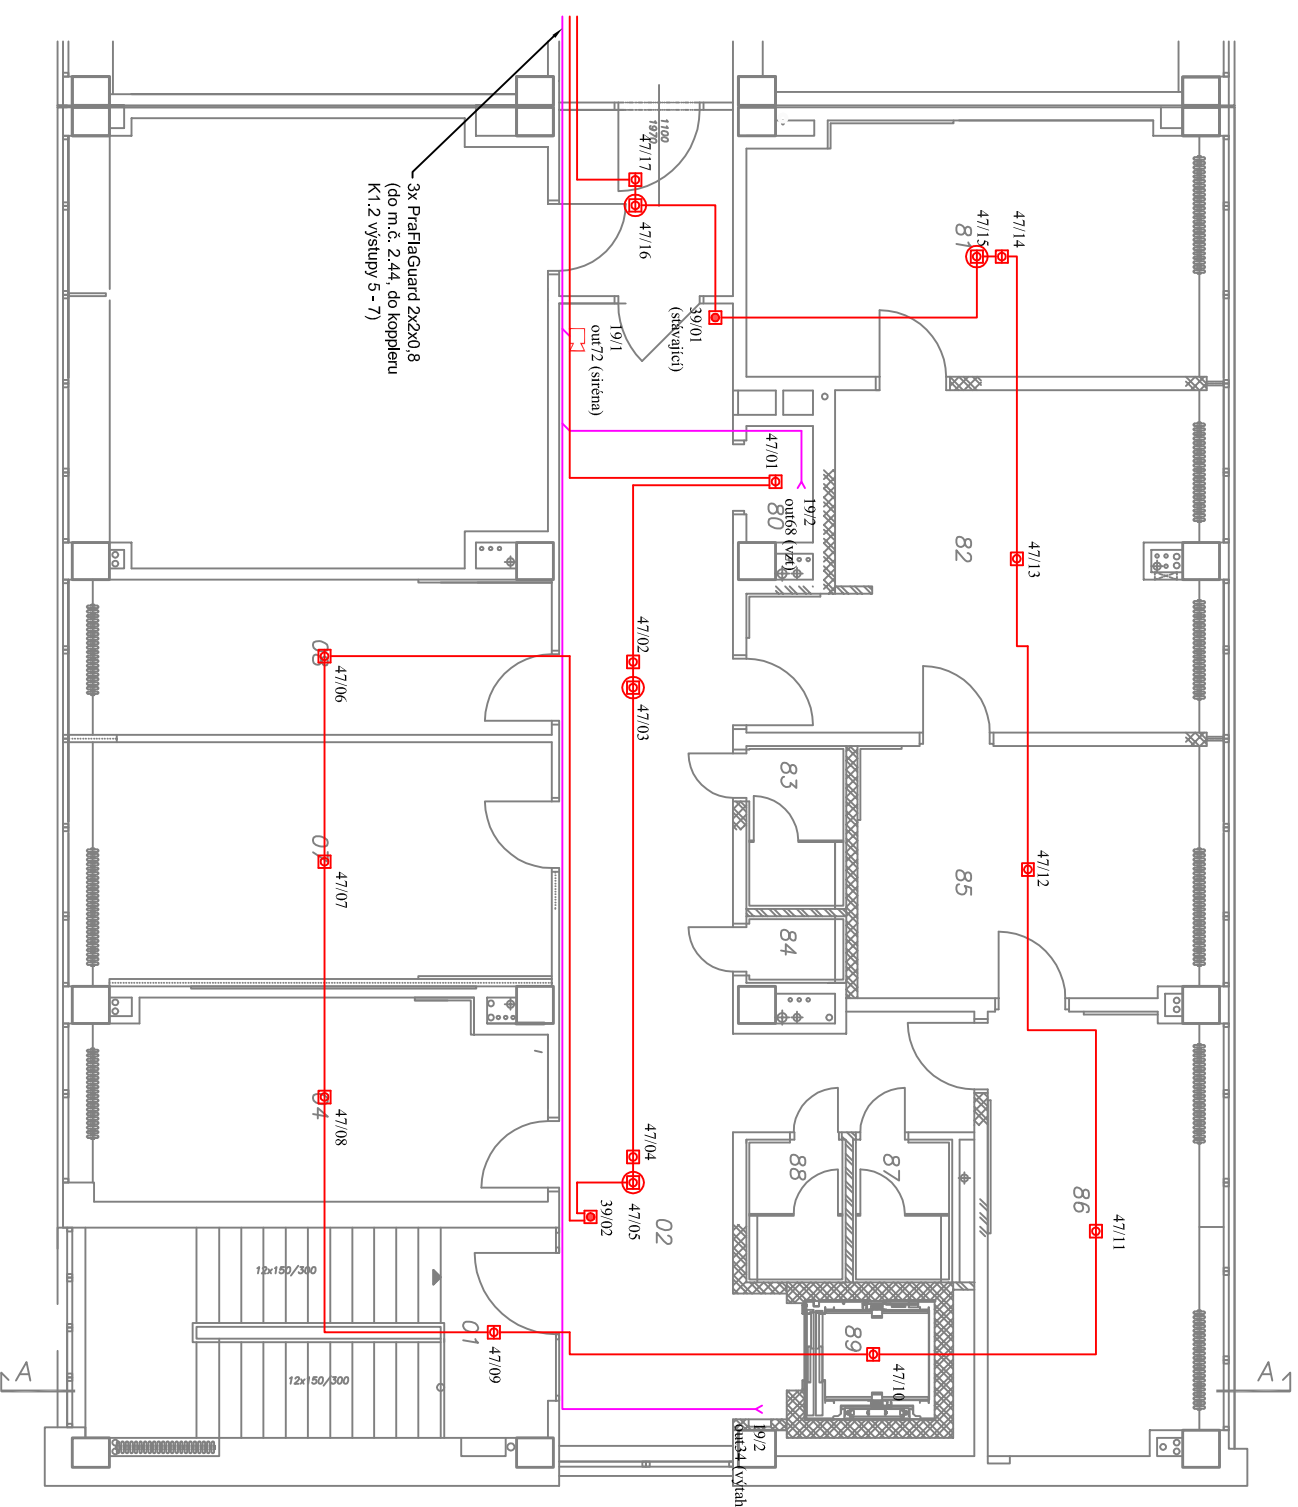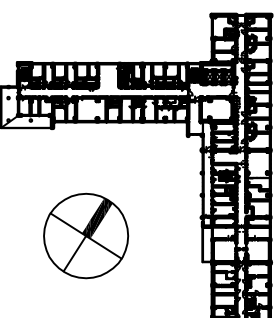

LEGENDA:

ELEKTRONICKÁ POŽÁRNÍ SIGNALIZACE

- Ústředna EPS (tablo)
- Zatřetí datkového přenosu
- Obslužné pole požární ochrany
- Klíčový trezor požární ochrany
- Výstupní prvek 12x OUT
- Vstupní / výstupní prvek 4x IN / 2x OUT
- Zálohovaný zdroj
- Optickoakustický hlásič na podhledu
- Optickoakustický hlásič na stropě (nad podhledem s LED)
- Tlačítkový hlásič
- Sířena vnitřní
- Sířena s majákem venkovní
- Kabel J-V(STY) 1x2x0,8
- Kabel 1x2x0,8, E30

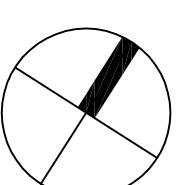

Úprava 2.np dětské kliniky pro alergologii, budova Q1

OBJEDNATEL: Fakultní nemocnice Olomouc, odd. správy budov, I. P. Pavlova 6, 775 20 Olomouc
ZHOTOVITEL: M. Svoboda, MERRIT GROUP a.s., Břežňova 7, 772 00 Olomouc
MÍSTO: Olomouc Nová Ulice, st. 1444
STUPEŇ: dokumentace skutečného provedení stavby
DATUM: září 2016

Půdorys 2.np - EPS, m 1:100

Ing. arch. Jan Dohnal, tř. Svobody 20, Olomouc, 77200, telefon: 608 975 305, e-mail: jendohnal@seznam.cz

2