



# Půdorys 2.np

m 1:50, dokumentace stavby jednopatrová


ORIENTAČNÍ SCHEMA:

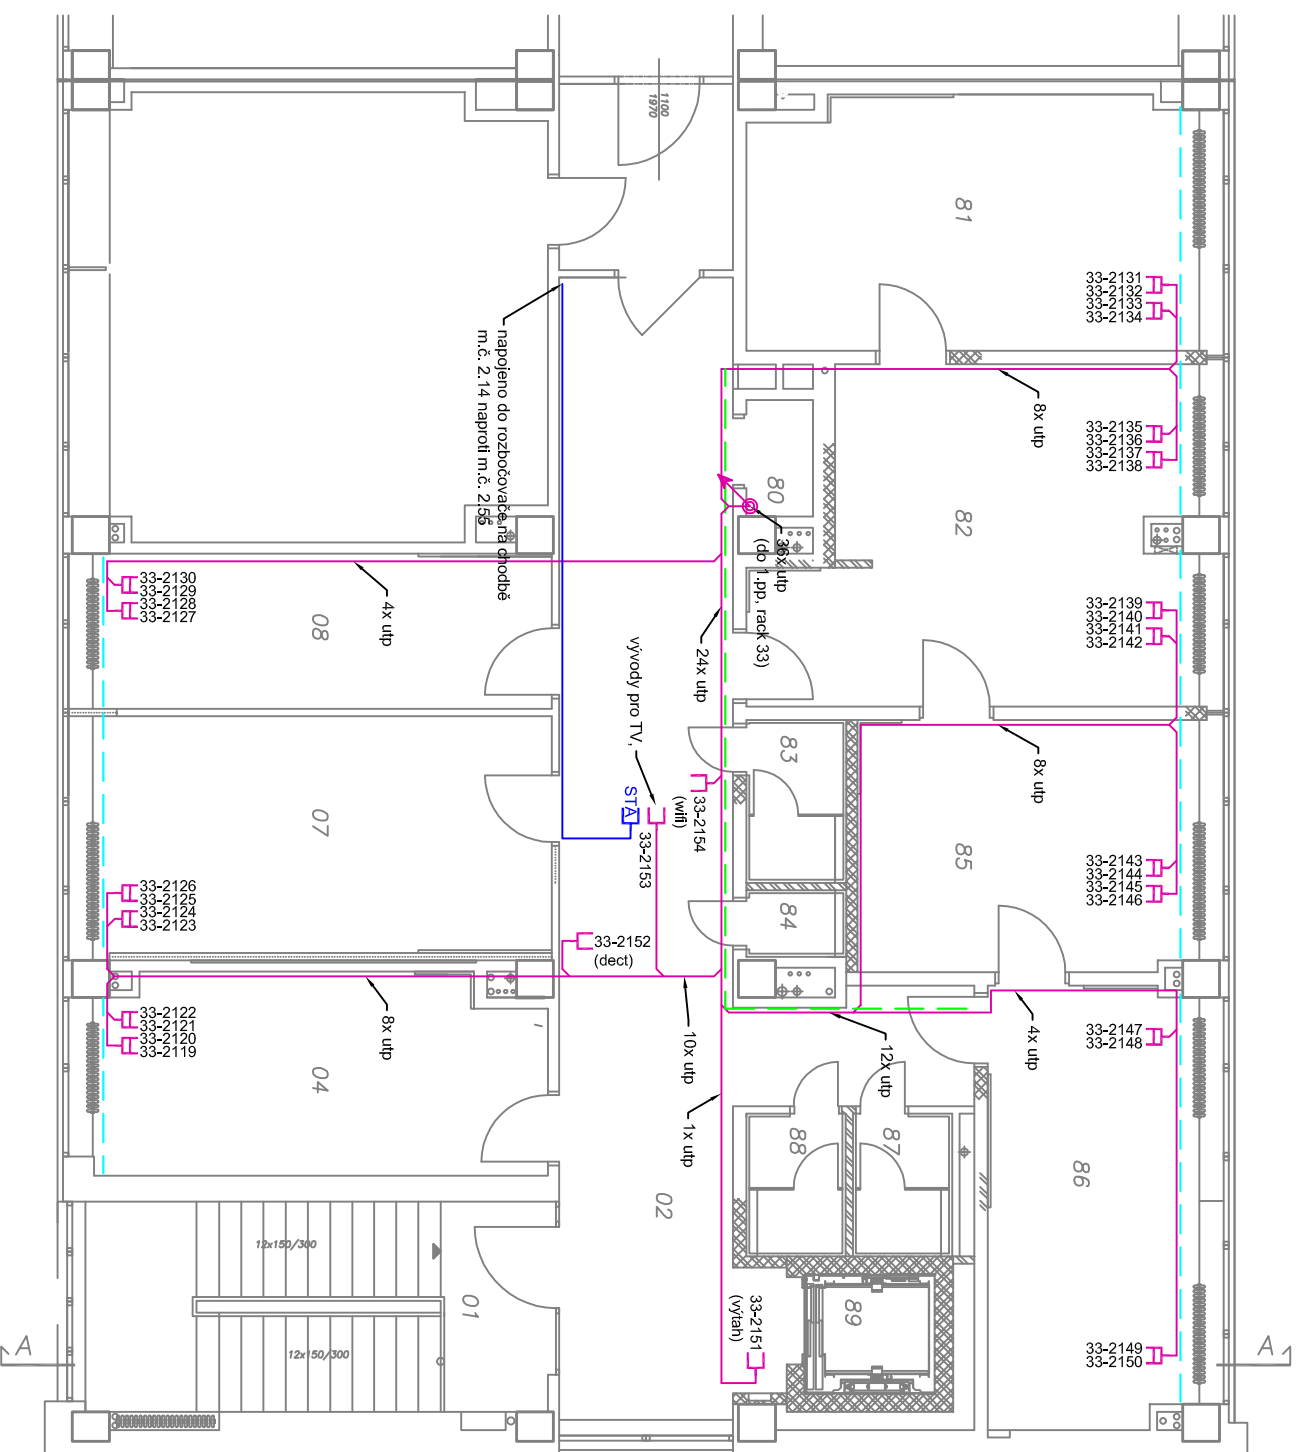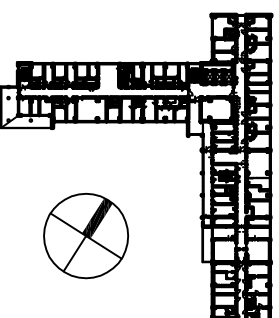

LEGENDA:

- STRUKTUROVANÁ KABELAŽ
- Datová zásuvka 2x RJ 45
  - Datová zásuvka 1x RJ 45
  - Zásuvka STA
  - Datový rozvaděč
  - upř. cat. 6
  - kabel koaxiální
  - žláb drátěný 100/50
  - podparapetní kanál (dodávka ELO)

## Úprava 2.np dětské kliniky pro alergologii, budova Q1

OBJEDNATEL: Fakultní nemocnice Olomouc, odd. správy budov, I. P. Pavlova 6, 775 20 Olomouc  
 ZHOTOVITEL: M. Svoboda, MERRIT GROUP a.s., Břežinova 7, 772 00 Olomouc  
 MÍSTO: Olomouc Nová Ulice, st. 1444  
 STUPEŇ: dokumentace skutečného provedení stavby  
 DATUM: září 2016

### Půdorys 2.np - SK, STA, m 1:100

Ing. arch. Jan Dohnal, tř. Svobody 20, Olomouc, 77200, telefon: 608 975 305, e-mail: jendohnal@seznam.cz