

Půdorys 2.np




m 1:50, dokumentace stavby jednopůhňová

POPIS MÍSTNOSTI 2.NP:



ORIENTAČNÍ SCHEMA:

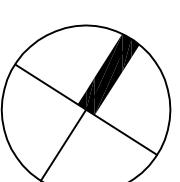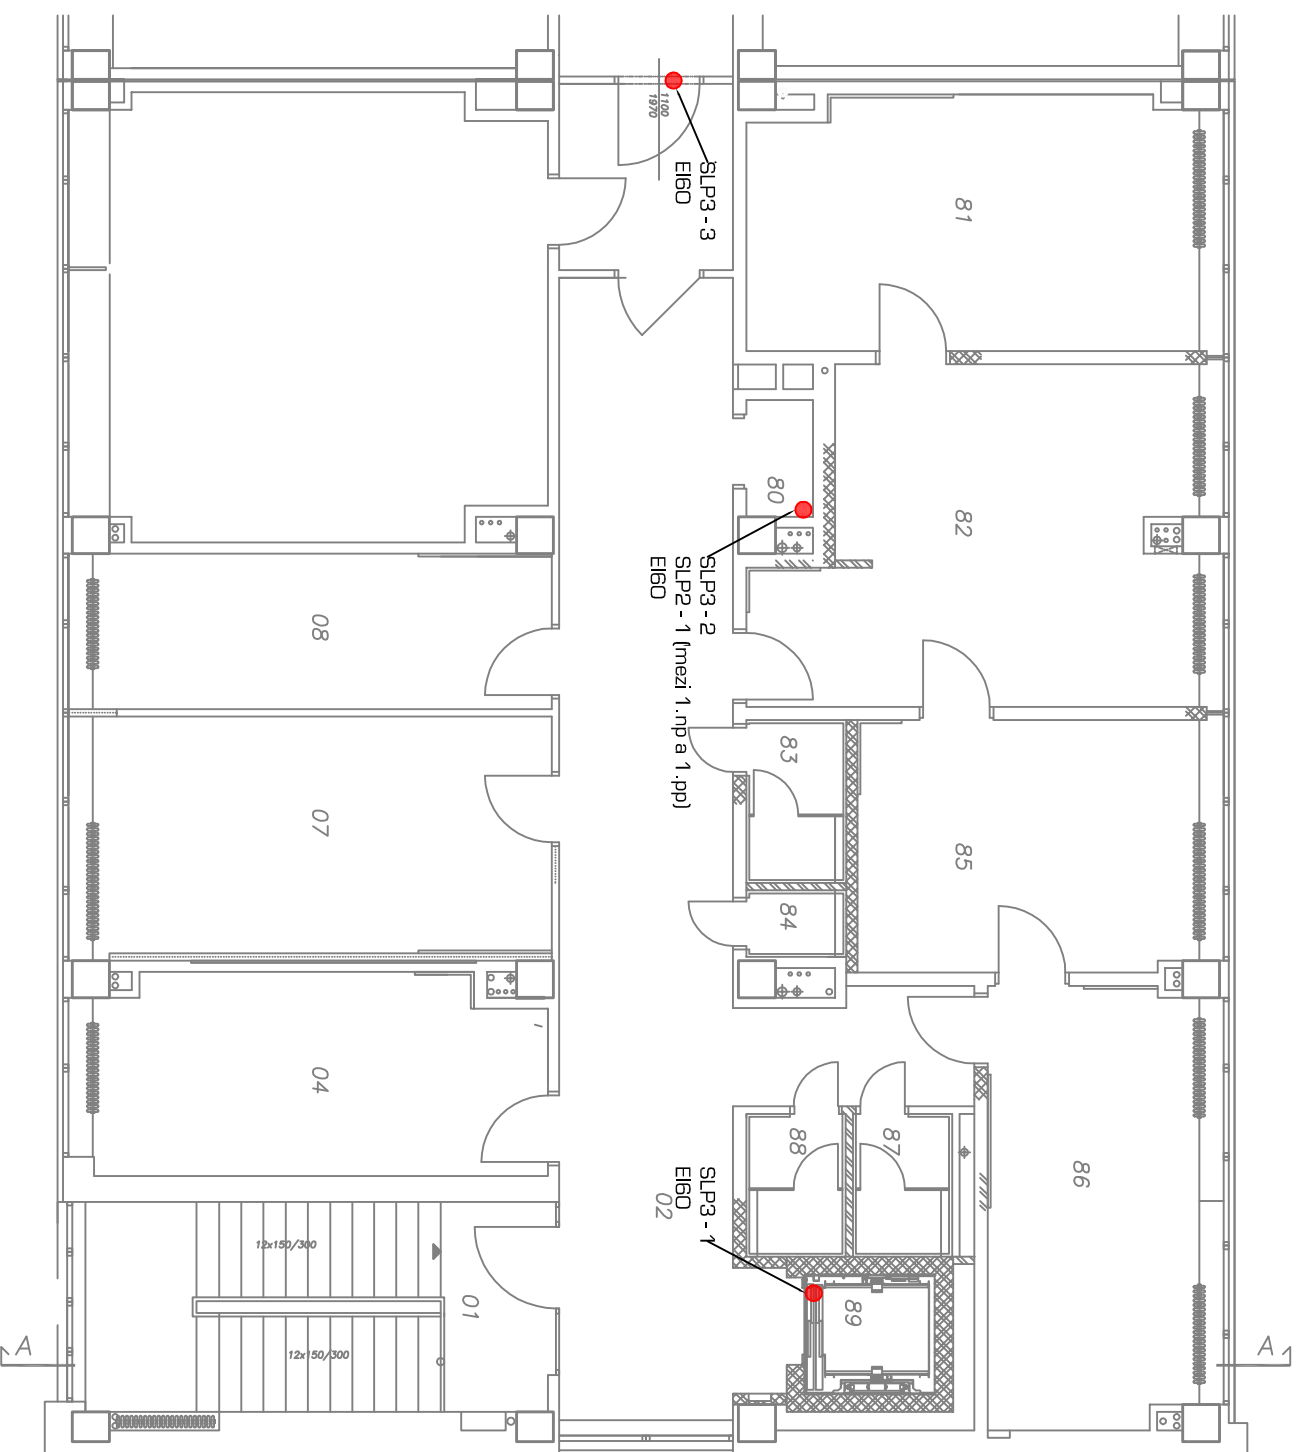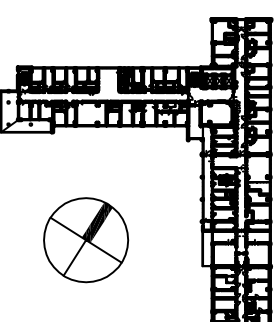

Úprava 2.np dětské kliniky pro alergologii, budova Q1

OBJEDNATEL: Fakultní nemocnice Olomouc, odd. správy budov, I. P. Pavlova 6, 775 20 Olomouc
ZHOTOVITEL: M. Svoboda, MERT GROUP a.s., Březínova 7, 772 00 Olomouc
MÍSTO: Olomouc Nová Ulice, st. 1444
STUPEŇ: dokumentace skutečného provedení stavby
DATUM: září 2016

Půdorys 2.np - PU, m 1:100

Ing. arch. Jan Dohnal, tř. Svobody 20, Olomouc, 77200, telefon: 608 975 305, e-mail: jendohnal@seznam.cz