

# Půdorys 1.pp

m 1:50, dokumentace stavby jednopatrová


## POPIS MÍSTNOSTÍ 1.PP:

ČÍSLO	ÚČEL	PLOCHA (M <sup>2</sup> )	VÝŠKA (MM)	POVRCHOVÁ ÚPRAVA STROPŮ
A_Q191391	CHODBA	10,0	2900	PODHLÉD KAZETOVÝ 2,9 M
	SCHODIŠTĚ	17,7	3350	OMÍTKA HLADKÁ MALBA
A_Q191400	VÝTAH	2,8		
A_Q191410	PRACOVNA	13,5	3050 (2500)	PODHLÉD KAZETOVÝ 2,5 M
		44,2		

## LEGENDA POTRUBÍ:

- 50 — Nové potrubí splaškové – PP
- 32 — Nové potrubí kondenzační – PP
- Potrubí studené vody – plastové potrubí PN20
- - - Potrubí teplé vody – plastové potrubí PN20

## SCHÉMA:

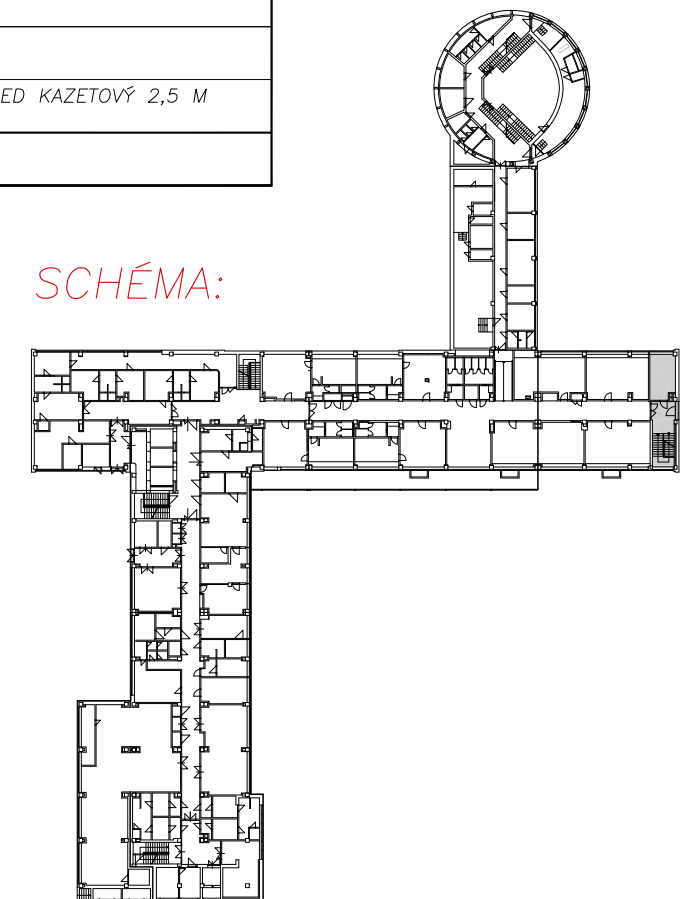

## Úprava dětské kliniky pro ambulanci alergologie, budova Q1

OBJEDNATEL: Fakultní nemocnice Olomouc, odd. správy budov, I. P. Pavlova 6, 775 20 Olomouc  
ZHOTOVITEL: Ing. arch. Jan Dohnal, ČKA 03 256  
VPRACOVAL: Kateřina Pechová, ČKAIT 1202029  
MÍSTO: Olomouc Nová Ulice, st. 1444  
STUPEŇ: dokumentace stavby jednopatrová DSJ  
DATUM: prosinec 2015

SO 01 Stavební úpravy  
Zdravotechnické instalace  
Půdorys 1.pp, m 1:50

D.1.4.1 **4**

Ing. arch. Jan Dohnal, tř. Svobody 20, Olomouc, 77200, telefon: 608 975 305, e-mail: jenadohnal@seznam.cz

