

# Půdorys 2.pp

m 1:50, dokumentace stavby jednostupňová



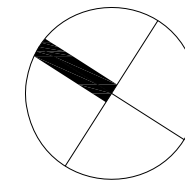


SCHÉMA:

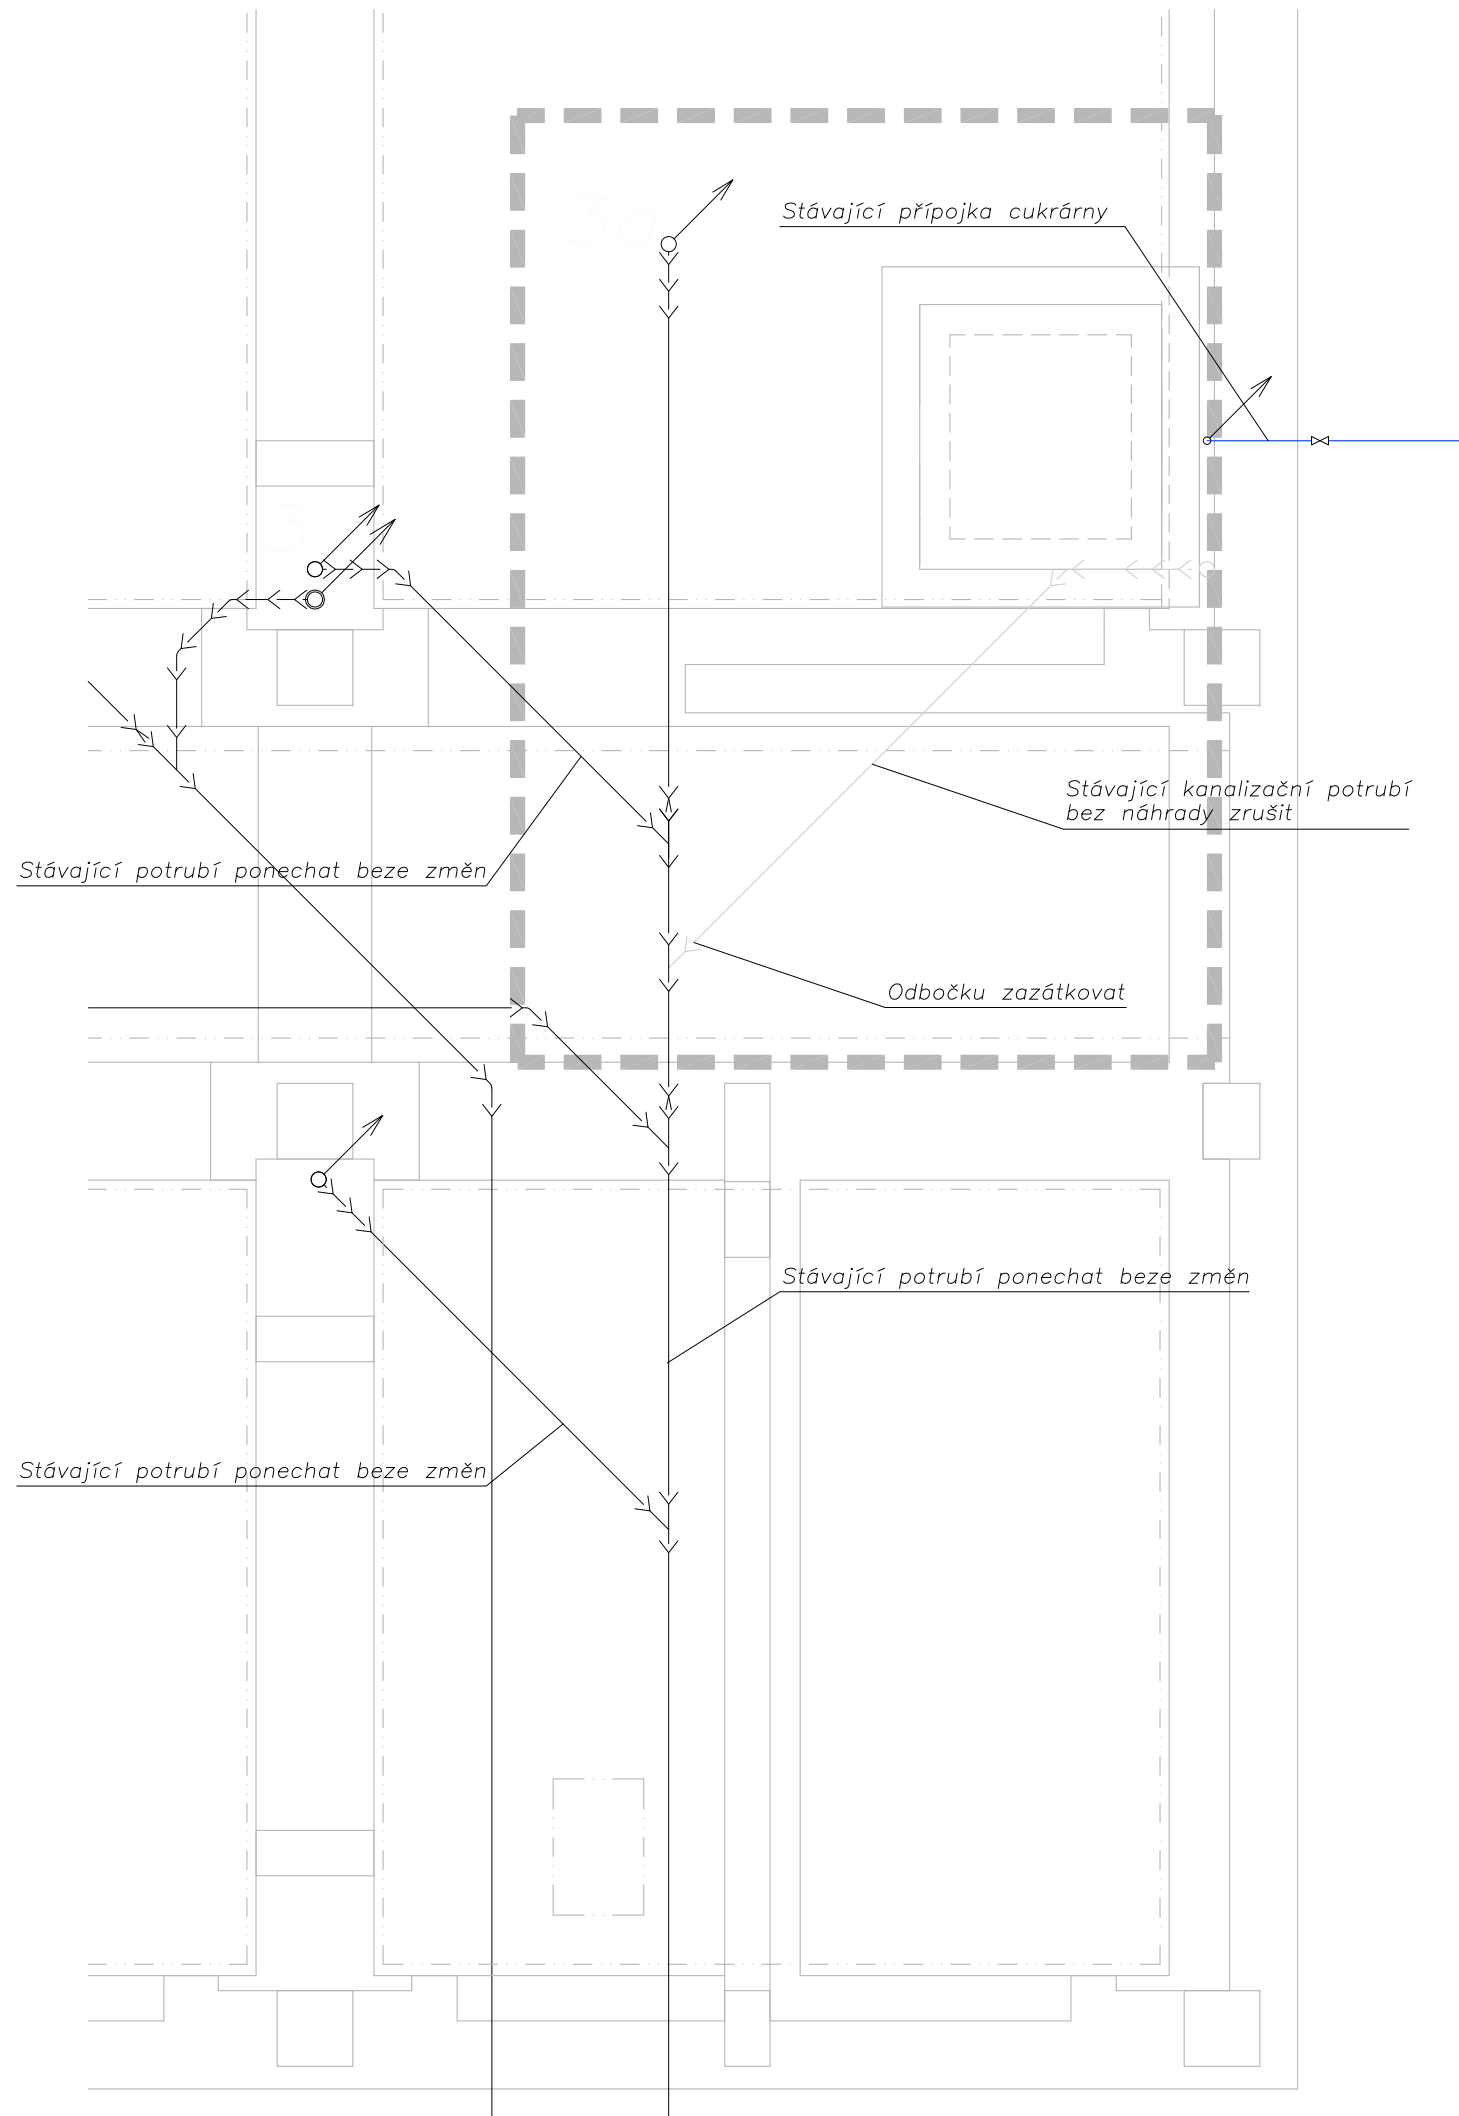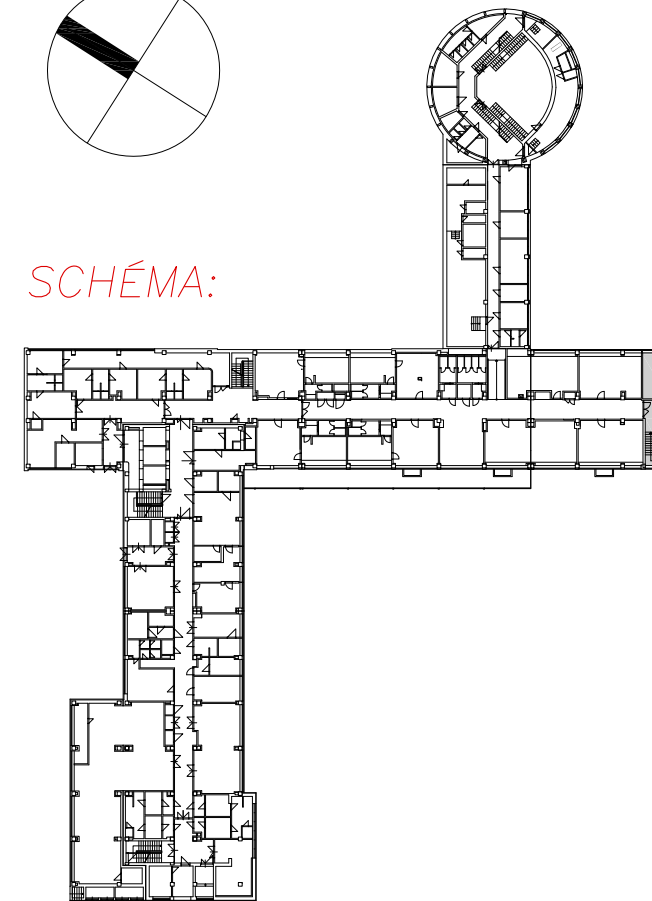

## Úprava dětské kliniky pro ambulanci alergologie, budova Q1

OBJEDNATEL: Fakultní nemocnice Olomouc, odd. správy budov, I. P. Pavlova 6, 775 20 Olomouc  
ZHOTOVITEL: Ing. arch. Jan Dohnal, ČKA 03 256  
VPRACOVAL: Kateřina Pechová, ČKAIT 1202029  
MÍSTO: Olomouc Nová Ulice, st. 1444  
STUPEŇ: dokumentace stavby jednostupňová DSJ  
DATUM: prosinec 2015

SO 01 Stavební úpravy  
Zdravotechnické instalace  
Půdorys 2.pp, m 1:50

D.1.4.1 **5**

Ing. arch. Jan Dohnal, tř. Svobody 20, Olomouc, 77200, telefon: 608 975 305, e-mail: jenadohnal@seznam.cz