


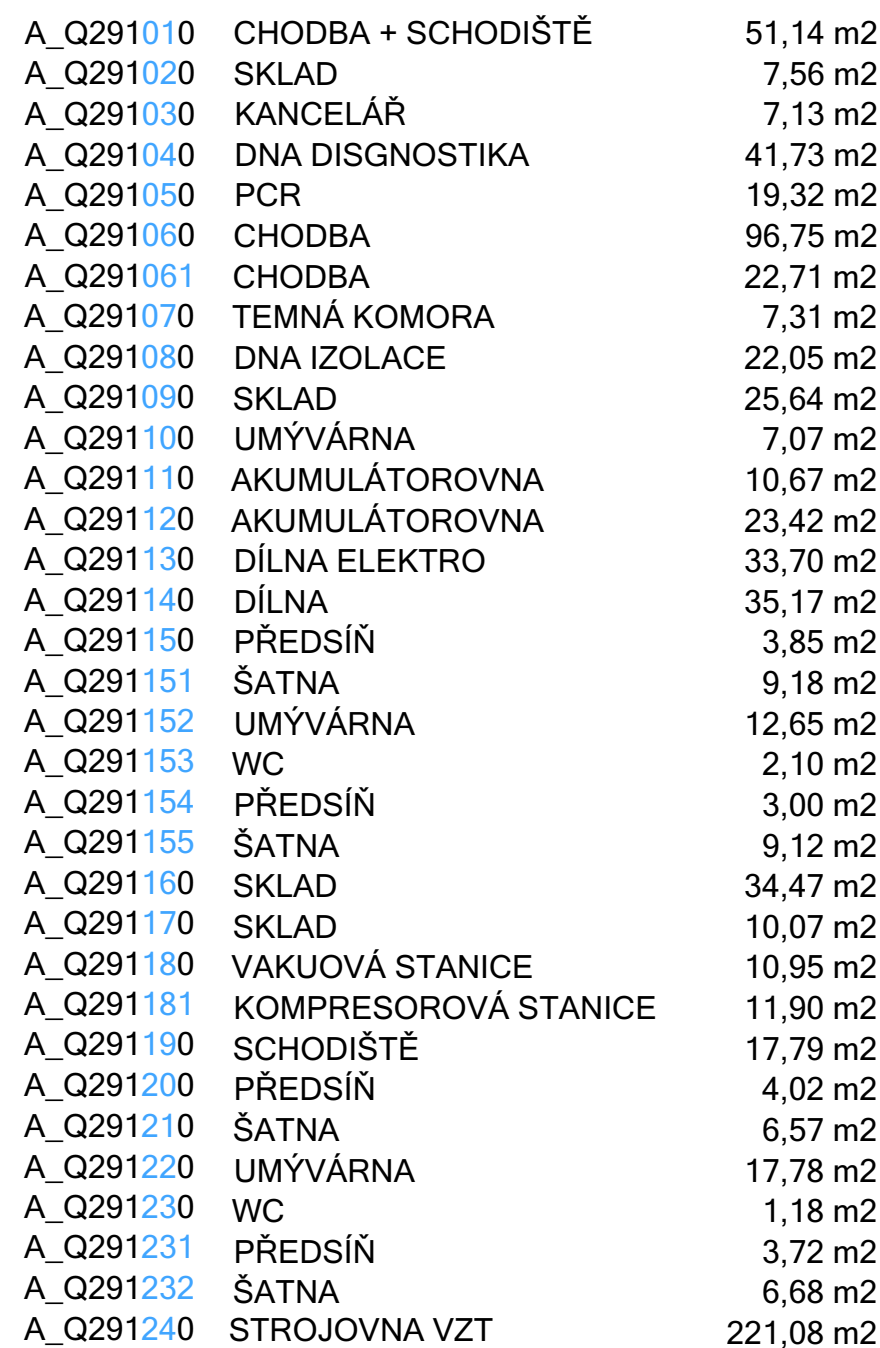

A_Q291241	SKLAD	5,78 m2
A_Q291250	SKLAD	2,12 m2
A_Q291260	ROZVODNA	2,01 m2
A_Q291270	ROZVODNA	1,49 m2
A_Q291280	PRACOVNA KLINICKÉHO PSYCHOLOGA	27,73 m2
A_Q291281	SKLAD	4,97 m2
A_Q291290	UMÝVÁRNA	3,62 m2
A_Q291300	PŘEDSÍŇ	1,43 m2
A_Q291310	WC	1,54 m2
A_Q291320	PŘEDSÍŇ	1,42 m2
A_Q291330	WC	1,53 m2
A_Q291340	ÚKLIDOVÁ KOMORA	2,98 m2
A_Q291350	CHODBA	4,87 m2
A_Q291360	MÍSTNOST PRO PLYN	9,36 m2
A_Q291370	TELEFONNÍ ÚSTŘEDNA	5,63 m2
A_Q291380	CHLADÍRNA	34,44 m2
A_Q291390	CHODBA	14,01 m2
A_Q291400	KOMPRESOR	5,91 m2
A_Q291410	CHLADÍRNA	10,38 m2
A_Q291420	ROZVODNA	1,44 m2
A_Q291430	ROZVODNA	1,44 m2
A_Q291440	SKLAD	5,51 m2
A_Q291450	VÝTAHOVÁ ŠACHTA č.24	7,20 m2
A_Q291460	VÝTAHOVÁ ŠACHTA č.22	7,20 m2
A_Q291470	VÝTAHOVÁ ŠACHTA č.23	7,20 m2

[illegible]

**STAVEBNÍ
ÚPRAVY
OBJEKTU Q2 -
DĚTSKÁ KLINIKA**

Jméno výkresu

**PŮDORYS 1.PP - SKUTEČNÉ
PROVEDENÍ**

Vypracoval	Datum
ING. IVO VZATEK	07/2021
Zodpovědný projektant	Datum
ING. IVO VZATEK	07/2021
Měřítka výkresu	

Revize	Číslo výkresu
--------	---------------