



U66AB
U67AB

U68

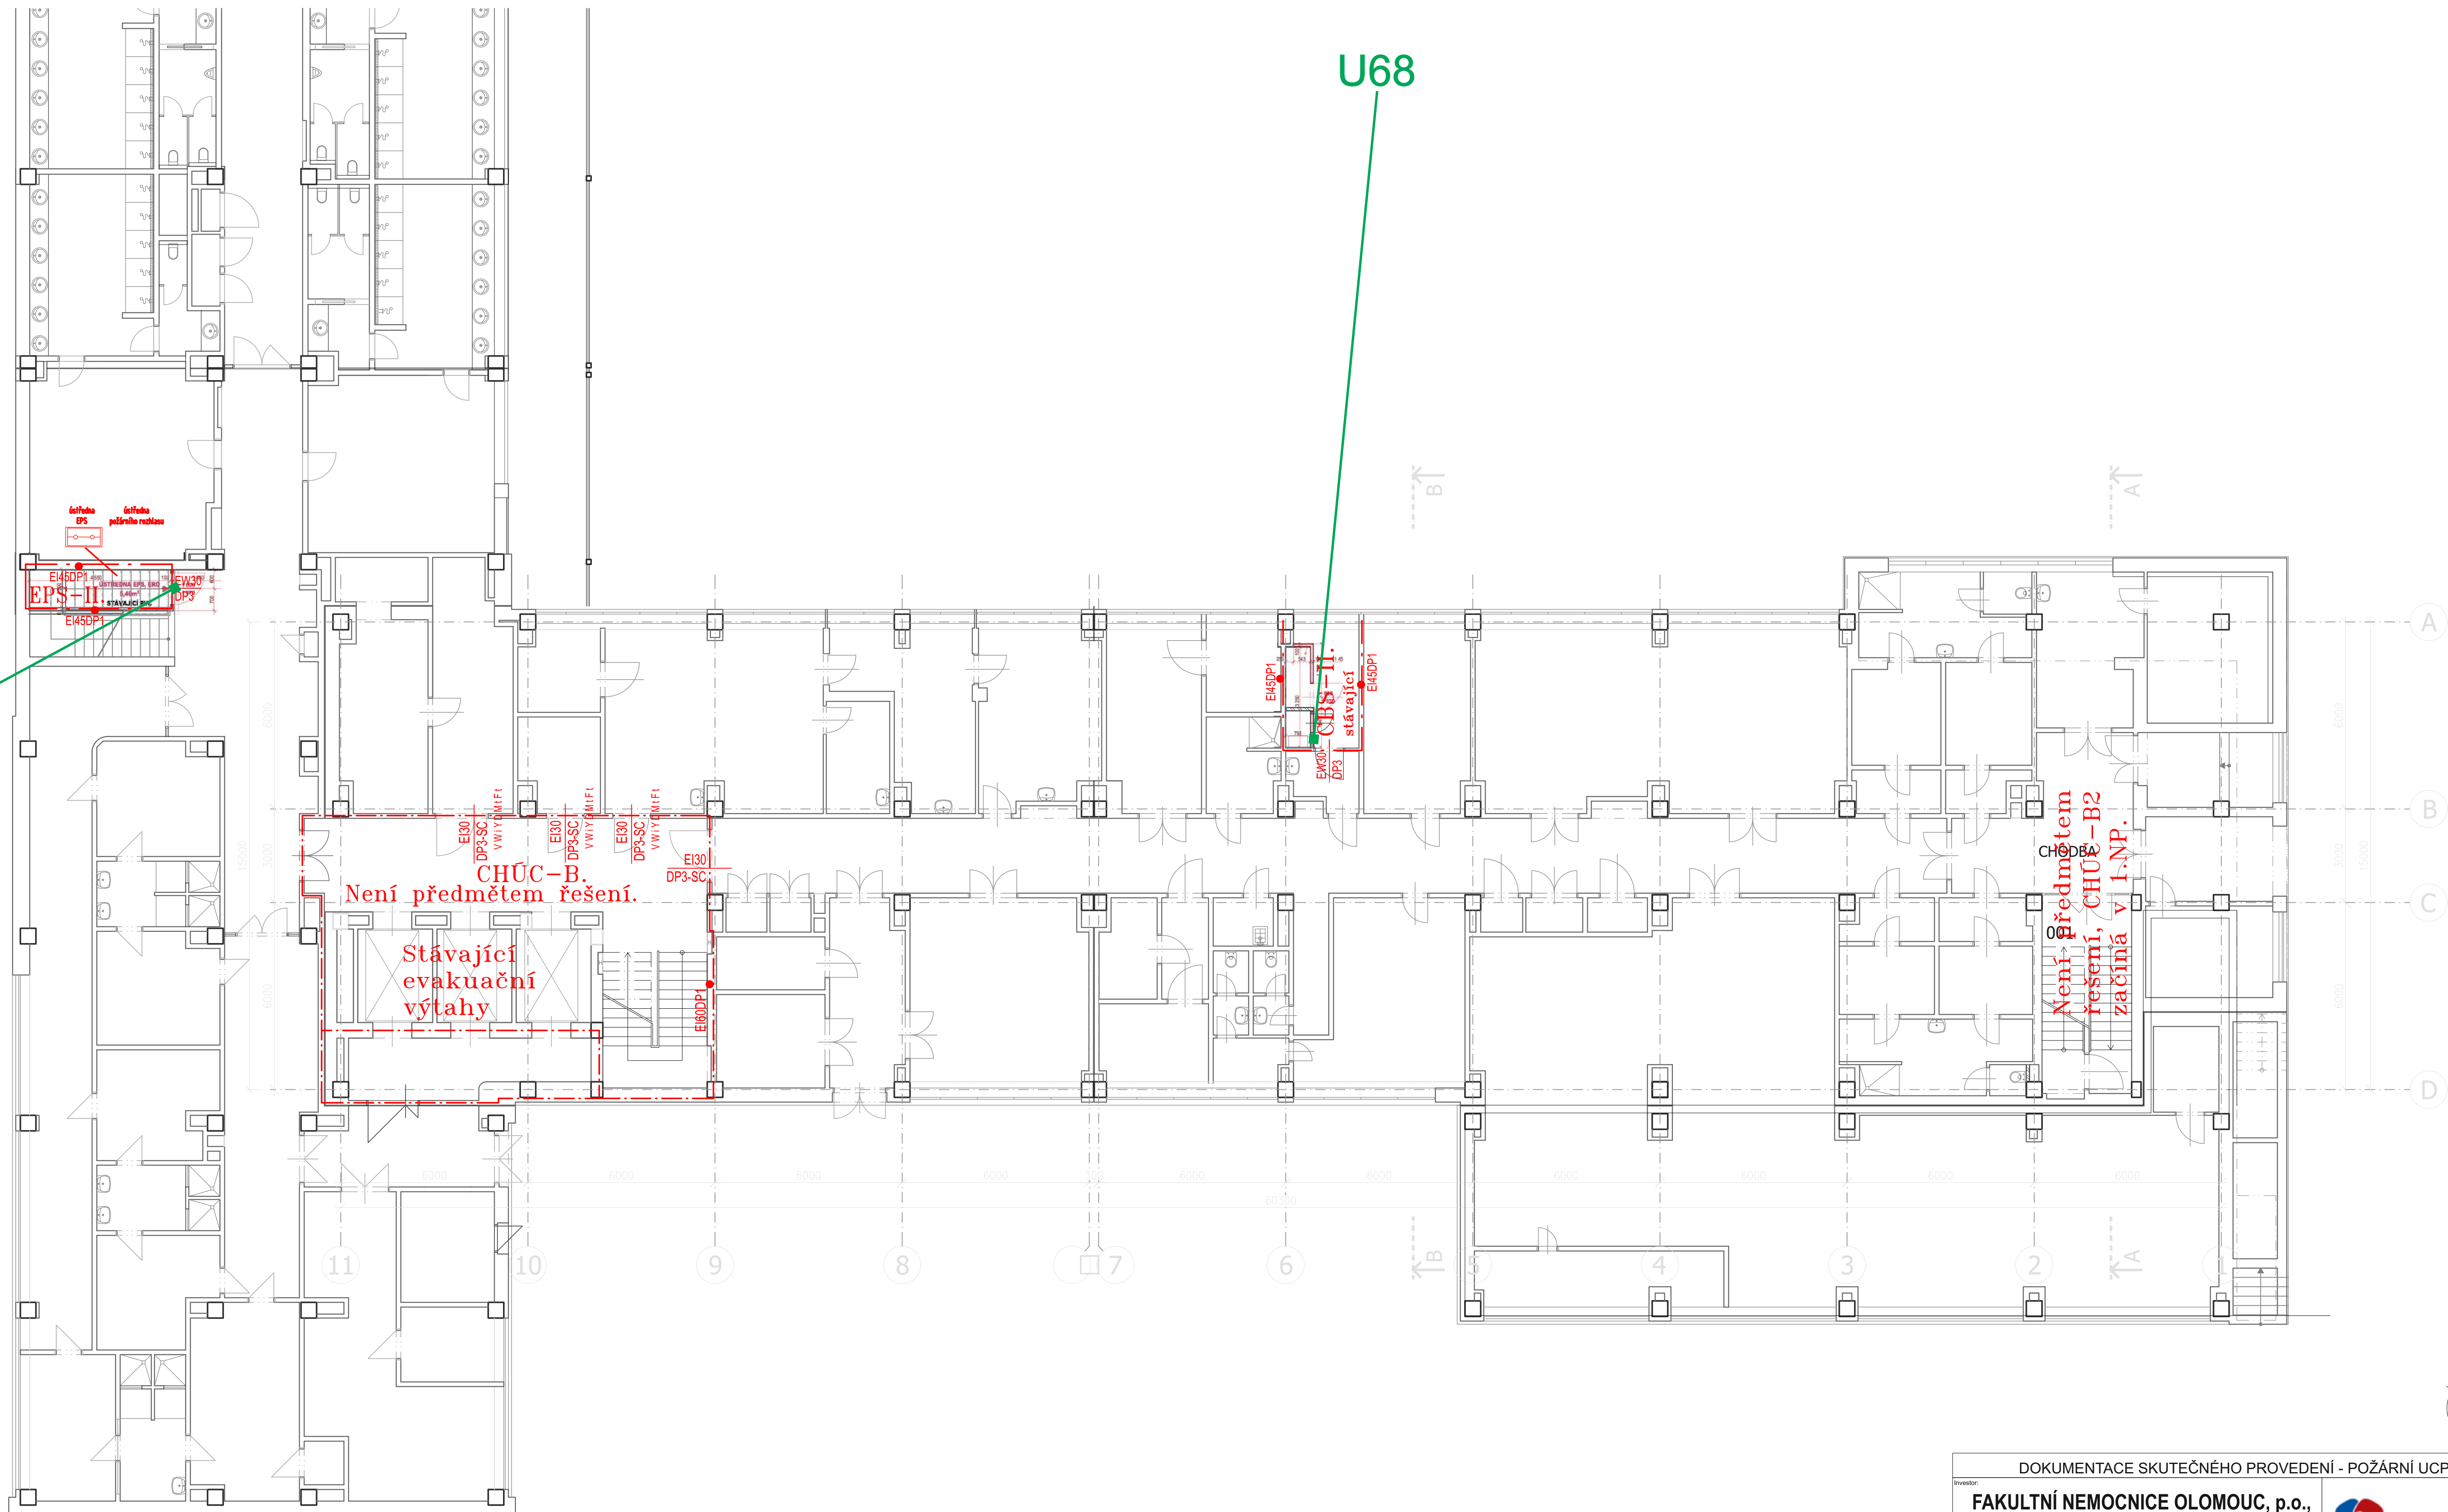

DOKUMENTACE SKUTEČNÉHO PROVEDENÍ - POŽÁRNÍ UCPÁVKY	
Název:	
FAKULTNÍ NEMOCNICE OLOMOUC, p.o., I. P. PAVLOVA 185/6, 779 00 OLOMOUC	
 FAKULTNÍ NEMOCNICE OLOMOUC	
Název akce:	Zhotovitel:
STAVEBNÍ ÚPRAVY OBJEKTU Q2 - DĚTSKÁ KLINIKA	 CHLÁDEK požární servis s.r.o. Bučovičská 147 684 01 Slavkov u Brna IČ: 27687937
Název objektu:	Číslo:
SO 01 - DĚTSKÁ KLINIKA	PROTIPOŽÁRNÍ UCPÁVKY
Název priority:	Datum:
	29.6.2021
PŮDORYS - 1.PP	

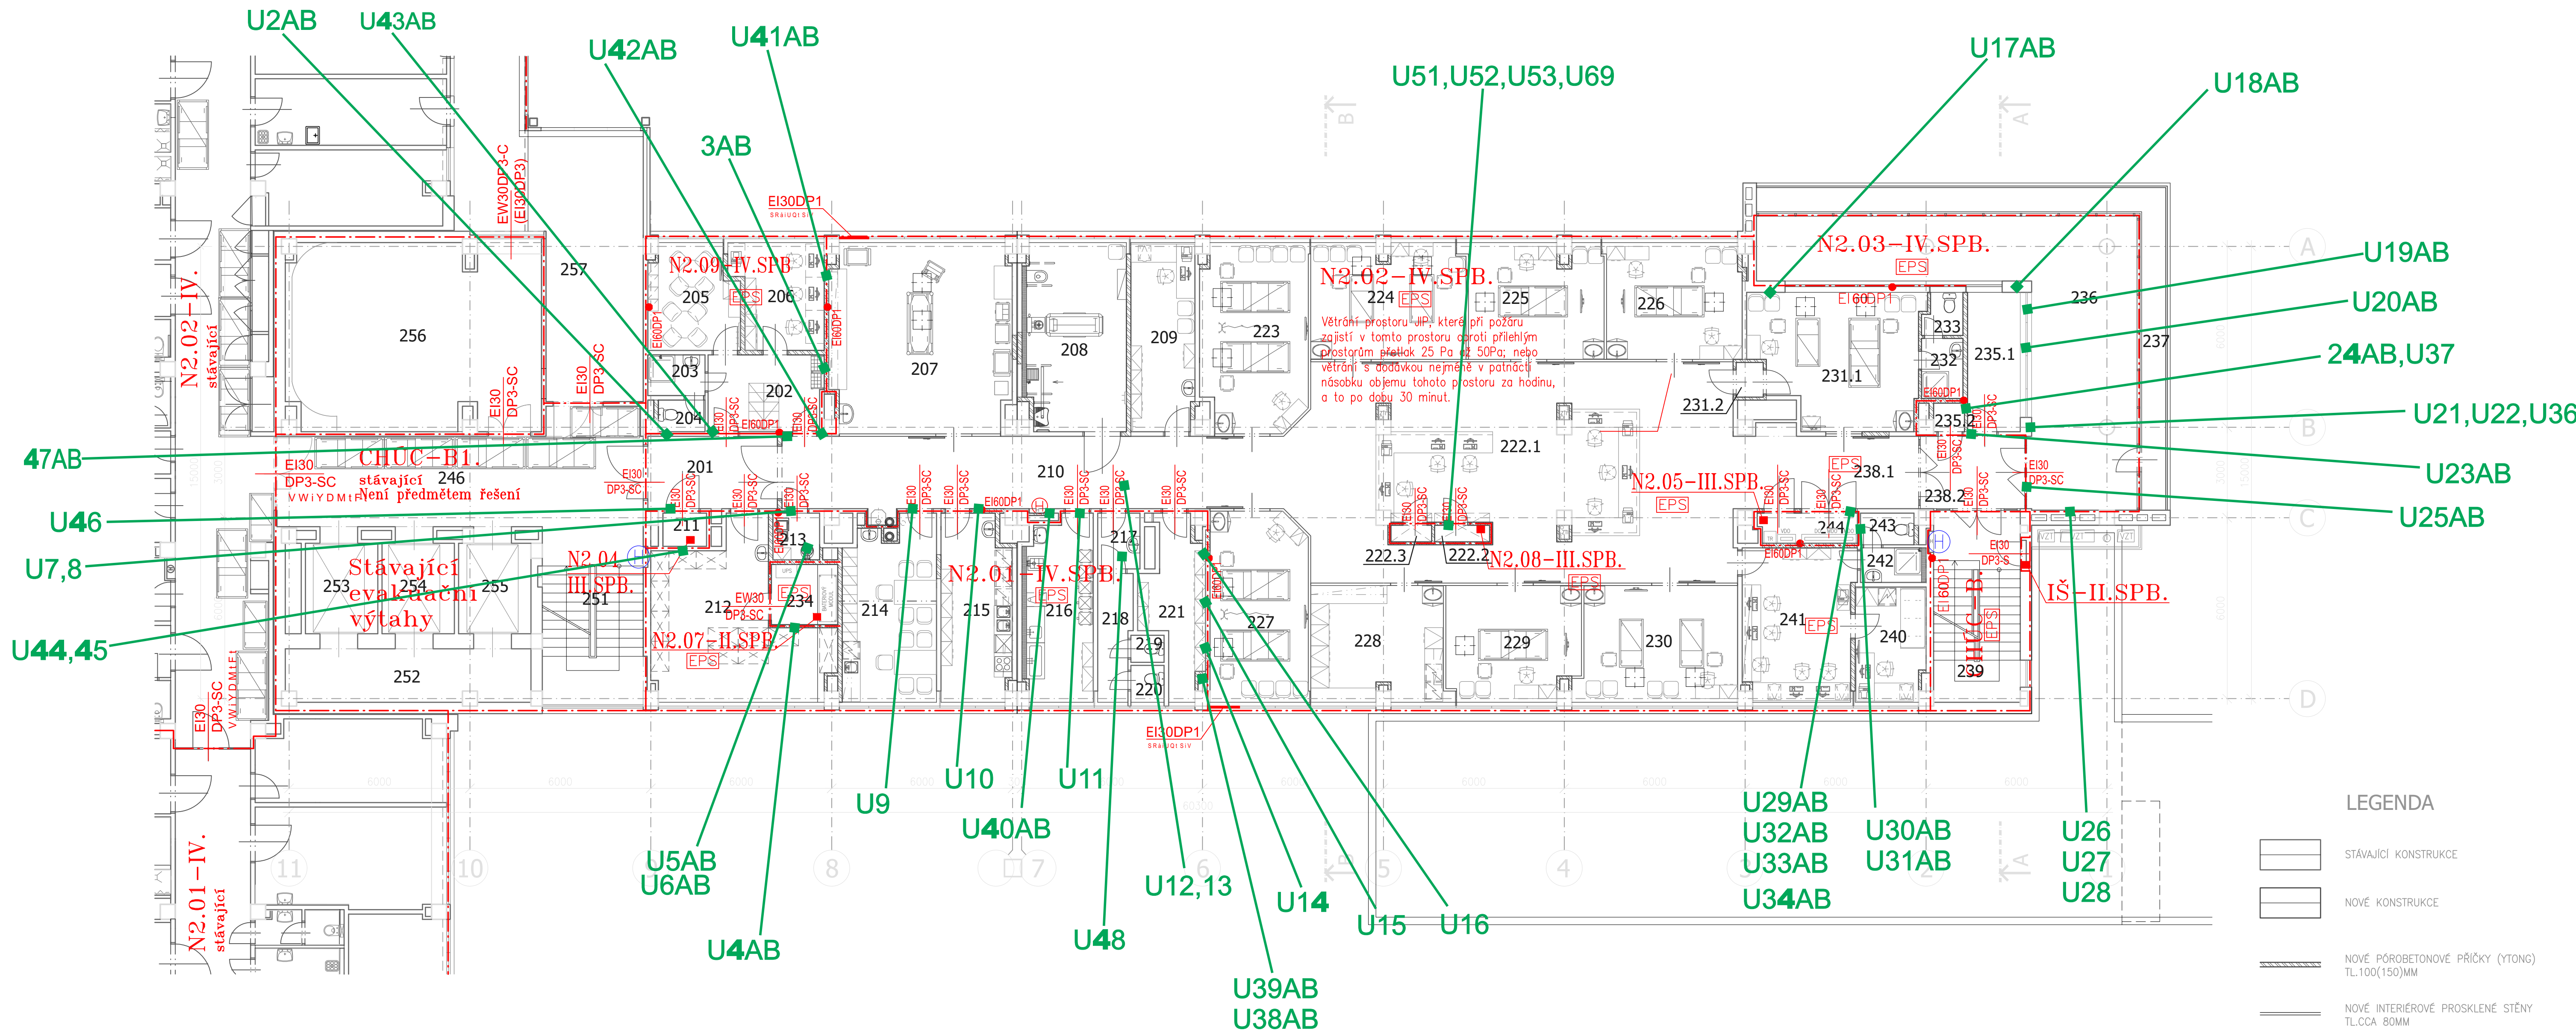

LEGENDA MÍSTNOSTÍ 2.NP


Č.M.	NÁZEV MÍSTNOSTI	PLOCHA (m²)	S.V. (m)	PODLAHA	PODHLIED	POVRCH.ÚPRAVA STĚN
201	CHODBA	10,32	2,20	VINYL	AKU, RASTROVÝ	VINYL.PANELY, OMÍTKA
202	ŠPINAVÁČISTÁ ŠATNA	9,61	2,30	VINYL	AKU, RASTROVÝ	VINYL.SOKL, OMÍTKA
203	UMÝVÁRNA - NÁVŠTĚVY	2,57	2,30	VINYL PROTISKLUZNÝ	AKU, RASTROVÝ	KERAM. OBKLAD V=2020
204	WC - NÁVŠTĚVY	1,63	2,30	VINYL PROTISKLUZNÝ	AKU, RASTROVÝ	KERAM. OBKLAD V=1500
205	MÍSTNOST PRO NÁVŠTĚVY	10,02	2,30	VINYL	AKU, RASTROVÝ	VINYL.SOKL, OMÍTKA
206	STÁŽOVNA (SPISOVNA)	10,03	2,30	VINYL	AKU, RASTROVÝ	VINYL.SOKL, OMÍTKA
207	VÝŠETROVNA	37,19	2,60	VINYL - VODIVÝ	AKU, RASTROVÝ	KERAM. OBKLAD V=2020
208	KOUPELNA, WC - PACIENTI	21,10	2,40	VINYL	AKU, RASTROVÝ	KERAM. OBKLAD V=2020
209	PRACOVNA STANIČNÍ SESTRY	13,18	2,60	VINYL	AKU, RASTROVÝ	VINYL.SOKL, OMÍTKA
210	CHODBA	43,30	2,20	VINYL - VODIVÝ	AKU, RASTROVÝ	VINYL.SOKL, OMÍTKA
211	ROZVODNA	1,60	2,72	VINYL	OMÍTKA	OMÍTKA
212	SKLAD	26,42	2,40	VINYL	AKU, RASTROVÝ	VINYL.SOKL, OMÍTKA
213	ÚKLIDOVÁ KOMORA	2,40	2,30	VINYL	AKU, RASTROVÝ	KERAM. OBKLAD V=1500
214	DENNÍ MÍSTNOST - PERSONÁL	18,03	2,60	VINYL	AKU, RASTROVÝ	KERAM. OBKLAD V=1500
215	KUCHÝNKA - PACIENTI	13,98	2,60	VINYL	AKU, RASTROVÝ	KERAM. OBKLAD V=1500
216	ČISTÍCÍ MÍSTNOST	13,84	2,60	VINYL PROTISKLUZNÝ	AKU, RASTROVÝ	KERAM. OBKLAD V=2020
217	PŘEDSÍŇ WC - PERSONÁL	2,59	2,20	VINYL PROTISKLUZNÝ	AKU, RASTROVÝ	KERAM. OBKLAD V=1500
218	CHODBA WC - PERSONÁL	4,61	2,20	VINYL PROTISKLUZNÝ	AKU, RASTROVÝ	KERAM. OBKLAD V=1500
219	WC - PERSONÁL	0,99	2,20	VINYL PROTISKLUZNÝ	AKU, RASTROVÝ	KERAM. OBKLAD V=1500
220	WC - PERSONÁL	1,35	2,20	VINYL PROTISKLUZNÝ	AKU, RASTROVÝ	KERAM. OBKLAD V=1500
221	SKLAD	9,34	2,20	VINYL	AKU, RASTROVÝ	VINYL.SOKL, OMÍTKA
222.1	CENTRÁLNÍ PRACOVNÍSTĚ	98,57	2,60	VINYL - VODIVÝ	AKU, RASTROVÝ	VINYL.PANELY, OMÍTKA
222.2	ROZVODNA	1,00	2,72	VINYL	OMÍTKA	OMÍTKA
222.3	ROZVODNA	0,74	2,72	VINYL	OMÍTKA	OMÍTKA
223	JIP - DVOULŮŽKOVÝ BOX	20,32	2,60	VINYL - VODIVÝ	AKU, RASTROVÝ	KERAM. OBKLAD V=2100

224	JIP - 2L BOX - KOJENCI	19,44	2,60	VINYL - VODIVÝ	AKU, RASTROVÝ	KERAM. OBKLAD V=2100
225	JIP - JEDNOLŮŽKOVÝ BOX	17,12	2,60	VINYL - VODIVÝ	AKU, RASTROVÝ	KERAM. OBKLAD V=2100
226	JIP - JEDNOLŮŽKOVÝ BOX	17,29	2,60	VINYL - VODIVÝ	AKU, RASTROVÝ	KERAM. OBKLAD V=2100
227	JIP - DVOULŮŽKOVÝ BOX	20,32	2,60	VINYL - VODIVÝ	AKU, RASTROVÝ	KERAM. OBKLAD V=2100
228	PŘÍPRAVNA LÉKŮ	17,21	2,60	VINYL - VODIVÝ	AKU, RASTROVÝ	KERAM. OBKLAD V=2100
229	JIP - JEDNOLŮŽKOVÝ BOX	16,53	2,60	VINYL - VODIVÝ	AKU, RASTROVÝ	KERAM. OBKLAD V=2100
230	JIP - 2L BOX - KOJENCI	20,08	2,60	VINYL - VODIVÝ	AKU, RASTROVÝ	KERAM. OBKLAD V=2100
231.1	JIP - DVOULŮŽKOVÝ BOX	23,45	2,60	VINYL - VODIVÝ	AKU, RASTROVÝ	KERAM. OBKLAD V=2020
231.2	PERSONÁLNÍ PROPUST/FILTR	1,04	2,60	VINYL	AKU, RASTROVÝ	VINYL.SOKL, OMÍTKA
232	UMÝVÁRNA	2,74	2,20	VINYL PROTISKLUZNÝ	AKU, RASTROVÝ	KERAM. OBKLAD V=2020
233	WC	1,75	2,20	VINYL PROTISKLUZNÝ	AKU, RASTROVÝ	KERAM. OBKLAD V=1500
234	MÍSTNOST UPS	4,40	2,72	VINYL	OMÍTKA	VINYL.SOKL, OMÍTKA
235.1	SKLAD	8,09	2,60	VINYL - VODIVÝ	AKU, RASTROVÝ	VINYL.SOKL, OMÍTKA
235.2	SKLAD	0,97	2,72	VINYL - VODIVÝ	OMÍTKA	VINYL.SOKL, OMÍTKA
236	SKLAD	53,74	2,72	VINYL	OMÍTKA	VINYL.SOKL, OMÍTKA
237	BALKÓN	22,44	2,72	KER.DLAŽBA	OMÍTKA	
238.1	CHODBA	14,78	2,20	VINYL - VODIVÝ	AKU, RASTROVÝ	VINYL.PANELY, OMÍTKA
238.2	CHODBA	7,95	2,20	VINYL - VODIVÝ	AKU, RASTROVÝ	VINYL.PANELY, OMÍTKA
239	SCHODIŠTĚ	18,30	2,72	VINYL	AKU, RASTROVÝ	VINYL.SOKL, OMÍTKA
240	PRACOVNA VEDOUCÍHO LÉKAŘE	8,72	2,60	VINYL	AKU, RASTROVÝ	VINYL.SOKL, OMÍTKA
241	PRACOVNA LÉKAŘŮ	18,47	2,60	VINYL	AKU, RASTROVÝ	VINYL.SOKL, OMÍTKA
242	UMÝVÁRNA	2,50	2,20	VINYL PROTISKLUZNÝ	AKU, RASTROVÝ	KERAM. OBKLAD V=2020
243	WC	1,86	2,20	VINYL PROTISKLUZNÝ	AKU, RASTROVÝ	KERAM. OBKLAD V=1500
244	ROZVADĚČ NN	1,85	2,72	VINYL	OMÍTKA	OMÍTKA
245	ROZVADĚČ NN	1,28	2,72	VINYL	OMÍTKA	OMÍTKA
246	CHODBA	43,55	2,50		AKU, RASTROVÝ	
UŽITNÁ PLOCHA CELKEM:		740,97				

LEGENDA NEDOTČENÝCH MÍSTNOSTÍ

251	SCHODIŠTĚ	19,77	2,72
252	SKLAD	14,14	2,72
253	VÝTAHOVÁ ŠACHTA	7,20	
254	VÝTAHOVÁ ŠACHTA	7,20	
255	VÝTAHOVÁ ŠACHTA	7,20	
256	DĚTSKÁ MÍSTNOST	50,63	2,72
257	CHODBA	30,23	2,72
UŽITNÁ PLOCHA CELKEM:		136,37	

DOKUMENTACE SKUTEČNÉHO PROVEDENÍ - POŽÁRNÍ UCPÁVKY	
Investor:	FAKULTNÍ NEMOCNICE OLOMOUC, p.o., I. P. PAVLOVA 185/6, 779 00 OLOMOUC
Název akce:	STAVEBNÍ ÚPRAVY OBJEKTU Q2 - DĚTSKÁ KLINIKA
Název objektu:	SO 01 - DĚTSKÁ KLINIKA
Název priority:	
Zhotovitel:	CHLÁDEK požární servis s.r.o. Bučovičská 147 684 01 Slavkov u Brna IČ: 27687937
Číslo:	PROTIPOŽÁRNÍ UCPÁVKY
Datum:	29.6.2021
PŮDORYS - 2.NP	

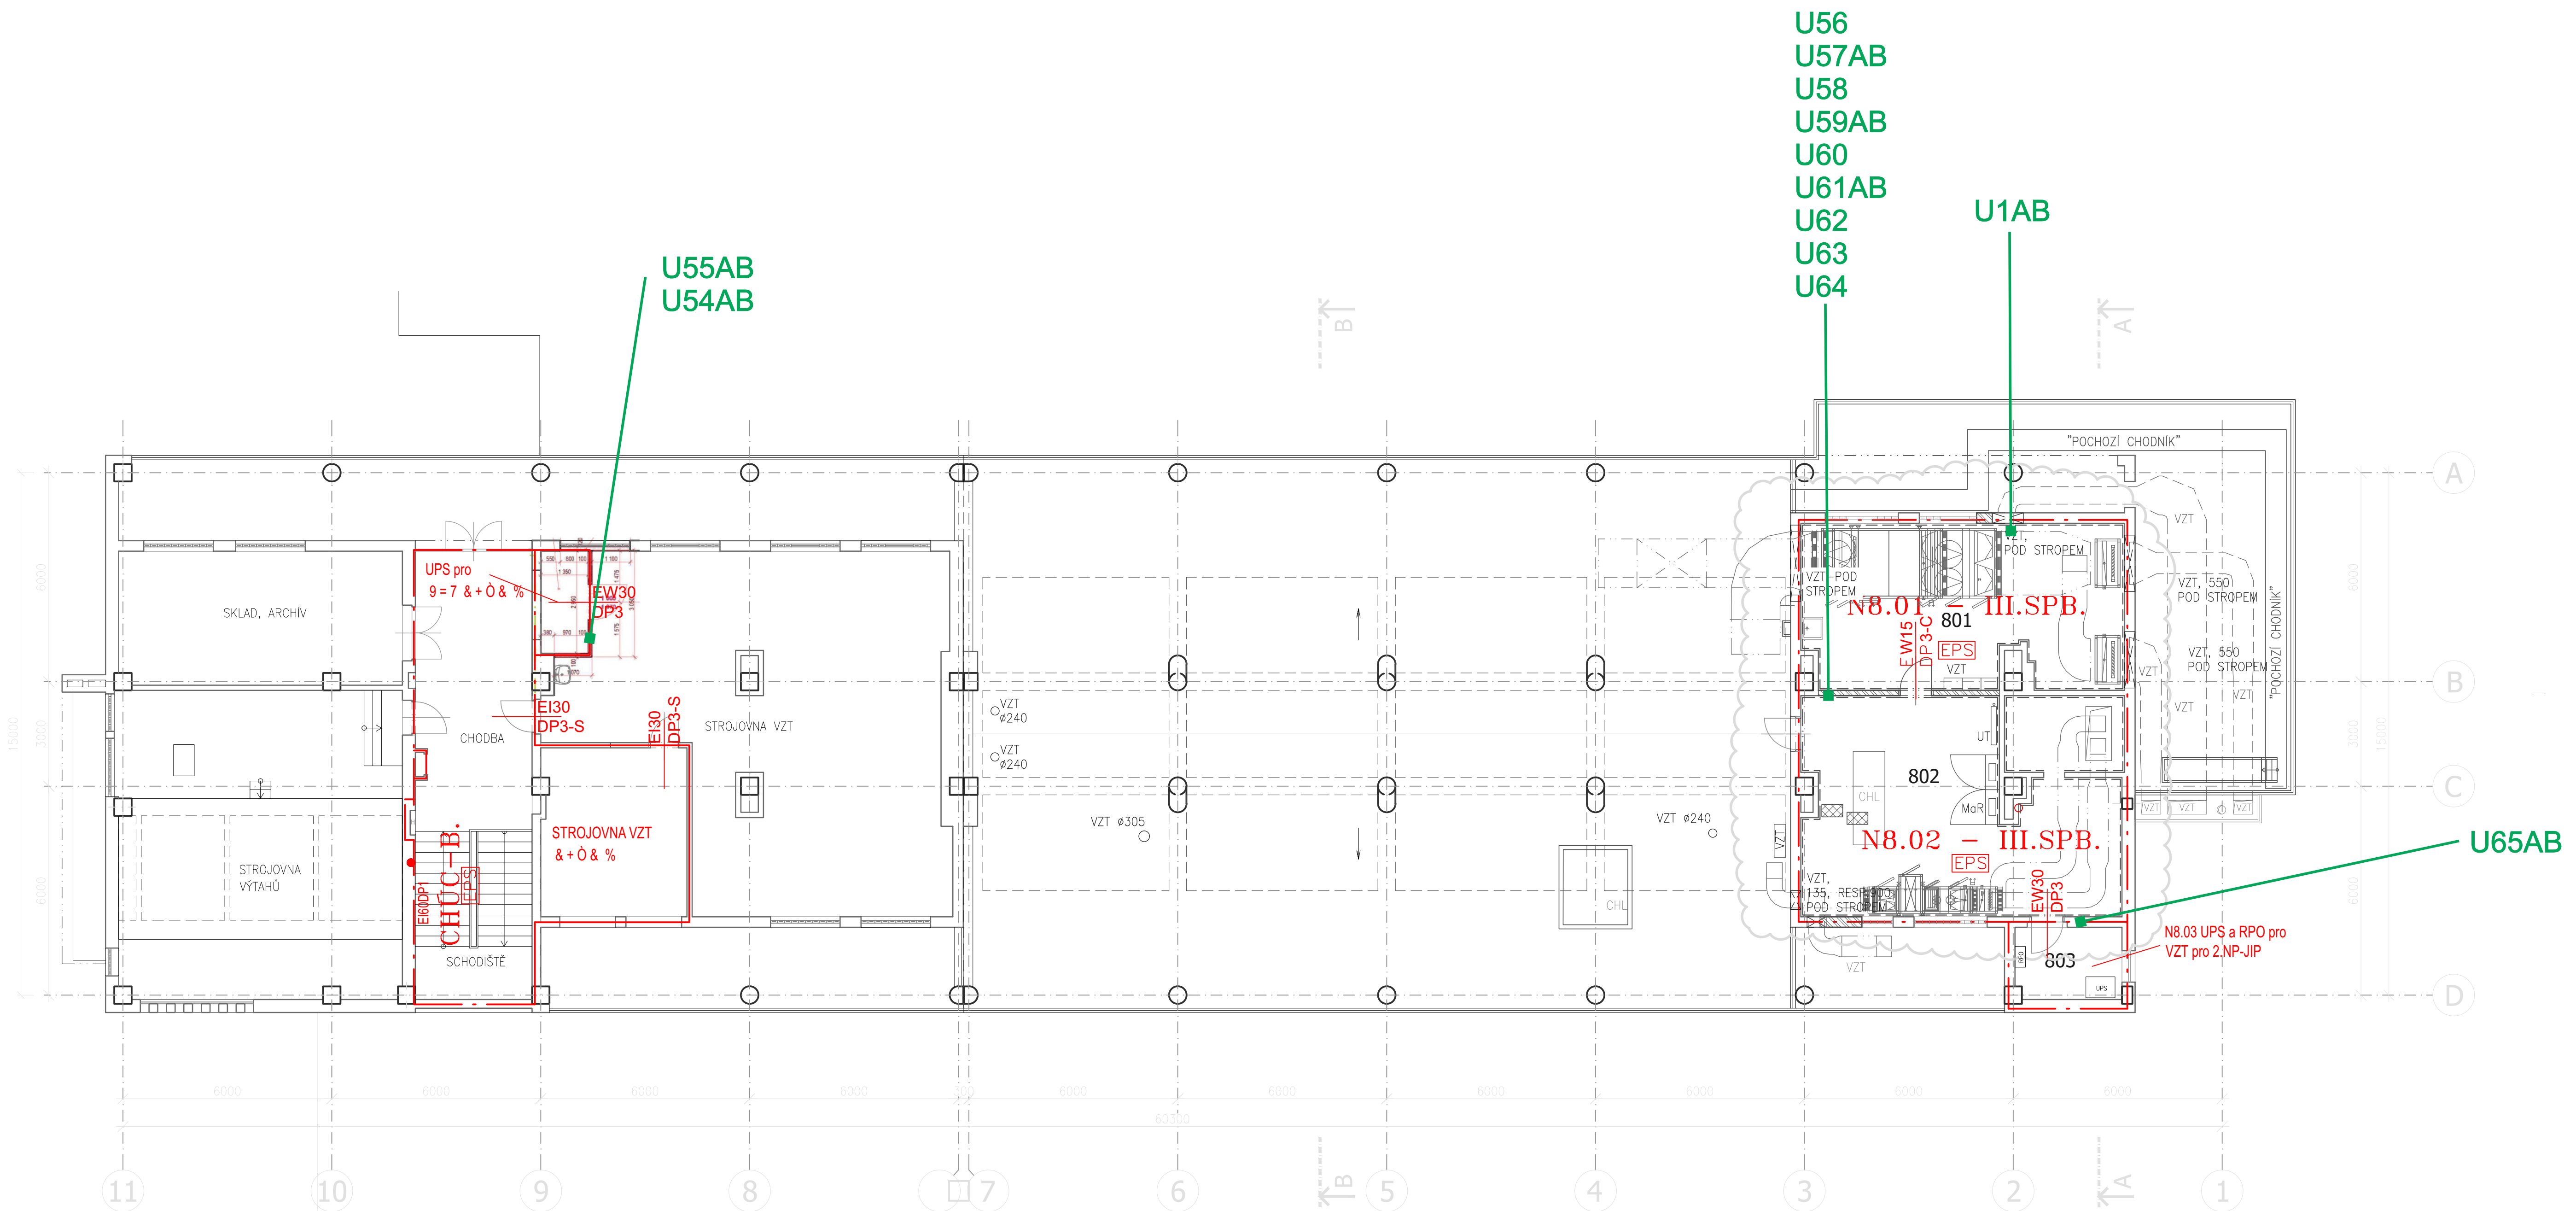

S6 SKLADBA PODLAHY STROJOVNY VZT

- § FINÁLNÍ VRSTVA PODLAHY – EPOXIDOVÝ STĚRKOVÝ SYSTÉM O TL. MIN. 2MM
- § VYROVNÁVACÍ VYSOKOPEVNOSTNÍ SAMONIVELAČNÍ CEMENTOVÁ STĚRKA TL.V ROZSAHU DLE NEROVNOSTÍ CCA 3–40MM
- § PENETRAČNÍ KOTVÍCI VRSTVA S POSYPEM KŘEMENNÝM PÍSKEM FRAKCE 0,6–1,2MM
- § VYČISTĚNÁ PŮVODNÍ PODKLADNÍ VRSTVA, PO ODSTRANĚNÍ PŮVODNÍ KRYTINY, ZBYTKŮ LEPIDEL A NESOUDRŽNÝCH ČÁSTÍ CELOPLOŠNÝM FRÉZOVÁNÍM, PŘÍP. OTŘYSKÁNÍM.


- § PROSTORY STROJOVNY VZT A VE SKLADU BUDE PO DOMONTÁŽI STÁVAJÍCÍCH JEDNOTEK VZT VYČISTĚNY, BUDOU VYSRAVENY PŘÍP. DOPLNĚNY OMÍTKY, A STĚNY I STROP MÍSTNOSTÍ OPATŘENY NOVÝMI MALBAMI.
- § PODLAHY V DOTČENÝCH PROSTORECH BUDOU PROVEDENY NOVÉ – VIS SKLADBA S6.
- § OKNA V DOTČENÝCH PROSTORECH BUDOU OPATŘENY SÍTY PROTI HMYZU.
- § PROSTUPY STŘEŠNÍ ROVINOU (PROCHÁZEJÍCÍ VZT POTRUBÍ, STOJINY RÁMU VZT JEDNOTKY APOD.) MUSÍ BÝT NÁLEŽITĚ SYSTÉMOVĚ TĚSNĚNY.
- § VZT A CHLADICÍ JEDNOTKY VE STROJOVNĚ A NA STŘEŠE OBJEKTU BUDOU PRUŽNĚ ULOŽENY, RÁMČI, MAXIMÁLNÍ ELIMINAGI HLÖKU.

- § STĚNY STROJOVEN VZT (M.Č. 801 A 802) BUDOU NA CELOU VÝŠKU OBLOŽENY AKUSTICKÝ POHLTIVÝM OBKLADEM NA BÁZI SKELNÉ VATY (PŘÍP. MINERÁLNÍ VLNÝ), TL. CCA 50MM, SE STŘEDNÍM ČÍNATELEM ZVUK.POHLTIVOSTI MIN. 0,8.

LEGENDA

- STÁVAJÍCÍ KONSTRUKCE
- NOVÉ KONSTRUKCE
- DOZDÍVKY Z PÓROBETONOVÝCH TVÁRNIC (YTONG) TL.CCA 300MM
- ZABETONOVÁNÍ OTVORŮ V PODLAZE 2x CCA 600/400
- NOVÉ ZAŘÍZENÍ VZT
- NOVÉ PROSTUPY
- AKUSTICKÝ POHLTIVÝ OBKLAD STĚN

LEGENDA DOTČENÝCH MÍSTNOSTÍ - 8.NP

Č.M.	NÁZEV MÍSTNOSTI	PLOCHA (m ²)	S.V. (m)	PODLAHA	PODHLĚD	POVRCH.ÚPRAVA STĚN
801	STROJOVNA VZT	42,84	2,65	EPOXID. STĚRKA	OMÍTKA	EPOXID.SOKL, AKUSTICKÝ OBKLAD
802	STROJOVNA VZT	56,30	2,65	EPOXID. STĚRKA	OMÍTKA	EPOXID.SOKL, AKUSTICKÝ OBKLAD
803	SKLAD	6,31	2,90	EPOXID. STĚRKA	OMÍTKA	EPOXID.SOKL, OMÍTKA
UŽITNÁ PLOCHA CELKEM:		105,45				

DOKUMENTACE SKUTEČNÉHO PROVEDENÍ - POŽÁRNÍ UCPÁVKY	
Investor: FAKULTNÍ NEMOCNICE OLOMOUC, p.o., I. P. PAVLOVA 185/6, 779 00 OLOMOUC	Zhotovitel:  CHLÁDEK požární servis s.r.o. Bučovičská 147 684 01 Slavkov u Brna IČ: 27687937
Název objektu: STAVEBNÍ ÚPRAVY OBJEKTU Q2 DĚTSKÁ KLINIKA	Název projektu: PROTIPOŽÁRNÍ UCPÁVKY
Název přílohy: SO 01 - DĚTSKÁ KLINIKA	Datum: 29.6.2021

PŮDORYS - 8.NP (střecha)