


LEGENDA MÍSTNOSTÍ 2.NP		
C.M.	NÁZEV MÍSTNOSTI	PLOCH A (m2)
201	CHODBA	10,32
202	SPINAVÁČISTÁ SATNA	9,61
203	UMÝVÁRNA - NÁVŠTĚVY	2,57
204	WC - NÁVŠTĚVY	1,63
205	MÍSTNOST PRO NÁVŠTĚVY	10,02
206	STÁŽOVNA (SPISOVNA)	10,03
207	VÝŠETŘOVNA	37,19
208	KOUPELNA, WC - PACIENTI	21,10
209	PRACOVNA STANIČNÍ SESTRY	13,18
210	CHODBA	42,10
211	ROZVODNA	1,60
212	SKLAD	28,83
213	UKLIDOVÁ KOMORA	2,40
214	DENNÍ MÍSTNOST - PERSONÁL	18,34
215	MUCHYŇKA - PACIENTI	13,19
216	ČISTÍCÍ MÍSTNOST	13,05
217	PŘEDSÍŇ WC - PERSONÁL	2,59
218	CHODBA WC - PERSONÁL	4,23
219	WC - PERSONÁL	0,99
220	WC - PERSONÁL	0,94
221	SKLAD	9,01
222	CENTRÁLNÍ PRACOVISTÉ	103,36
223	JP - DVOULŮŽKOVÝ BOX	21,99
224	JP - 2L BOX - KOJENCI	19,44
225	JP - JEDNOLŮŽKOVÝ BOX	17,12
226	JP - JEDNOLŮŽKOVÝ BOX	17,29
227	JP - DVOULŮŽKOVÝ BOX	20,88
228	PŘÍPRAVNA LÉKŮ	17,21
229	JP - JEDNOLŮŽKOVÝ BOX	16,53
230	JP - 2L BOX - KOJENCI	20,08
231	JP - DVOULŮŽKOVÝ BOX	24,23
232	UMÝVÁRNA	2,74
233	WC	1,75
234	UPS	0,97
235	SKLAD	8,01
236	SKLAD	43,72
237	TERASA	32,23
238	CHODBA	22,86
239	SCHODISTÉ	18,30
240	PRACOVNA VEDOUČÍHO LÉKAŘE	3,72
241	PRACOVNA LÉKAŘŮ	18,47
242	UMÝVÁRNA	2,50
243	WC	1,86
244	SKLAD PRÁDLA	1,85
245	ROZVODNA NN	1,28
UŽITNÁ PLOCHA CELKEM:		696,11

250	CHODBA	39,57
251	SCHODISTÉ	19,77
252	SKLAD	14,14
253	VÝTAHOVÁ ŠACHTA	7,20
254	VÝTAHOVÁ ŠACHTA	7,20
255	VÝTAHOVÁ ŠACHTA	7,20
256	LÉTSKÁ MÍSTNOST	50,63
257	CHODBA	30,23
UŽITNÁ PLOCHA CELKEM:		175,94

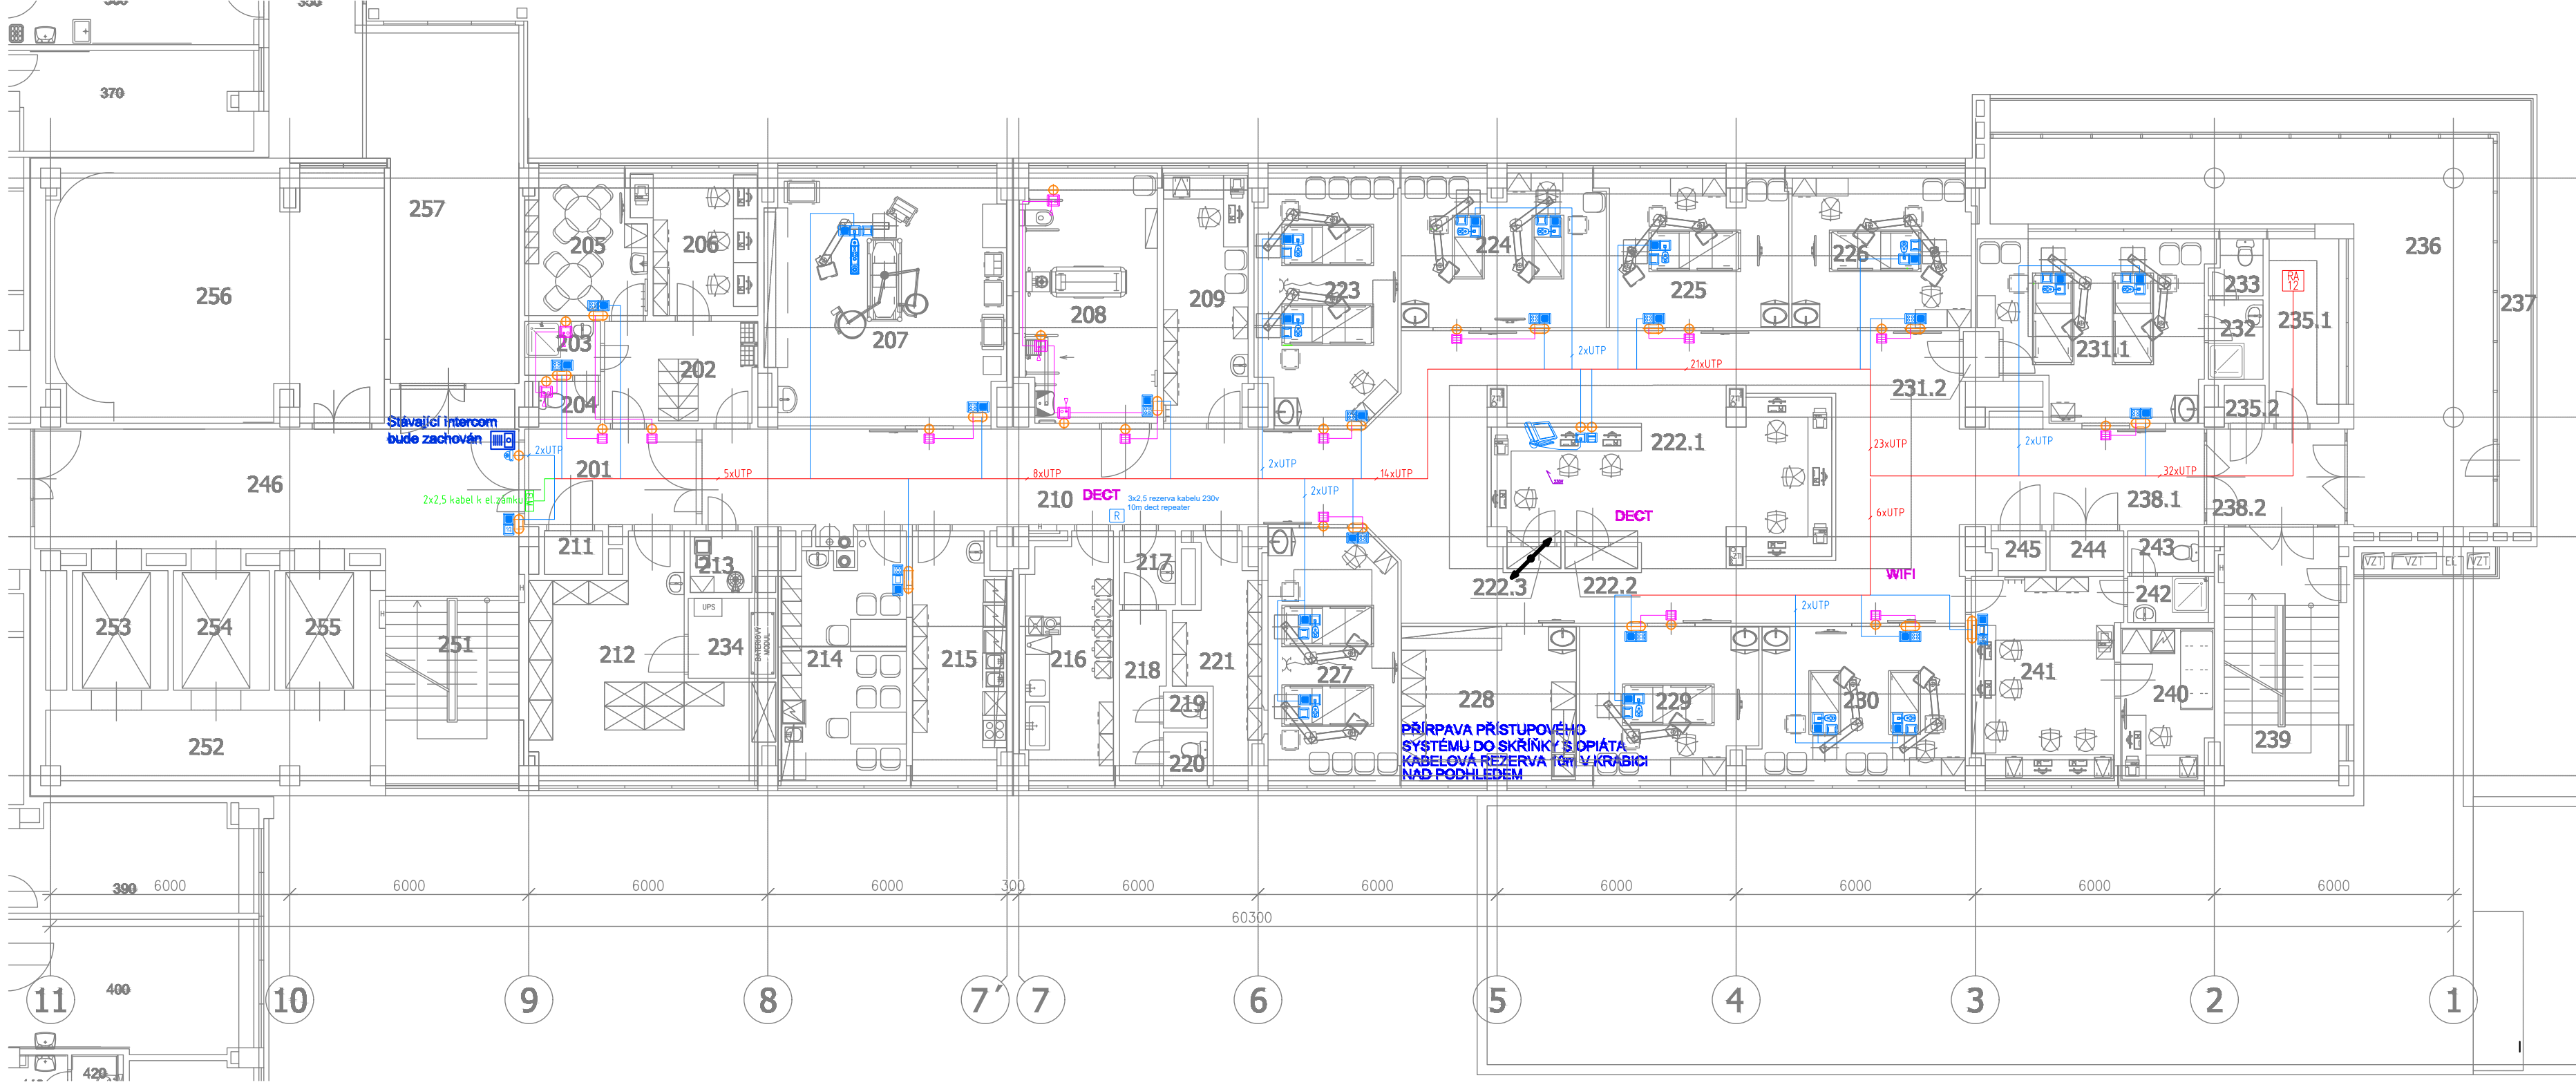

LEGENDA PRVKŮ KOMUNIKAČNÍHO ZAŘÍZENÍ SESTRA-PACIENT			
ZNAČENÍ	NÁZEV	ROZMĚRY	INSTALACE
	Hlavní terminál	338x210-235x195	Zásuvka terminálu
	Zásuvka terminálu	82x82x23	KU 68
	Telefonní zásuvka IN-OUT	82x82x40	KU 68
	Datový rozváděč 19"/12U	600x635x395	KU 68 KO 125 E
	Napájecí zdroj/Hodící server	483x133x255 (3U)	RA19*
	Rozvodný panel 8x230V 19"/2U	485x43x45 (2U)	RA19*
	Univerzální police	483x43x184 (1U)	RA19*
	Telefonní interface	120x80x18	US-19"
	Analog/VoIP brána	120x80x18	US-19"
	Datový přepínač	483x43x170 (1U)	RA19*
	Elektromagnetický zámek	75x30x21	dveře
	Napájecí injektor	483x43x122	RA19*
	Napájecí injektor	483x43x122	RA19*
	Repeater	/	chodba

	Kamera IP cam	92,6x92,6x79,5	KU 68
	Pokojevý terminál hovorový s displejem	220x82x33	KP 64/3
	Pokojevý terminál hovorový	151x82x23	KP 64/2
	Svítilna signalizační	82x82x56	KU 68
	Služební terminál (vchod)	151x82x23	KP 64/2
	Zásuvka pacienta s reproduktorem	151x82x23	KP 64/3
	Držák tlačítka/terminálu	82x82x39	Zásuvka pacienta
	Terminál pacienta s ovládním světla a služebním voláním	52x198x23	Zásuvka pacienta
	Tlačítko pacienta s mikrofonom a ovládním rádia	52x100x23	Zásuvka pacienta
	Táhlo a tlačítko nouzového volání	82x82x23	KU 68
	Instalační krabice KU 68	73,5x73,5x43	Do zdiva
	Instalační krabice KP 64/2	142x71x45	Do zdiva
	Instalační krabice KP 64/3	213x71x45	Do zdiva

LEGENDA KABELÁŽE	
ZNAČENÍ	NÁZEV
	Kabel UTP Cat5e, LSOHFR pro připojení nouzového táhla EC, nouzového táhla s tlačítkem EBC a signalizačního svítidla do pokojového terminálu
	Kabel UTP Cat5e, LSOHFR pro připojení zásuvek pacienta, pokojových terminálů, zásuvek hlavního terminálu, telefonních zásuvek
	Hlavní potrubí trasa kabeláže UTP Cat5e, LSOHFR od RACKU ke komponentům IP
	Kabel pro napájení elektrozámků CYA 2x2,5
	Prostup mezi patry pro kabelovou trasu

Soutěžní systém : JTSK
Výškový systém : Bpv
±0,000=XXXXX m.n.m.



DOKUMENTACE SKUTEČNÉHO PROVEDENÍ STAVBY					
OBJEDNATEL :			FAKULTNÍ NEMOCNICE OLOMOUC, p.o., I. P. PAVLOVA 185/6, 779 00 OLOMOUC		
VEDOUČÍ PROJEKTANT			ING. VERONIKA PALÍŠKOVÁ		
ZODP. PROJEKTANT			ING. MICHAELA TRUHLÁŘOVÁ		
VYPRACOVAL			PETR SUCHOMEL		
KONTROLOVAL					
KRAJ : OLOMOUCKÝ KRAJ			STAV. ÚŘAD : OLOMOUC		
NÁZEV AKCE :			STAVEBNÍ ÚPRAVY OBJEKTU Q2 - DĚTSKÁ KLINIKA		
NÁZEV OBJEKTU :			SO 01	ČÁST : D.1.4.5. Elektronické komunikace (SLB)	
NÁZEV PŘÍLOHY :			PŮDORYS 2.NP	Č. ZAK. : 19009	ČÍSLO SOUPRAVY :
				SOUBOR : DWG	
				Č. PŘÍLOHY :	18009-DPS-D.1.4.5-SO 01.02