


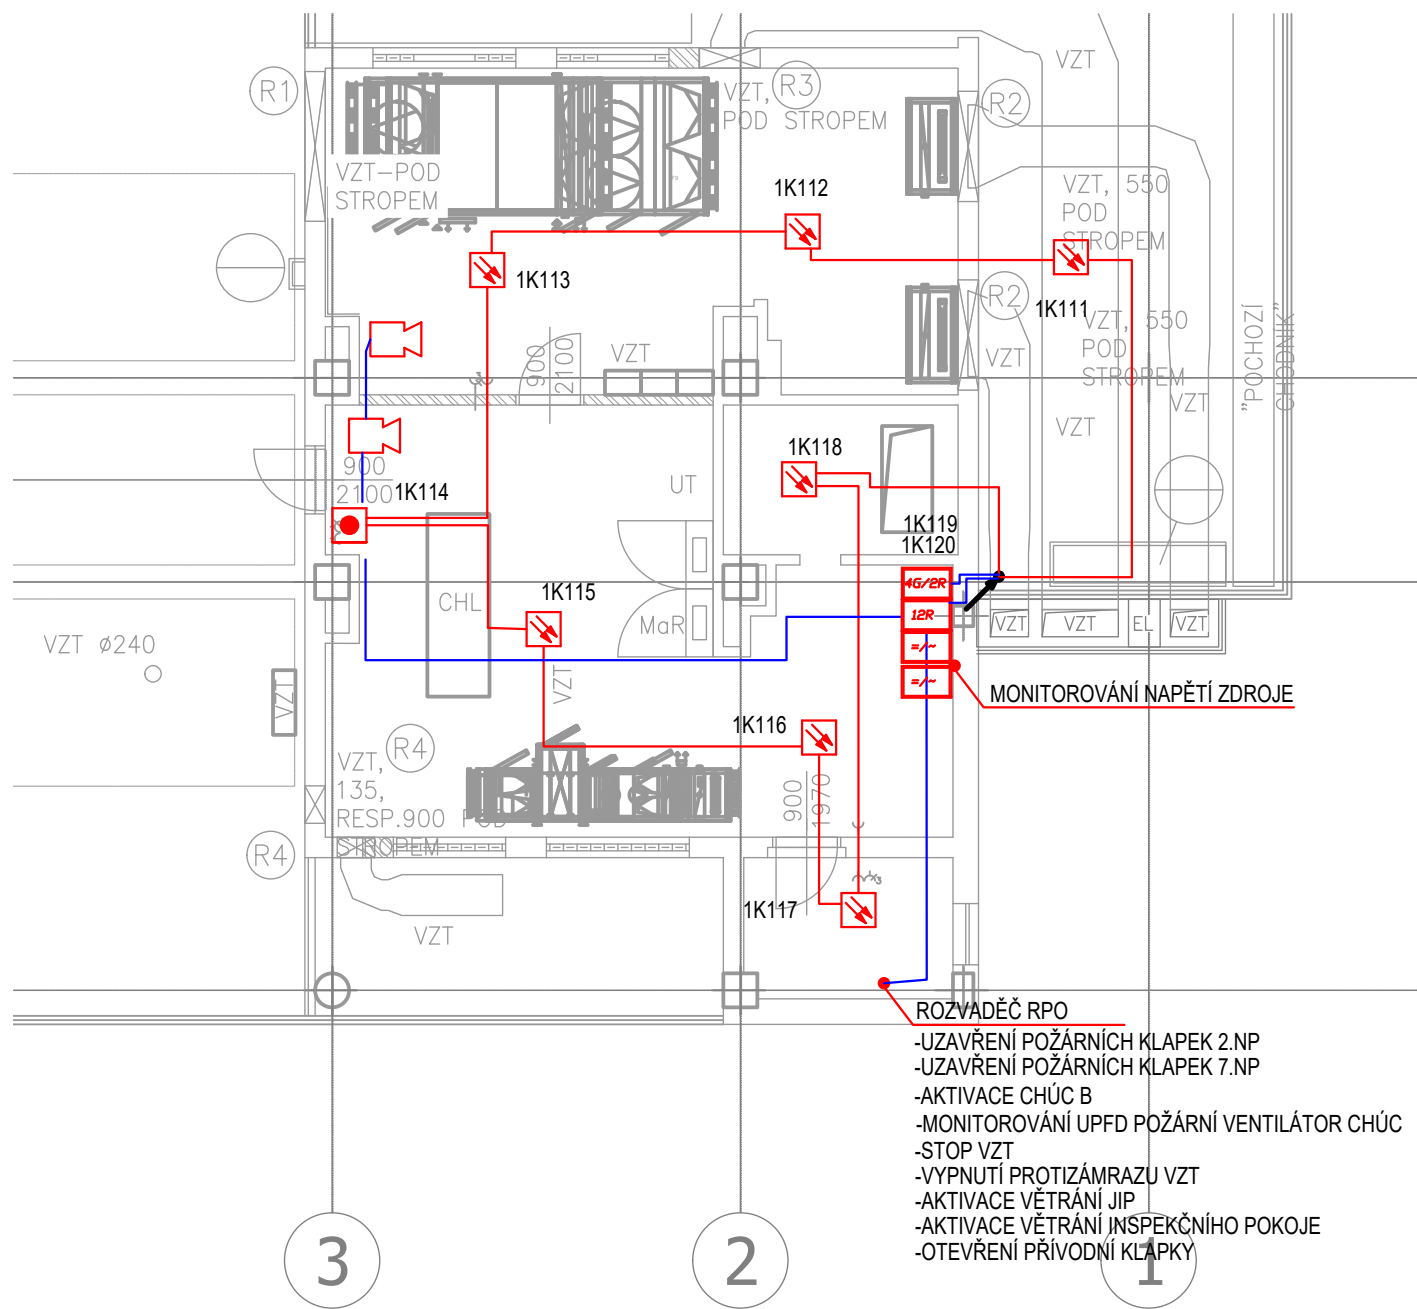

- Legenda:
- Ústředna EPS
 - Optickokouřový hlásič
 - Tlačítkový hlásič
 - Optickokouřový hlásič nad podhledem
 - Externí zobrazovací tablo
 - Paralelní světelná instalace
 - Rozhlasová ústředna v rozvaděči rozvaděči RACK 19" 600x800 36U
 - Reproduktor stropní pro vestavnou montáž ERO
 - Reproduktor skříňkový pro montáž na stěnu ERO
 - Mikrofonní stanice

Souřadnicový systém : JTSK
Výškový systém : Bpv
±0,000=XXX,XX m.n.m.

DOKUMENTACE SKUTEČNÉHO PROVEDENÍ							
OBJEDNATEL :			 FAKULTNÍ NEMOCNICE[®] OLOMOUC				
FAKULTNÍ NEMOCNICE OLOMOUC, p.o., I. P. PAVLOVA 185/6, 779 00 OLOMOUC							
VEDOUcí PROJEKTANT		ING. VERONIKA PALÍŠKOVÁ		 KANIA, a.s. Špálava 80/9, 702 00 Ostrava - Přívoz tel : 596 243 487 e-mail : info@kania-ostrava.cz			
ZODP. PROJEKTANT		ING. MICHAELA TRUHLÁŘOVÁ					
VYPRACOVAL		PETR SUCHOMEL					
KONTROLOVAL							
KRAJ : OLOMOUCKÝ KRAJ		STAV. ÚŘAD : OLOMOUC					
NÁZEV AKCE :				STUPĚŇ		DSP	
STAVEBNÍ ÚPRAVY OBJEKTU Q2 - DĚTSKÁ KLINIKA				DATUM		04/2021	
				FORMÁT/POČET STR.		8xA4	
				MĚŘÍTKO		1:100	
				ARCHIVNÍ ČÍSLO			
				NÁZEV OBJEKTU :		ČÁST :	
SO 01		D.1.4.7. ELEKTRICKÁ POŽÁRNÍ SIGNALIZACE - NOUZOVÝ ZVUKOVÝ SYSTÉM		SOUBOR		DWG	
NÁZEV PŘÍLOHY :				Č. PŘÍLOHY :			
PŮDORYS 8.NP - VÝŘEZ				18009-DPS-D.1.4.7-SO 01.06			