


548250,00
+ 1122800,00

548200,00
+ 1122800,00

548200,00
+ 1122850,00

702/1

-  přístřešek
-  chodník - zám.dl.
-  kabel VO

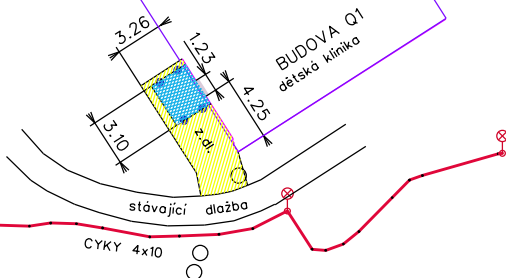

MĚŘILI	VYPRACOVAL	ČÍSLO ZAKÁZKY	 Geodetika GEODETIKA s.r.o., Sportovní 1, Prostějov 582 330 238, prostejov@geodetika.cz	
Ing. V. Měchura	Ing. V. Měchura	72/2024		
Ing. Z. Skopečková				
OBEC: Olomouc	OKRES/KRAJ: Olomouc/Olomoucký			
OBJEDNATEL: Pozemstav Prostějov, a.s., Pod Kosířem 73, 796 01 Prostějov				
NÁZEV ZAKÁZKY STAVEBNÍ ÚPRAVY BUDOVY Q Ambulance a zázemí dětské kliniky		Č. VÝKR. 1 / 1	Mapa vykazuje stav k	III/2024
			Souřadnicový systém	JTSK
			Výškový systém	Bpv
			Třída přesnosti	3
ZAMĚŘENÍ SKUTEČNÉHO PROVEDENÍ STAVBY			Měřítko mapy	1 : 500