



↗ ŘEZ "C", směr šachta č.15

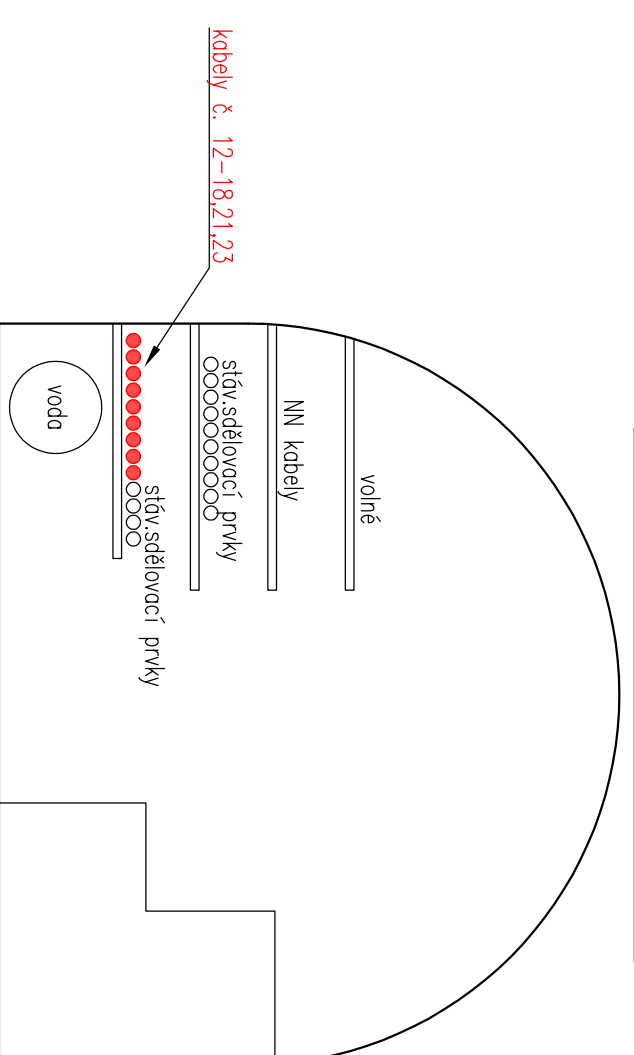

SEZNAM KABELŮ

kabel č.	typ kabelu	vedeno z:	vedeno do:
1	TCPEKPFLE 50XND,4	pavilon XR	pavilon D/A
2	TCPEKPFLE 50XND,4	pavilon XR	pavilon D/A
3	TCPEKPFLE 50XND,4	pavilon XR	pavilon D/A
4	TCPEKPFLE 50XND,4	pavilon XR	pavilon D/A
5	TCPEKPFLE 50XND,4	pavilon XR	pavilon A
6	TCPEKPFLE 50XND,4	pavilon XR	pavilon A
7	TCPEKPFLE 50XND,4	pavilon XR	pavilon A
8	TCPEKPFLE 50XND,4	pavilon XR	pavilon A
9	TCPEKPFLE 50XND,4	pavilon XR	pavilon A
10	TCPEKPFLE 50XND,4	pavilon XR	pavilon D/A
11	TCPEKPFLE 50XND,4	pavilon XR	pavilon D/A
12	TCPEKPFLE 50XND,4	pavilon XR	pavilon C - porodnice
13	TCPEKPFLE 50XND,4	pavilon XR	pavilon C - porodni
14	TCPEKPFLE 50XND,4	pavilon XR	pavilon P - kožní
15	TCPEKPFLE 50XND,4	pavilon XR	pavilon Q2 - dětská klinika
16	TCPEKPFLE 50XND,4	pavilon XR	pavilon S - ortopedie
17	TCPEKPFLE 100XND,4	pavilon XR	SR4
18	TCPEKPFLE 100XND,4	pavilon XR	SR4
19	TCPEKPFLE 35XND,5	pavilon XR	SR4
20	TCPEKPFLE 50XND,4	pavilon XR	SR5
21	TCPEKPFLE 50XND,4	pavilon XR	SR5
22	TCPEKPFLE 100XND,6	pavilon XR	O2 Czech Republic a.s.
23	TCPEKPFLE 100XND,6	pavilon XR	pavilon J - III.interna
24	TCPEKPFLE 150XND,6	pavilon XR	Lékárna
25	TCPEKPFLE 200XND,6	pavilon XR	SR5
26	TCPEKPFLE 75XND,4	pavilon XR	pavilon L - hematologie
27	TCPEKPFLE 100XND,4	pavilon XR	pavilon U - psychiatrie
31	TCPEKPFLE 50XND,4	pavilon XR	WA - fedičlektiv
32	TCPEKPFLE 50XND,4	pavilon XR	pavilon H2 - onkologie
33	TCPEKPFLE 35XND,6	pavilon XR	pavilon X PET - CT
34	TCPEKPFLE 50XND,4	pavilon XR	pavilon E - oční
35	TCPEKPFLE 100XND,4	pavilon XR	pavilon H1 - onkologie (starý)
36	TCPEKPFLE 150XND,4	pavilon XR	SR2
37	TCPEKPFLE 150XND,4	pavilon XR	SR3
38	TCPEKPFLE 100XND,6	pavilon XR	SR1
39	TCPEKPFLE 50XND,4	pavilon XR	pavilon B - stará ústředna

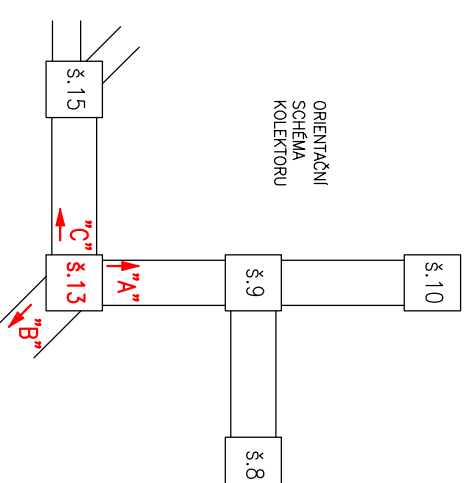

KONTROLOVAL	KRESLIL	ZODP.PRACOVNÍK		
ing.Křižan P.	Dvořák R.	Hořík V.		
INVESTOR	ERISERV, spol. s r.o.			
MÍSTO STAVBY	FN Olomouc			
NÁZEV STAVBY:	Modernizace telefonního systému FN Olomouc			
ŘEZY KOLEKTOREM: ŠACHTA č.13				
STEL, spol. s r.o. sídlo: Batořova 957/15 Olomoucká 74 781 00 Brno		FORMÁT 2xA4 DATUM 03/2017 ÚČEL DSPS MĚŘÍTKO - Č.ZAKÁZKY 136 623 000 Č.ARCHIVNÍ - ČÍSLO KOPIE ČÍSLO VÝKRESU 08		