




KABELOVÁ KONSTRUKCE VLEVO

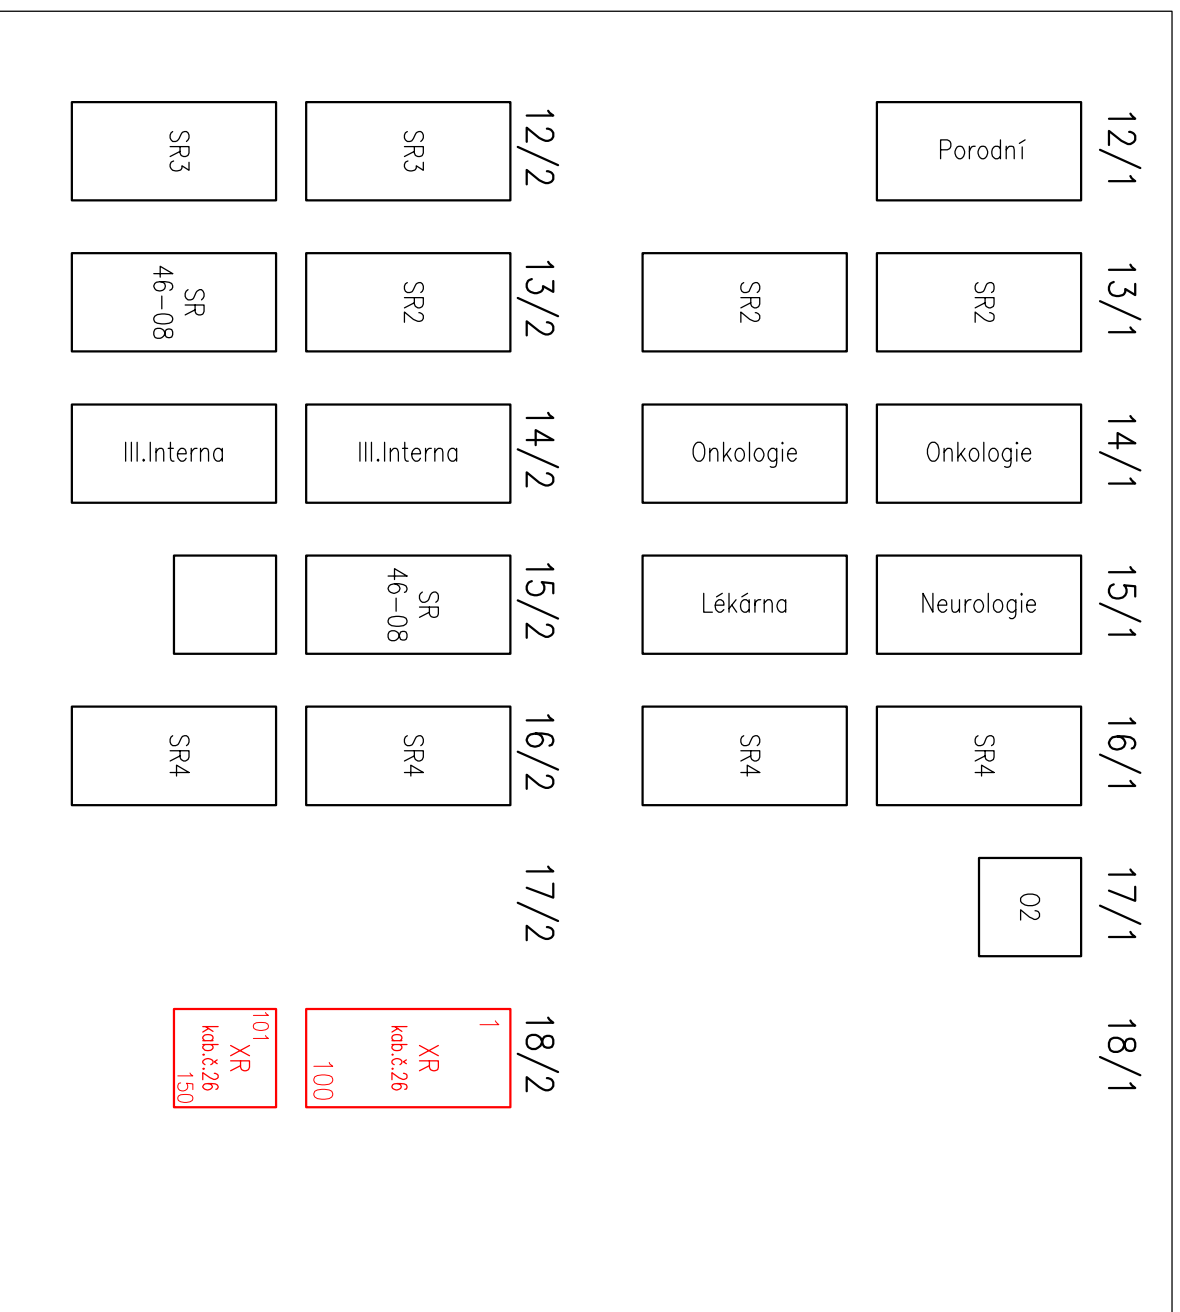

KABELOVÁ KONSTRUKCE VPRAVO

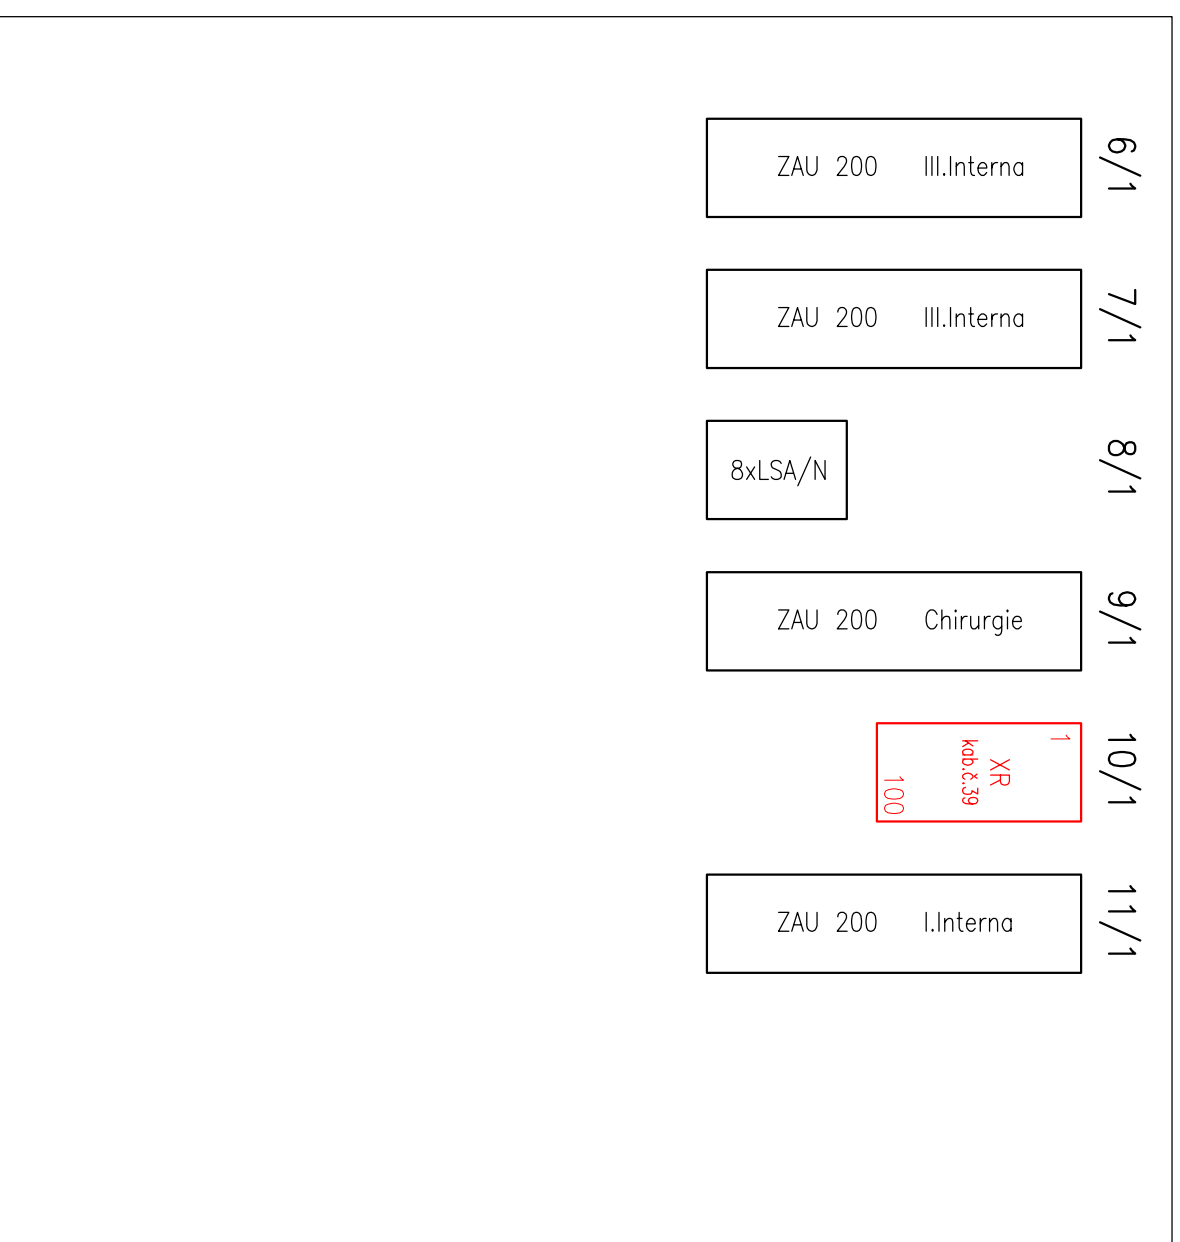

pavilion B – kabelovna

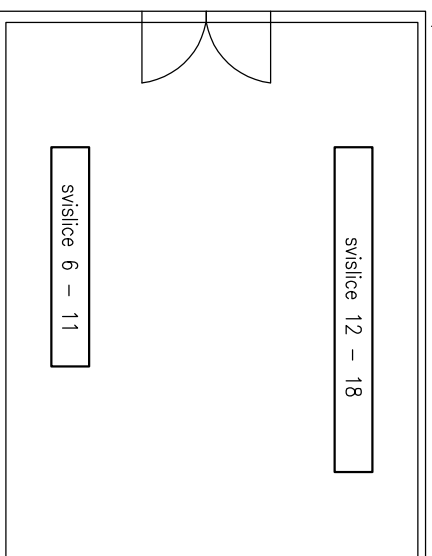

KONTROLOVAL	KRESLIL	ZODP.PRACOVNÍK	
ing.Křižan P.	Dvořák R.	Holík V.	
INVESTOR	ERISERV, spol. s r.o.		
MÍSTO STAVBY	FN Olomouc		
NÁZEV STAVBY:	Modernizace telefonního systému FN Olomouc		
	FORMÁT	A3	
	DATUM	03/2017	
	ÚČEL	DSPS	
	MĚŘÍTKO	-	
	Č.ZAKÁZKY	136 623 000	
	Č.ARCHIVNÍ	-	
	ČÍSLO KOPIE	ČÍSLO VÝKRESU	
	Pavilion B – KABELOVNA	13	



STIEL spol. s r.o.
sídlí: Borova 957/15
140 00 Praha 4
Průmyslová, Mladoborská 74
193 00 Brno

