


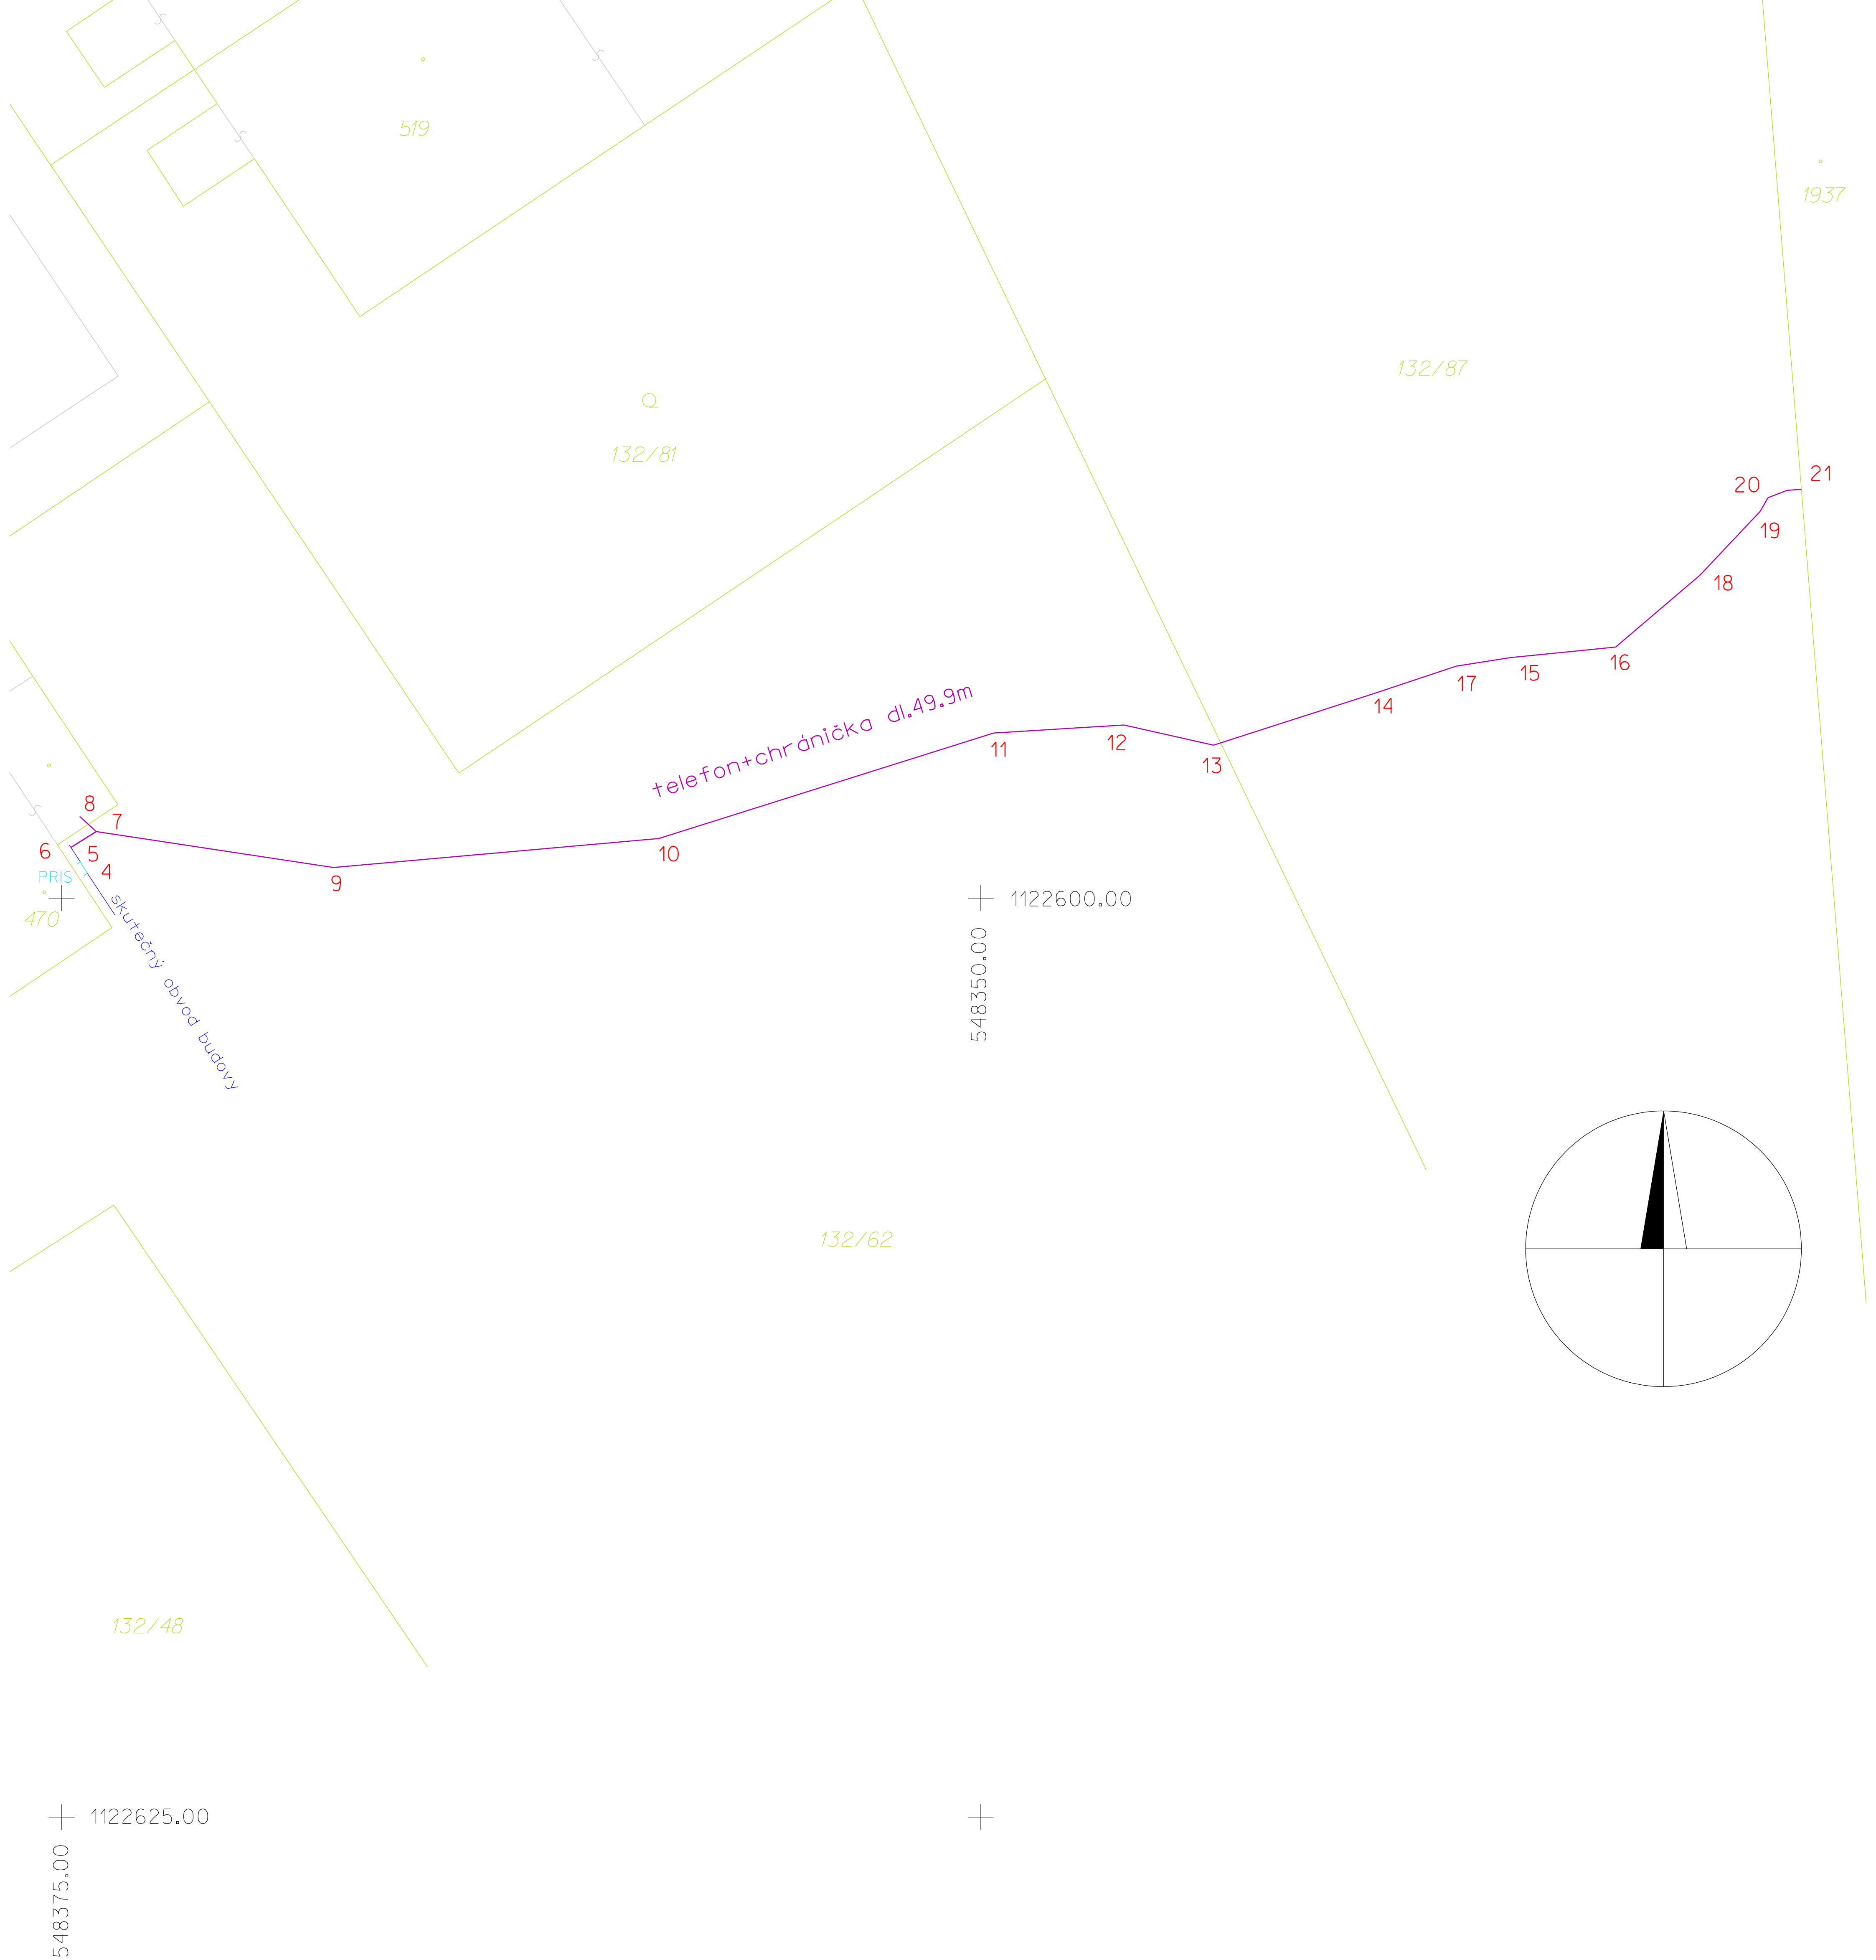

|                                                                                    |            |                 |              |   |  |  |
|------------------------------------------------------------------------------------|------------|-----------------|--------------|---|--|--|
| Měřil                                                                              | Vypracoval | Vykreslil       | Kontroloval  | GEODETICKÉ SLUŽBY<br>sdružení<br><br>Dr.Milady Horákové 27, 772 00 Olomouc<br>tel/fax: 585242446<br>email: geo.sluzby@centrum.cz     |  |  |
| Vynikal ml.                                                                        | Měsl       | Měsl            | Ing.Strmiska |   |  |  |
| Švarcová                                                                           |            |                 |              |   |  |  |
| Obec: Olomouc                                                                      |            | Kraj: Olomoucký |              |   |  |  |
| Investor: FN Olomouc                                                               |            |                 |              | ČÍSLO ZAKÁZKY 033/2010<br>DATUM MĚŘENÍ 03/2010<br>DATUM VYKRESLENÍ 07/2010<br>POLOH.SYST. VÝŠK.SYST. MĚŘÍTKO<br><br>S-JTSK Bpv 1:250 |  |  |
| Název akce:<br><br>Olomouc-areál FN<br><br>-slaboproudé rozvody mezi objekty U a V |            |                 |              |   |  |  |
|                                                                                    |            |                 |              |   |  |  |
| Obsah: zaměření skutečného provedení stavby                                        |            |                 |              |   |  |  |