


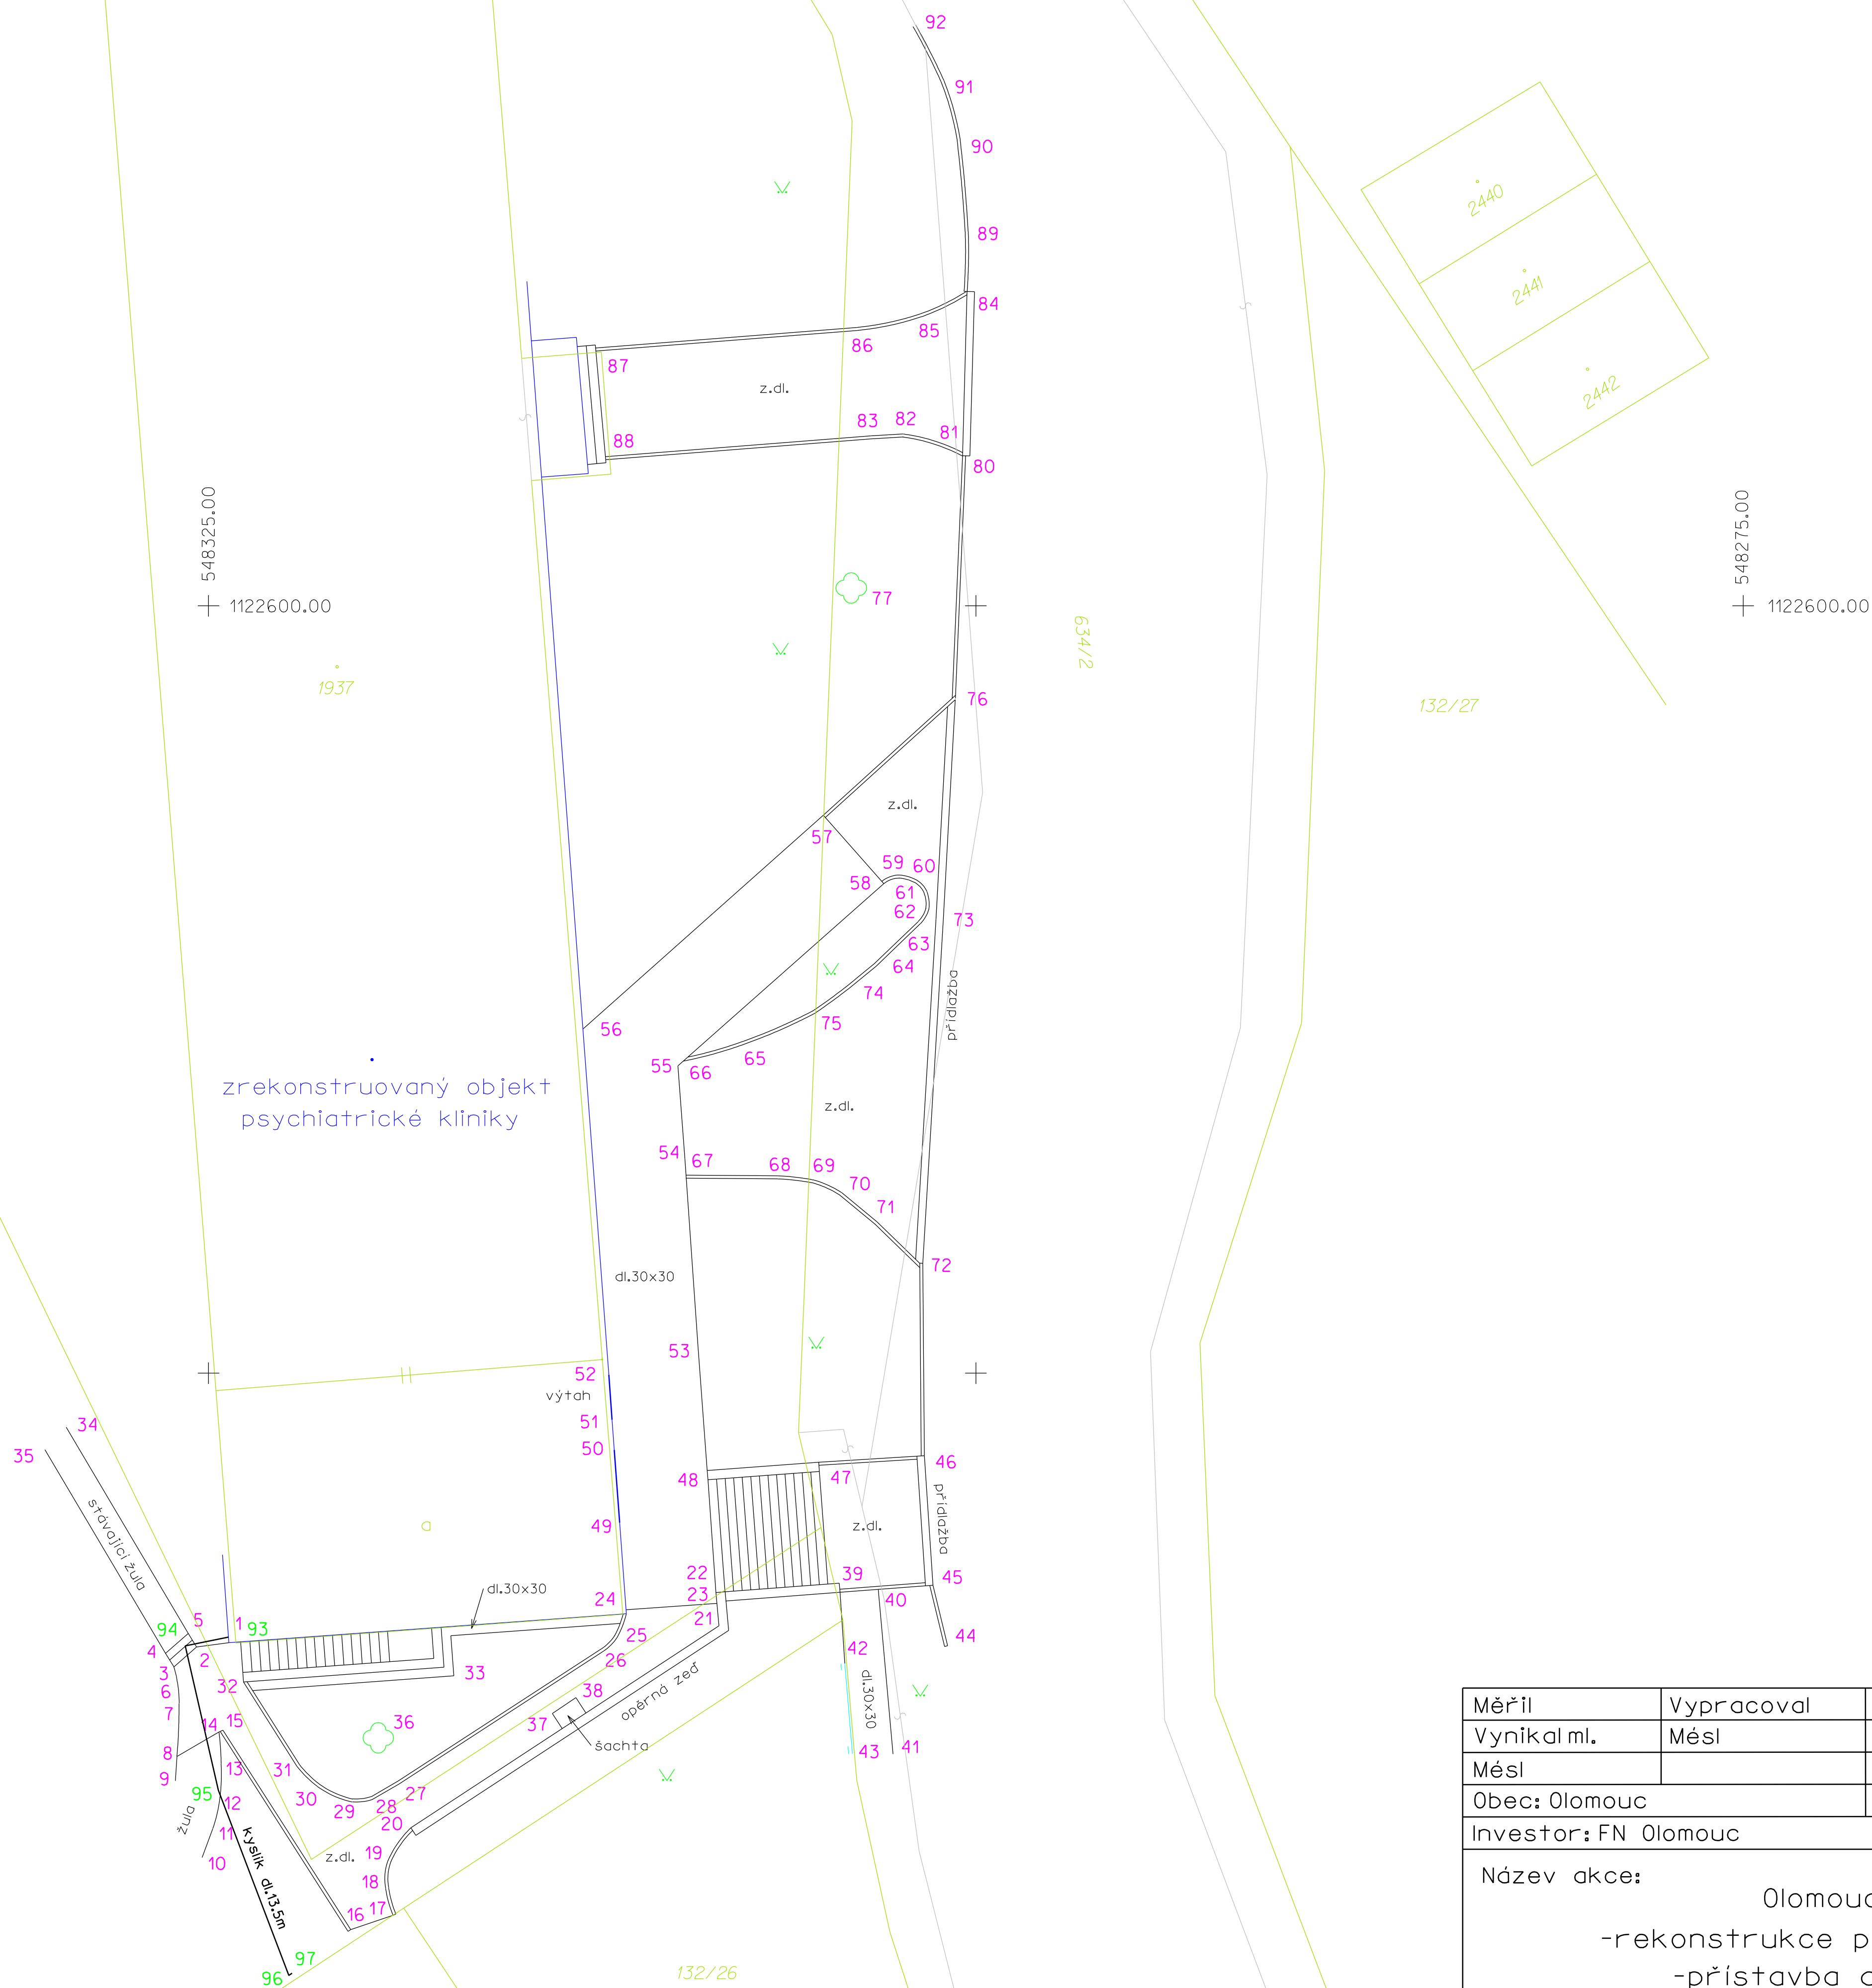

Měřil	Vypracoval	Vykreslil	Kontroloval	GEODETICKÉ SLUŽBY sdužení Dr.Milady Hordkové 27, 772 00 Olomouc tel/fax: 585242446 email: geo.sluzby@centrum.cz		
Vynikal ml.	Měsl	Měsl	Ing.Strmiska			
Měsl						
Obec: Olomouc		Kraj: Olomoucký				
Investor: FN Olomouc						
Název akce: Olomouc-areál FN -rekonstrukce psychiatrické kliniky -přístavba a zpevněné plochy				ČÍSLO ZAKÁZKY		173/2009
				DATUM MĚŘENÍ		09-10/2009
				DATUM VYKRESLENÍ		10/2009
				POLOH.SYST.	VÝŠK.SYST.	MĚŘÍTKO
Obsah: zaměření skutečného provedení stavby				S-JTSK	Bpv	1:250