
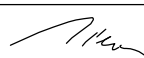
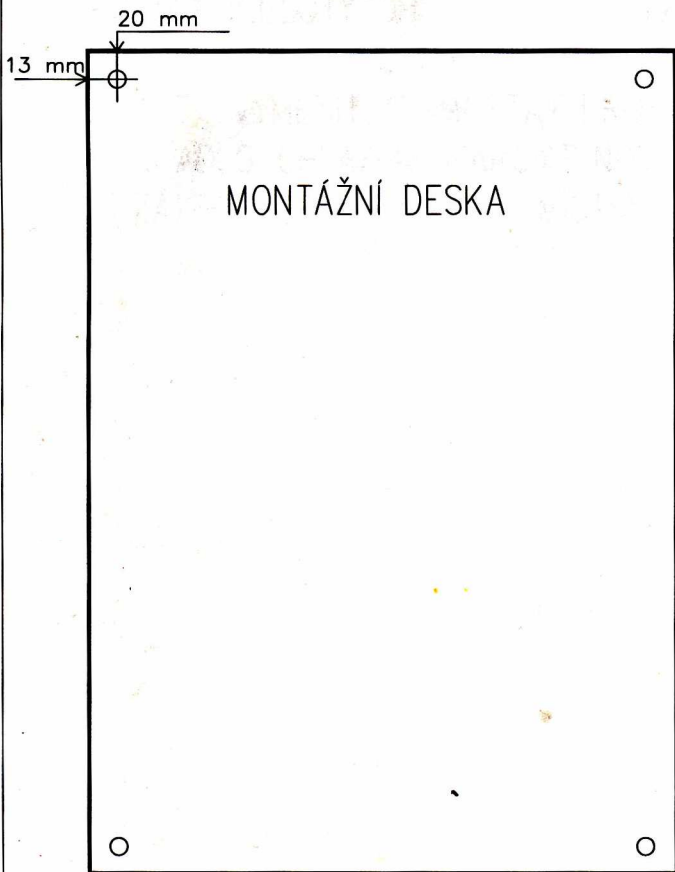


VYPRACOVAL	Milan Vician 		
KONTROLOVAL	Milan Vician 		
INVESTOR	FN Olomouc, I.P.Pavlova 185/6, Olomouc	MĚŘÍTKO	-
Rekonstrukce vodního hospodářství pro chlazení vzt. jednotky umístěné v kuchyni - objekt WD SILNOPROUDÁ ELEKTROTECHNIKA		DATUM	4/2016
		STUPEŇ	DPS
		Č.KOPIE	
DOPLNĚNÍ ROZVÁDĚČE DT3		Č.VÝKRESU	D.1.4.2.5

ROZVADĚČ DT3-MaR

STÁVAJÍCÍ ROZVADĚČ
 ROZMĚR v*š*h: 1815*1110*420
 MONTÁŽNÍ DESKA
 ROZMĚR v*š*h: 1730*1085
 PŘÍVOD KABELU SHORA
 VÝVODY KABELU NAHORU

XL50 UMÍSTIT NA DIN LIŠTU.




POZN.:

- ROZVADĚČ OPATŘIT VNĚJŠÍ A VNITŘNÍ OCHRANNOU SVORKOU
- OCHRANNÉ POPOJOVÁNÍ PROVÉST VODIČEM CY 6 mm²

ZODP. PROJEKTANT		VYPRACOVAL		KRESLIL		Smržická 13, 796 01 Prostějov Tel.: 582 337 724 - 6 Fax.: 582 333 358 e-mail: info@elmarpv.cz	
Ing. Petr VOLNÝ		Ing. Petr LYSICKÝ					
KRAJ : OL	STAV.ÚŘ.: OLOMOUC	OBEC.ÚŘ.: OLOMOUC					
INVESTOR	FN Olomouc						
AKCE:						STUPEŇ :	skut.stav
FN OL VARNA VZT7, VZT8						DATUM :	11/2011
						FORMÁT :	26 A4
						ZAK. ČÍSLO	...
OBSAH: ZAŘÍZENÍ PRO MĚŘENÍ A REGULACI DT3-MaR						MĚŘÍTKO	ČÍSLO VÝKR.
						...	F 1.4d.2.01

OCELOPLECHOVÝ SKŘÍŇOVÝ ROZVADĚČ, VxŠxH 2000x800x400

LINIOVÉ SCHEMA

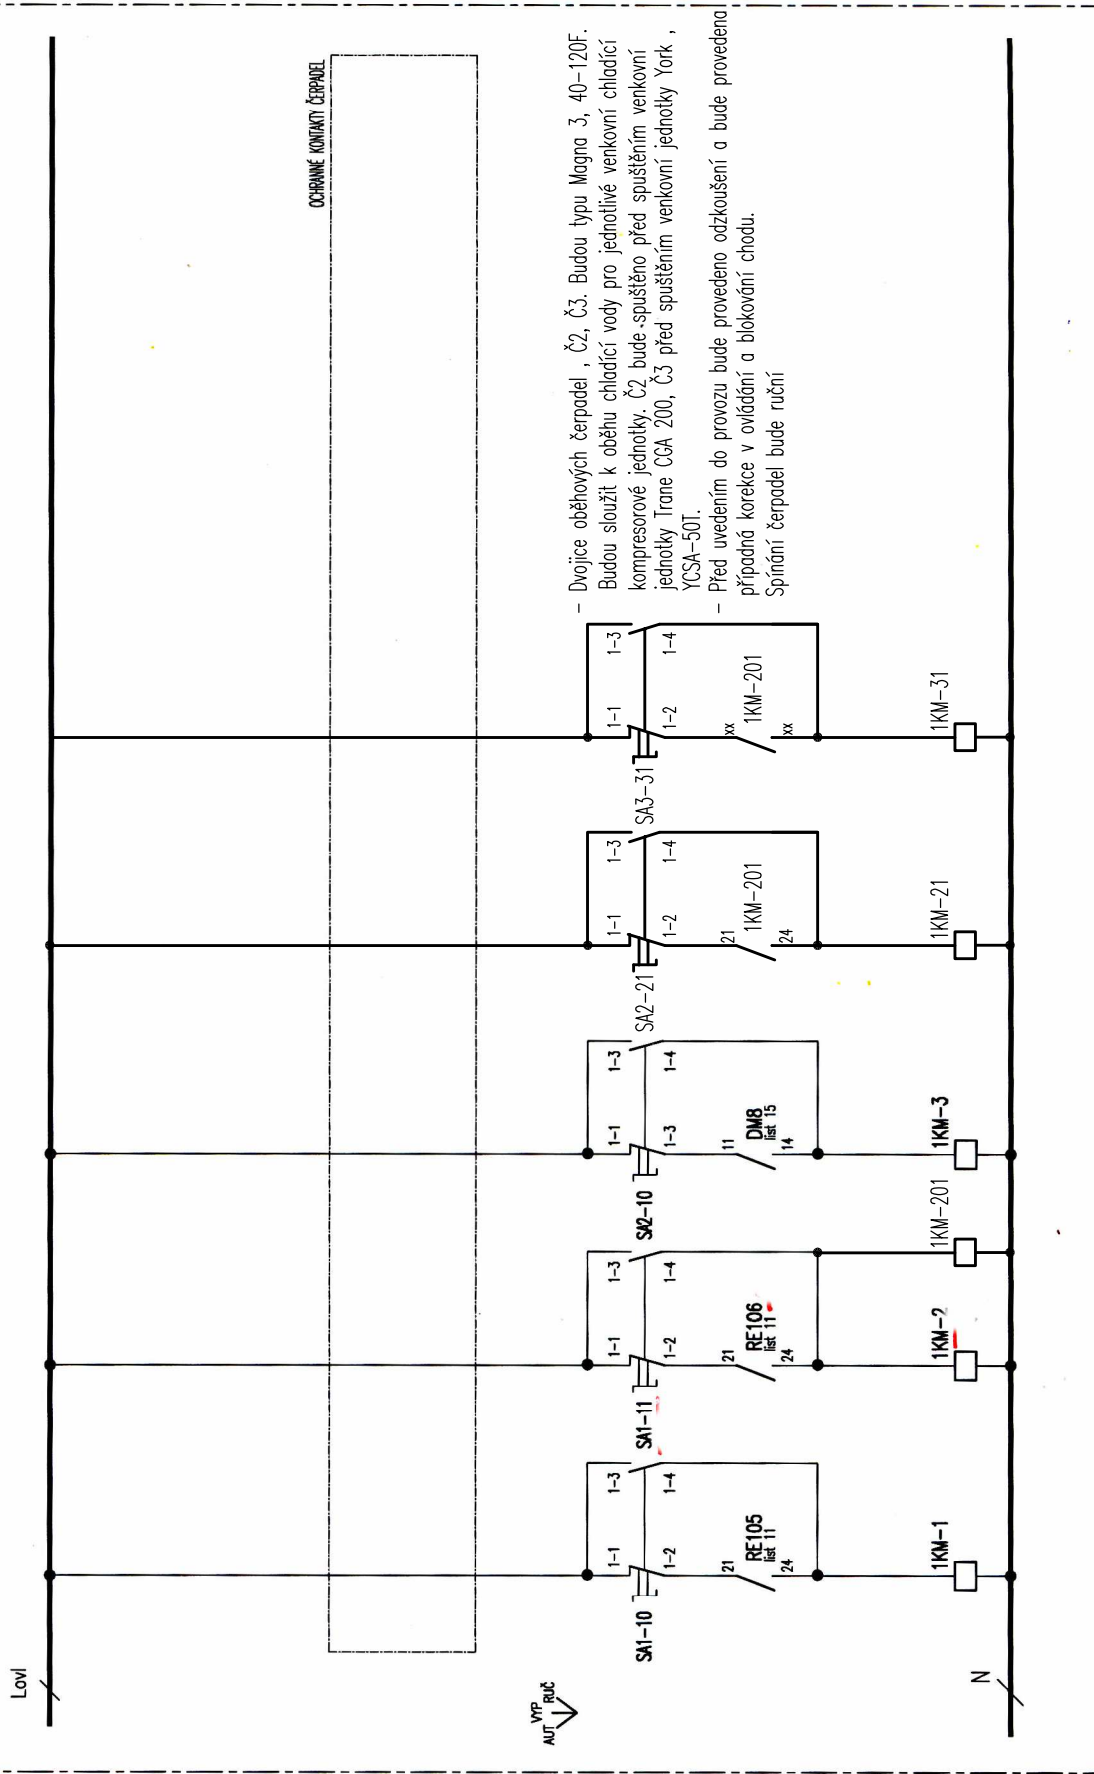

- Dvojice oběhových čerpadel, Č2, Č3. Budou typu Magna 3, 40-120F. Budou sloužit k oběhu chladící vody pro jednotlivé venkovní chladič kompresorové jednotky. Č2 bude spuštěno před spuštěním venkovní jednotky Irane CGA 200, Č3 před spuštěním venkovní jednotky York, YCSA-50T.

- Před uvedením do provozu bude provedeno odzkoušení a bude provedena případná korekce v ovládní a blokování chodu. Spínání čerpadel bude ruční

ČERPADLO OHŘEV VZT7 VARNA
 ČERPADLO CHLAZENÍ VZT7 VARNA
 ČERPADLO M1
 ČERPADLO OHŘEV VZT8 ZÁEMÍ
 ČERPADLO M2(Č2)
 ČERPADLO M3(Č3)

INDEX	ELMAR group s.r.o.	11/2011	Lysický
ZMĚNA	VARNA		
	MĚŘENÍ A REGULACE		
DATUM			
POOPIS			


SCHÉMA ZAPOJENÍ DT3-MdR

Listu 26 List 21 č.výkresu **F 1.4d.01**

OCELOPLECHOVÝ SKŘÍŇOVÝ ROZVADĚČ, VxŠxH 2000x800x400

SILNOPROUDÉ VÝVODY

L1, L2, L3 3NPE, stř. 50Hz, 230/400V/TN-S

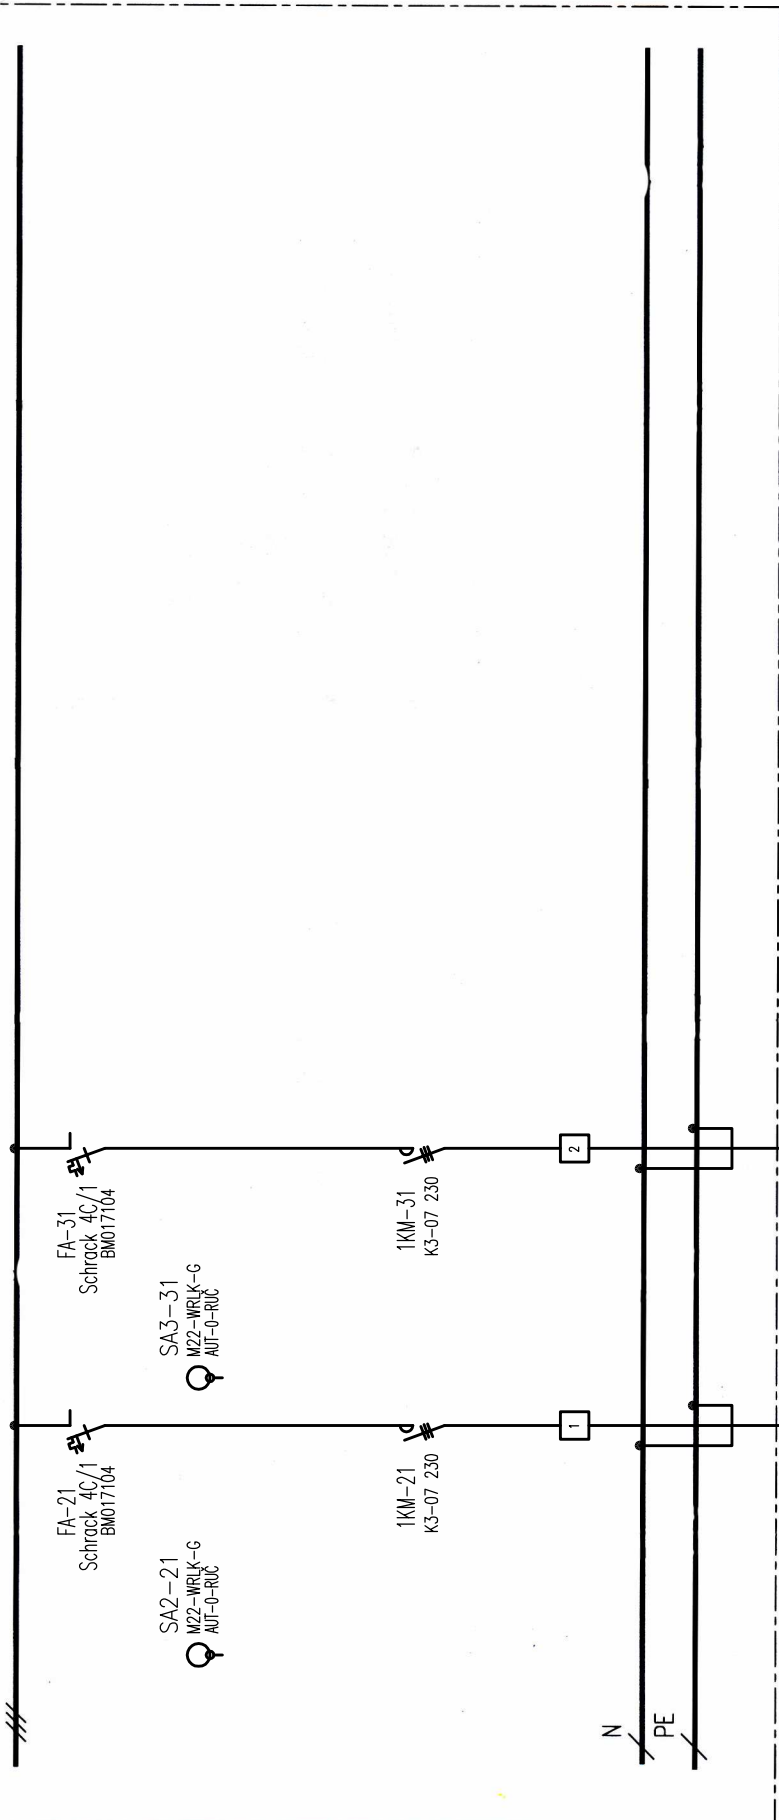

INDEX	ELMAR group s.r.o.
ZMĚNA	VARNA
	MĚŘENÍ A REGULACE

DATUM	
PODPIS	

SCHÉMA ZAPOJENÍ DT3-McR

Listu 26 List č. výkresu **F 1.4d.01**