

ROZVADĚČ MR1

JE NUTNÉ DODRŽET ŠÍŘKU ROZVADĚČE 600,
POKUD BY BYLO POTŘEBA, LZE VÝŠKU
ZVEDNOUT NA 2000, (LÉPE JE TĚCH 1800)

NÁSTĚNNÝ ROZVADĚČ



ROZMĚR v*š*h: 1800*600*300

PROVEDENÍ OCELOPLECHOVÉ

KRYTÍ IP 43/20

PŘÍVOD KABELU SHORA

VÝVODY KABELU NAHORU

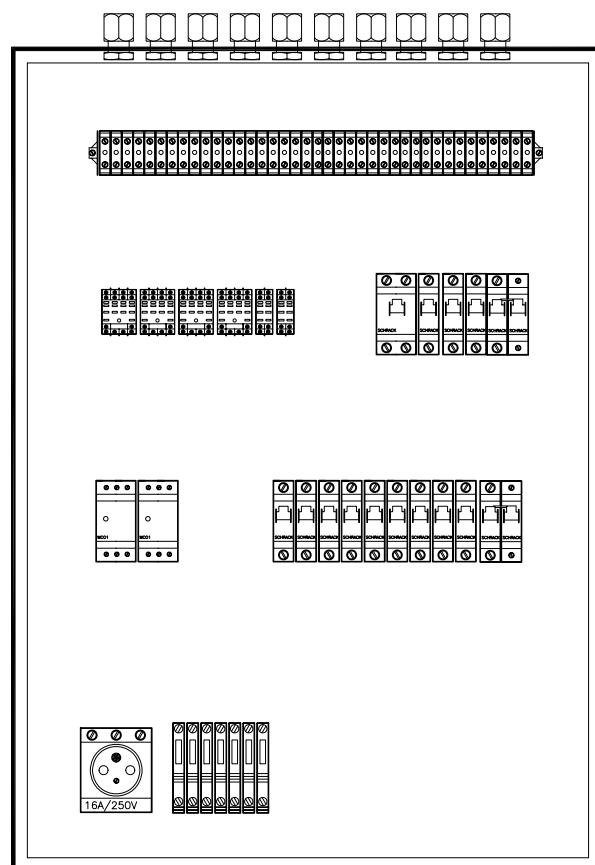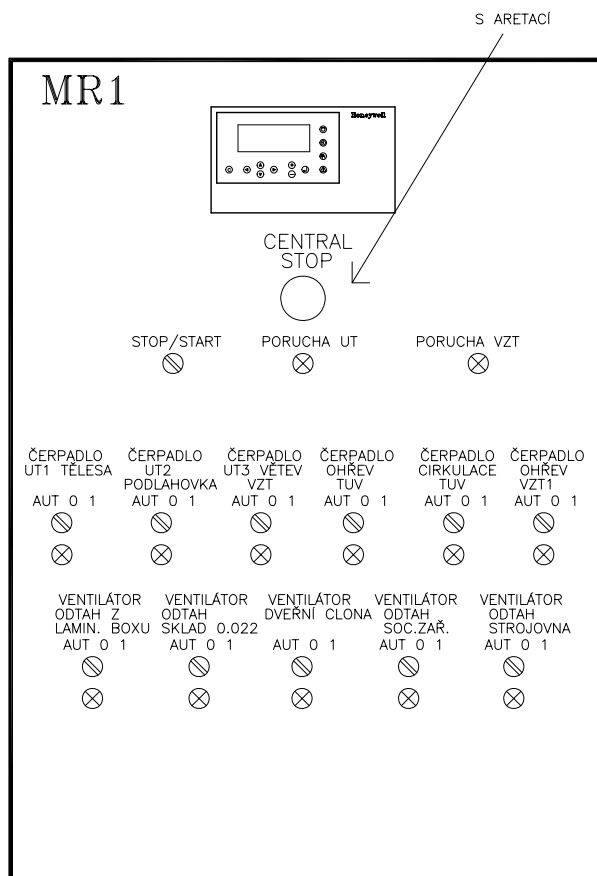

POZN.:

- ROZVADĚČ OPATŘIT VNĚJŠÍ A VNITŘNÍ OCHRANNOU SVORKOU
- OCHRANNÉ POPOJOVÁNÍ PROVÉST VODIČEM CY 6 mm²

ZODP. PROJEKTANT		VYPRACOVAL		KRESLIL		 Smržická 13, 796 01 Prostějov Tel.: 582 337 724 – 6 Fax.: 582 333 358 e-mail: info@elmarpv.cz	
Ing. Petr VOLNÝ		Ing. Petr LYSICKÝ					
KRAJ : OL		STAV.ÚŘ.: OLOMOUC		OBEC.ÚŘ.: OLOMOUC			
INVESTOR		FN Olomouc					
AKCE: FN OL PET-CT						STUPEŇ :	skut.stav
						DATUM :	8/2010
						FORMÁT :	26 A4
						ZAK. ČÍSLO	...
OBSAH: <i>ZAŘÍZENÍ PRO MĚŘENÍ A REGULACI MR1</i>						MĚŘÍTKO ...	ČÍSLO VÝKR. F 1.4d.2.01

Elmar group
s.r.o.
projekt, montáž a servis
elektro a MAŘ techniky

Smržická 13, 796 01 Prostějov

Tel.: 582 337 724 – 6

Fax.: 582 333 358

e-mail: info@elmarpv.cz

ANALOGOVÉ VSTUPY

ČÍSLO: XL50

1.1

EXCEL 50

GND

AI1

AI2

AI3

AI4

AI5

AI6

AI7

AI8

34

33

35

37

39

41


43

45


47

V ROZVADĚČI

V PROVOZU

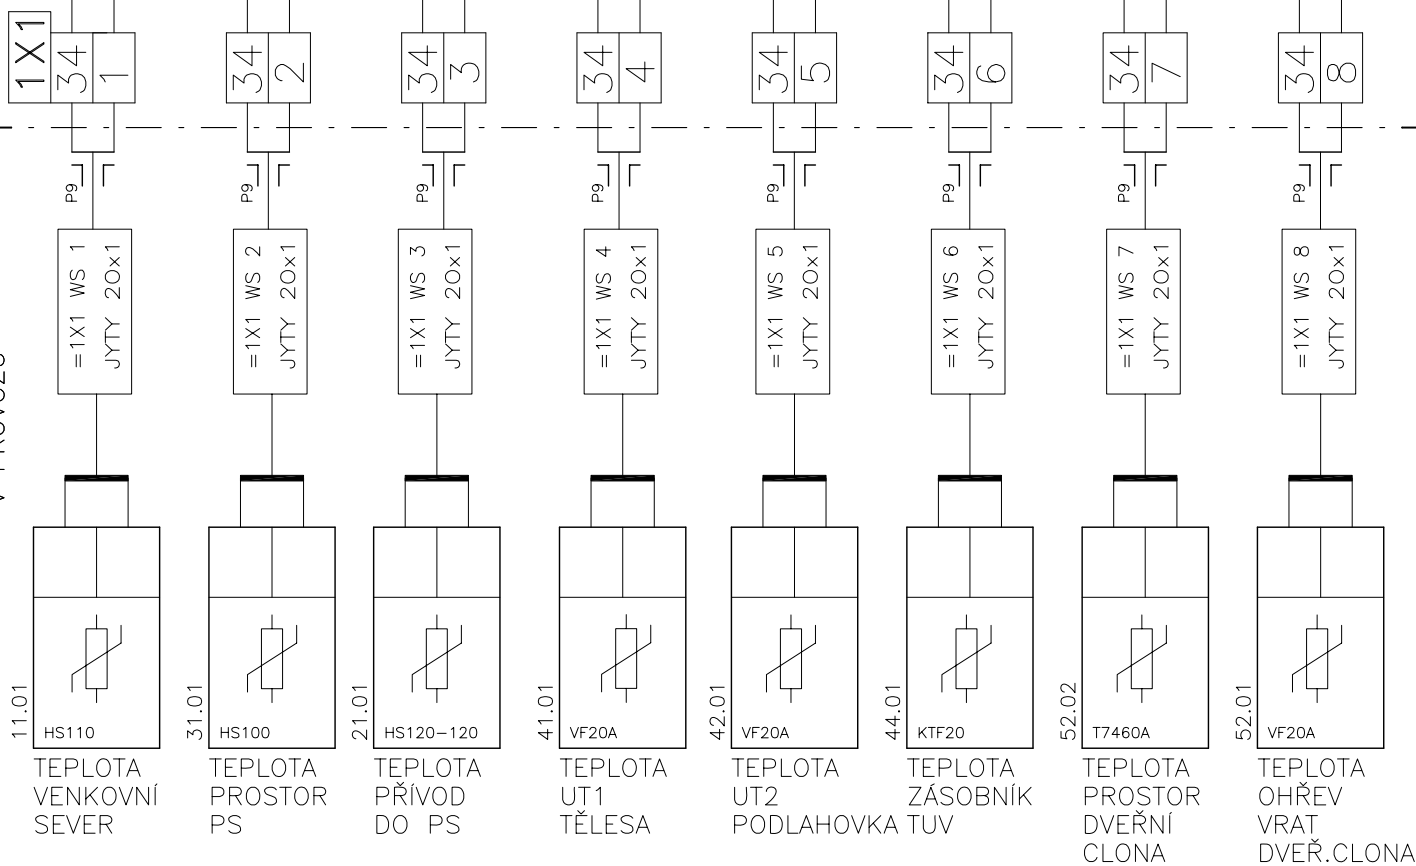


INDEX	ELMAR group, s.r.o.	8/2010	Lysický	SCHÉMA ZAPOJENÍ MR1
ZMĚNA	PET-CT			
	MĚŘENÍ A REGULACE			
DATUM				Listu 26 List 2 Č.výkresu F1.4d.01

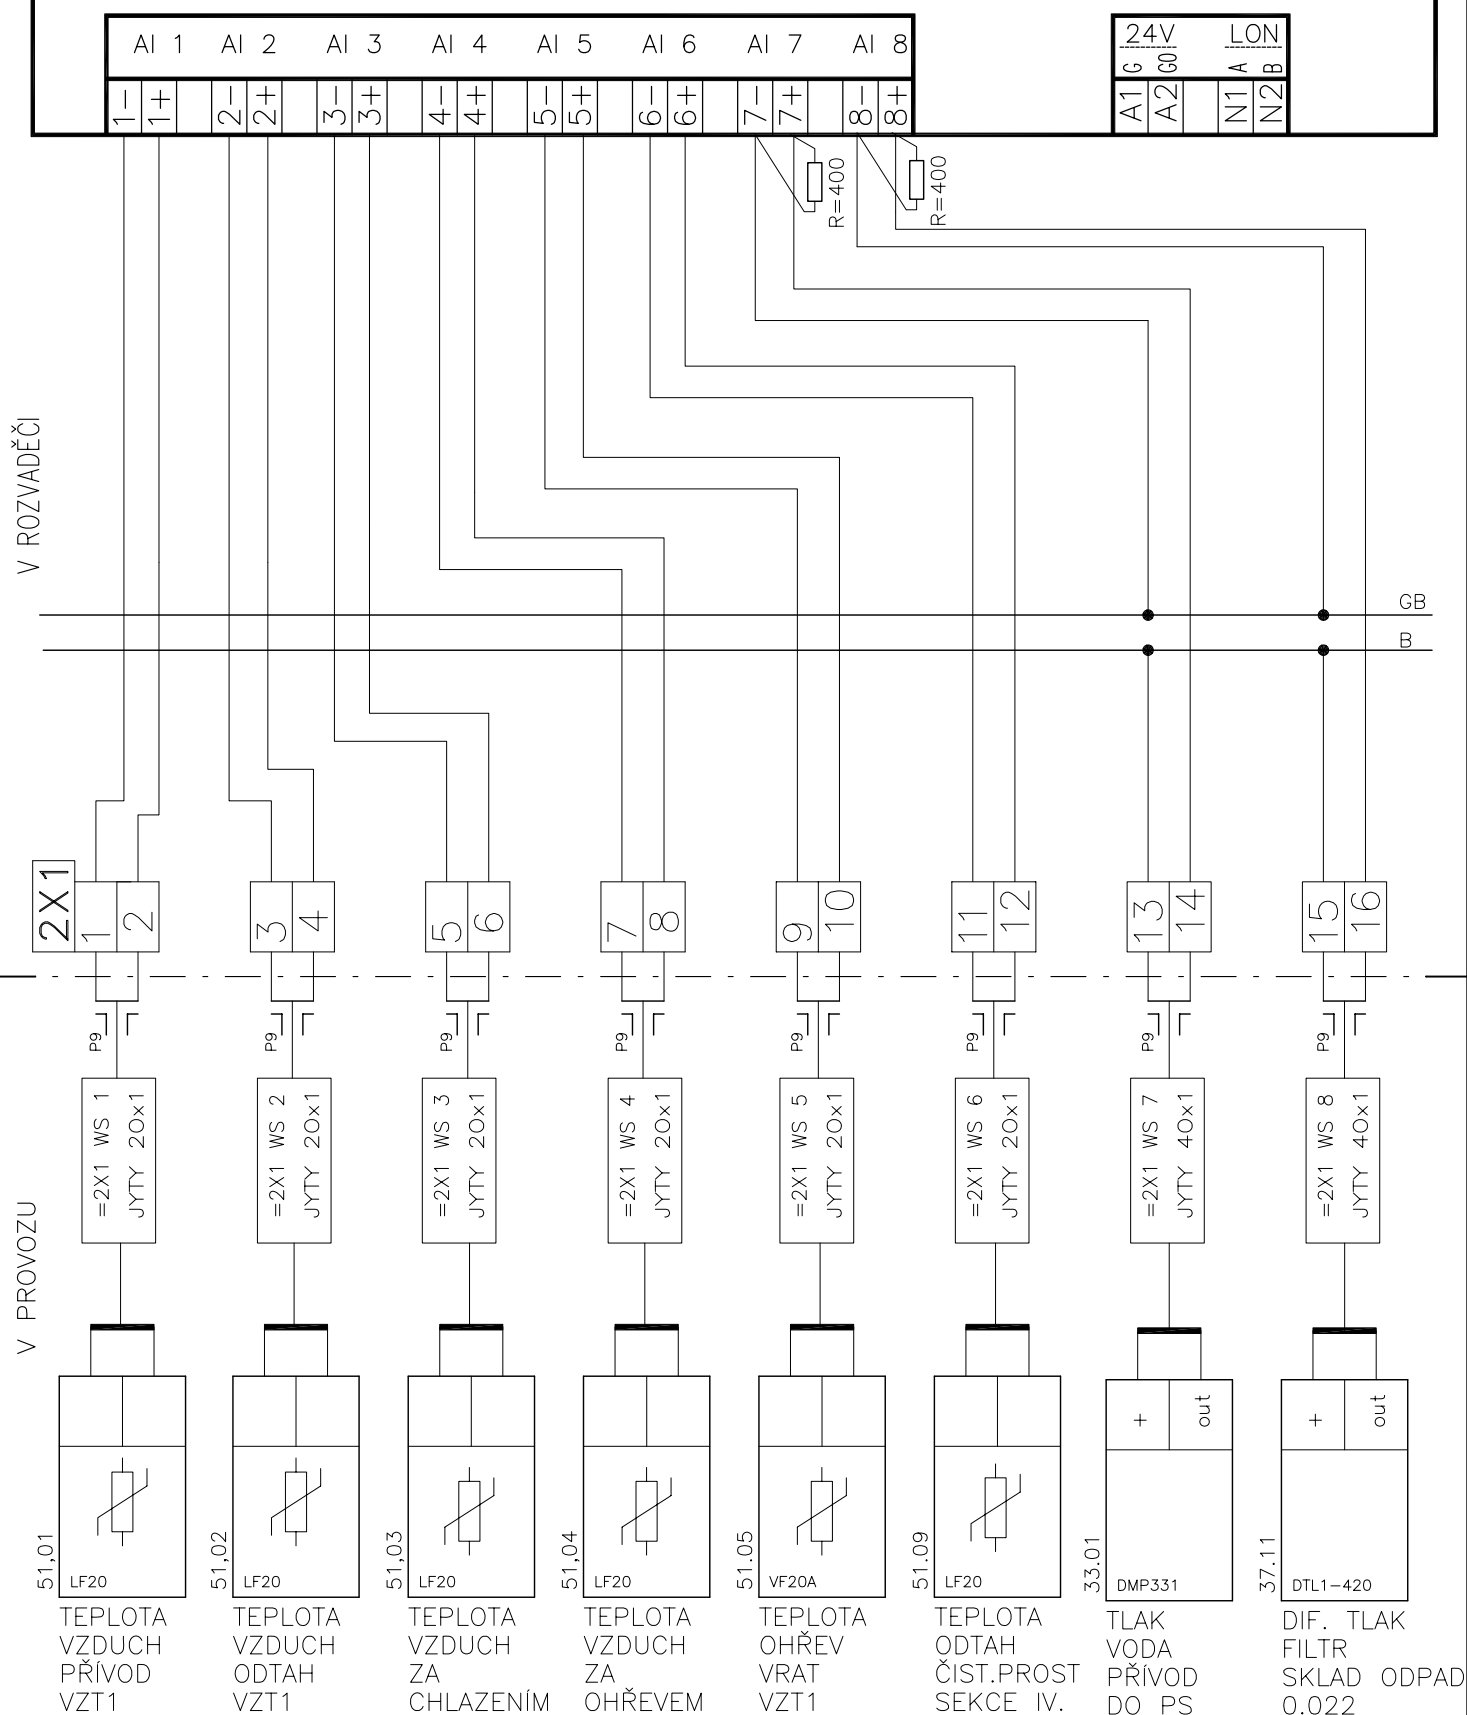

INDEX	ELMAR group, s.r.o.	8/2010	Lysický
ZMENA	PET-CT		
	MĚŘENÍ A REGULACE	DATUM	PODPIS

SCHÉMA ZAPOJENÍ MR1

Listu 26 List 3 Č.výkresu **F1.4d.01**

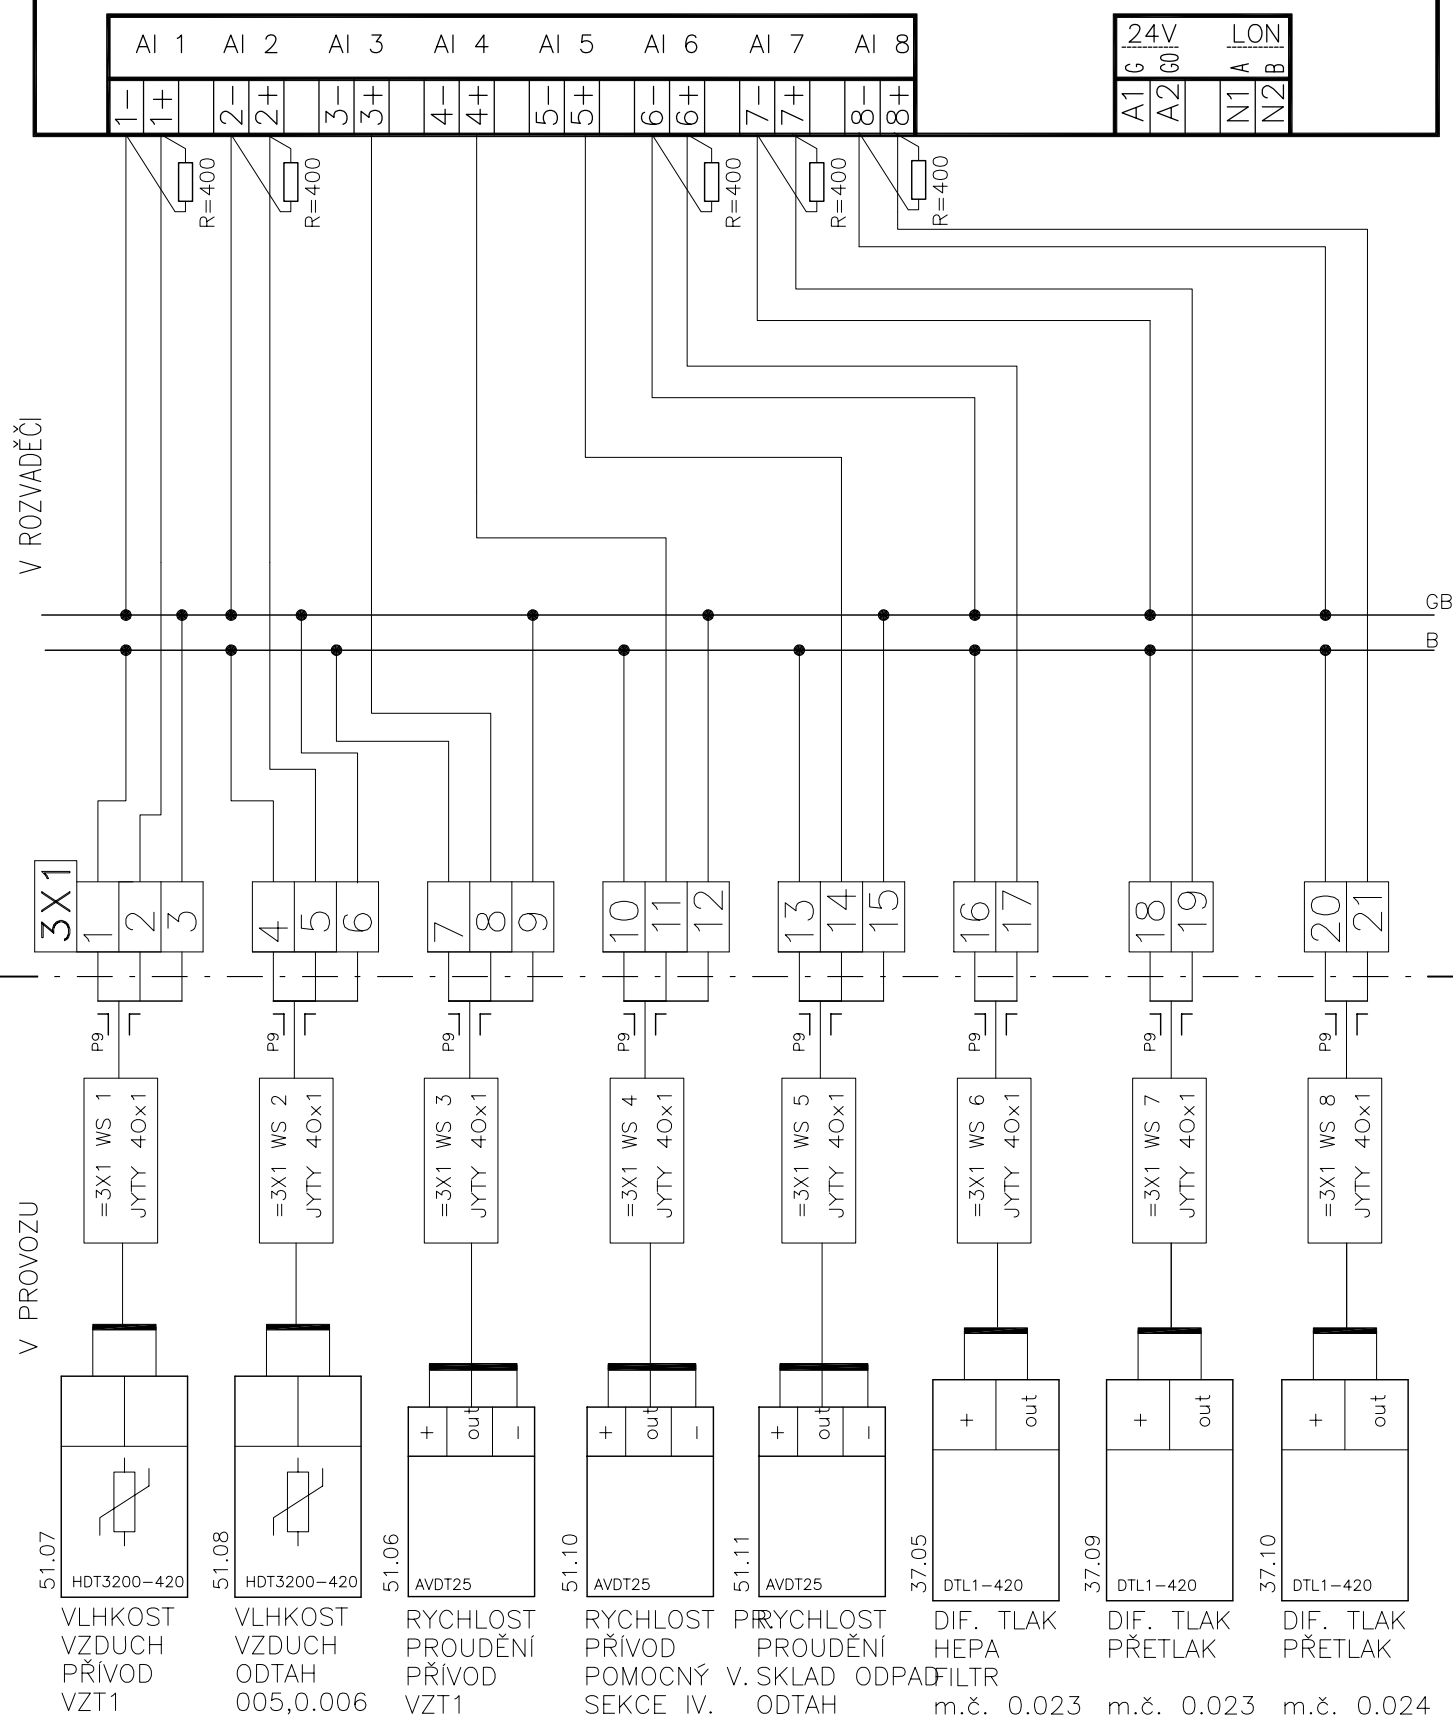


INDEX	ELMAR group, s.r.o.
ZMĚNA	PET-CT
	MĚŘENÍ A REGULACE

DATUM	8/2010

PODPIS	Lysický

SCHÉMA ZAPOJENÍ MR1

Listu 26 List 4 Č.výkresu F1.4d.01

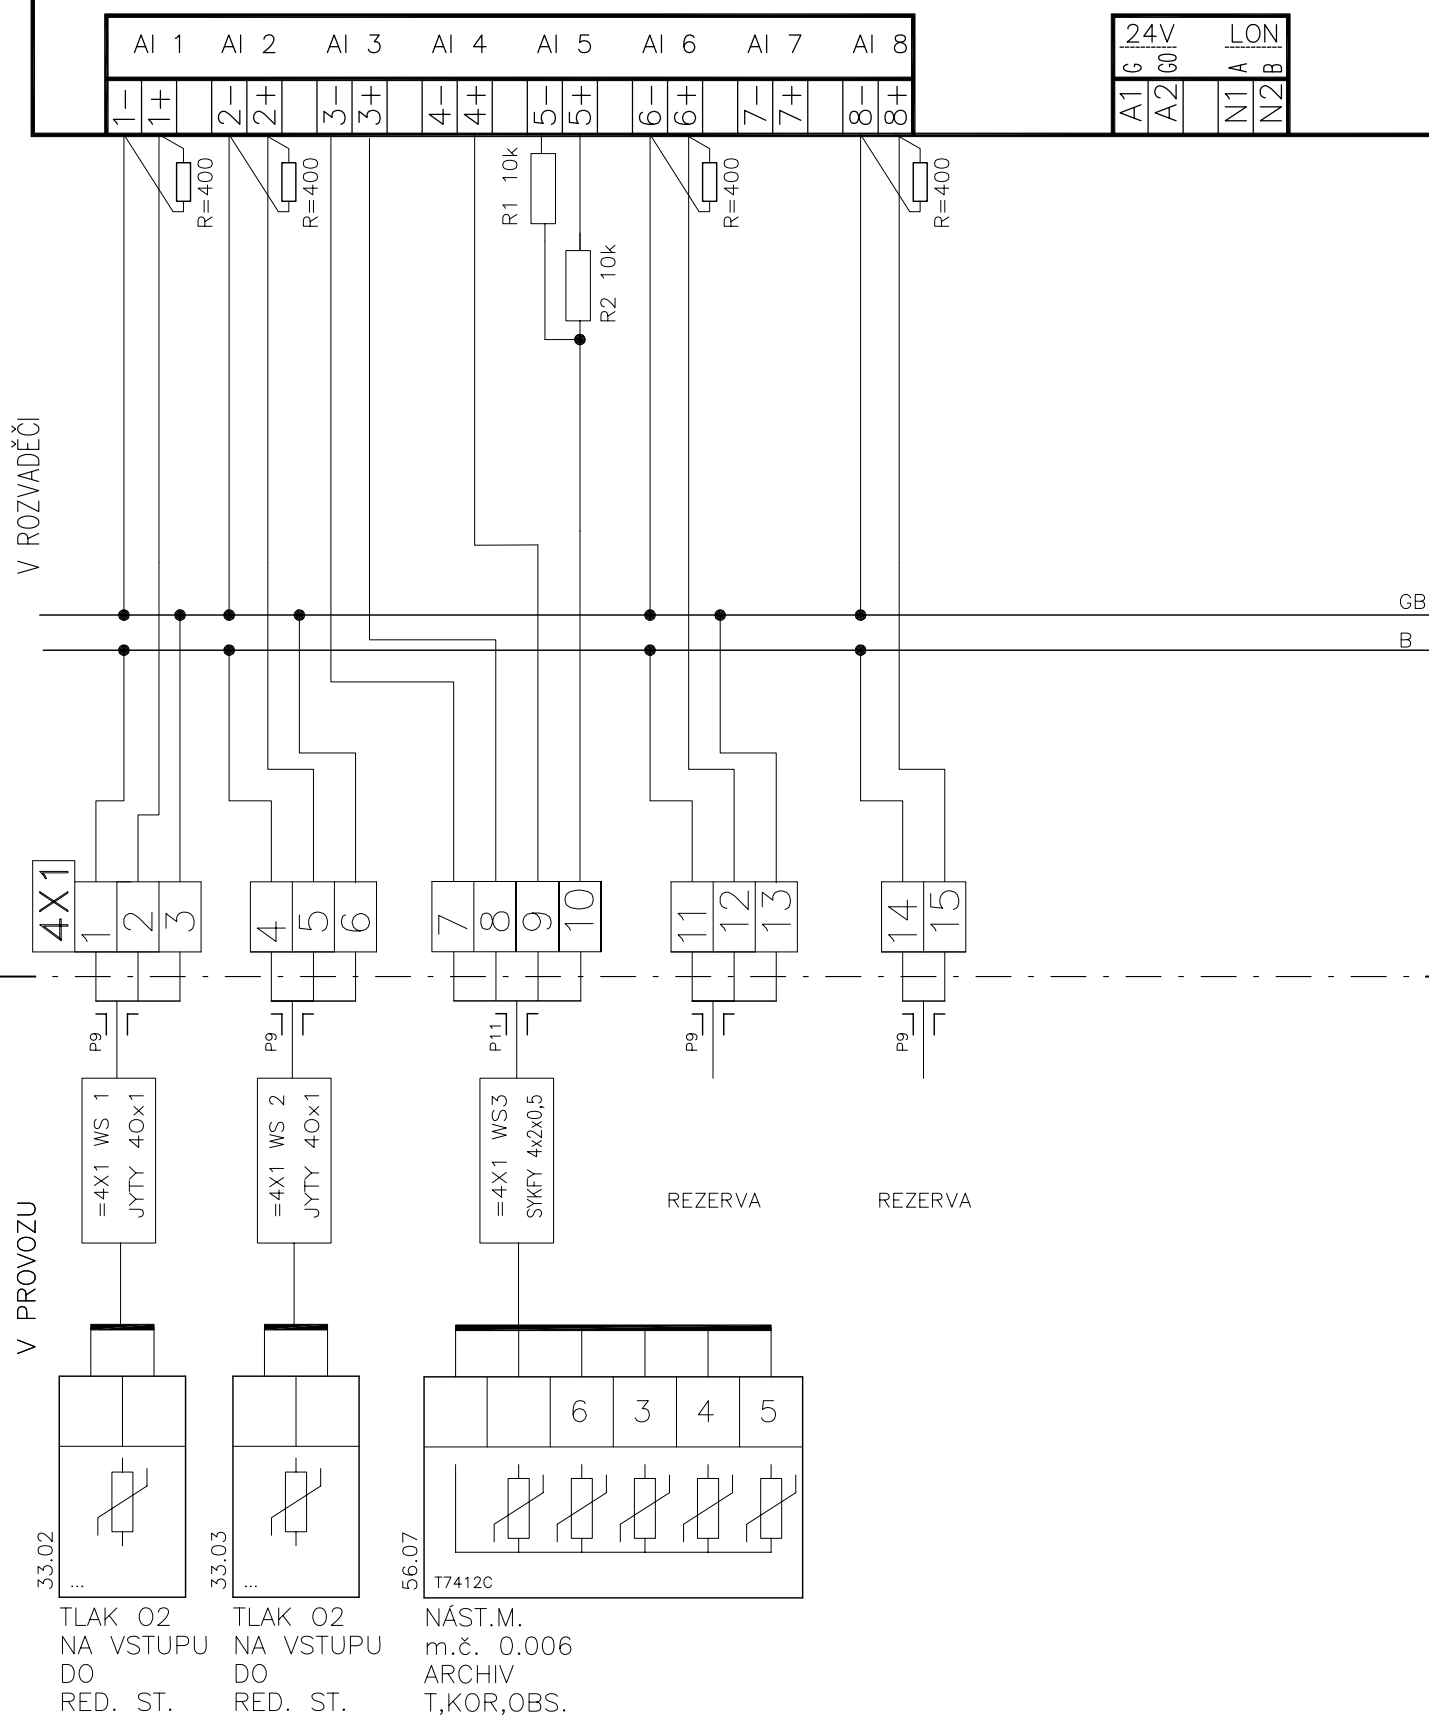


INDEX	ELMAR group, s.r.o.
ZMENA	PET-CT
MĚŘENÍ A REGULACE	

DATUM	8/2010
PODPIS	Lysický


SCHÉMA ZAPOJENÍ MR1

Listu 26 List 5 č.výkresu **F1.4d.01**

A04

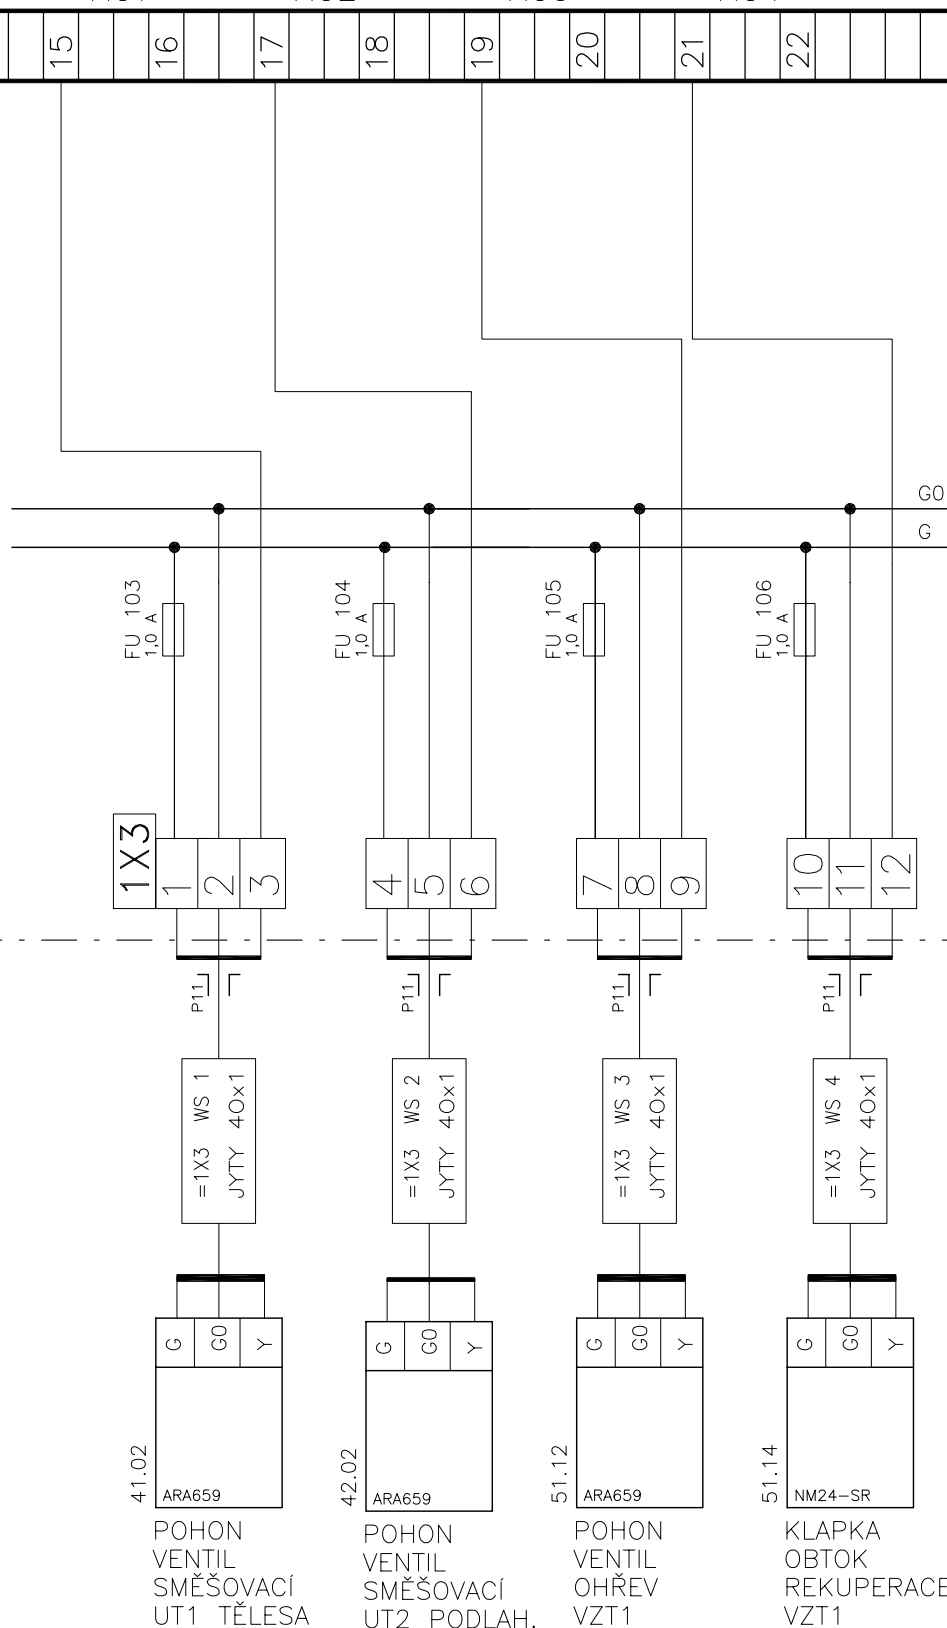


INDEX	ZMĚNA	ELMAR group, s.r.o.	8/2010	Lysický	SCHÉMA ZAPOJENÍ MR1 Listu 26 List 6 č.výkresu F1.4d.01
		PET-CT			
		MĚŘENÍ A REGULACE			

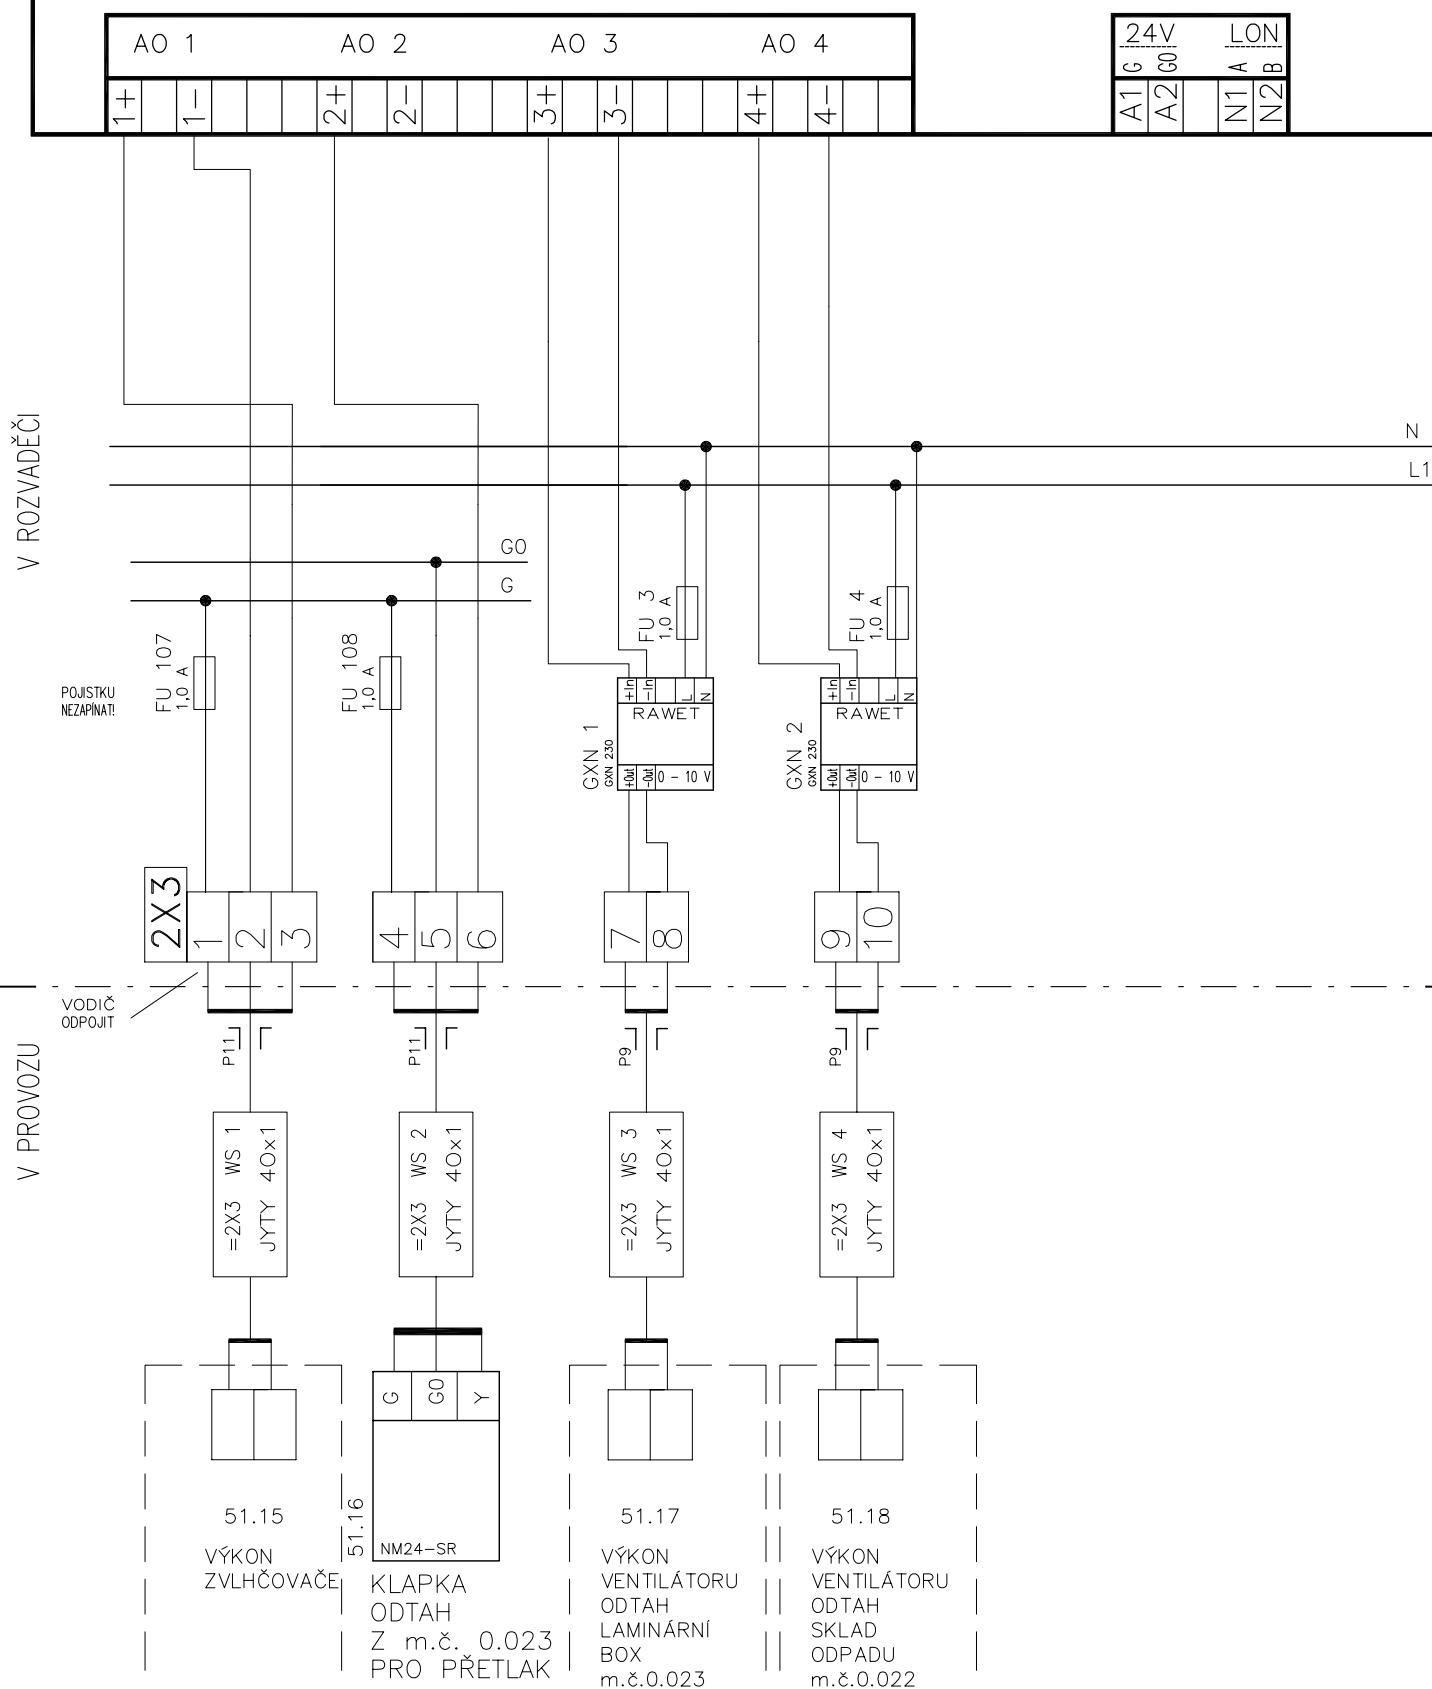

INDEX	ELMAR group s.r.o.	8/2010	Lysický
ZMENA	PET-CT		
	MĚŘENÍ A REGULACE	DATUM	PODPIS

SCHÉMA ZAPOJENÍ MR1

 Listu 26 List 7 Č.výkresu **F1.4d.01**



DIGITÁLNÍ VSTUPY

ČÍSLO: XL50

1.3

EXCEL 50

DI1

DI2

DI3

DI4

32

23

25

27

29

V ROZVADĚČI

V PROVOZU

1X2
1 2

P9

=1X2 WS1
JYTY 20x1

34.01

LRNV 31S42
ZAPLAVENÍ
PROSTORU
PS

3 4

P9

=1X2 WS2
JYTY 20x171.01
VODOMĚR
PRO TUV

ZAPOJENO DO VODOM.

5 6

P9

=1X2 WS3
JYTY 20x171.02
VODOMĚR
PŘÍPOJKA

ZAPOJENO DO VODOM.

11.02

TL1

Popis: "START/STOP"

NA DVEŘÍCH ROZVADĚČE


INDEX	ELMAR group, s.r.o.	19/2008	Lysický
ZMENA	PET-CT		
	MĚŘENÍ A REGULACE		
DATUM			
PODPIS			

SCHÉMA ZAPOJENÍ MR1

Listu 26 List 9 Č.výkresu **F1.4d.01**

V ROZVADĚČI


V PROVOZU

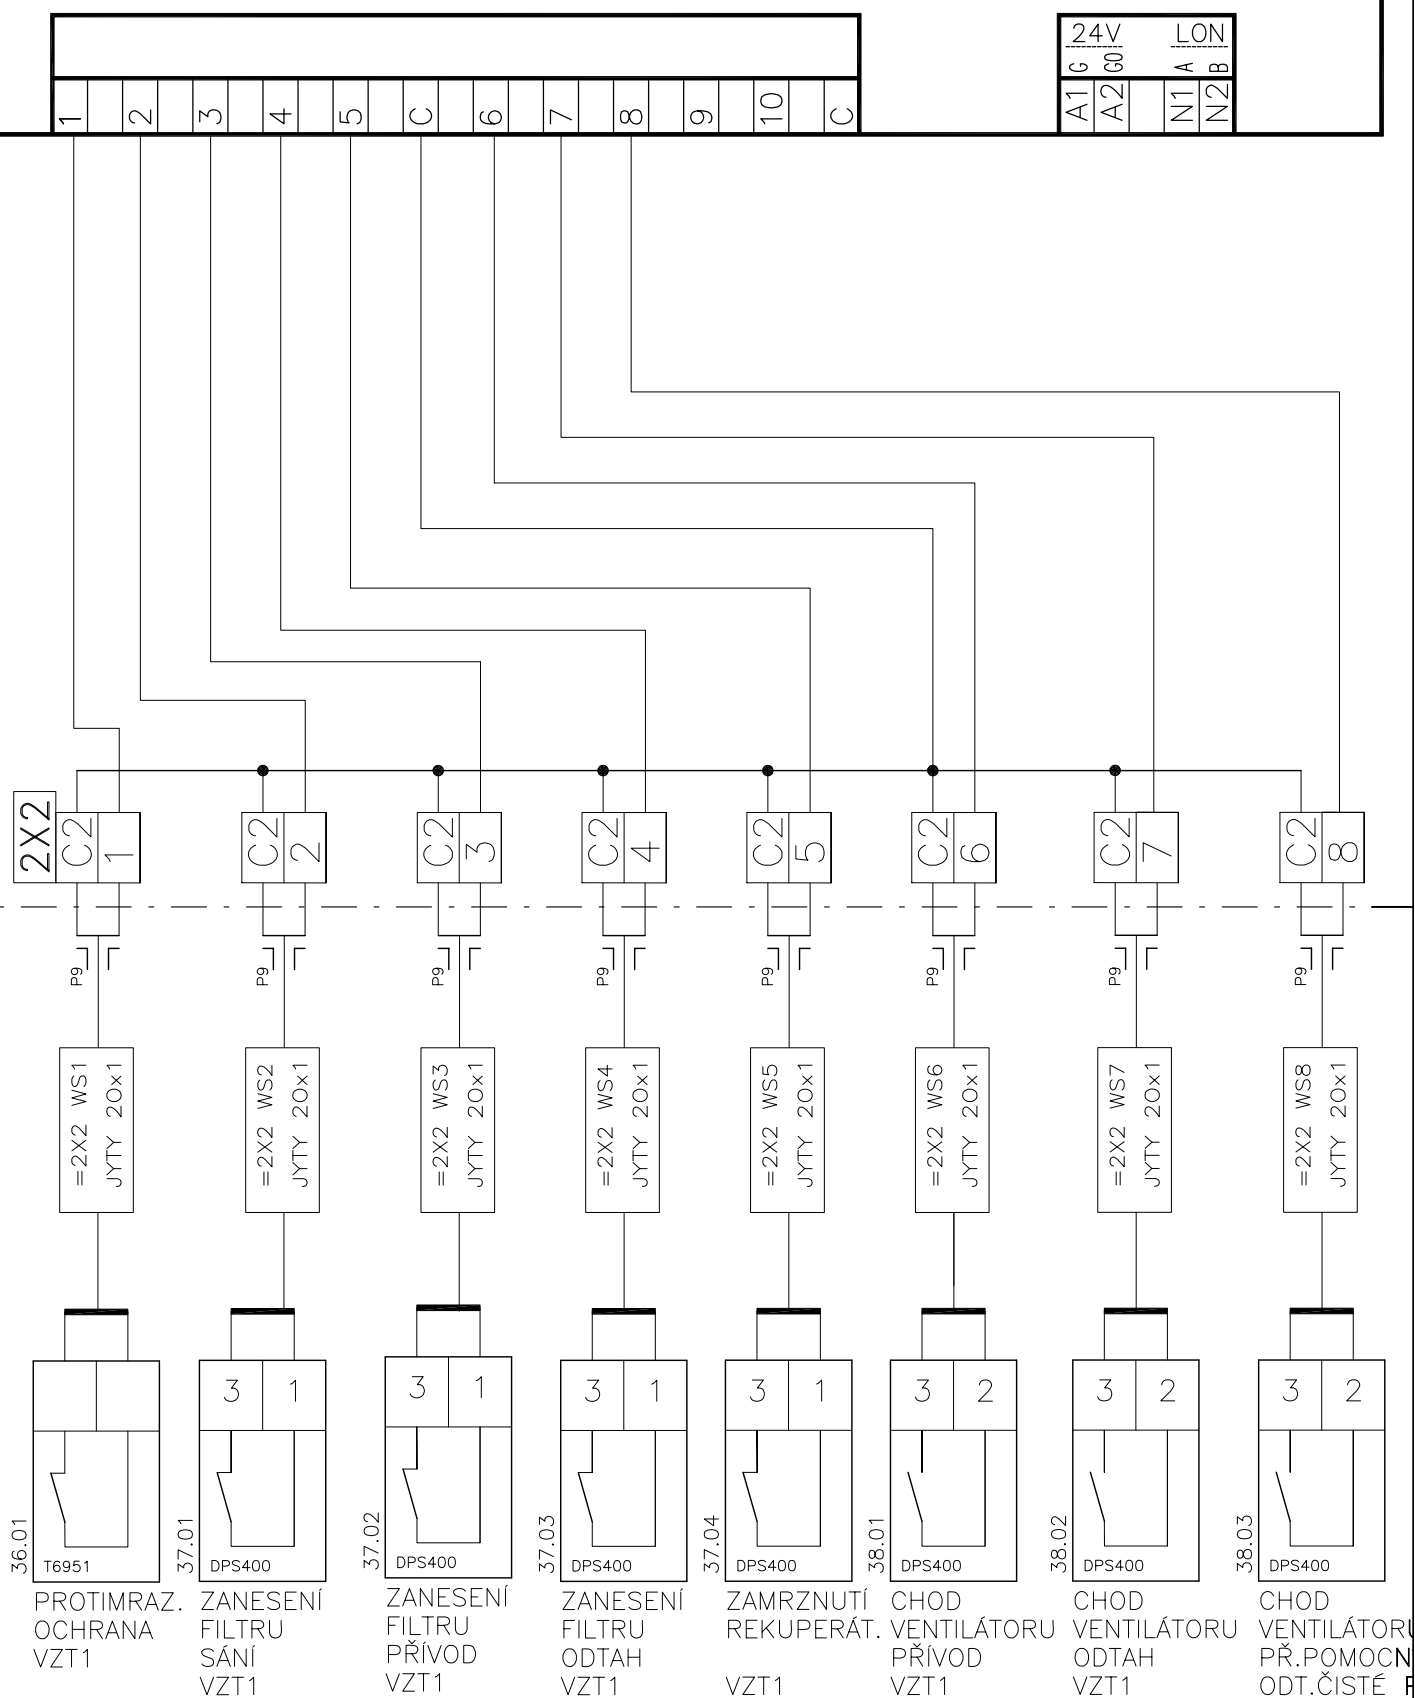

INDEX	ELMAR group, s.r.o.	8/2010	Lysický
ZMĚNA	PET-CT		
	MĚŘENÍ A REGULACE		

SCHÉMA ZAPOJENÍ MR1

Listu 26 List 10 č.výkresu **F1.4d.01**

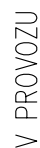

1	2	3	4	5	C	6	7	8	9	10	C
---	---	---	---	---	---	---	---	---	---	----	---

24V	LON
A1 C	A
A2 G	B
N1	
N2	

V ROZVADĚČI

V PROVOZU

3X2
C3
1

P9

=3X2 WS1
JYTY 20x1

C3
2

P9

=3X2 WS2
JYTY 20x1

C3
3

P9

=3X2 WS3
JYTY 20x1

C3
4

P9

=3X2 WS4
JYTY 20x1

C3
5

P9


=3X2 WS5
JYTY 20x1

C3
6

P9

REZERVA


38.06

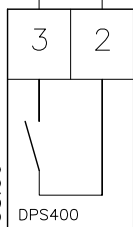

DPS400

CHOD
VENTILÁTORU
ODTAH
SOC.ZAŘ.


37.06

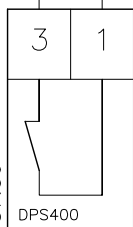

DPS400

ZANESENÍ
FILTRU
m.č. 0.024


37.07

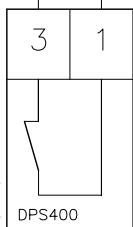

DPS400

ZANESENÍ
FILTRU
m.č. 0.036


37.08

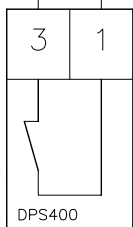

DPS400

ZANESENÍ
FILTRU
m.č. 0.023a

72.01

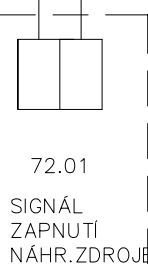

SIGNÁL
ZAPNUTÍ
NÁHR.ZDROJE

ZAPOJENO DO CHL.ZAŘ.

INDEX	ELMAR group, s.r.o.
ZMĚNA	PET-CT
	MĚŘENÍ A REGULACE

DATUM	8/2010
-------	--------

PODPIS	Lysický
--------	---------


SCHÉMA ZAPOJENÍ MR1

Listu 26 List 12 č.výkresu **F1.4d.01**


1	2	3	4	5	C	6	7	8	9	10	C
---	---	---	---	---	---	---	---	---	---	----	---

24V	LON
A1 C	A2 C0
N1 A	N2 B

V ROZVADĚČI

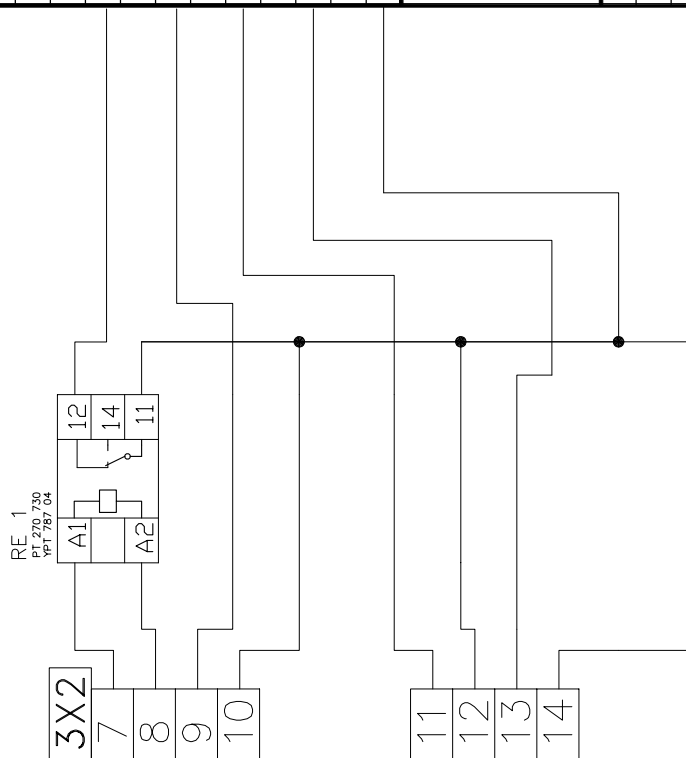

V PROVOZU

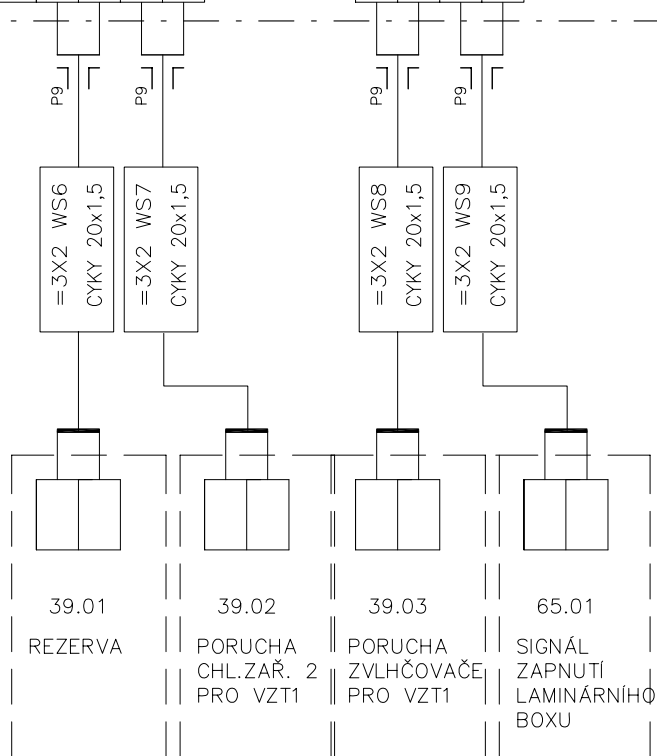

ZAPOJENO DO FM ZAŘ.2
ZAPOJENO DO ZVLHČ.

INDEX	ELMAR group, s.r.o.	8/2010	Lysický
ZMĚNA	PET-CT		
	MĚŘENÍ A REGULACE		

SCHÉMA ZAPOJENÍ MR1

Listu 26 List 13 č.výkresu **F1.4d.01**

DIGITALNI VÝSTUPY

CISLO: XL50

1.4

EXCEL 50

3 D01

4

5 D02

6

7 D03

8

9 D04

10

11 D05

12

13 D06

14

RE 101

PT 570 524

VPT 787 04

A1

14

12

11

24

22

21

A2

14

12

11

24

22

21

A1

14

12

11

24

22

21

A2

14

12

11

24

22

21

A1

14

12

11

24

22

21

A2

14

12

11

24

22

21

A1

14

ČERPADLO
UT1 TĚLESA41.03
list č.25ČERPADLO
UT2 PODLAH.42.03
list č.25ČERPADLO
UT3 OHŘEV
VĚTEV VZT43.03
list č.25ČERPADLO
OHŘEV TUV44.02
list č.25ČERPADLO
CIRKULACE
TUV44.03
list č.25ČERPADLO
OHŘEV
VZT151.13
list č.25

V ROZVADĚČI

V PROVOZU


INDEX	ELMAR group, s.r.o.	8/2010	Lysický
ZMĚNA	PET-CT		
	MĚŘENÍ A REGULACE		


SCHÉMA ZAPOJENÍ MR1


Listu 26 List 14 č.výkresu **F1.4d.01**


V ROZVADĚČI

V PROVOZU

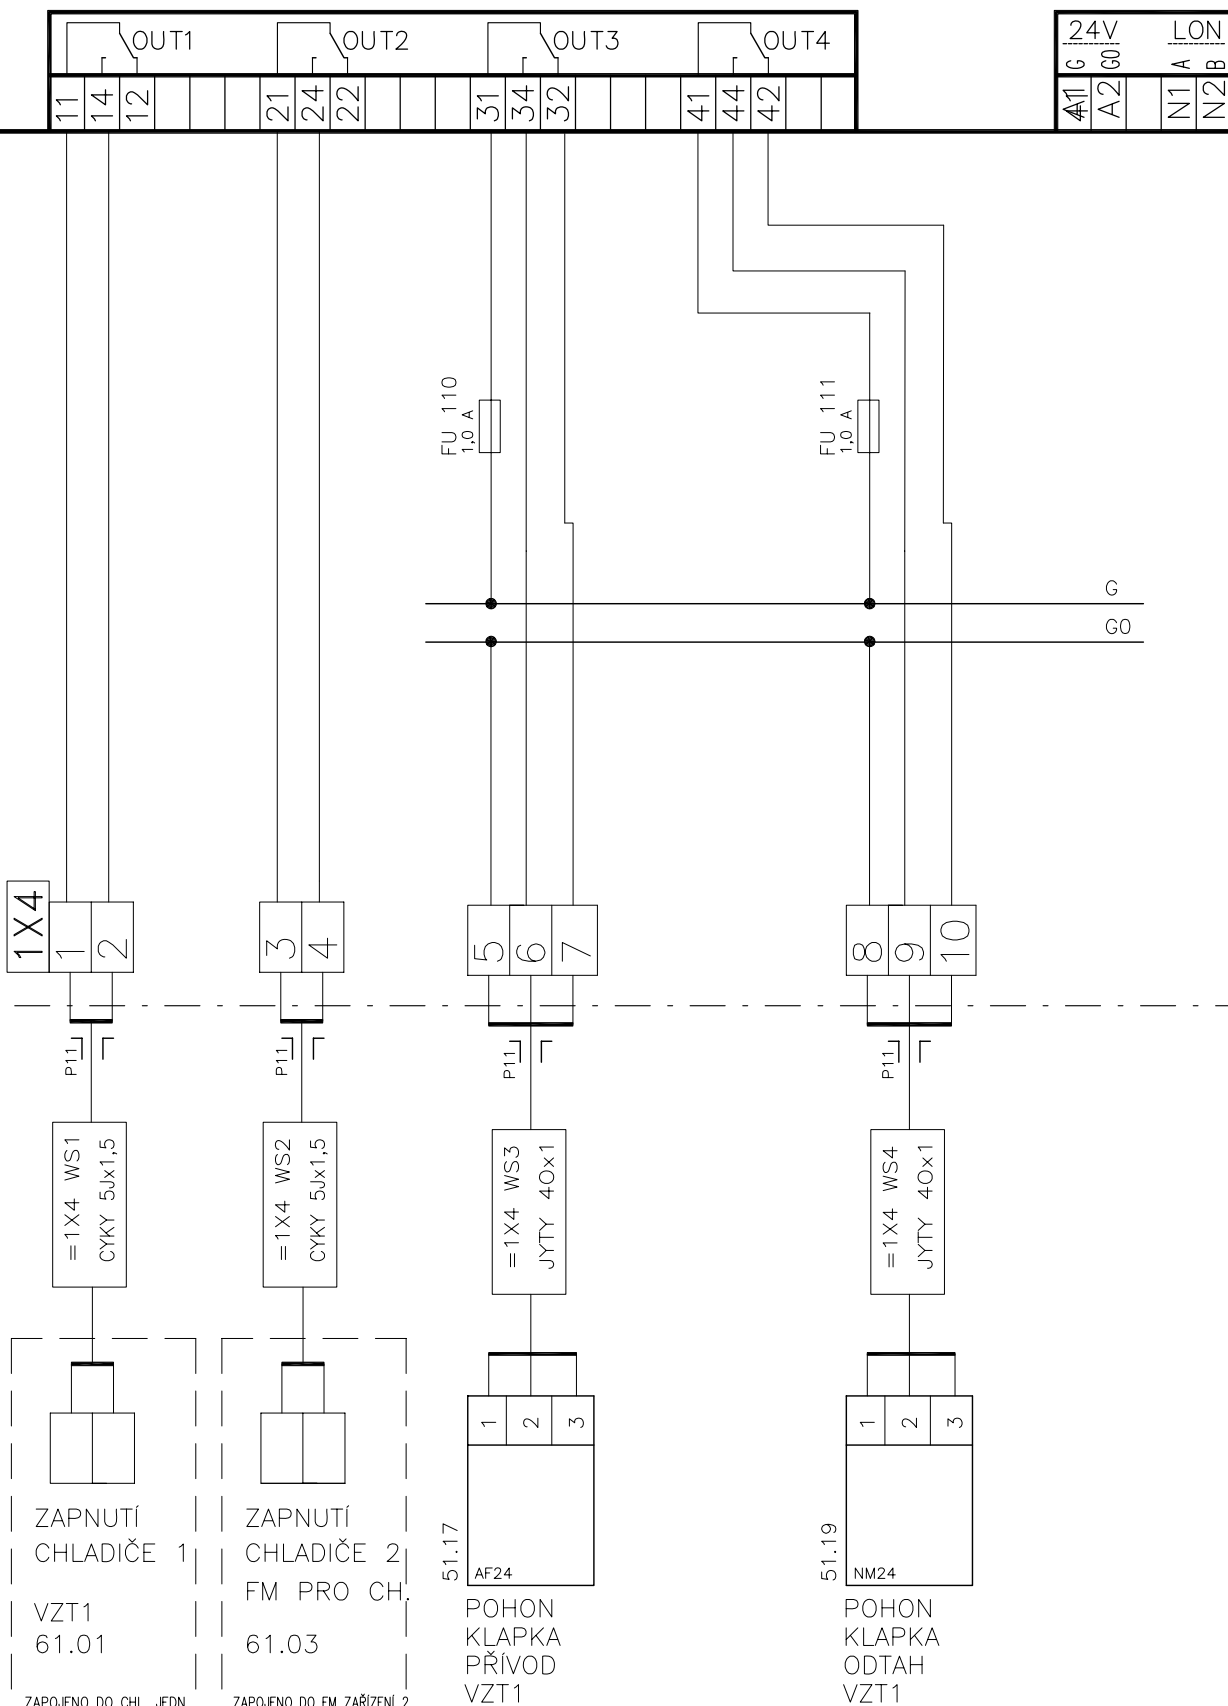




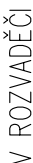


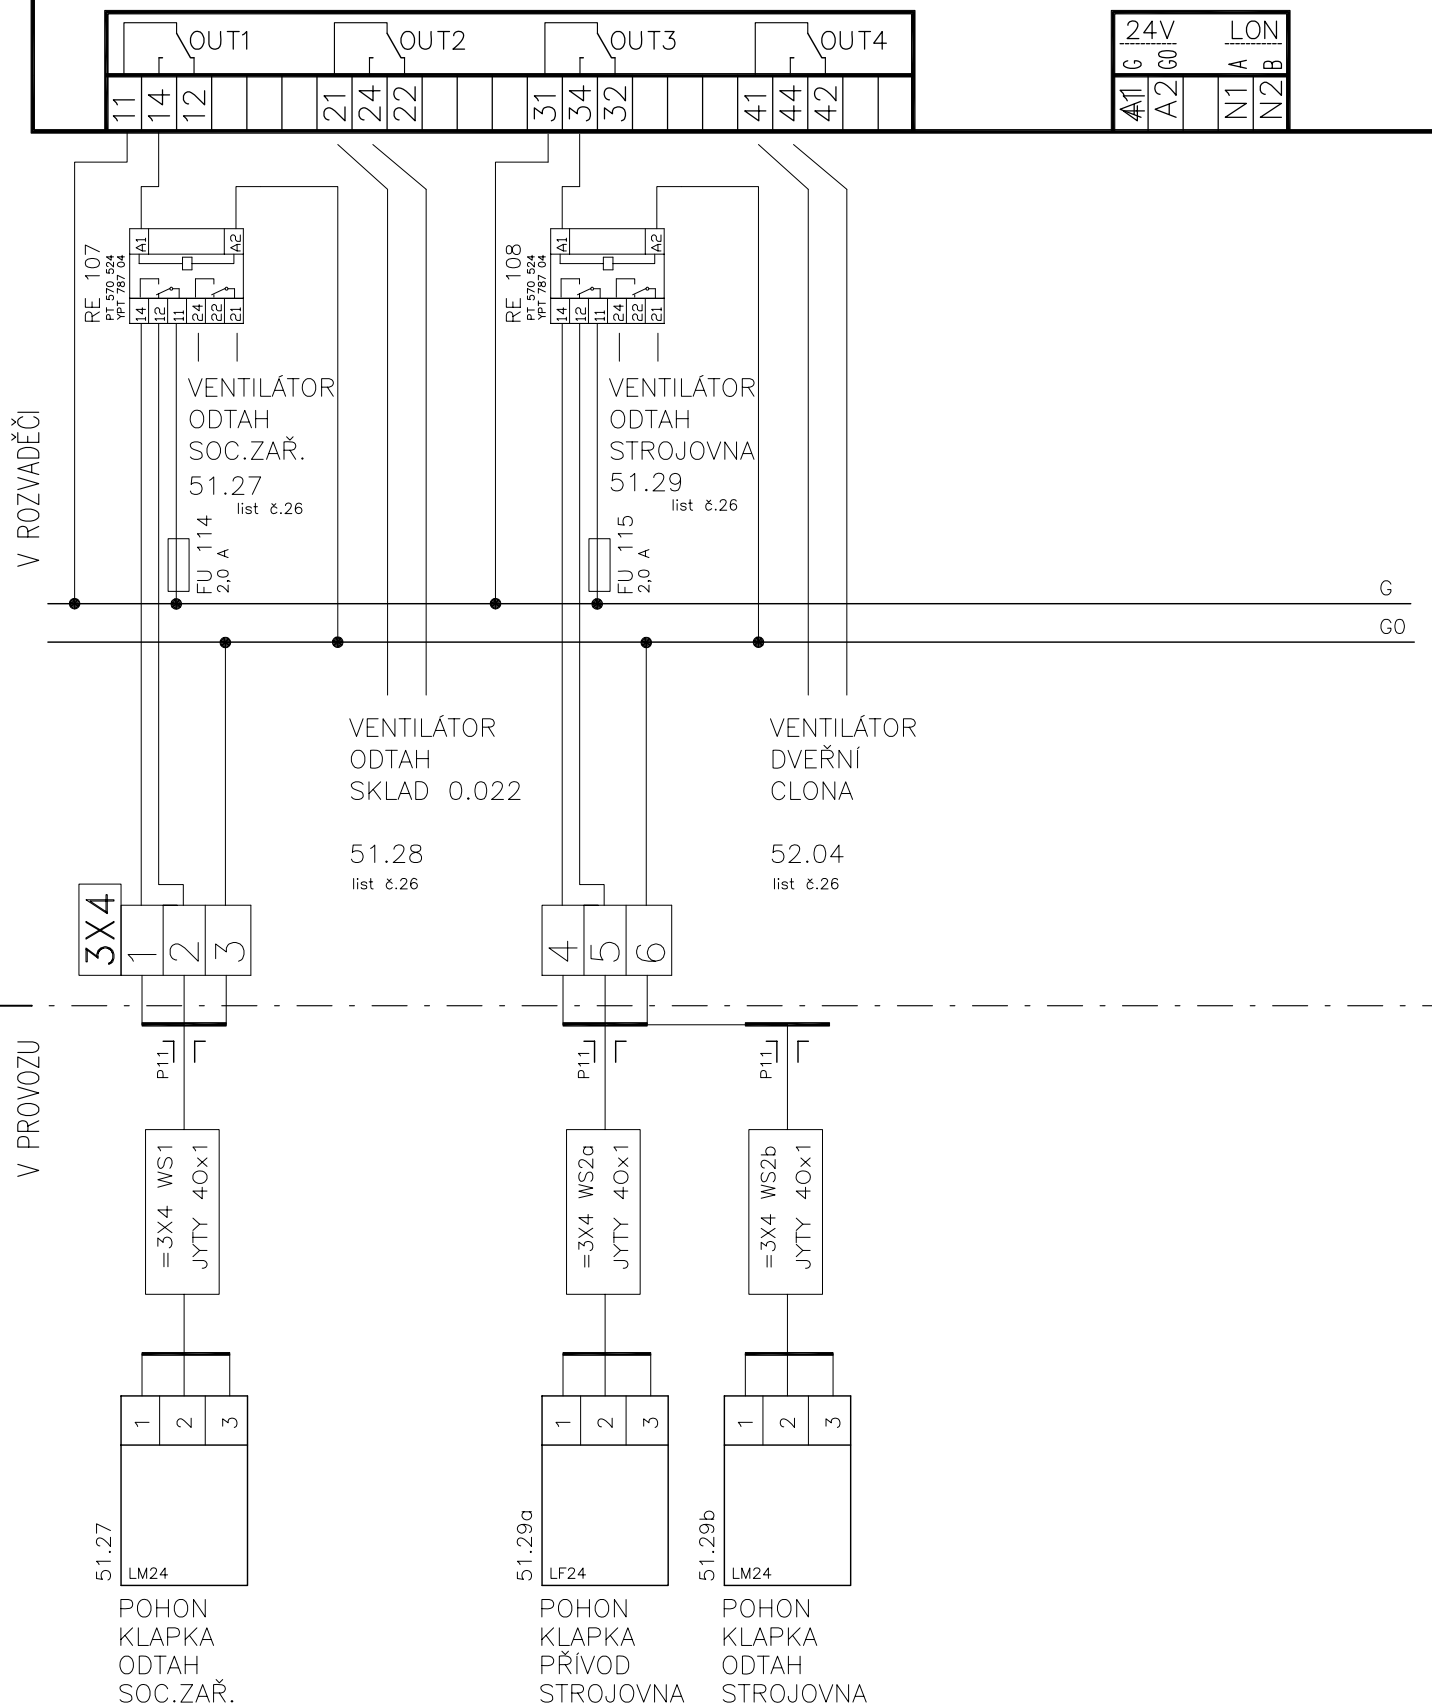

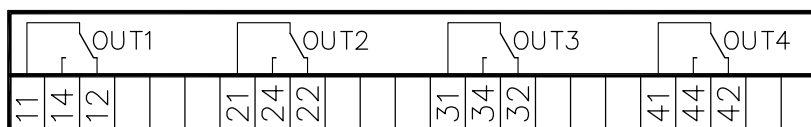


V ROZVADĚČI

V PROVOZU

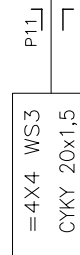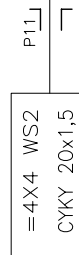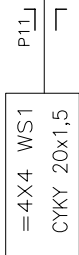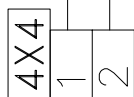


REZERVA

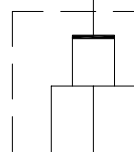

OMEZENÍ
CHODU

VRF1
63.01
REZERVA


ZAPOJENO DO VRF1

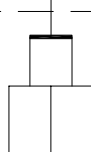

OMEZENÍ
CHODU

VRF2
63.02
REZERVA

ZAPOJENO DO VRF2

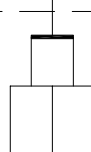

ZAPNUTÍ
ZVLHČOVAČE

51.15a

ZAPOJENO DO ZVLHČ.


INDEX	ELMAR group, s.r.o.
ZMENA	PET-CT
	MĚŘENÍ A REGULACE

DATUM	8/2010

PODPIS	Lysický

SCHÉMA ZAPOJENÍ MR1

Listu 26 List 18 č.výkresu **F1.4d.01**

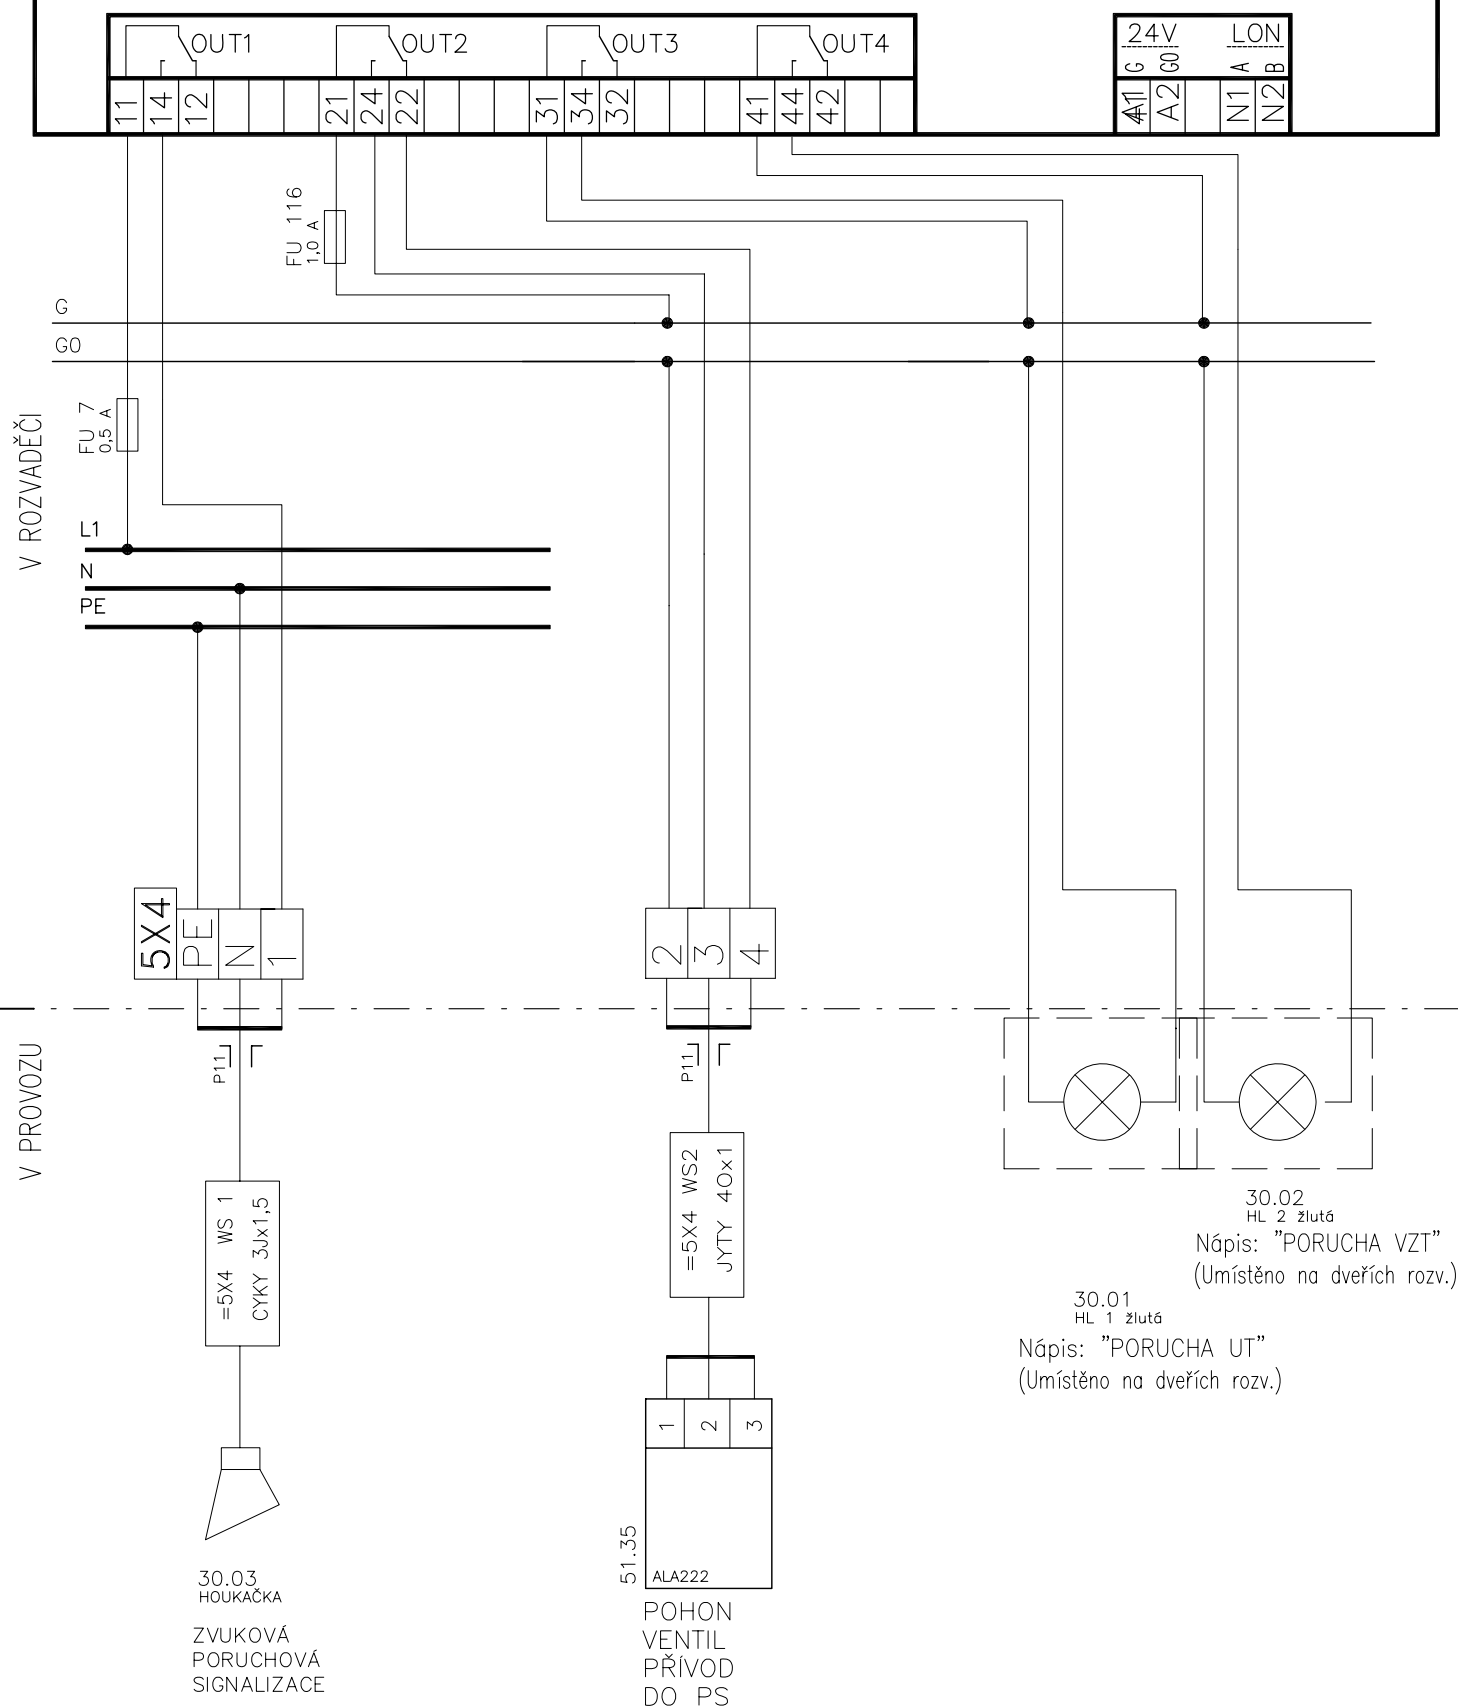





INDEX	ELMAR group, s.r.o.	DATUM	8/2010	PODPIS	Lysický
ZMENA	PET-CT				
	MĚŘENÍ A REGULACE				

SCHÉMA ZAPOJENÍ MR1





Listu 26 List 19 č.výkresu **F1.4d.01**

V ROZVADĚČI

V PROVOZU

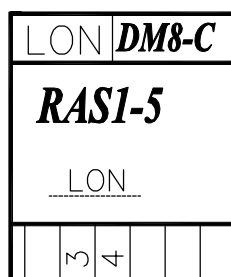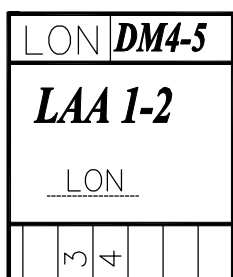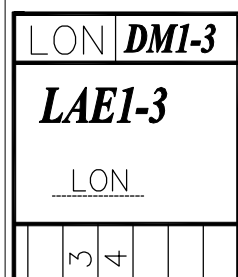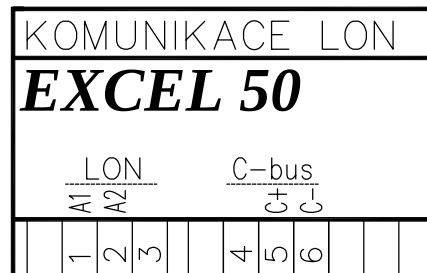

SBĚRNICE LON
BELDEN 8471

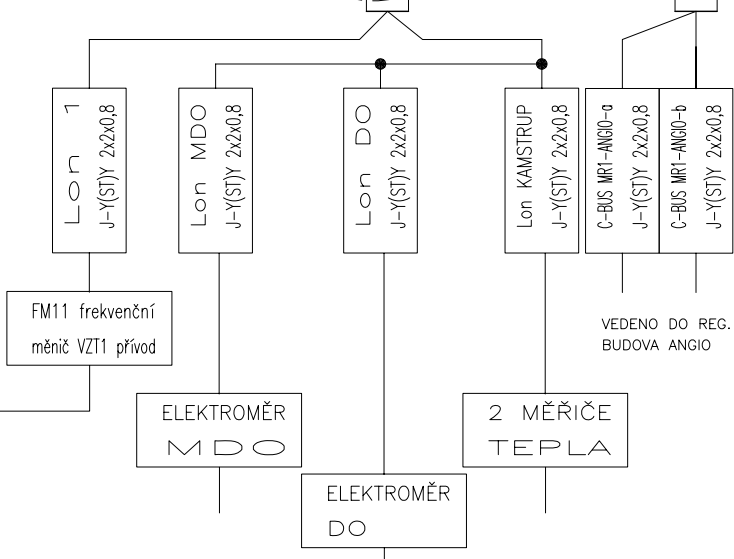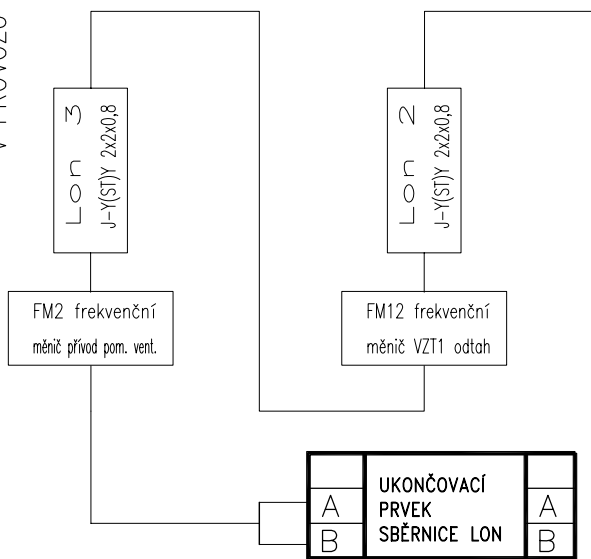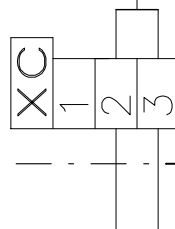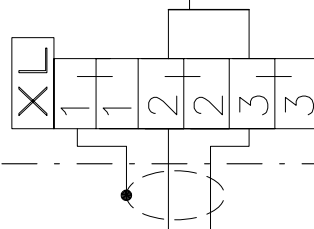


INDEX	ELMAR group s.r.o.	8/2010	Lysický
ZMĚNA	PET-CT		
	MĚŘENÍ A REGULACE		
DATUM			
PODPIS			

SCHĚMA ZAPOJENÍ MR1
Listu 26 List 20 č.výkresu F 1.4d.01

INDEX	ELMAR group s.r.o.
ZMENA	PET-CT
MĚŘENÍ A REGULACE	
DATUM	8/2010
PODPIS	Lysický
Lištu	26
Lišt	21
Č. výkresu	F 1.4d.01

OCELOPLECHOVÝ NÁSTĚNNÝ ROZVADĚČ, VxŠxH 1800x600x300


SILNOPROUDÉ VÝVODY

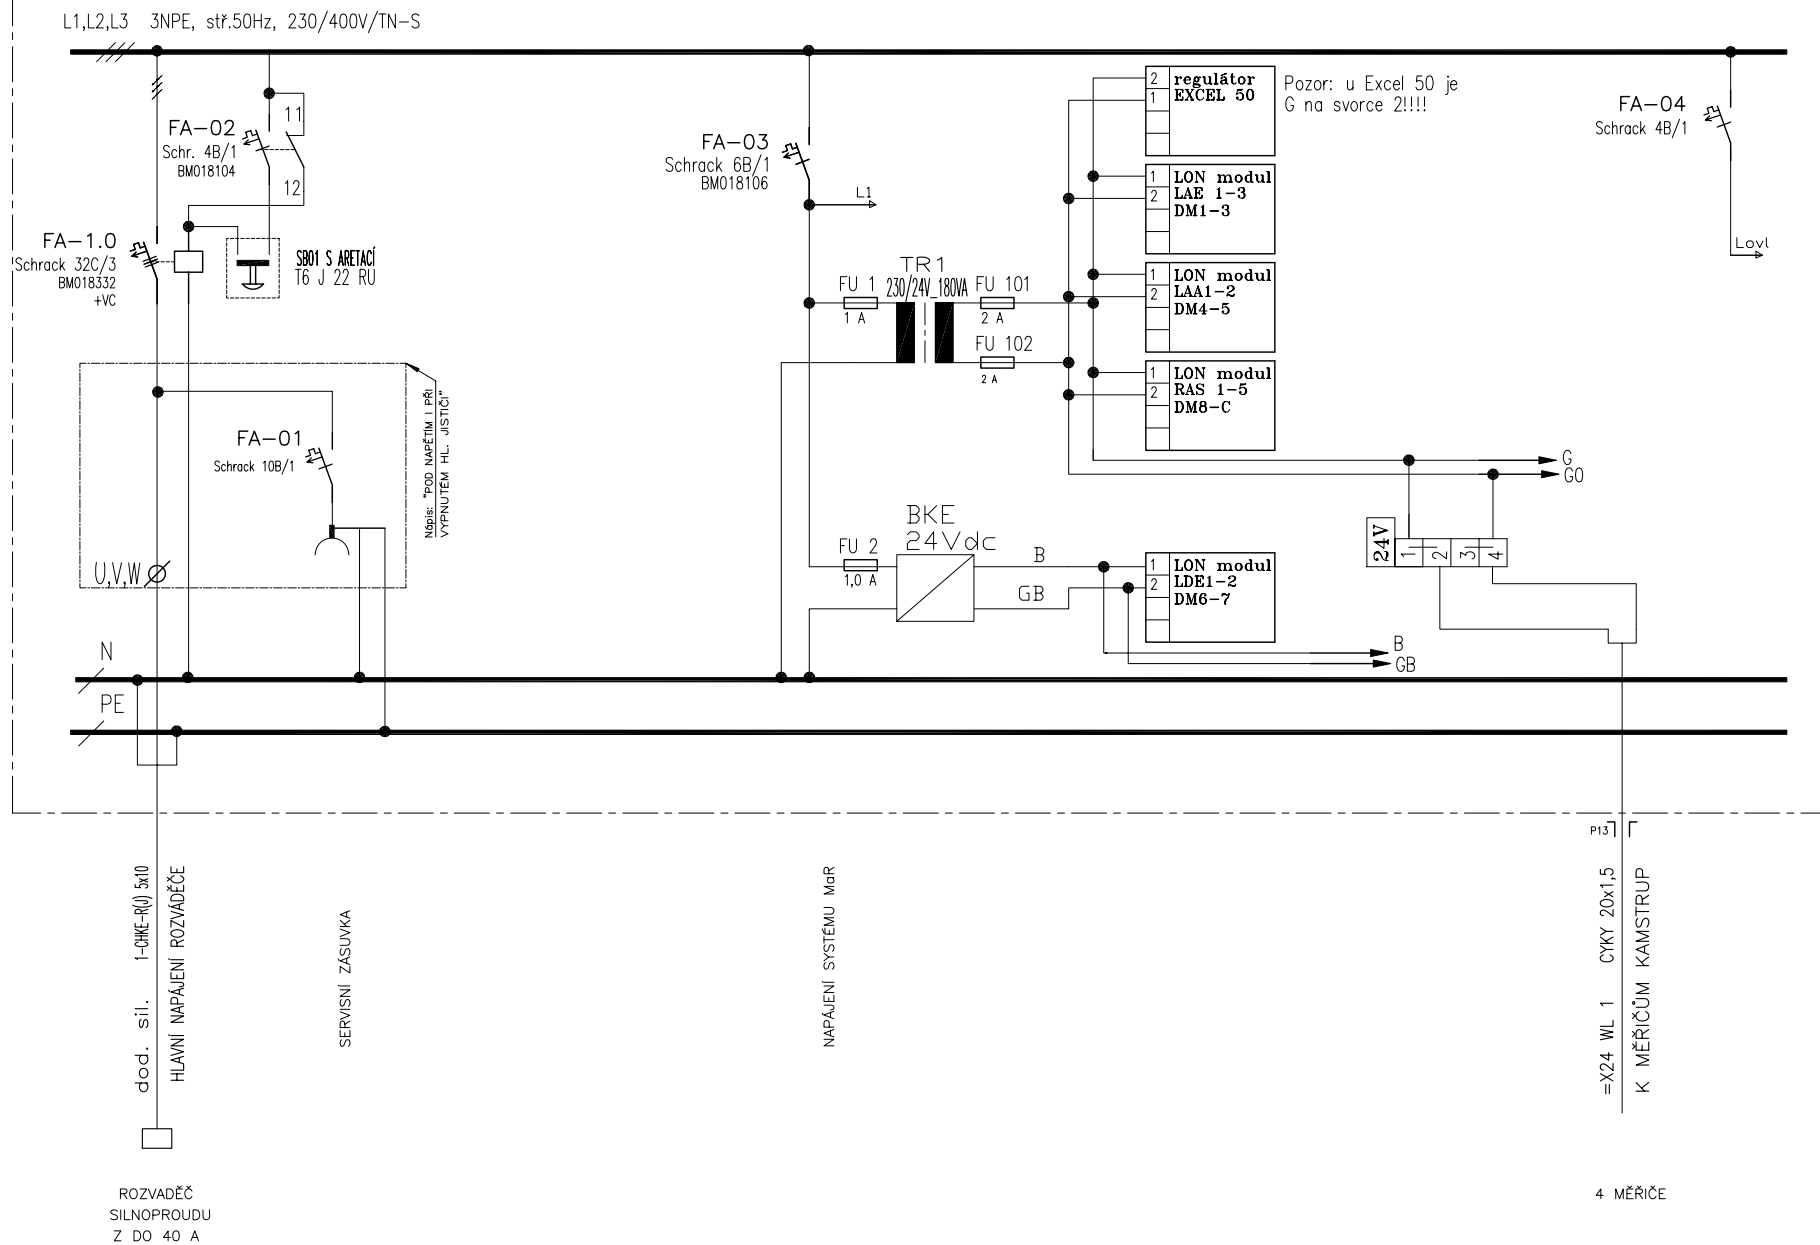

INDEX	
ZMENA	ELMAR group s.r.o.
PEL-CT	
MĚŘENÍ A REGULACE	
DATUM	8/2010
PODPIS	Lysický
Lištu	26
Lišt	22
Č. výkresu	F 1.4d.01

OCELOPLECHOVÝ NÁSTĚNNÝ ROZVADĚČ, VxŠxH 1800x600x300


SILNOPROUDÉ VÝVODY

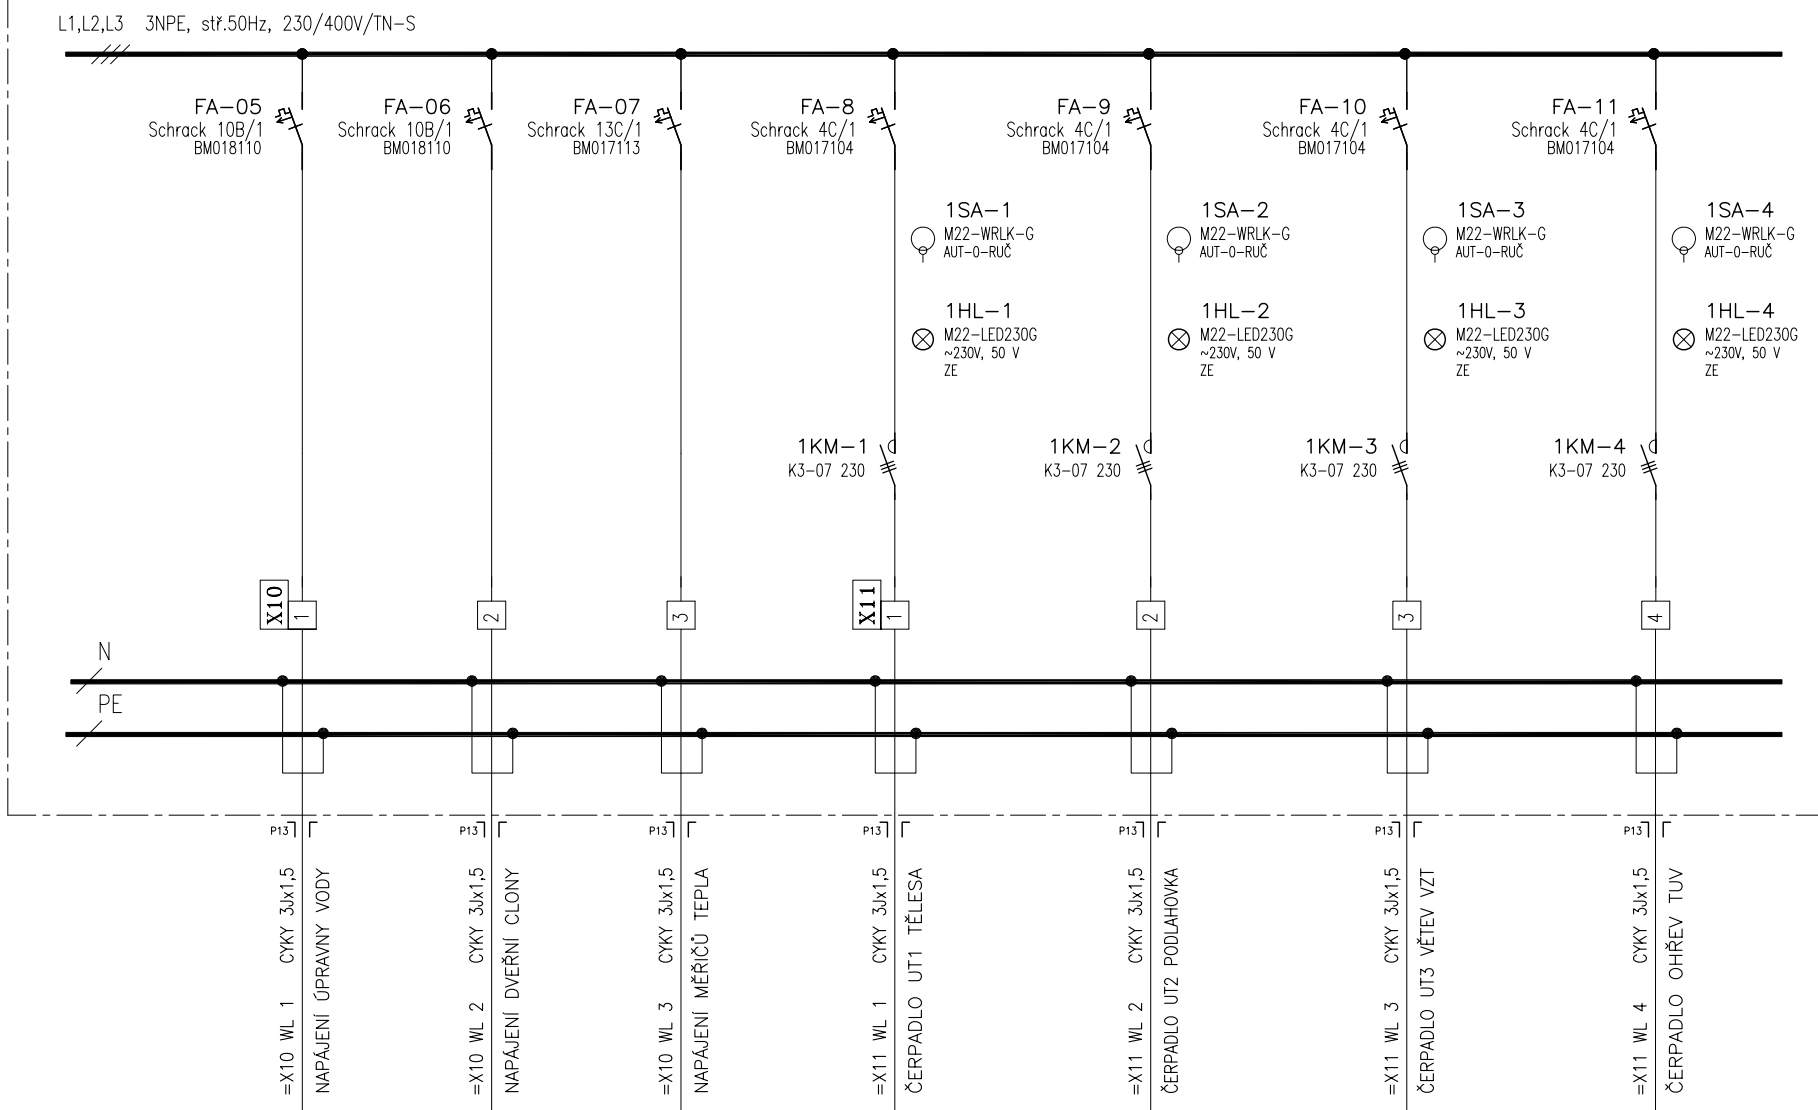

INDEX	ELMAR group s.r.o.
ZMENA	PET-CT
MĚŘENÍ A REGULACE	
DATUM	8/2010
PODPIS	Lysický
listu	26
list	23
č. výkresu	F 1.4d.01

OCELOPLECHOVÝ NÁSTĚNNÝ ROZVADĚČ, VxŠxH 1800x600x300


SILNOPROUDÉ VÝVODY

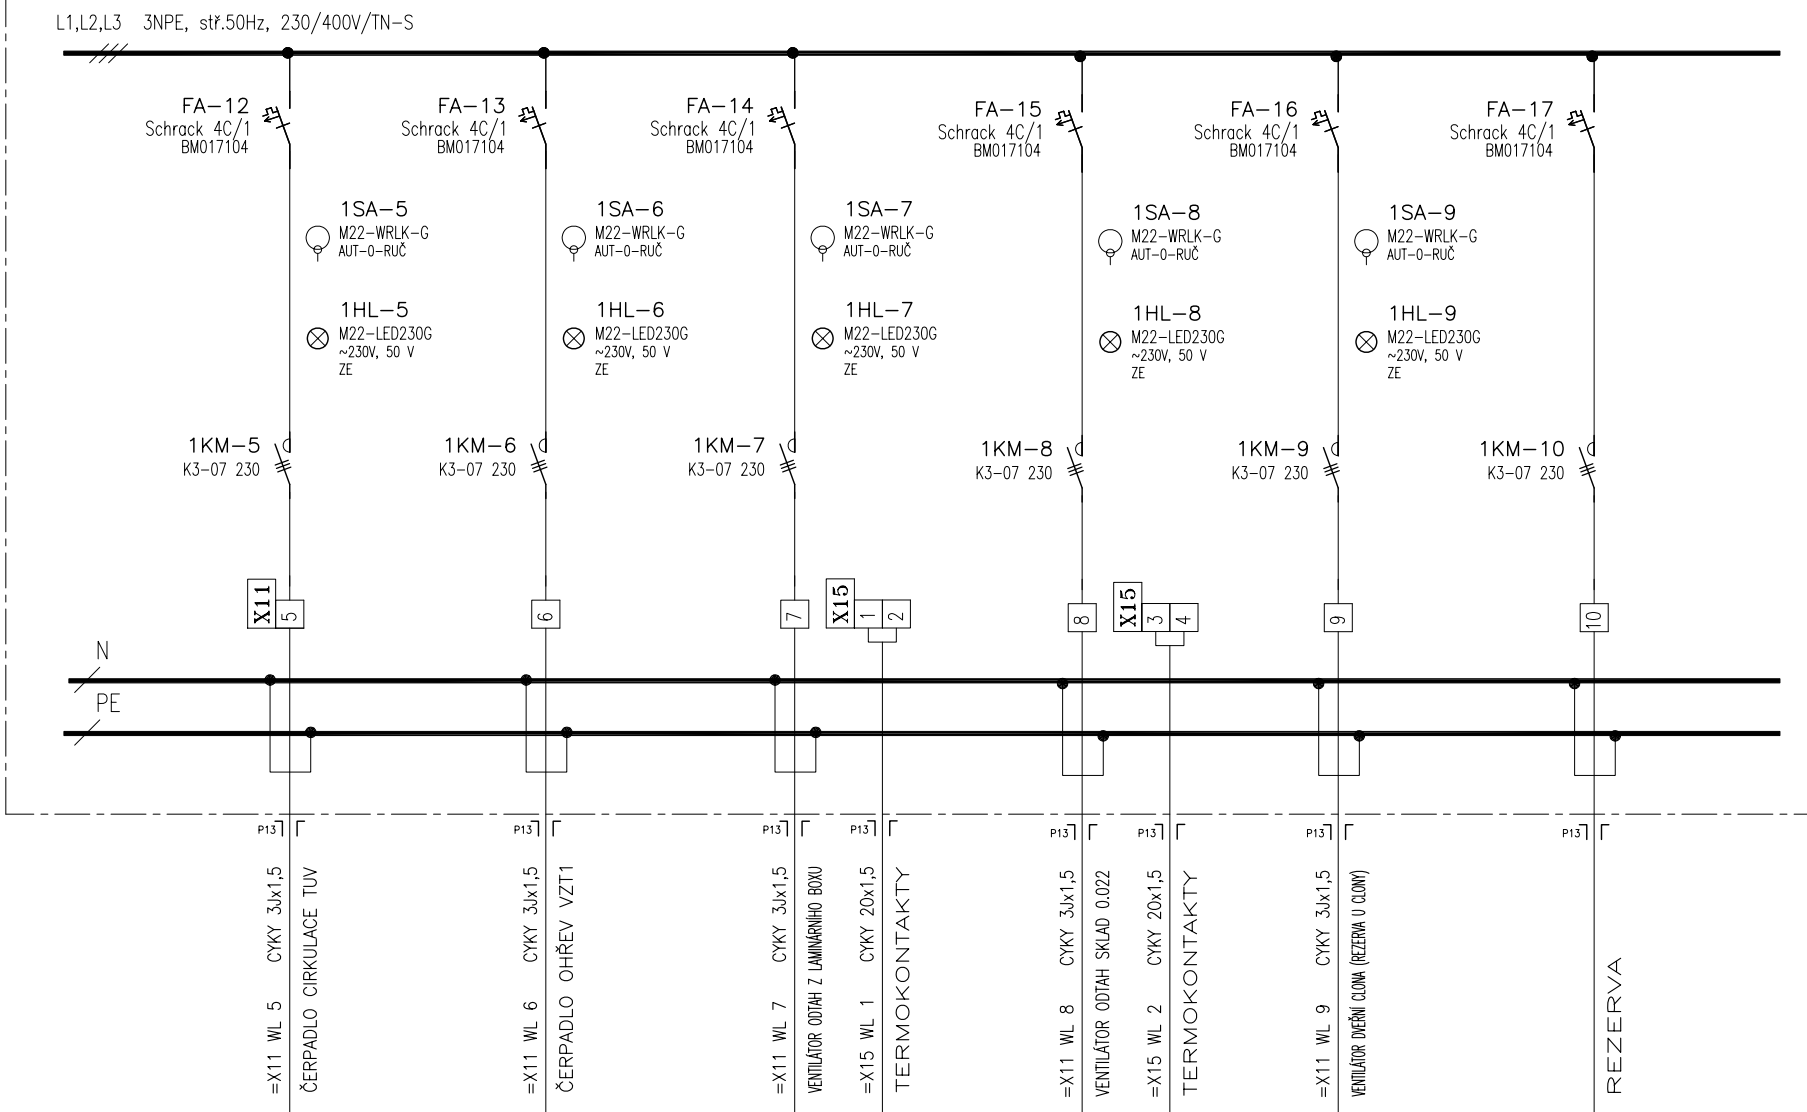

INDEX	ELMAR group s.r.o.
ZMENA	PEL-CT
MĚŘENÍ A REGULACE	
DATUM	8/2010
PODPIS	Lysický
Lístu	26
Líst	24
Č. výkresu	F 1.4d.01

OCELOPLECHOVÝ NÁSTĚNNÝ ROZVADĚČ, VxŠxH 1800x600x300

SILNOPROUDÉ VÝVODY

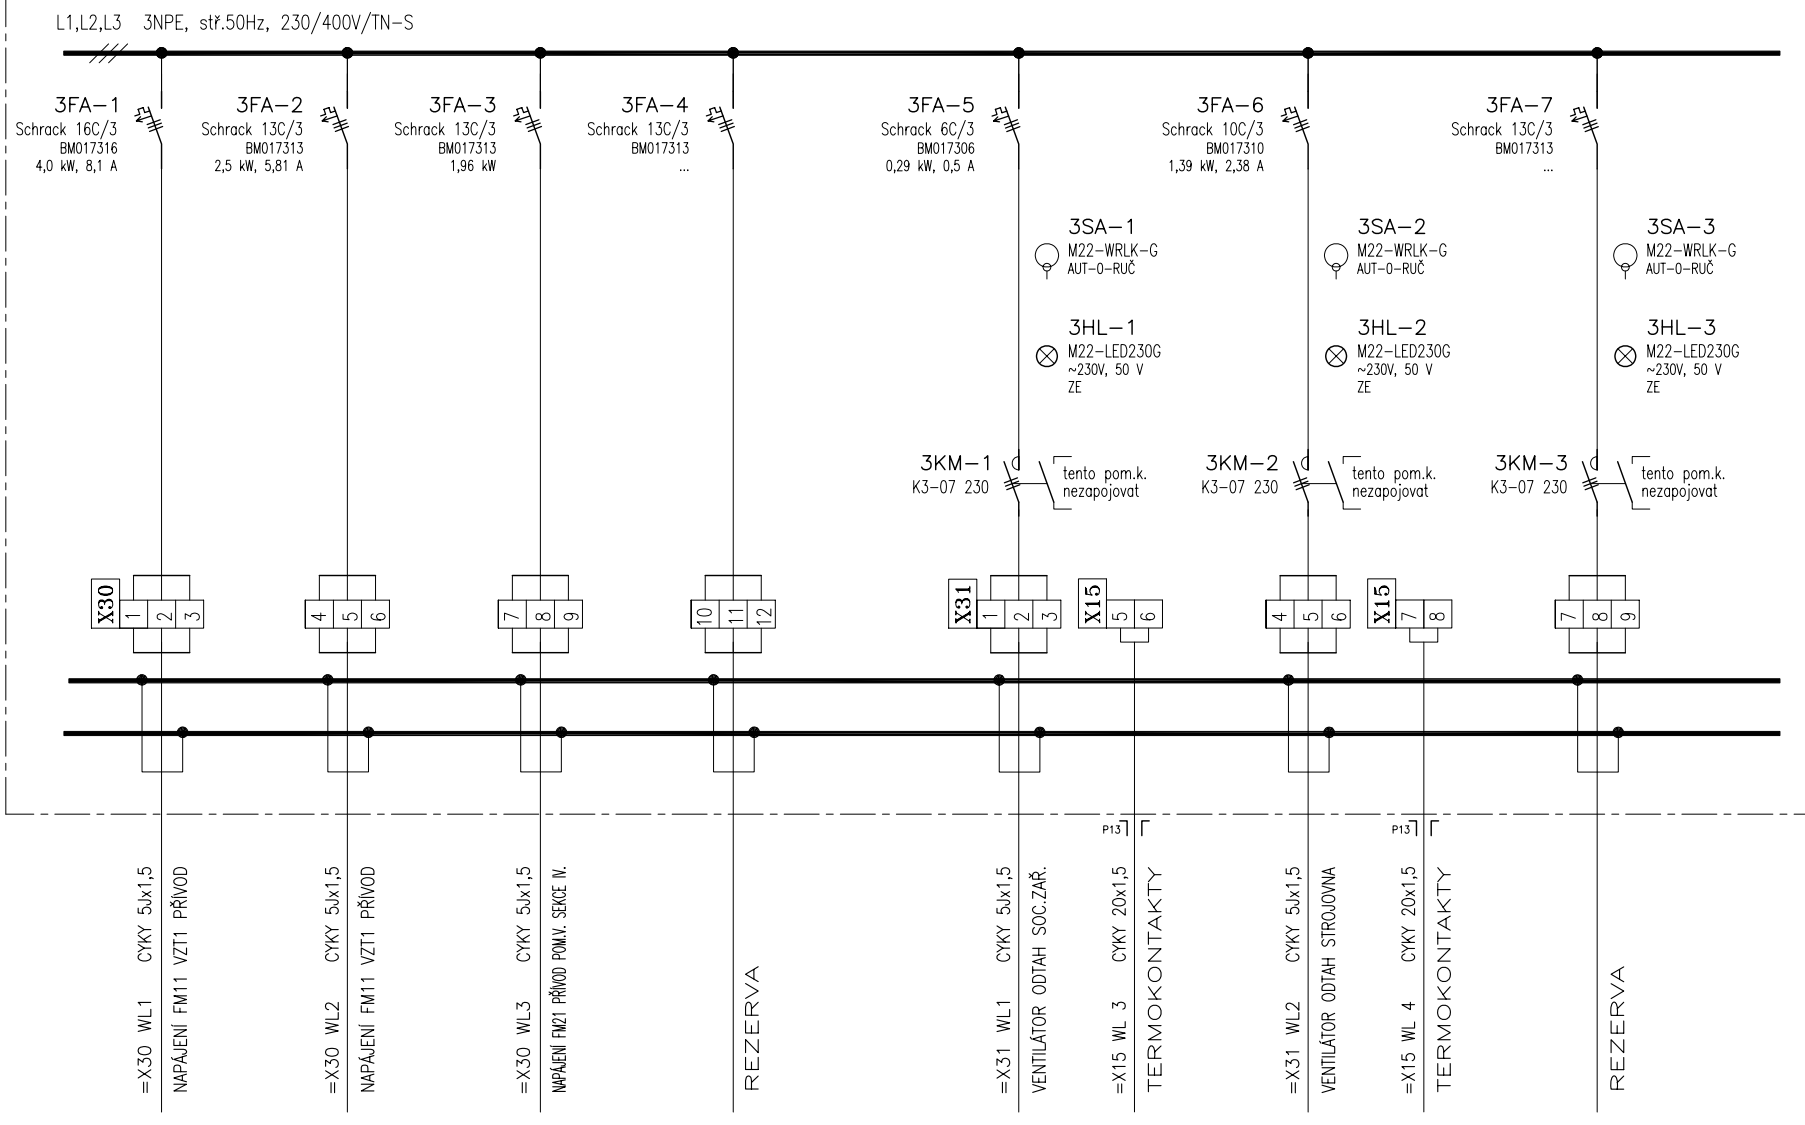


TERMOKONTAKTY ZAPOJIT PŘÍMO DO FM

Z FM ZAPOJIT MOTORY
STÍNĚMÝM KABELEM
NAPŘ. NYCY 4Jx1.5

TYTO VENTILÁTORY NEMAJÍ TK, KABELY JSOU PROPOJENY V KRYTU VENTILÁTORŮ


INDEX	
ZMENA	
MĚŘENÍ A REGULACE	
ELMAR group s.r.o.	
DATUM	8/2010
PODPIS	Lysický
listu	26 list 25 č. výkresu
SCHEMA ZAPOJENÍ MR1	
F 1.4d.01	

OCELOPLECHOVÝ NÁSTĚNNÝ ROZVADĚČ, VxŠxH 1800x600x300

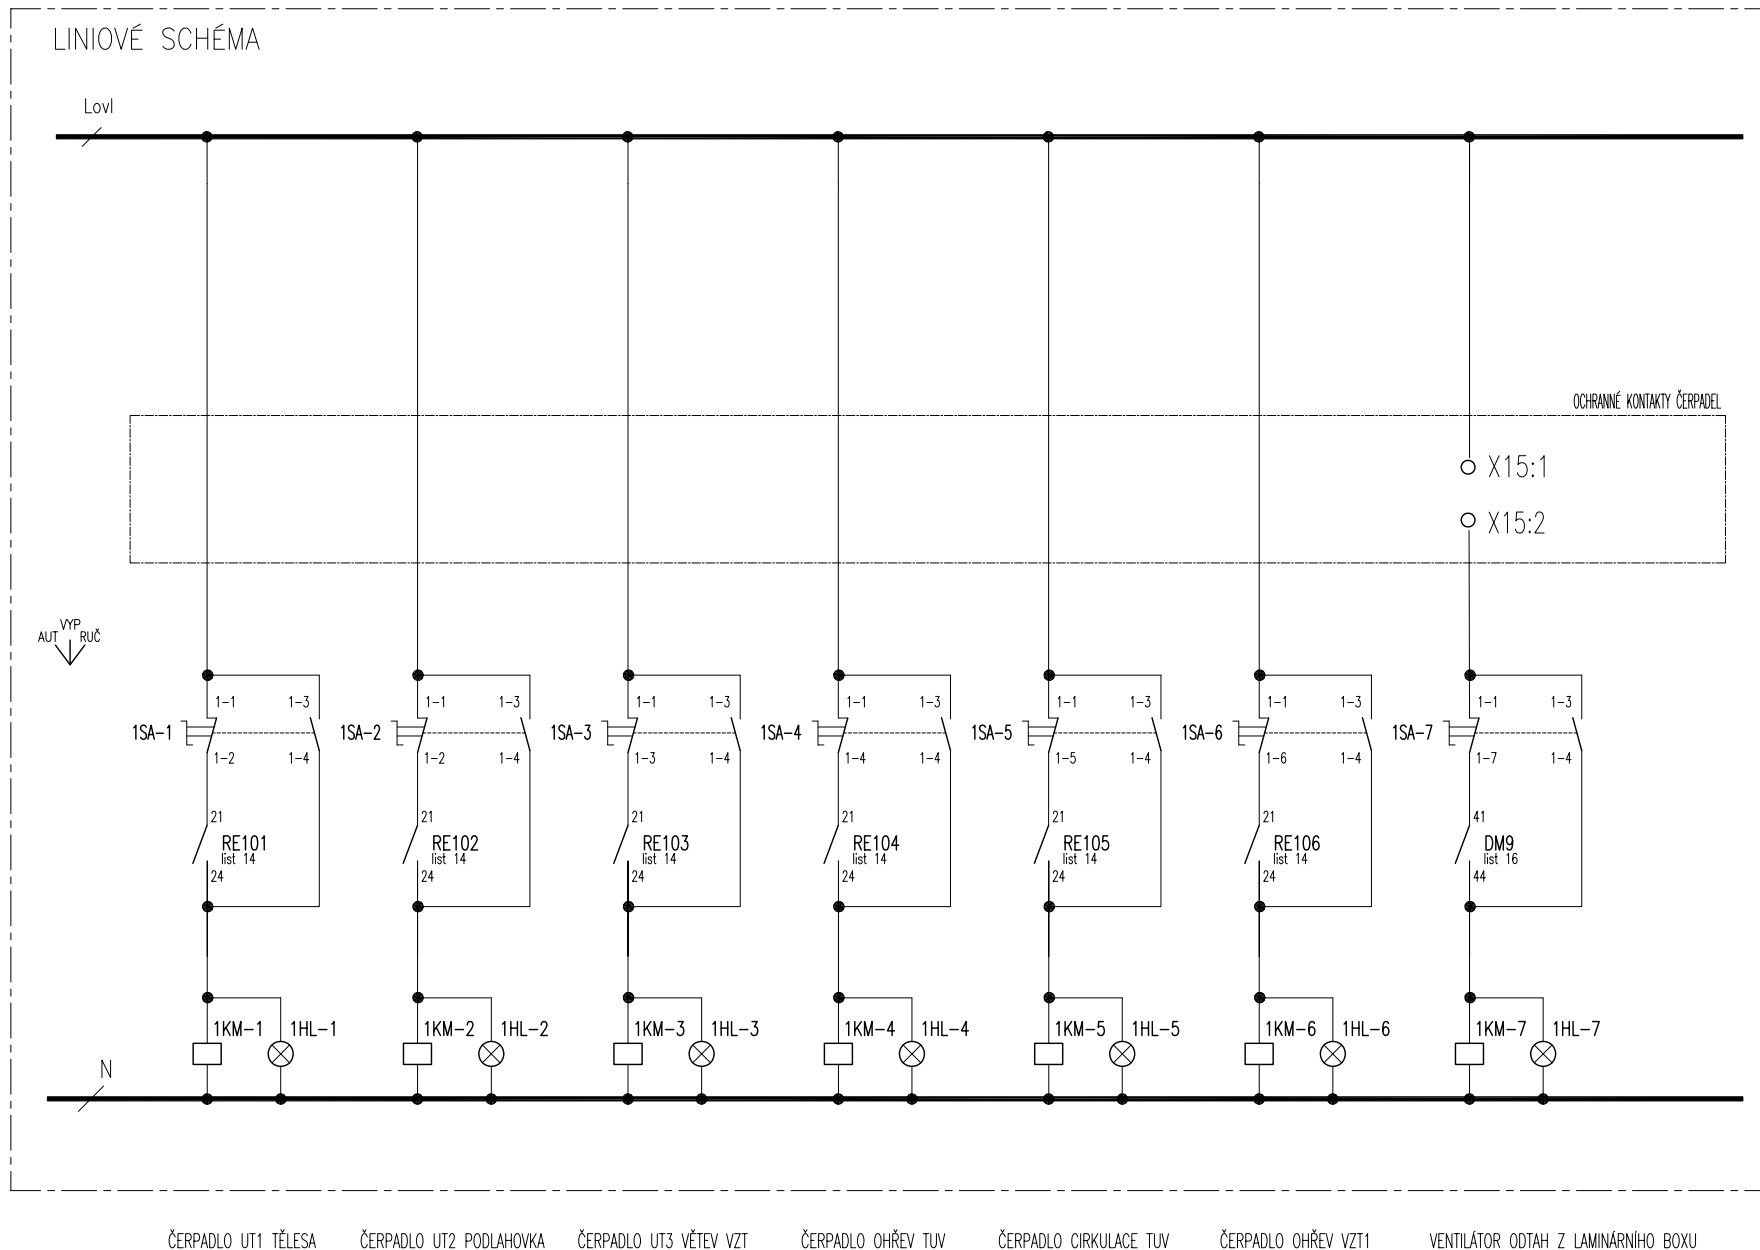

INDEX	
ZMENA	
MĚŘENÍ A REGULACE	
ELMAR group s.r.o.	
DATUM	8/2010
PODPIS	Lysický
Lístu 26 list 26 č. výkresu F 1.4d.01	
SCHEMA ZAPOJENÍ MR1	

OCELOPLECHOVÝ NÁSTĚNNÝ ROZVADĚČ, VxŠxH 1800x600x300

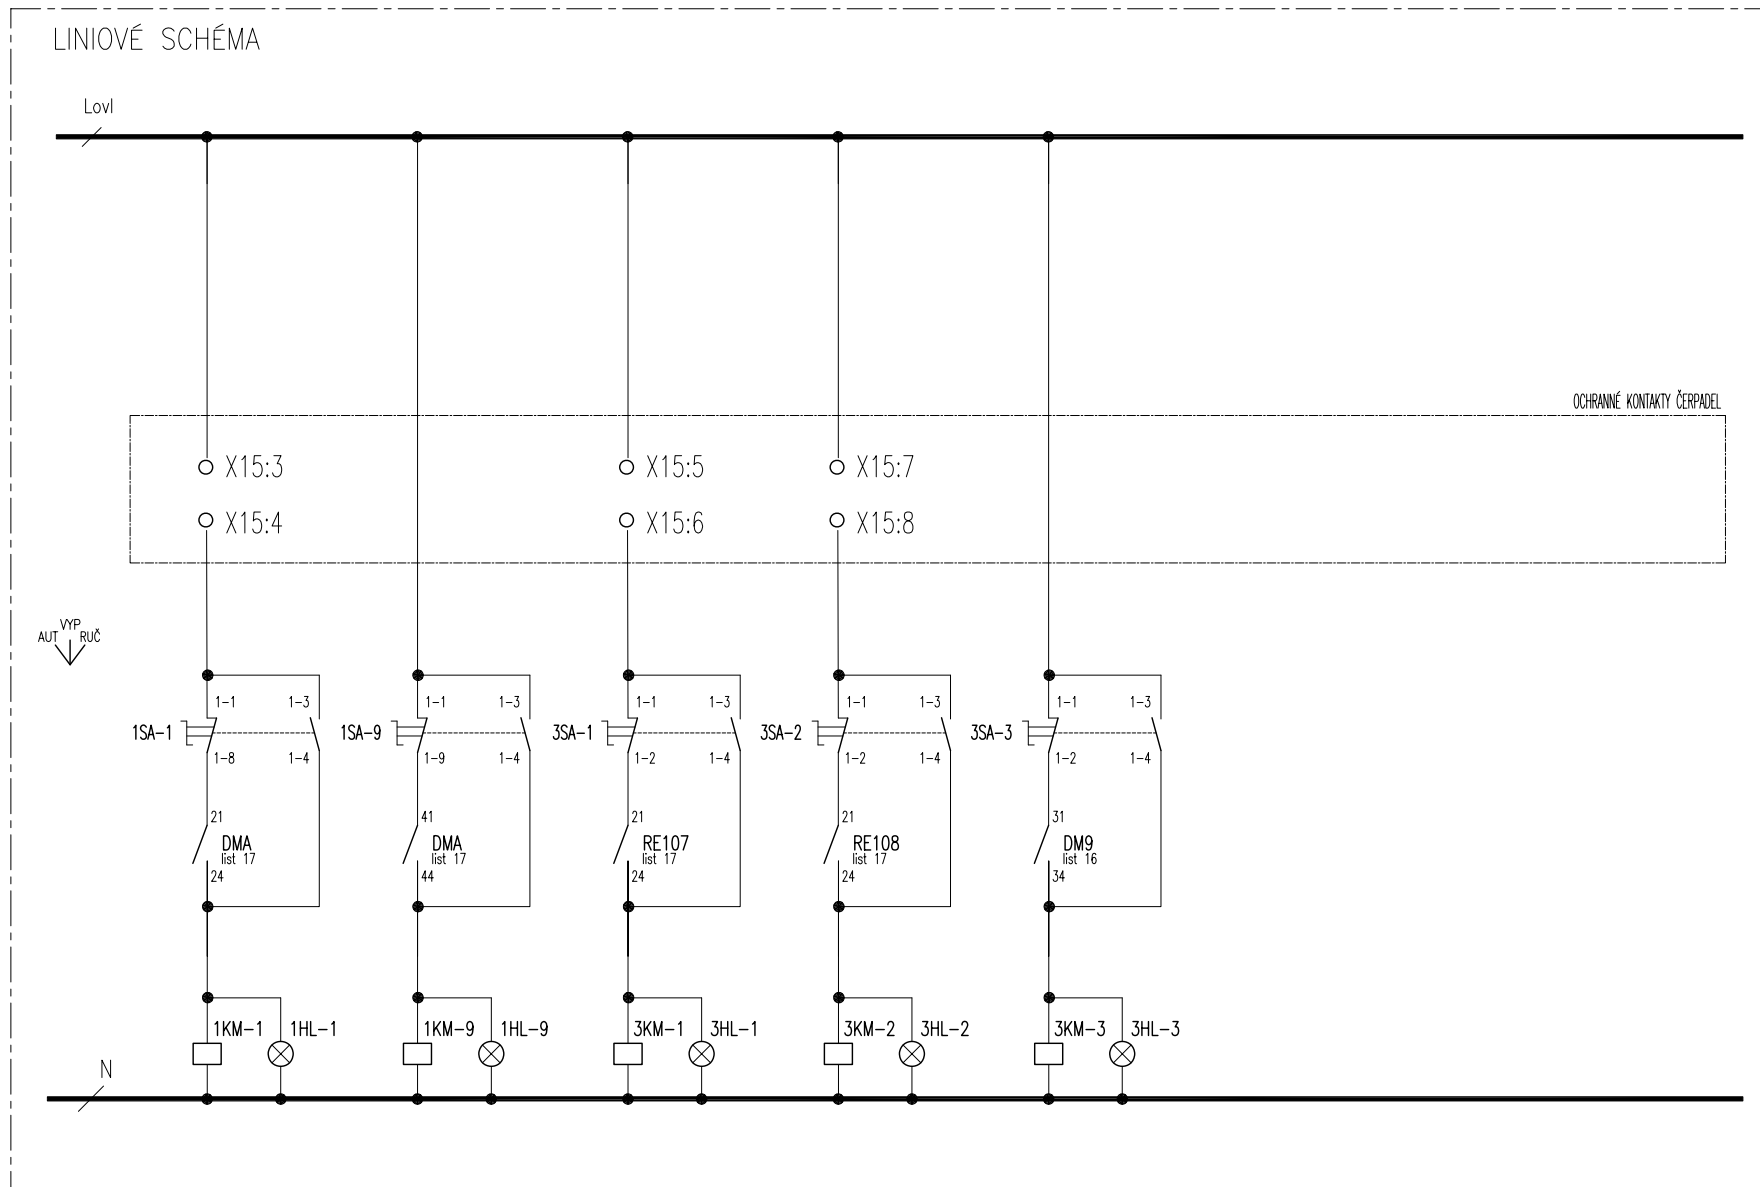

VENTILÁTOR ODTAH SKLAD 0.022 VENTILÁTOR DVEŘNÍ CLONA VENTILÁTOR ODTAH SOC.ZAŘ. VENTILÁTOR ODTAH STROJOVNA REZERVA