



11.01

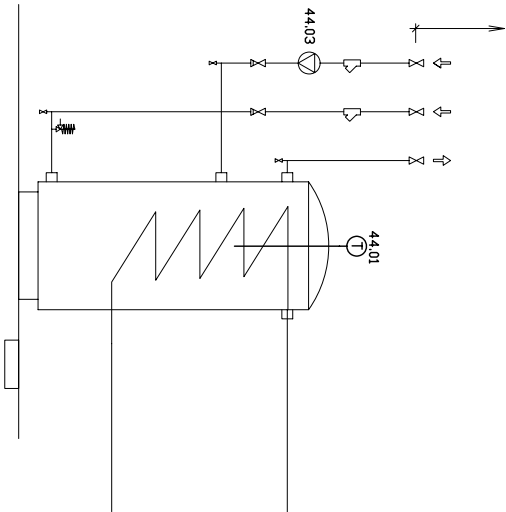

34.01

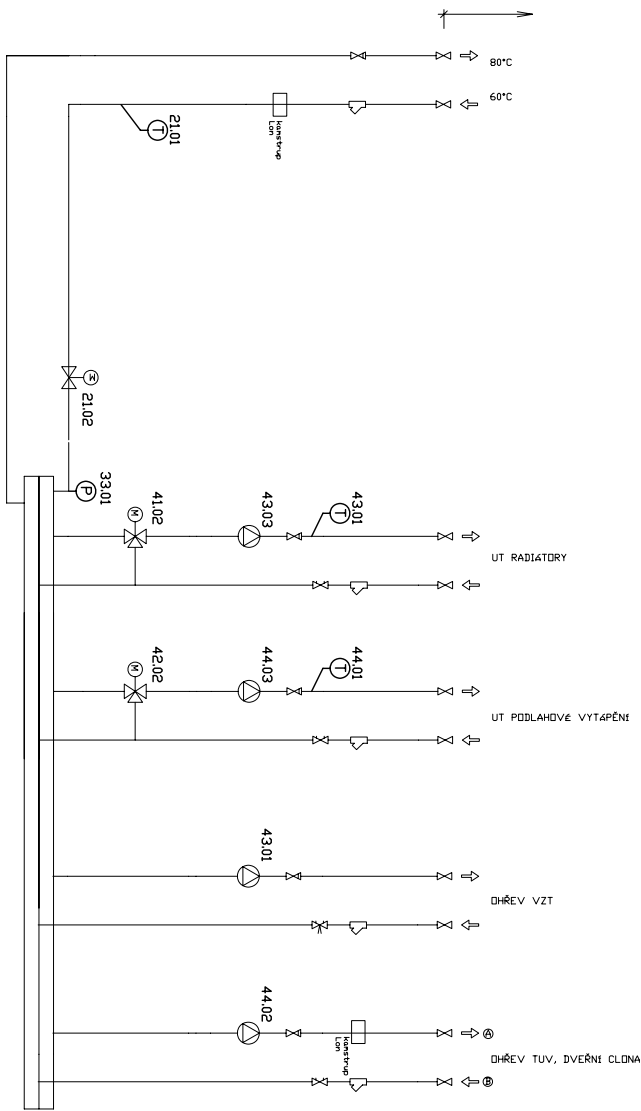

Fakultní nemocnice Olomouc - pracoviště PET-CT

objednatel: OHL, ZS, a.s., Bursíkova 838/17 Brno - střed, 602 02
místo stavby: anell Fakultní nemocnice Olomouc
stavební p.d.: dokumetace stavebního stavu
gen.projekt.: anell-cv spol. s r.o., Uhelná 27 / 772 00 Olomouc
zpracov. částí: Ing. Petr Lisický, ELIMAR group, s.r.o. Smrčácká 13/115, 796 01 Prostějov, p.lisicky@elimar.cz
datum: srpen 2010

část: SO.01 A.3.6 - Zařízení pro měření a regulaci
obsah: Schéma technologie UT

A.3.6.03