



půdorys technického dvorku

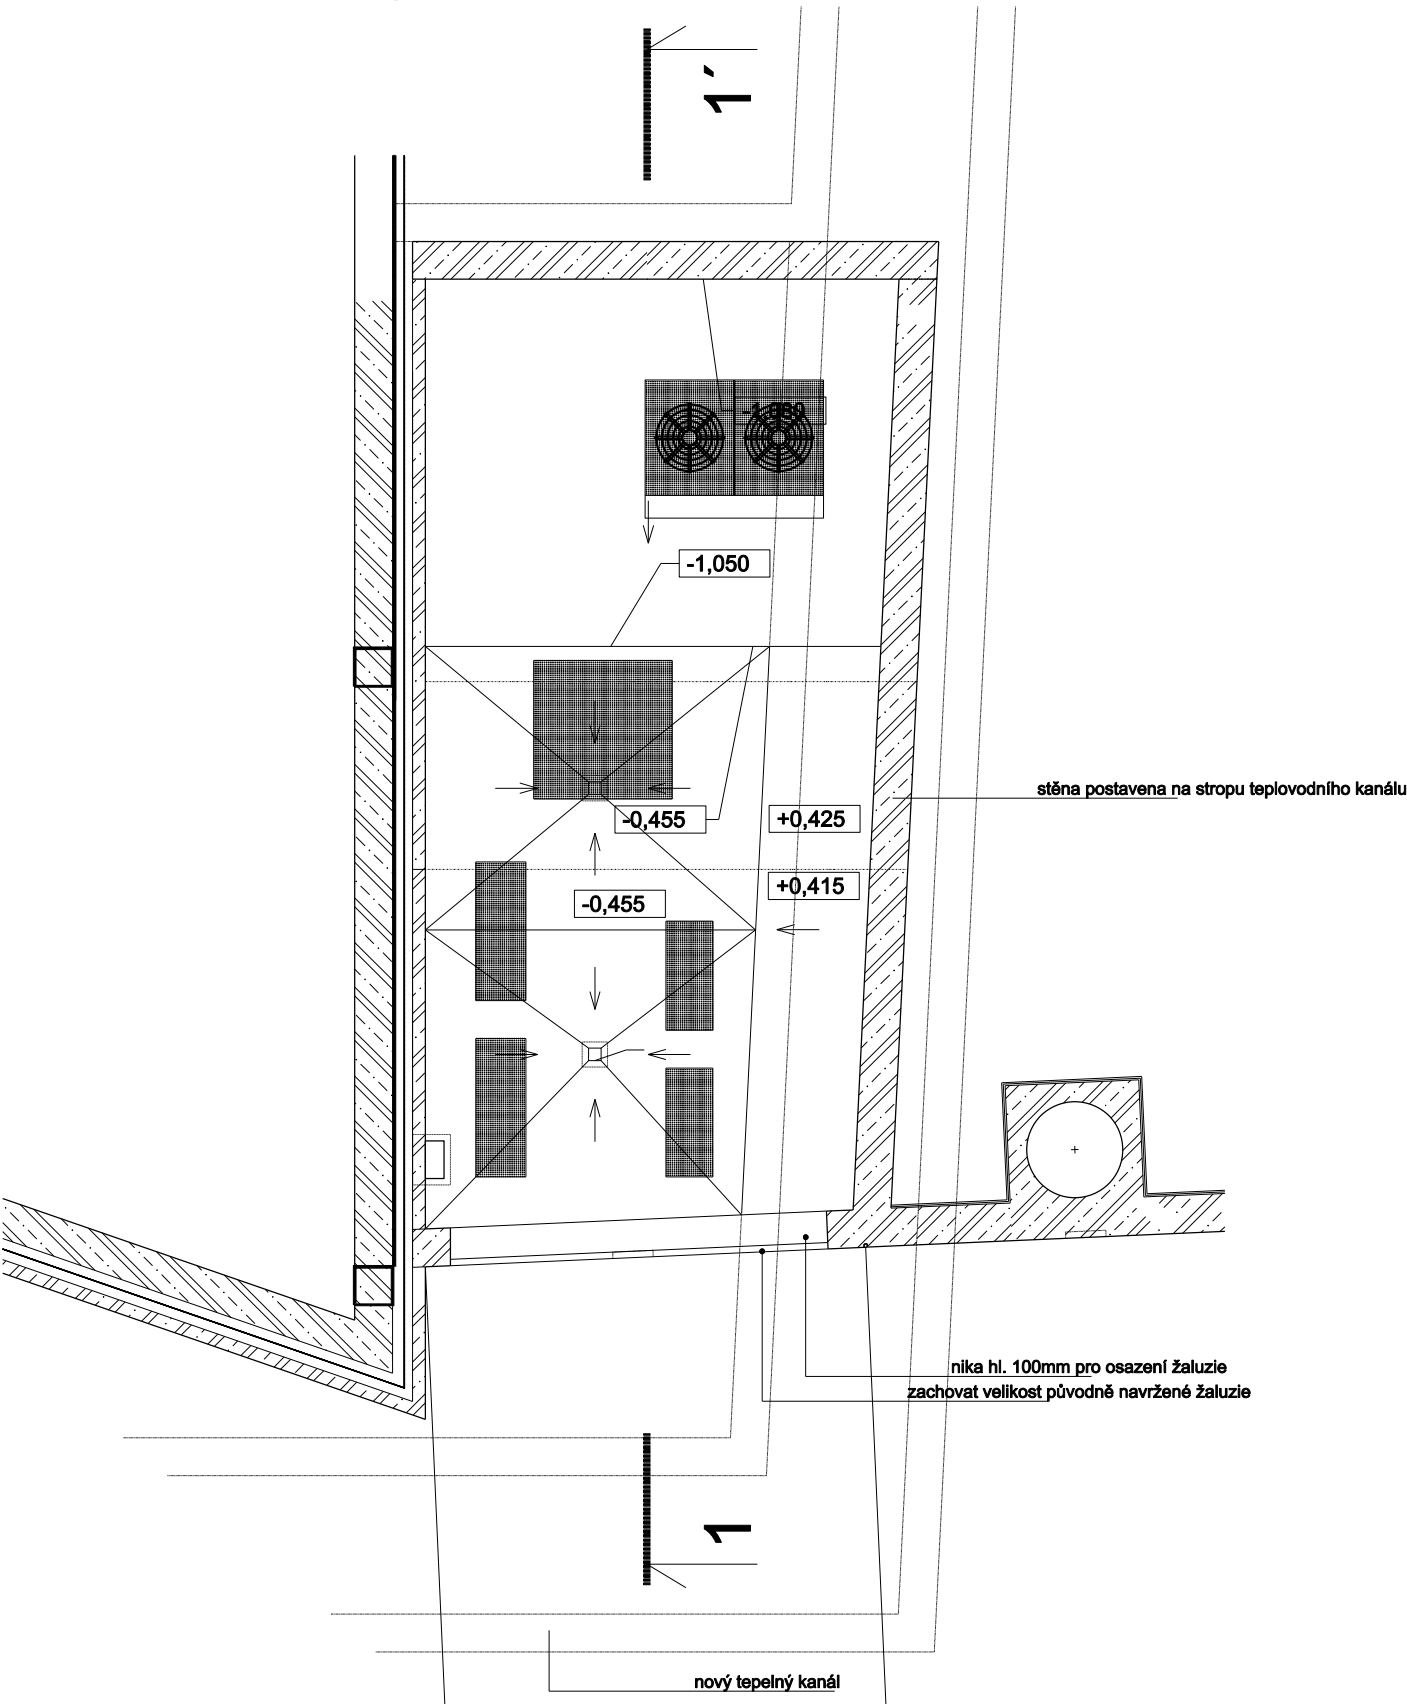


řez 1-1'

půdorys technického dvorku

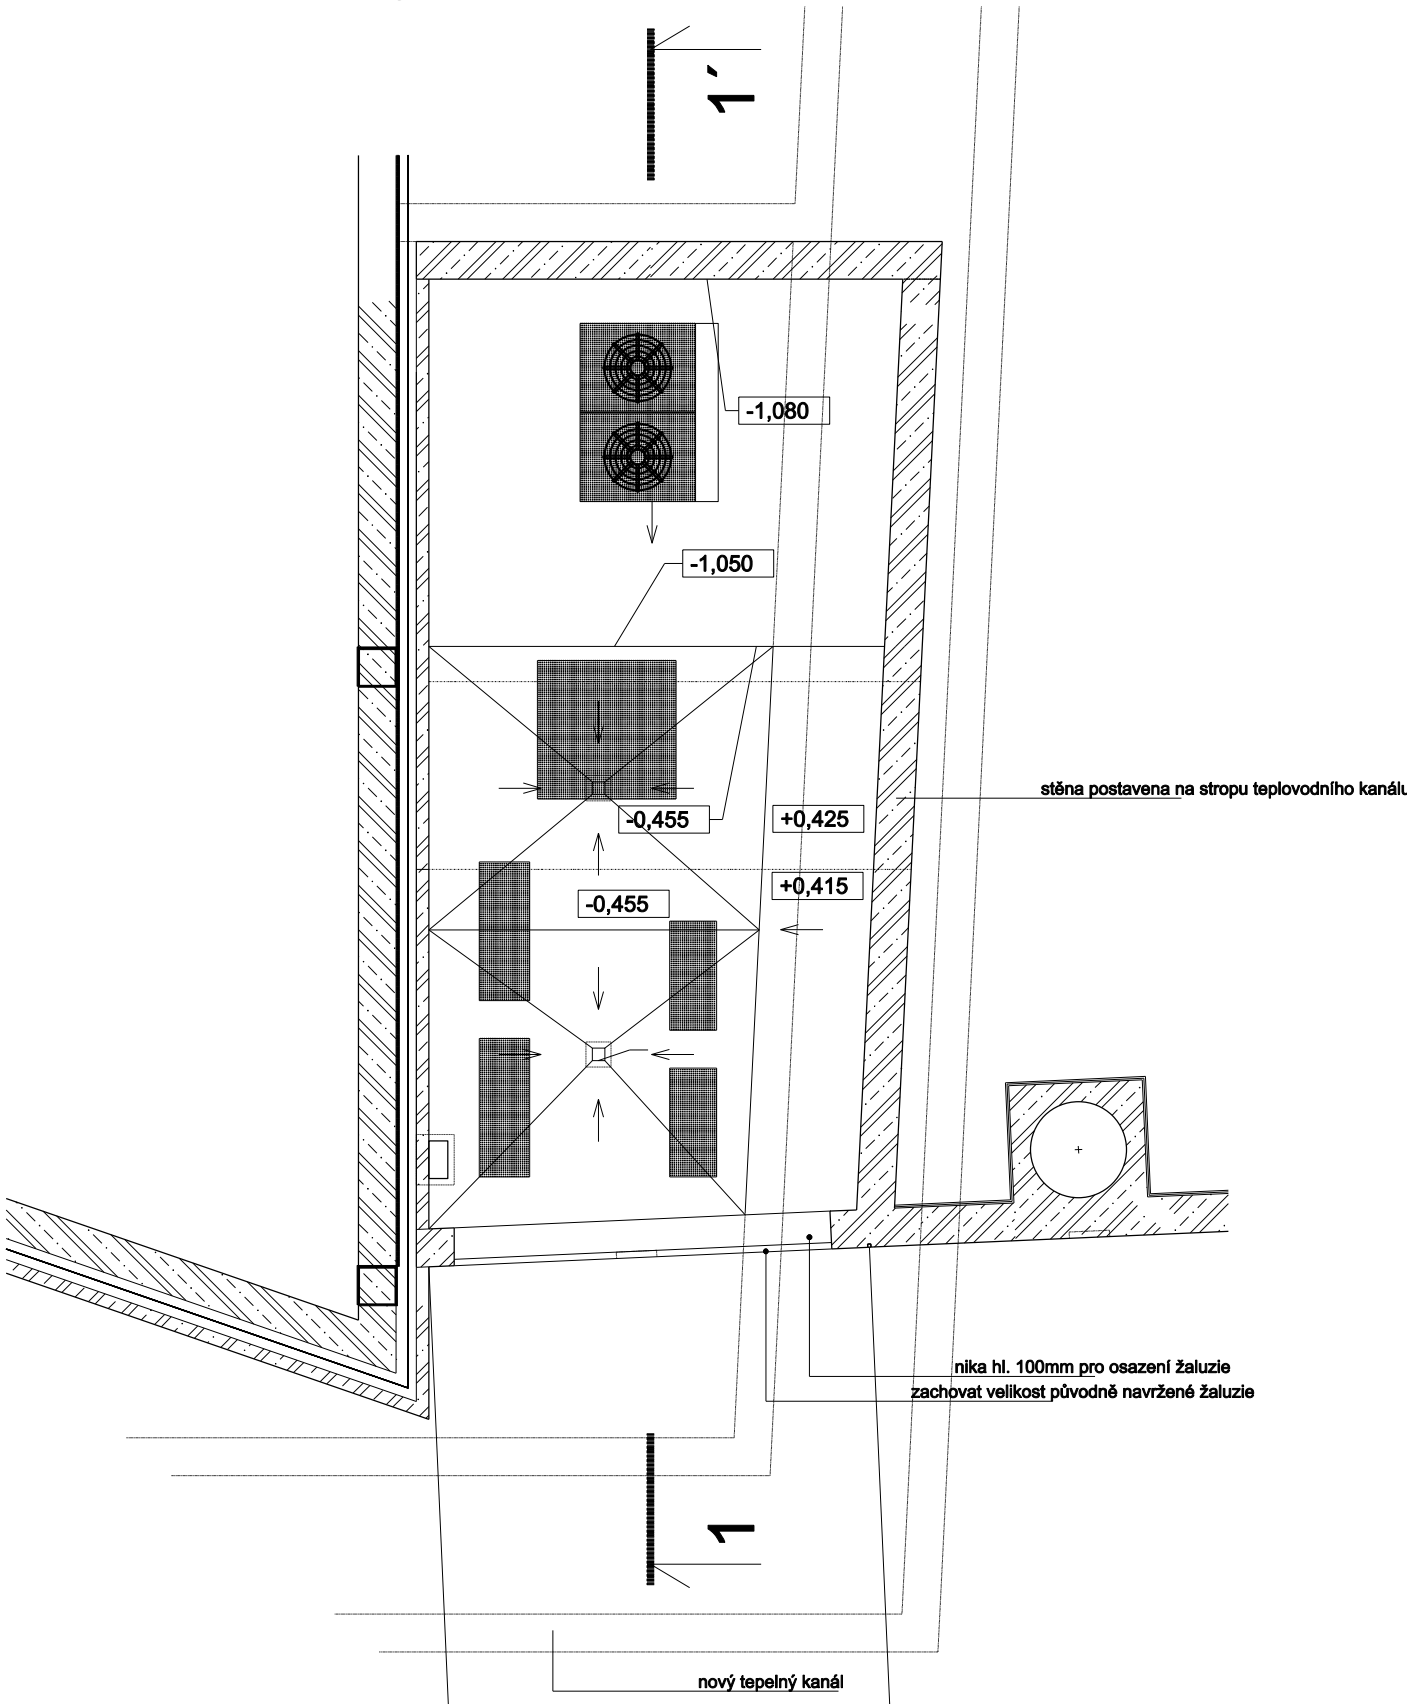

řez 1-1'

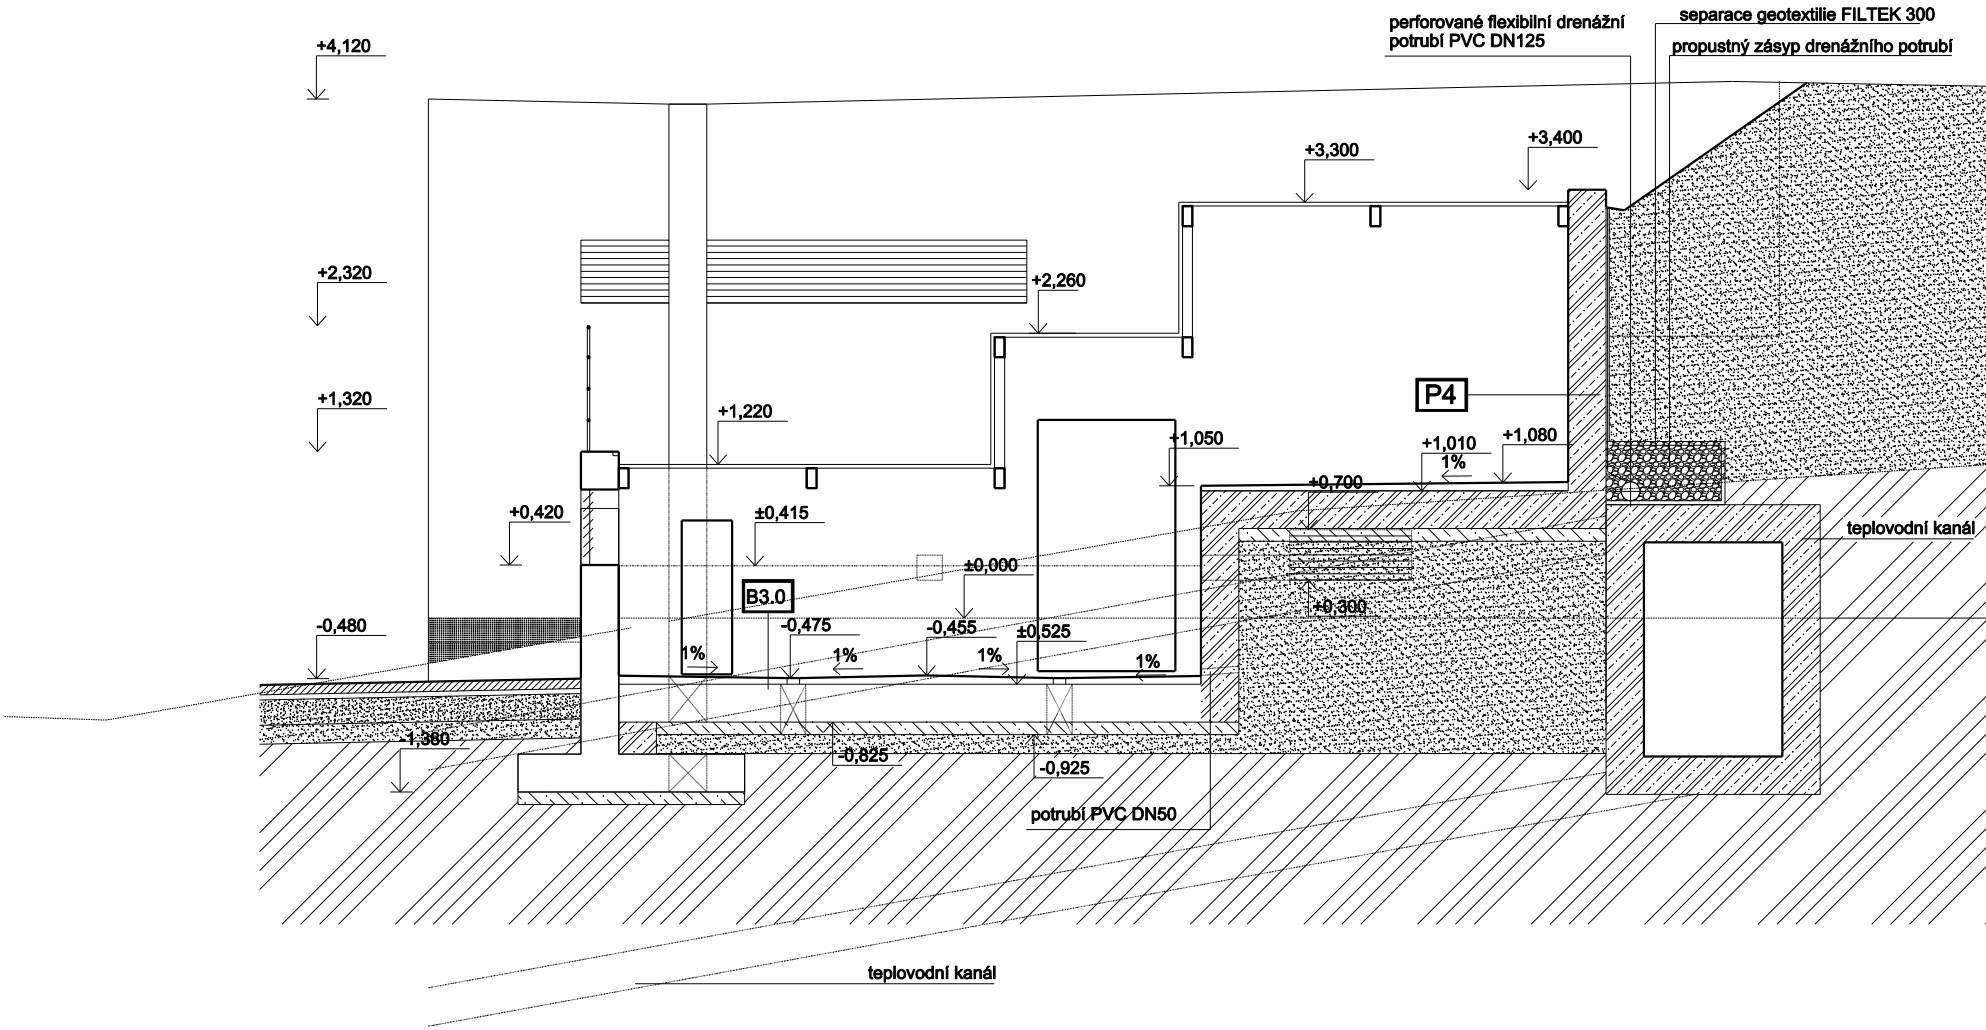

poznámky a prostupy dle původního výkresu a.1.13