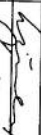


# DOKUMENTACE SKUTEČNÉHO PROVEDENÍ STAVBY

|   |                  |                                                                                     |
|---|------------------|-------------------------------------------------------------------------------------|
| VEDOUcí PROJEKTANT   | ING. PETR LAVČKA |  |
| ZODPOVĚDNÝ PROJEKTANT   | IVANA DEDKOVÁ    |  |
| INVESTOR: FN OLOMOUC, I.P. PAVLOVA 6, 775 20 OLOMOUC   |                  |                                                                                     |
| GENERÁLNÍ PROJEKTANT: ATELIER-R, SPOL. S R.O.<br>NÁZEV AKCE: FAKULTNÍ NEMOCNICE OLOMOUC-PRACOVIŠTĚ PET-CE<br>SO.01 A.3.2 ZAŘÍZENÍ SILNOPROUDÉ ELEKTROTECHNIKY<br>BLESKOVODY, UMĚLE OSVĚTLENÍ |                  |                                                                                     |
| ROZVADEČ R1   |                  |                                                                                     |


|   |                            |
|---|----------------------------|
|  TUFFY, SPOL. S R. O.<br>STRÁNSKÉHO 39<br>616 00 BRNO |                            |
| DATUM   | BŘEZEN 2010                |
| STUPĚN   | DOK.PROD. PROVEDENÍ STAVBY |
| ZAK. ČÍSLO   | TU-10-024-425              |
| MĚŘÍTKO   | ČÍSLO VÝKRESU              |
|   | E14                        |

=P- PRÍVODNÍ ČÁST

P MDO

=N- NCUZOVÉ OSVĚTLENÍ

DO N

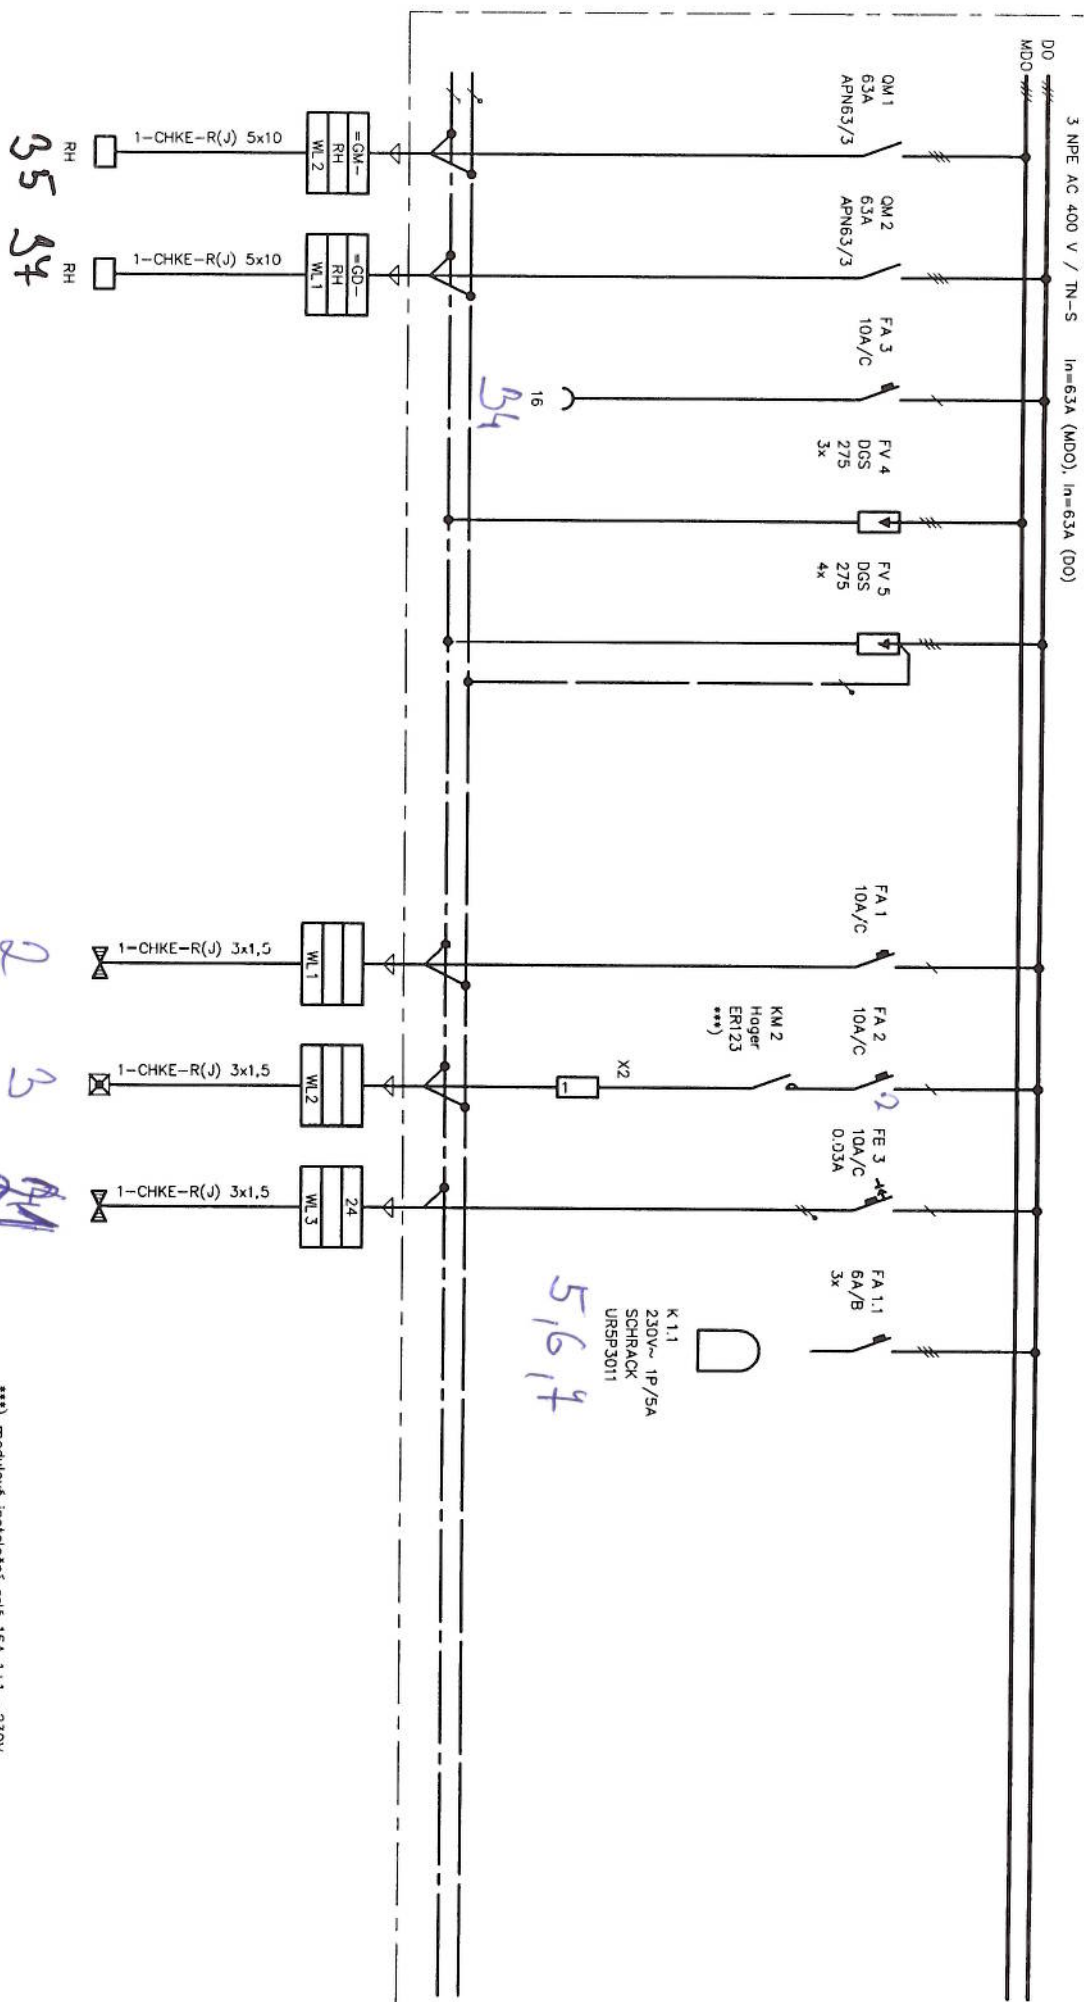

\*\*\*) modułové instalační relé 16A 1+1 ~230V s možností ovládní pomocí manuálního přepínače (zap – auto – vyp)

Fakultní nemocnice Olomouc – pracoviště PET-CT

SO.01 FN Olomouc – pracoviště PET-CT  
A.3.2. zařízení silnoproudé elektrotechniky  
bleskosvody, umělé osvětlení

ROZVADĚČ R1

TUFTY spol. s r. o.

zak. č. 09-118

DPS 2/2010

ing. Petr Lovicko

list 1

=LM- SVĚTELNÉ OBVODY MDO

LM- MDO

=LD- SVĚTELNÉ OBVODY DO

LD- DO

=LDF- SVĚTELNÉ OBVODY DO

3 NPE AC 400 V / TN-S



Fakultet nemocnice Olomouc – pracoviště PET-CT

SO.01 FN Olomouc – pracoviště PET-CT

A.3.2. zařízení silnoproudé elektrotechniky

bleskosvody, umělé osvětlení

ROZVADĚČ R1

11.1.1

TUFFY spol. s r. o.

zok. č. 09-118

DPS 2/2010


Ing. Petr Lovčka

MF1 -

MDO

3 NPE AC 400 V / TN-S

DO MDO

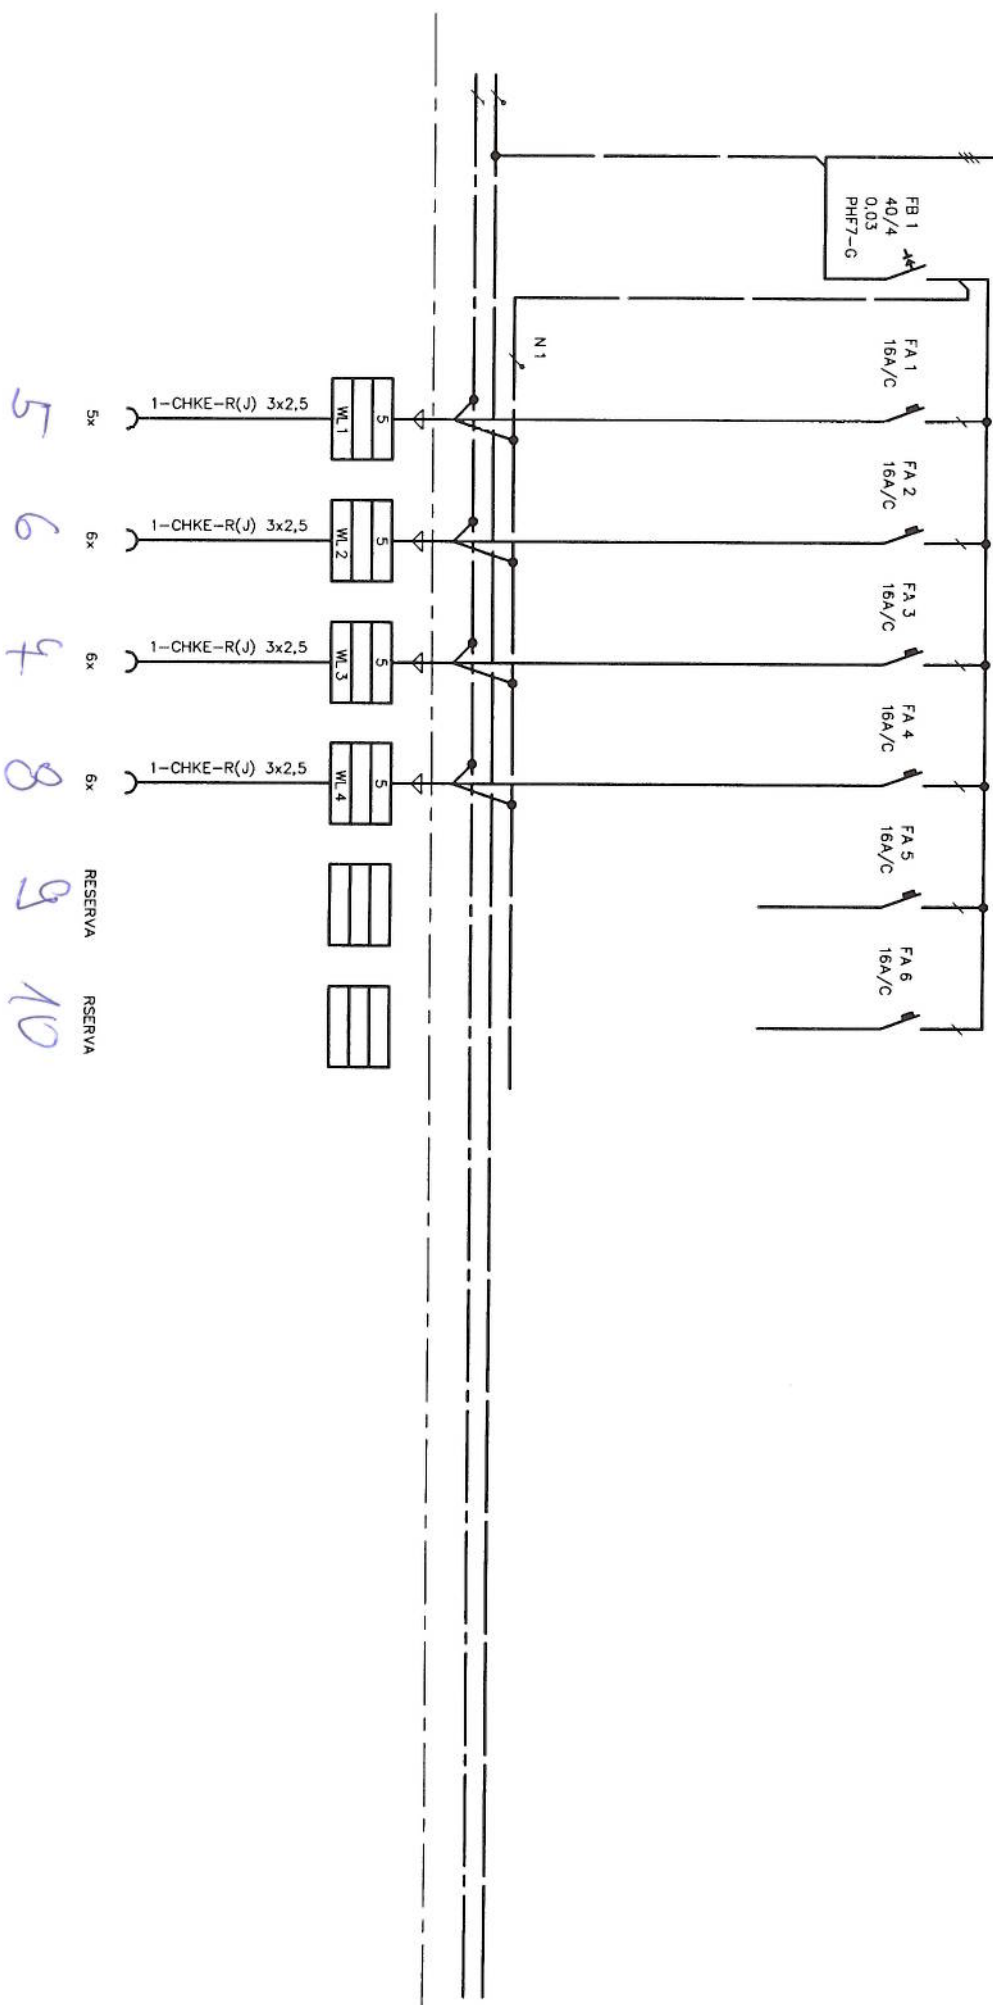

|   |                                                                         |
|---|-------------------------------------------------------------------------|
| Fakultní nemocnice Olomouc – pracoviště PET-CT<br>SO.01 FN Olomouc – pracoviště PET-CT<br>A.3.2. zařízení silnoproudé elektrotechniky<br>bleskosvody, umělé osvětlení | TUFFY spol. s r. o.<br>zok. č. 09-118<br>DPS 2/2010<br>Ing. Petr Loučka |
| ROZVADĚČ R1   | list 3                                                                  |


=MF2- OBVODY MDO

MF2-

MDO

3 NPE AC 400 V / TN-S

DO MDO

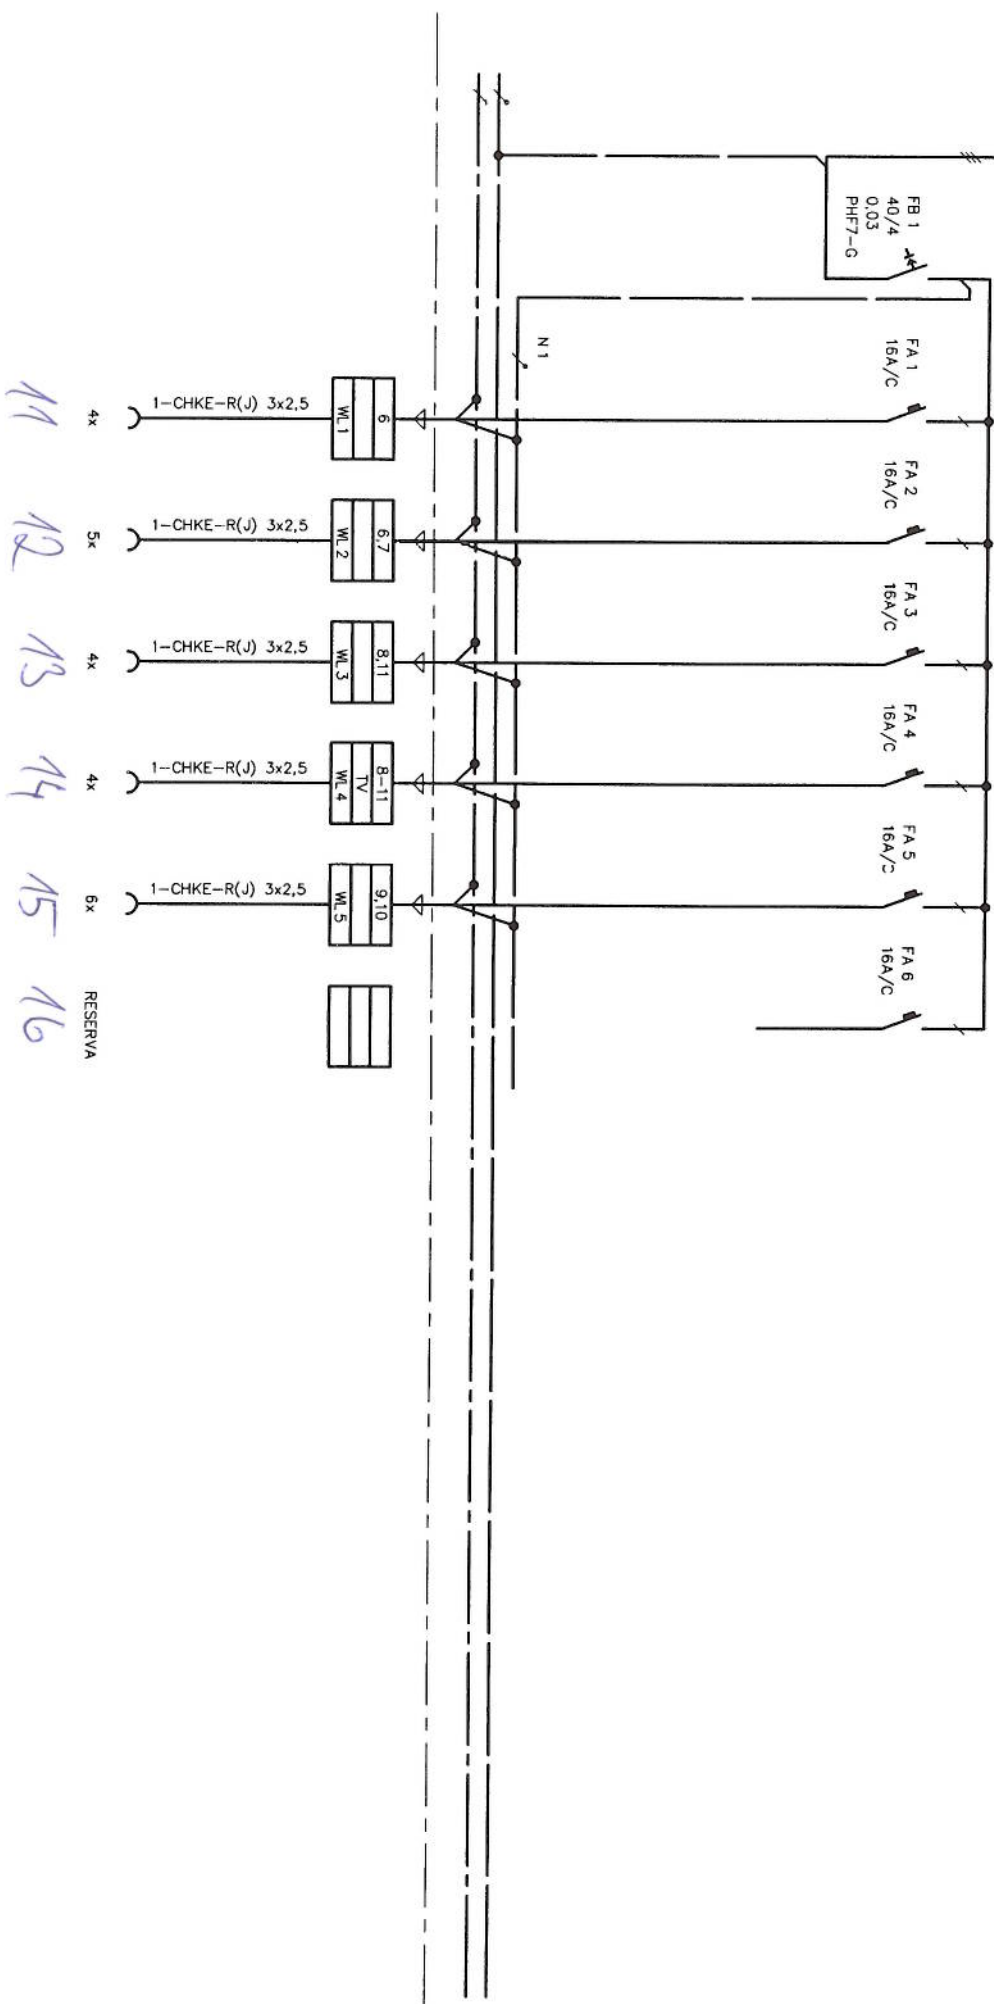

|   |                                                                                             |
|---|---------------------------------------------------------------------------------------------|
| <p>Fakultní nemocnice Olomouc – pracoviště PET-CT</p> <p>S0.01 FN Olomouc – pracoviště PET-CT</p> <p>A.3.2. zařízení silnoproudé elektrotechniky</p> <p>bleskosvody, umělé osvětlení</p> | <p>TUFFY spol. s r. o.</p> <p>zok. č. 09-118</p> <p>DPS 2/2010</p> <p>Ing. Petr Lovčeka</p> |
| <p>ROZVADĚČ R1</p>   | <p>list 4</p>                                                                               |



=MF4- OBVODY MDO

MF4-

MDO

3 NPE AC 400 V / TN-S

DO MDO

FB 1  
40/4  
0.03  
PHF7-G

FA 1  
16A/C

FA 2  
16A/C

FA 3  
16A/C

FA 4  
16A/C

FA 5  
16A/C

FA 6  
16A/C

N 1

1-CHKE-R(J) 3x2,5

4x

RESERVA

RESERVA

23 24 25 26 27 28

|                                                |                   |
|------------------------------------------------|-------------------|
| Fakultní nemocnice Olomouc – pracoviště PET-CT |                   |
| SO.01 FN Olomouc – pracoviště PET-CT           |                   |
| A.3.2. zařízení silnoproudé elektrotechniky    |                   |
| bleskosvody, umělé osvětlení                   |                   |
| ROZVADEČ R1                                    |                   |
| TUFFY spol. s r. o.                            | zak. č. 09-118    |
| DPS 2/2010                                     | Ing. Petr Lovčeka |
| list 6                                         |                   |

=MF5- OBVODY MDO

ME5-



MDO

=D- OBVODY DO


D-

DO

3 NPE AC 400 V / TN-S

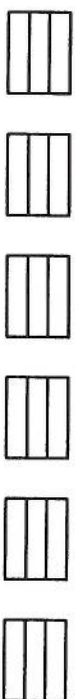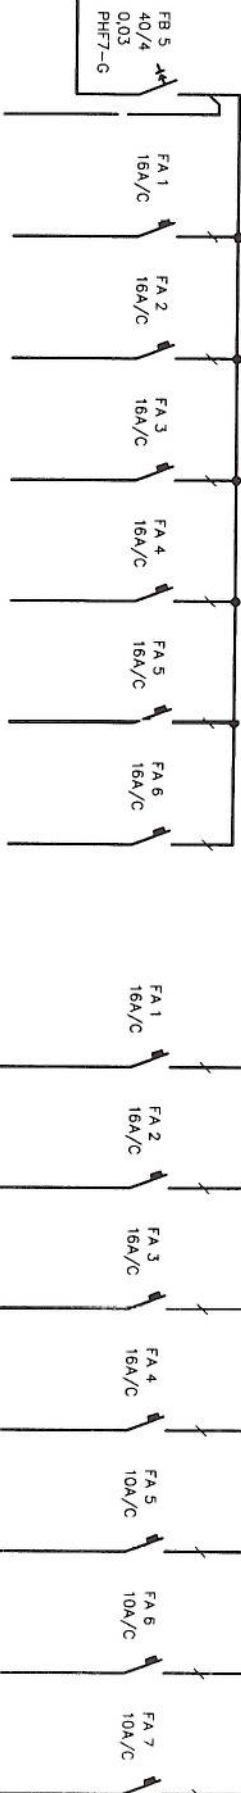

RESERVA 29  
RESERVA 30  
RESERVA 31  
RESERVA 32  
RESERVA 33  
RESERVA 34

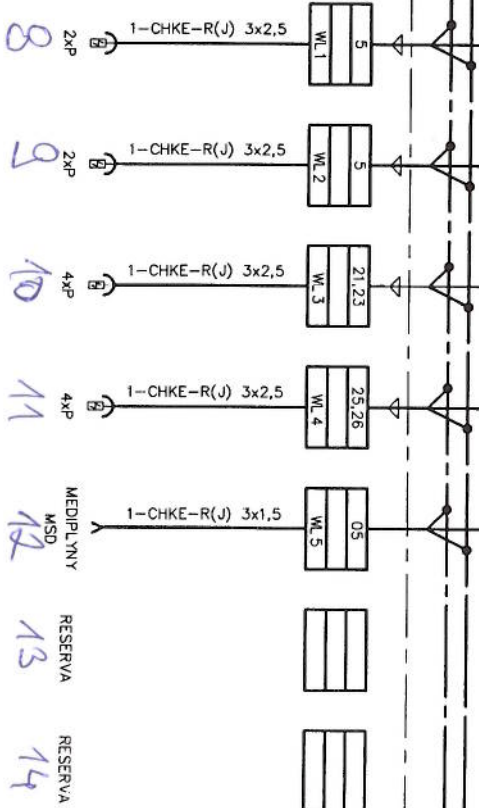

8 2xP 1-CHKE-R(J) 3x2,5  
9 2xP 1-CHKE-R(J) 3x2,5  
10 4xP 1-CHKE-R(J) 3x2,5  
11 4xP 1-CHKE-R(J) 3x2,5  
12 MSD 1-CHKE-R(J) 3x1,5  
13 RESERVA  
14 RESERVA

Fakultní nemocnice Olomouc – pracoviště PET-CT

SO.01 FN Olomouc – pracoviště PET-CT

A.3.2. zařízení silnoproudé elektrotechniky

bleskosvody, umělé osvětlení

ROZVADĚČ R1

TUFFY spol. s r. o.


zak. č. 09-118

DPS 2/2010

Ing. Petr Lovčeka

list 7

3 NPE AC 400 V / TN-S

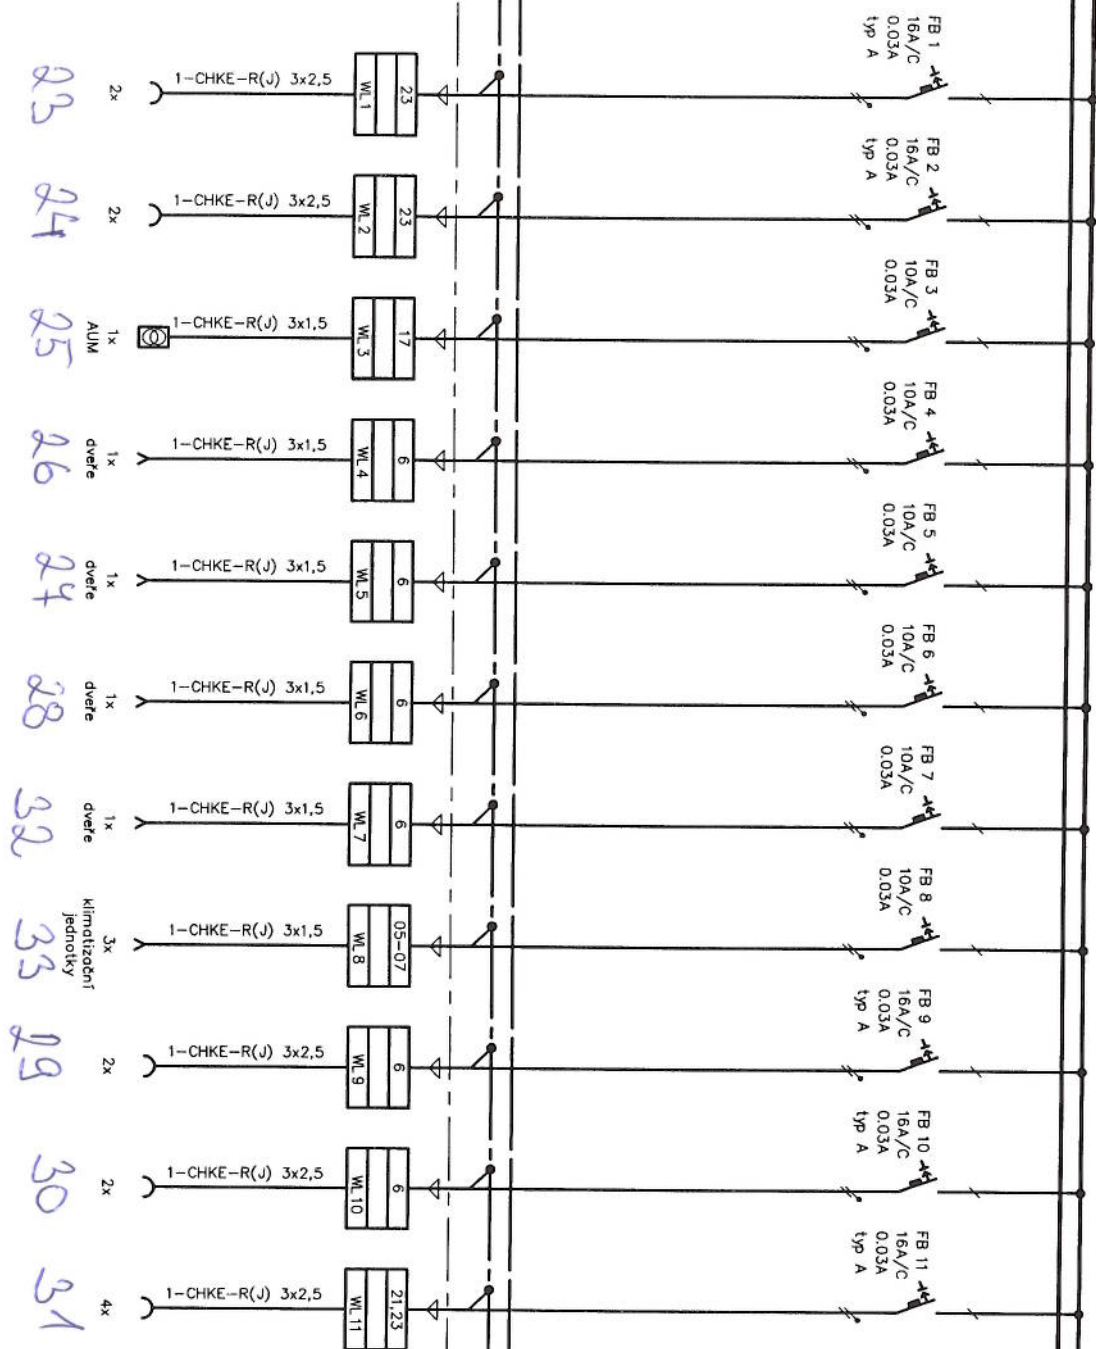DO  
MDO

Fakultní nemocnice Olomouc – pracoviště PET-CT

S0.01 FN Olomouc – pracoviště PET-CT

A.3.2. zařízení silnoproudé elektrotechniky

bleskovodů, umělé osvětlení

ROZVADĚČ R1


TUFFY spol. s r. o.

zak. č. 09-118

DPS 2/2010

Ing. Petr Lavicka

list 8

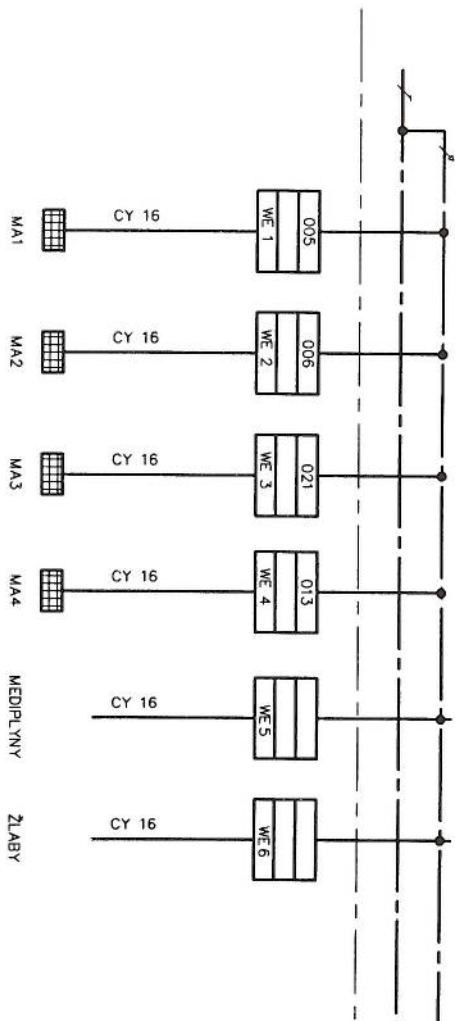

Fakultní nemocnice Olomouc – pracoviště PET-CT


SO.01 FN Olomouc – pracoviště PET-CT

A.3.2. zařízení silnoproudé elektrotechniky  
bleskosvody, umělé osvětlení

TUFFY spol. s r. o.

zák. č. 09-118

DPS 2/2010  
Ing. Petr Lovčeka

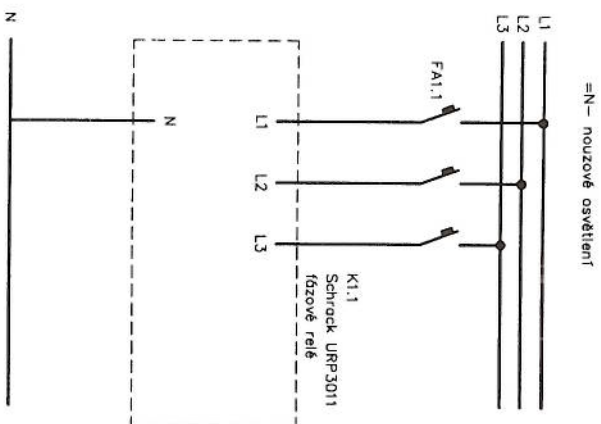

## pomocné obvody

|   |                                                                         |
|---|-------------------------------------------------------------------------|
| Fakultní nemocnice Olomouc – pracoviště PET-CT<br>SO.01 FN Olomouc – pracoviště PET-CT<br>A.3.2. zařízení silnoproudé elektrotechniky<br>bleskosvody, umělé osvětlení | TUFFY spol. s r. o.<br>zak. č. 09-118<br>DPS 2/2010<br>ing. Petr Loučka |
| ROZVÁDEČ R1   | list 11                                                                 |