




BLOKOVÉ SCHÉMA STRUKTUROVANÉ KABELÁŽE

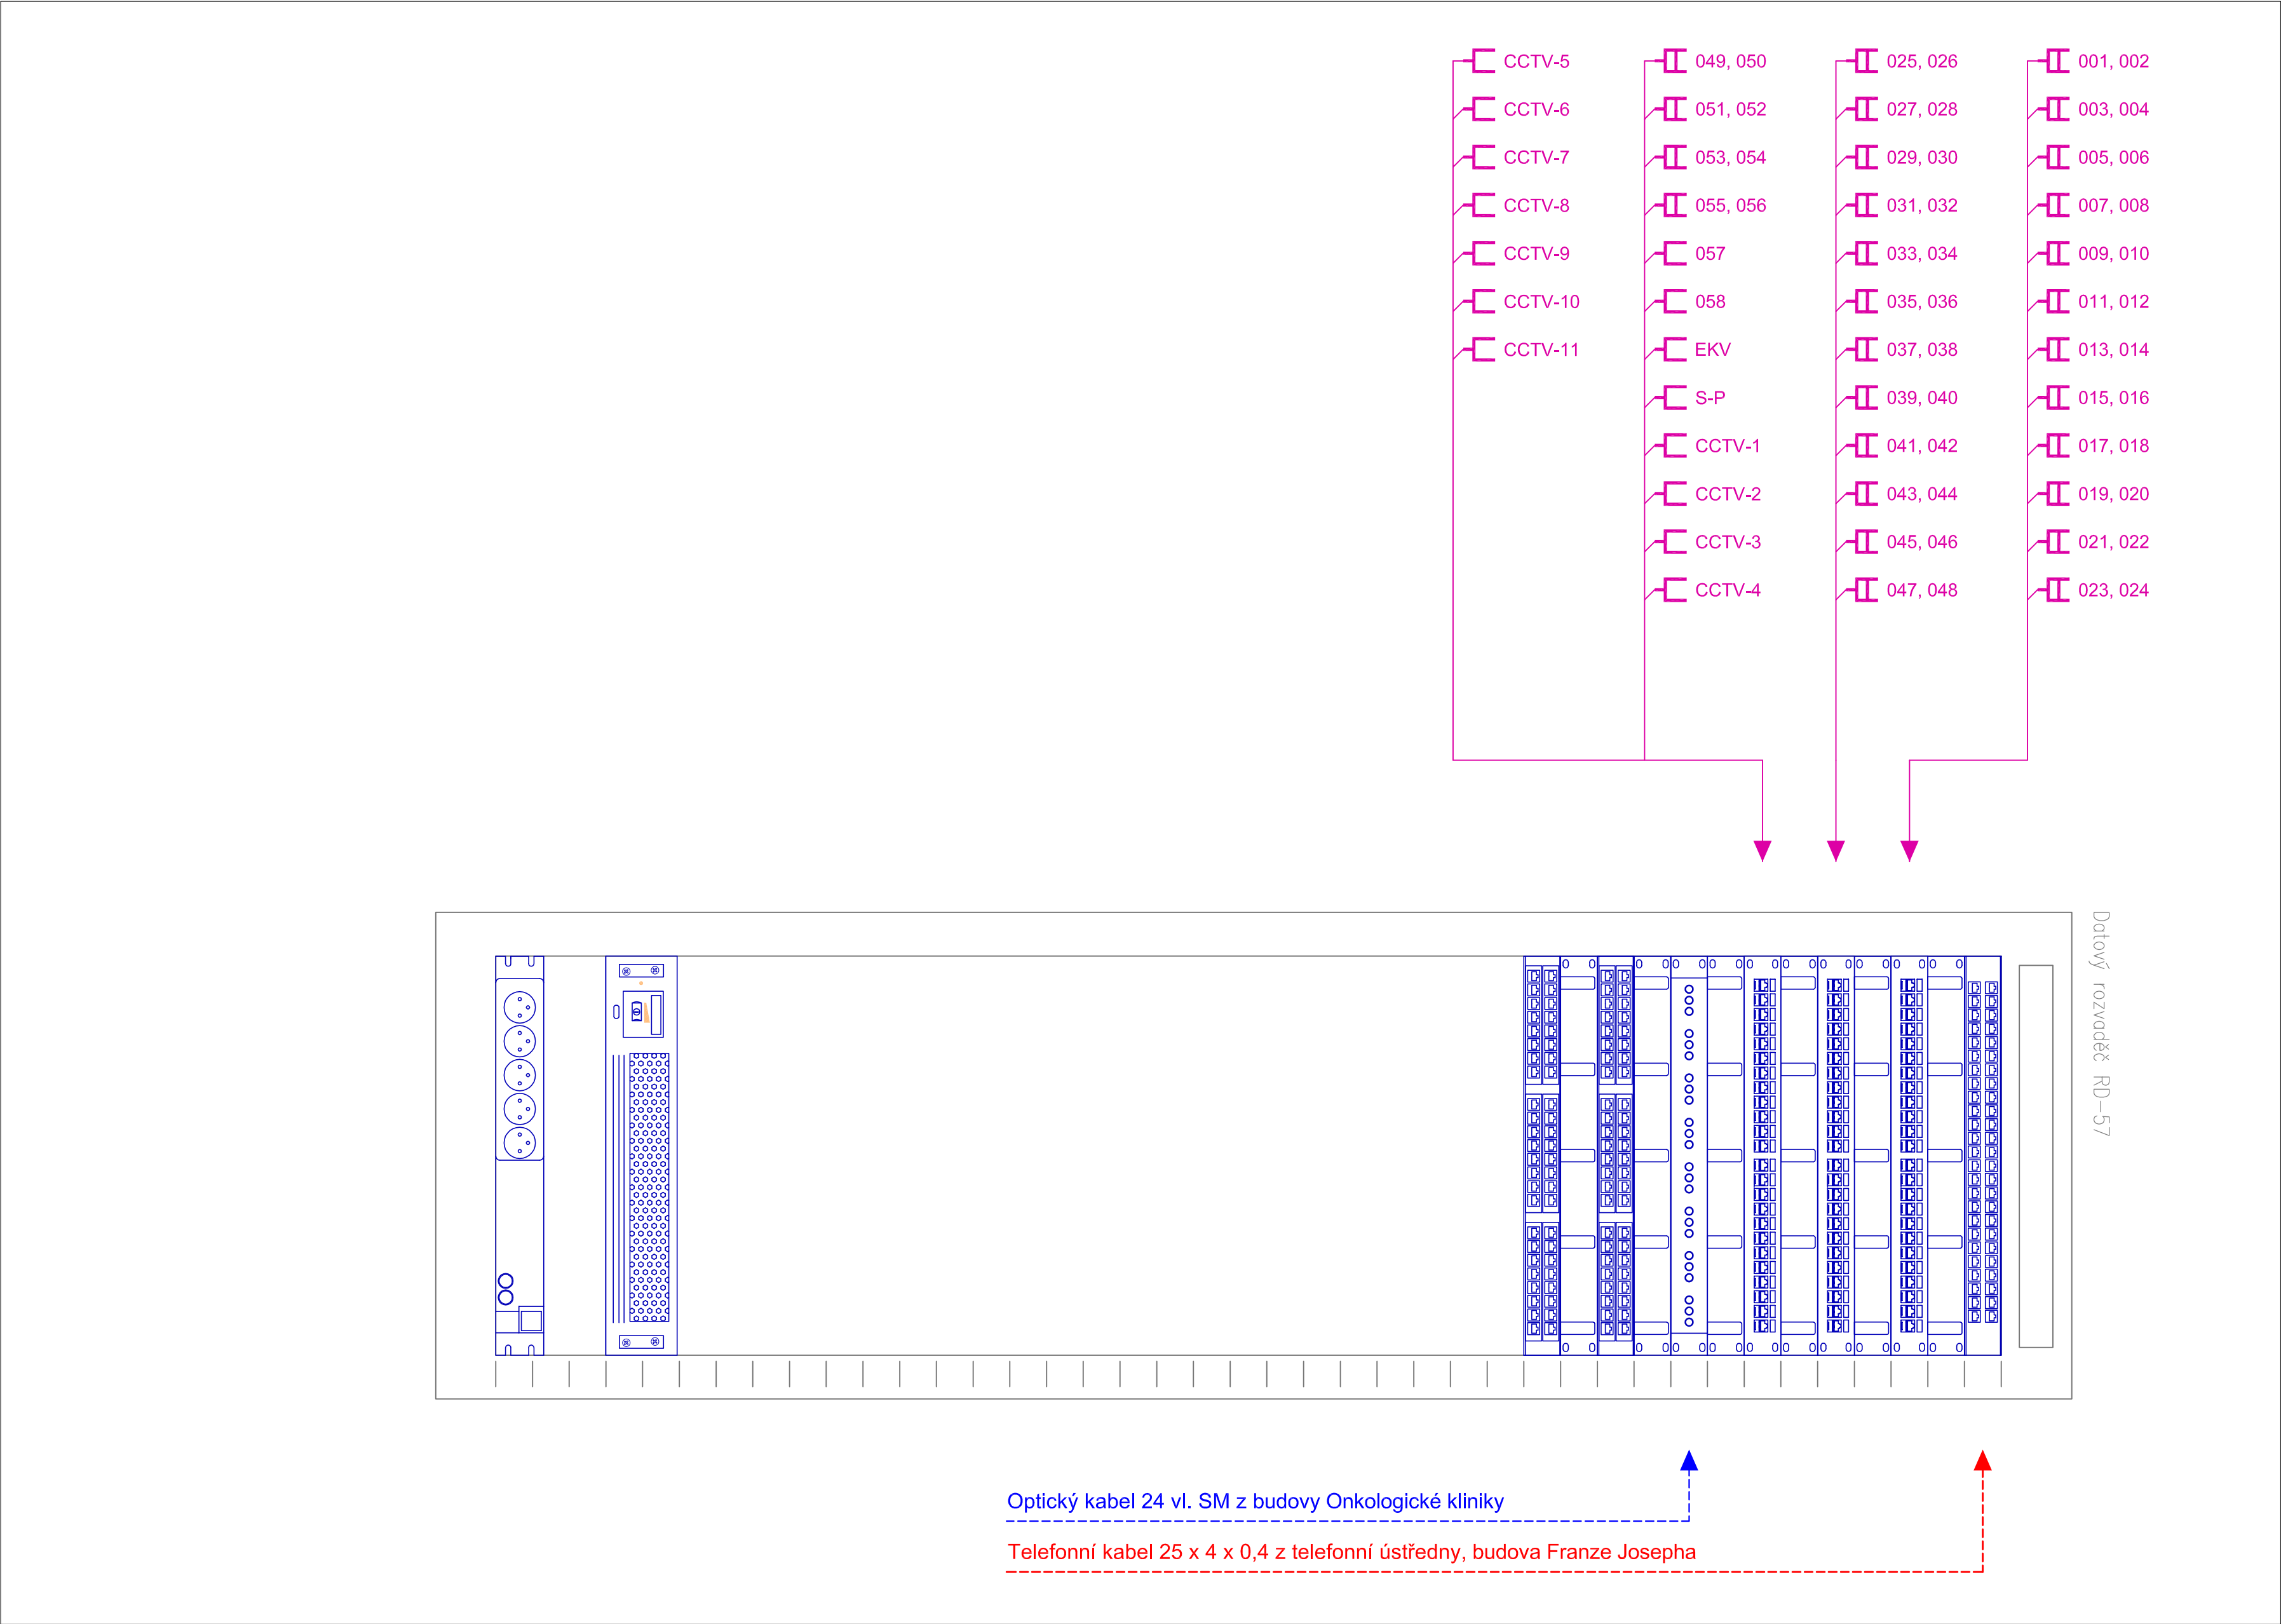

BLOKOVÉ SCHÉMA SPOLEČNÉ TELEVIZNÍ ANTÉNY

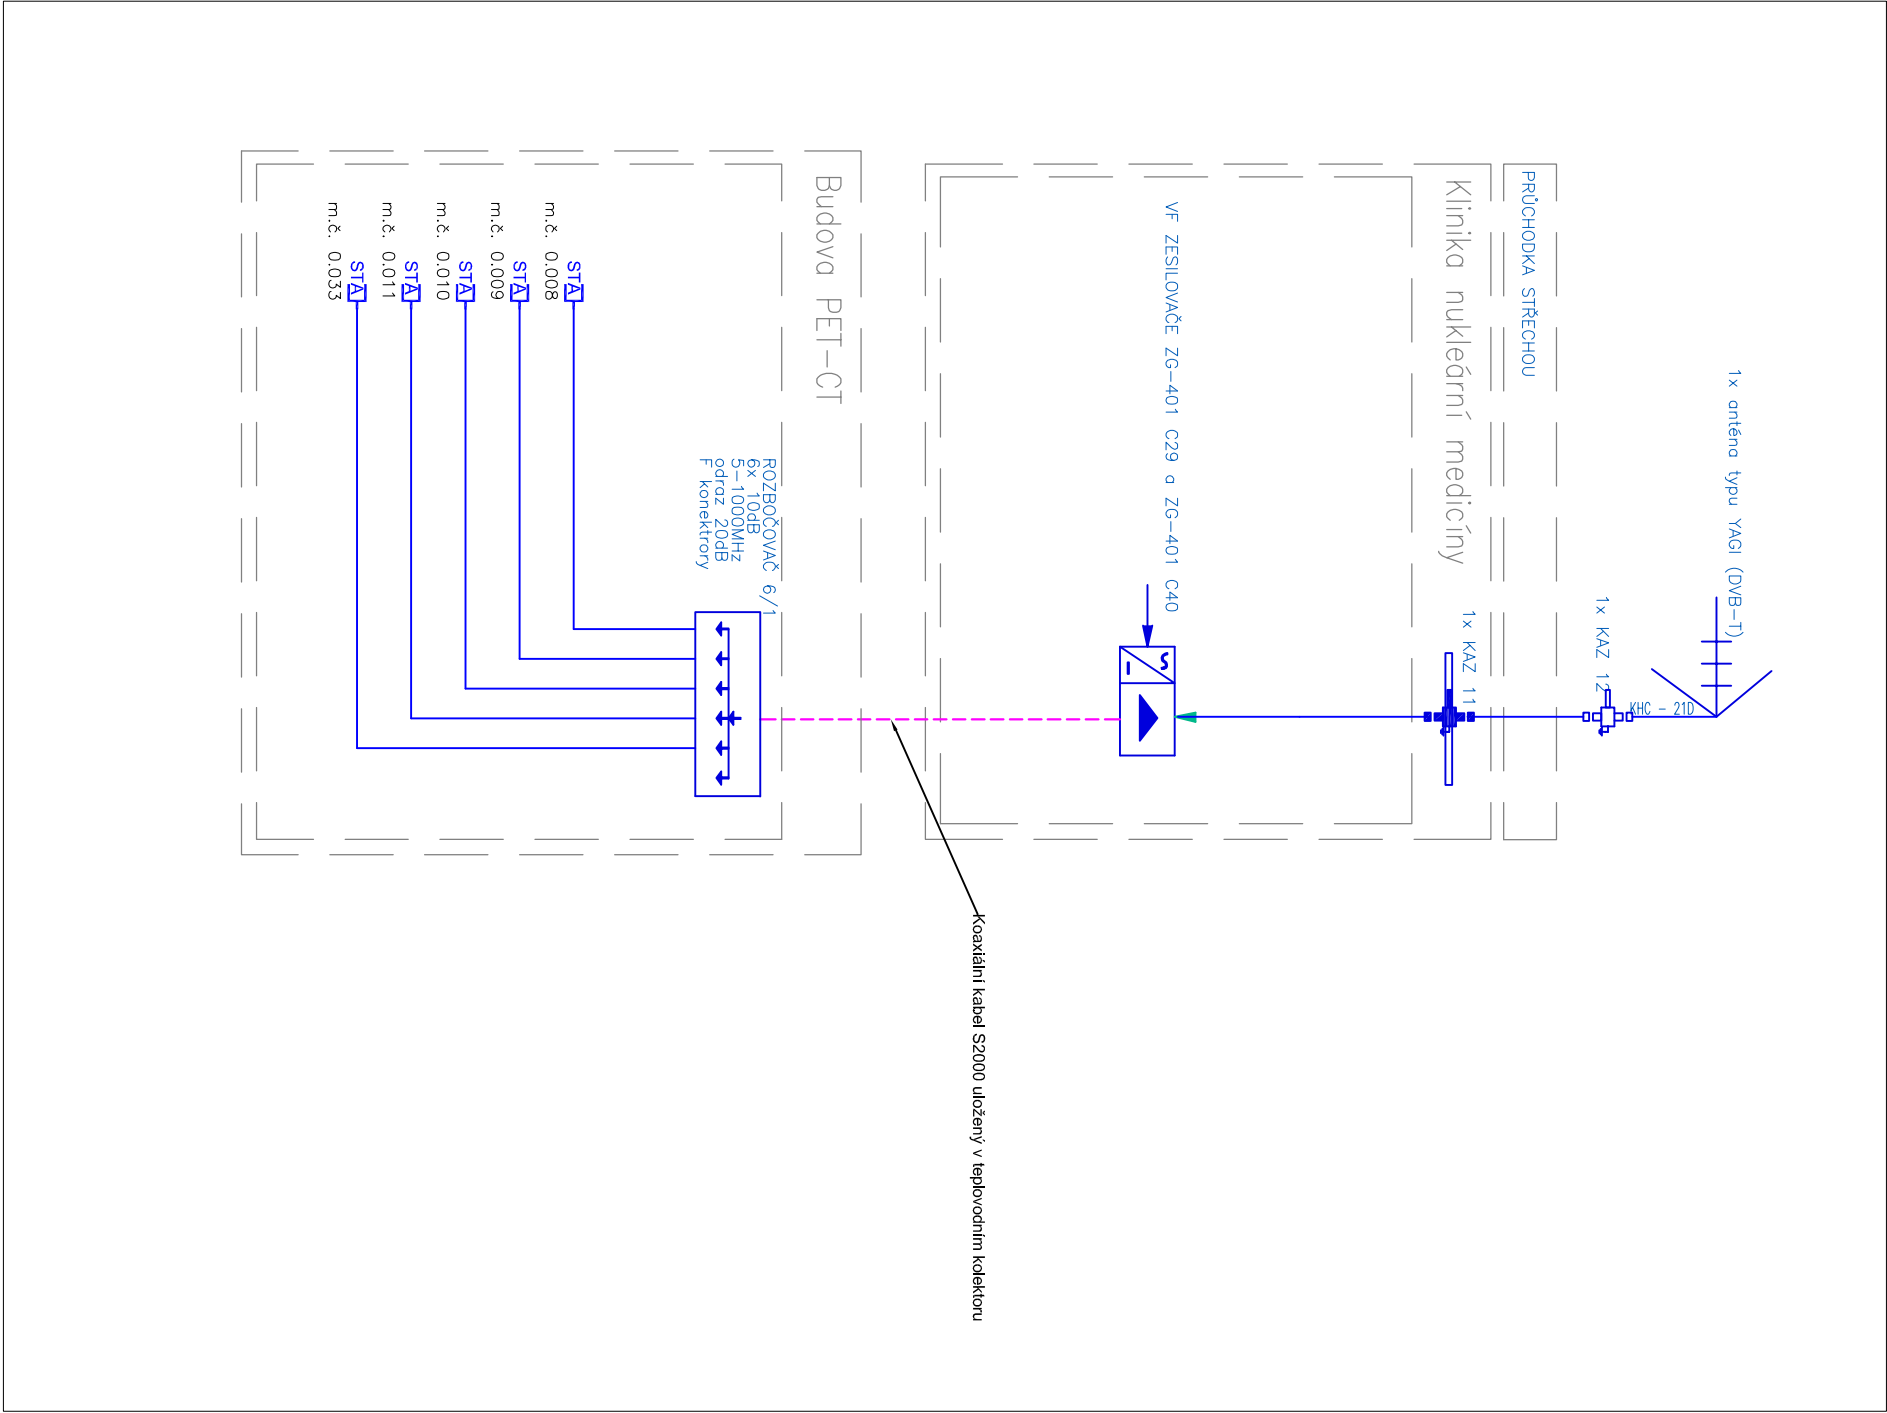

BLOKOVÉ SCHÉMA SYSTÉMU MĚŘENÍ RADIAČE

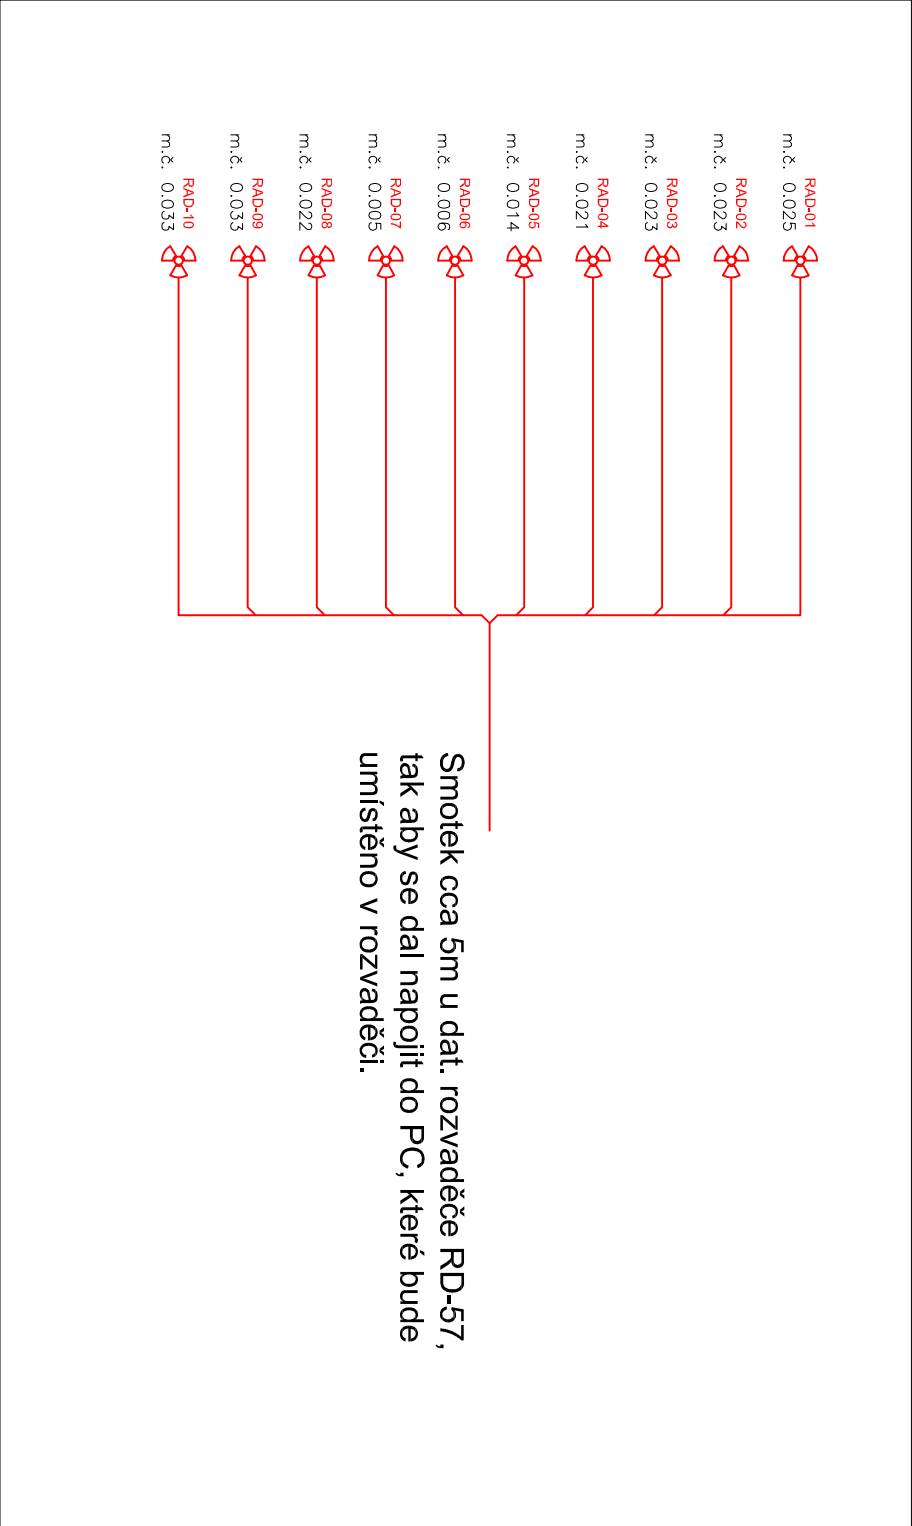

LEGENDA:

- STRUKTUROVANÁ KABELÁŽ
 - Dátová zásuvka 2x RJ 45
 - Dátový rozvaděč
- SPOLEČNÁ TELEVIZNÍ ANTÉNA
 - Zásuvka STA
- SYSTÉM MĚŘENÍ RADIAČE
 - Sonda pro měření záření gama (budou použity stávající), pouze kabelová příprava

Hlavní kabelové trasy jsou uloženy a vyvážány ve SLP žlabech. Ostatní trasy jsou uloženy v trubkách nad podhledem nebo pod omítkou. Kabelová příprava pro sondy měření záření gama je ve výšce 1650 mm od podlahy. Umístění datových a televizních zásuvek bylo zkoordinováno v průběhu stavby. Napojení optiky a telefonního kabelu viz. SO 11.

INDEX DATUM, JIMÉNO, PODPIS, TEXT A POPIS ZMĚNY					
VYPRACOVAL	Michal Svoboda				
KONTROLOVAL	Michal Svoboda				
SCHVÁLIL	Ing. Pavel Jelínek, PhD				
MÍSTO STAVBY	Olomouc				
INVESTOR	Fakultní nemocnice Olomouc				
STAVBA					
FAKULTNÍ NEMOCNICE OLMOUC					
PRACOVISTĚ PET-CT					
OBJEKT - PROVOZNÍ SOUBOR	Zařízení slaboproudé elektrotechniky				
		STUPENĚ dokumentace skutečného provedení	ARCH. ČÍSLO	Č. VÝKRESU	
				1 - SL 05	

MERIT GROUP a.s.	tel: +420 585 226 185
Břežnava 7	fax: +420 585 230 206
772 00 Olomouc	e-mail: merit@merit.cz