


VÝKAZ DOSAVADNÍHO A NOVÉHO STAVU ÚDAJŮ KATASTRU NEMOVITOSTÍ

Dosavadní stav				Nový stav			
Označení pozemku parc. číslem	Výměra parcely		Označení pozemku parc. číslem	Druh pozemku	Způsob využití	Způsob využití/ výměra	Porovnání se stavem evidence právních vztahů
	ha	m ²					
290/24	42	84	290/24	ostat.pl. jiná plocha	0		
st. 1194	2	25	st. 2520	zast. pl. obč. vyb.	2	290/24	26
	45	09	st. 1194	zast. pl.	2	st. 1194 290/24	25 21 36

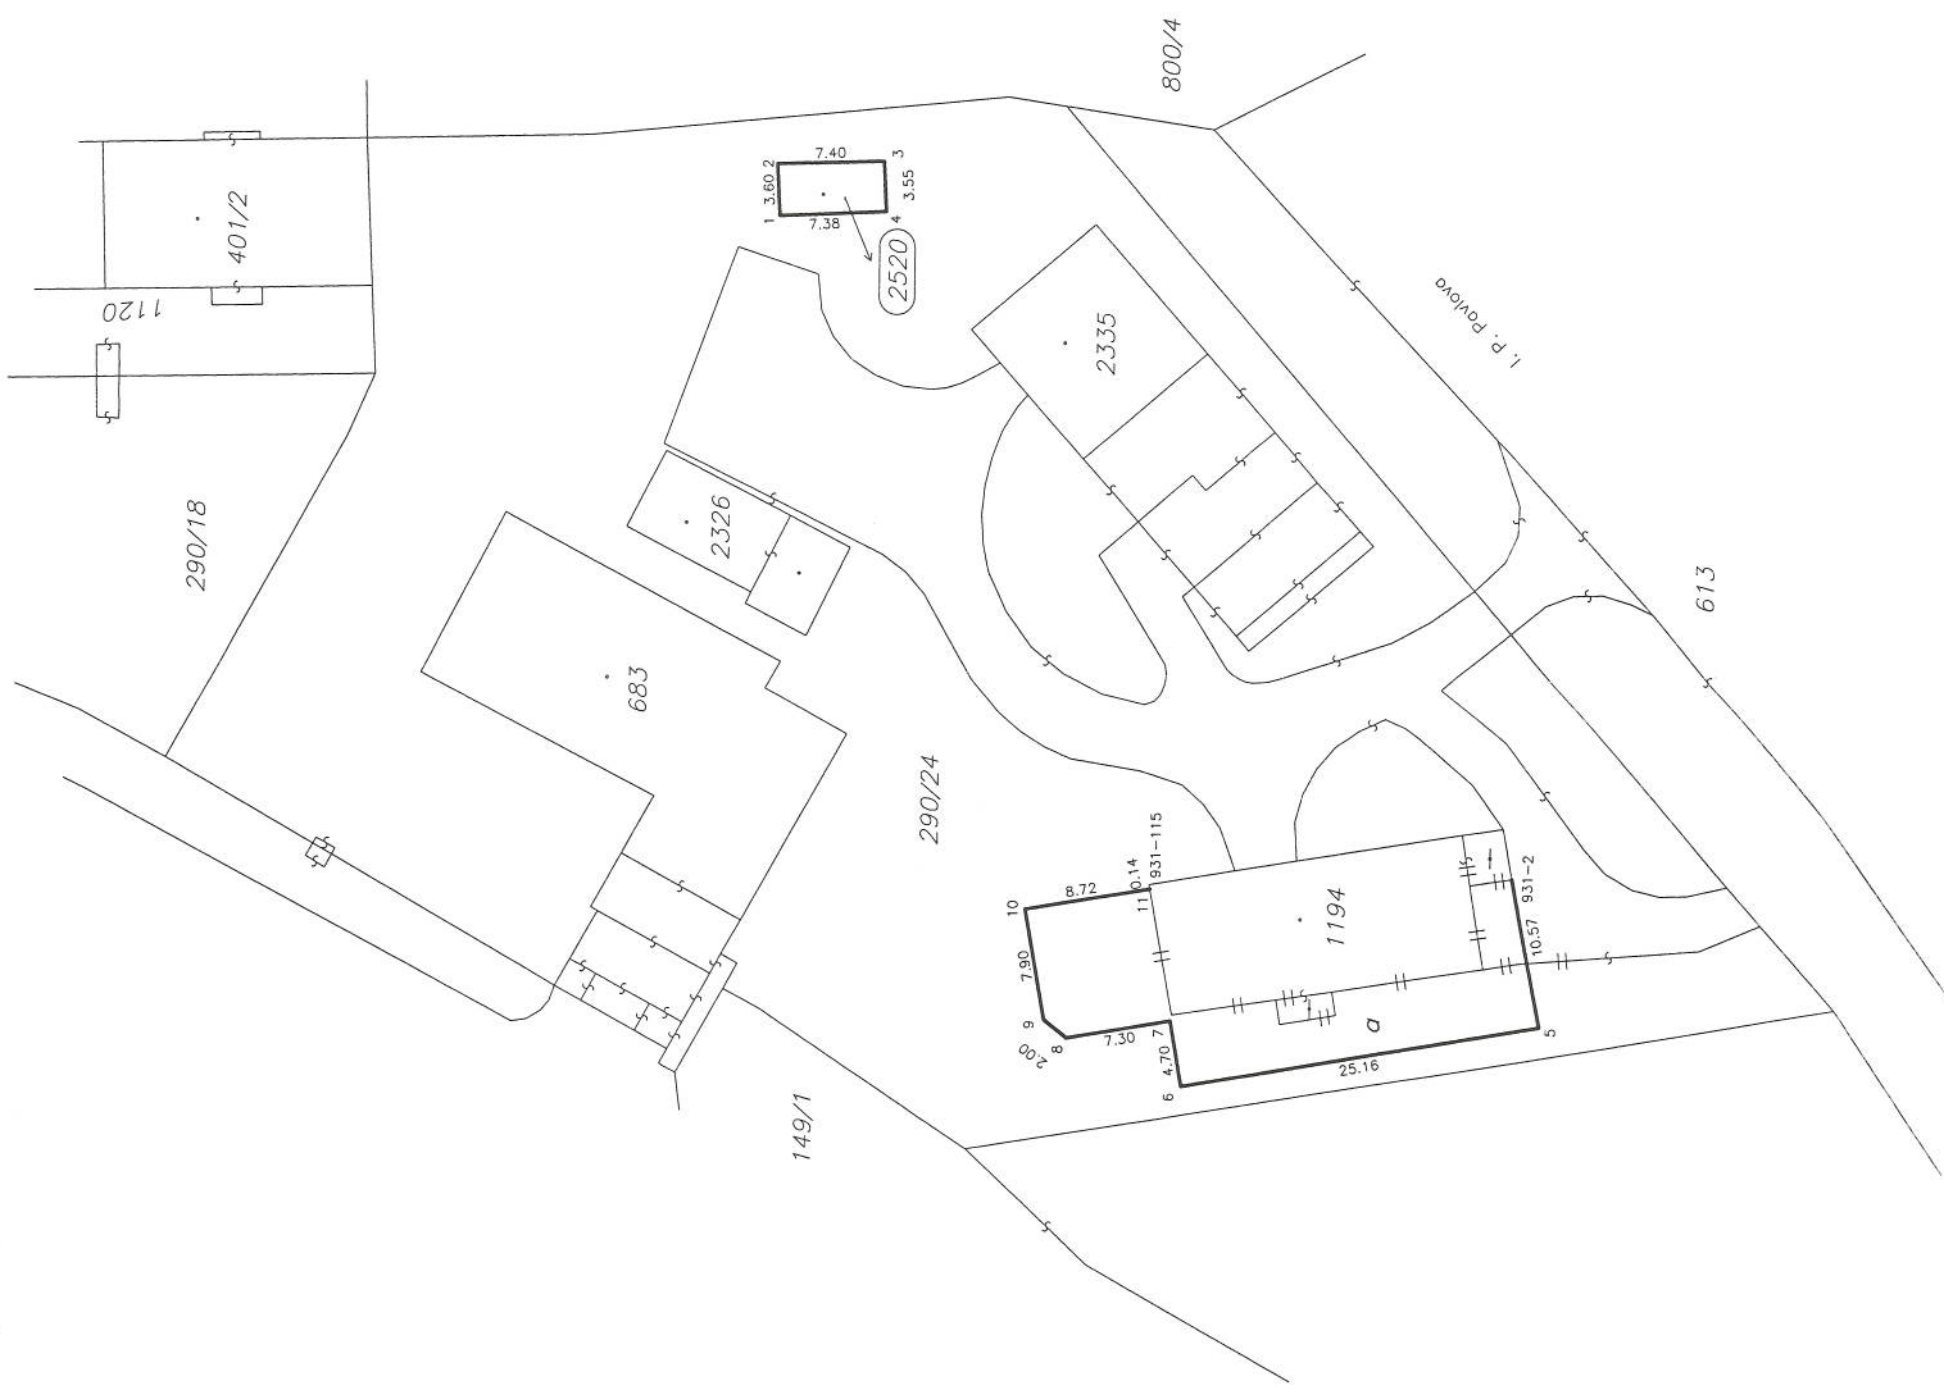

Seznam souřadnic (S-JTSK)

Číslo bodu	Souřadnice pro zápis do KV			Poznámka
	Y	X	kód kv.	
931-2	548073.80	1122488.92	3	budova
931-115	548074.40	1122463.77	3	roh budovy
1	548027.79	1122437.74	3	roh budovy
2	548024.19	1122437.52	3	roh budovy
3	548023.91	1122444.92	3	roh budovy
4	548027.41	1122445.09	3	roh budovy
5	548084.18	1122490.92	3	roh budovy
6	548088.54	1122466.12	3	roh budovy
7	548083.95	1122465.35	3	roh budovy
8	548085.22	1122458.16	3	roh budovy
9	548083.97	1122456.57	3	roh budovy
10	548076.21	1122455.22	3	roh budovy
11	548074.73	1122463.83	3	roh budovy

Dělit nebo scelovat pozemky lze jen na základě územního rozhodnutí, pokud podmínky pro ně nejsou stanoveny jiným rozhodnutím nebo opatřením.

GEOMETRICKÝ PLÁN

pro vyznačení budovy

Vyhotovil: Bedřich Vyníkal
Nálevkova 13, Olomouc
IČ 42956781 Tel 585 242 446

Číslo plánu: 1731-106/2010

Okres: Olomouc

Obec: Olomouc

Katastrální území: Nová Ulice

Mapový list: DKM

Kód způsobu určení výměr je určen podle § 77 odst. 2 vyhlášky č. 26/2007 Sb. v platném znění

Dosavadním vlastníkům pozemků bylo poskytnuta možnost seznámit se v terénu s průběhem navrhovaných nových hranic, které byly označeny předepsaným způsobem:

(Signature)

Ing. Věra Češková

Dne: 8.11.2010 Číslo: 90/2010

Souhlas katastrálního úřadu, katastrálního pracoviště poltráží:

(Signature)

Ing. Miroslav Pouč

Dne: - 9 - 11 - 2010 Číslo: 2216/kob

Úředně oprávněný zeměměřický inženýr odpovídá za odbornou úroveň plánu a předepsané přílohy jsou součástí plánu.

Katastrální úřad, katastrální pracoviště souhlasí s odčíslováním parcel.

Katastrální úřad pro Olomoucký kraj, katastrální pracoviště Olomouc 12