



Technické služby města Olomouce, a.s.



IDOP Olomouc a.s.
Řepčinská 82
779 00 Olomouc

VÁŠ DOPIS ZNAČKY/ZE DNE
078/Chm/Sy/2011

NAŠE ZNAČKA
TSMO/1735 /11

VYŘIZUJE/TEL
Čechák/249

OLOMOUC
4.4.2011

Vyjádření o existenci podzemního vedení veřejného osvětlení

Pro územní souhlas a stavební povolení

**Akce: „Fakultní nemocnice OLOMOUC – Pevnůstka FNOL,
Zajištění kanalizace a vodovodu pro obslužný personál archívu“**

V místech Vašeho zájmu: ul. Thomayerova k.ú. Nová Ulice

s e n a c h á z í podzemní vedení veřejného osvětlení, které je evidováno v naší dokumentaci.

Kabely veřejného osvětlení jsou uloženy v ose stávajících stožárů VO v hloubce cca 40 cm a jsou kryty červenou výstražnou folií.

Požadujeme:


1. Dodržení příslušných norem ČSN – ruční provedení výkopu v místě křížení se stávajícími kabely veřejného osvětlení.
2. Okamžité hlášení každého poškození vedení a zařízení VO na telefon 585700038 nebo 585700023 – provozovna veřejného osvětlení.
3. V případě zjištění poruchy kabelů VO s prokazatelným zaviněním stavebníka v termínu do 1 roku od vydání kolaudačního rozhodnutí bude celková finanční částka za opravu kabelu požadována po stavebníkovi.

Kabely VO byly orientačně zakresleny do přiložené situace, případně přesné vytyčení trasy kabelů provedeme na Vaše požádání na místě samém.

S pozdravem


3 přílohy

TECHNICKÉ SLUŽBY MĚSTA OLOMOUCE, a.s.
Olomouc, Zámeňhofova 783/34
PSČ 772 11
IČO 258 26 303
DIČ CZ25826603 (13)
Martin Čechák
středisko PaR

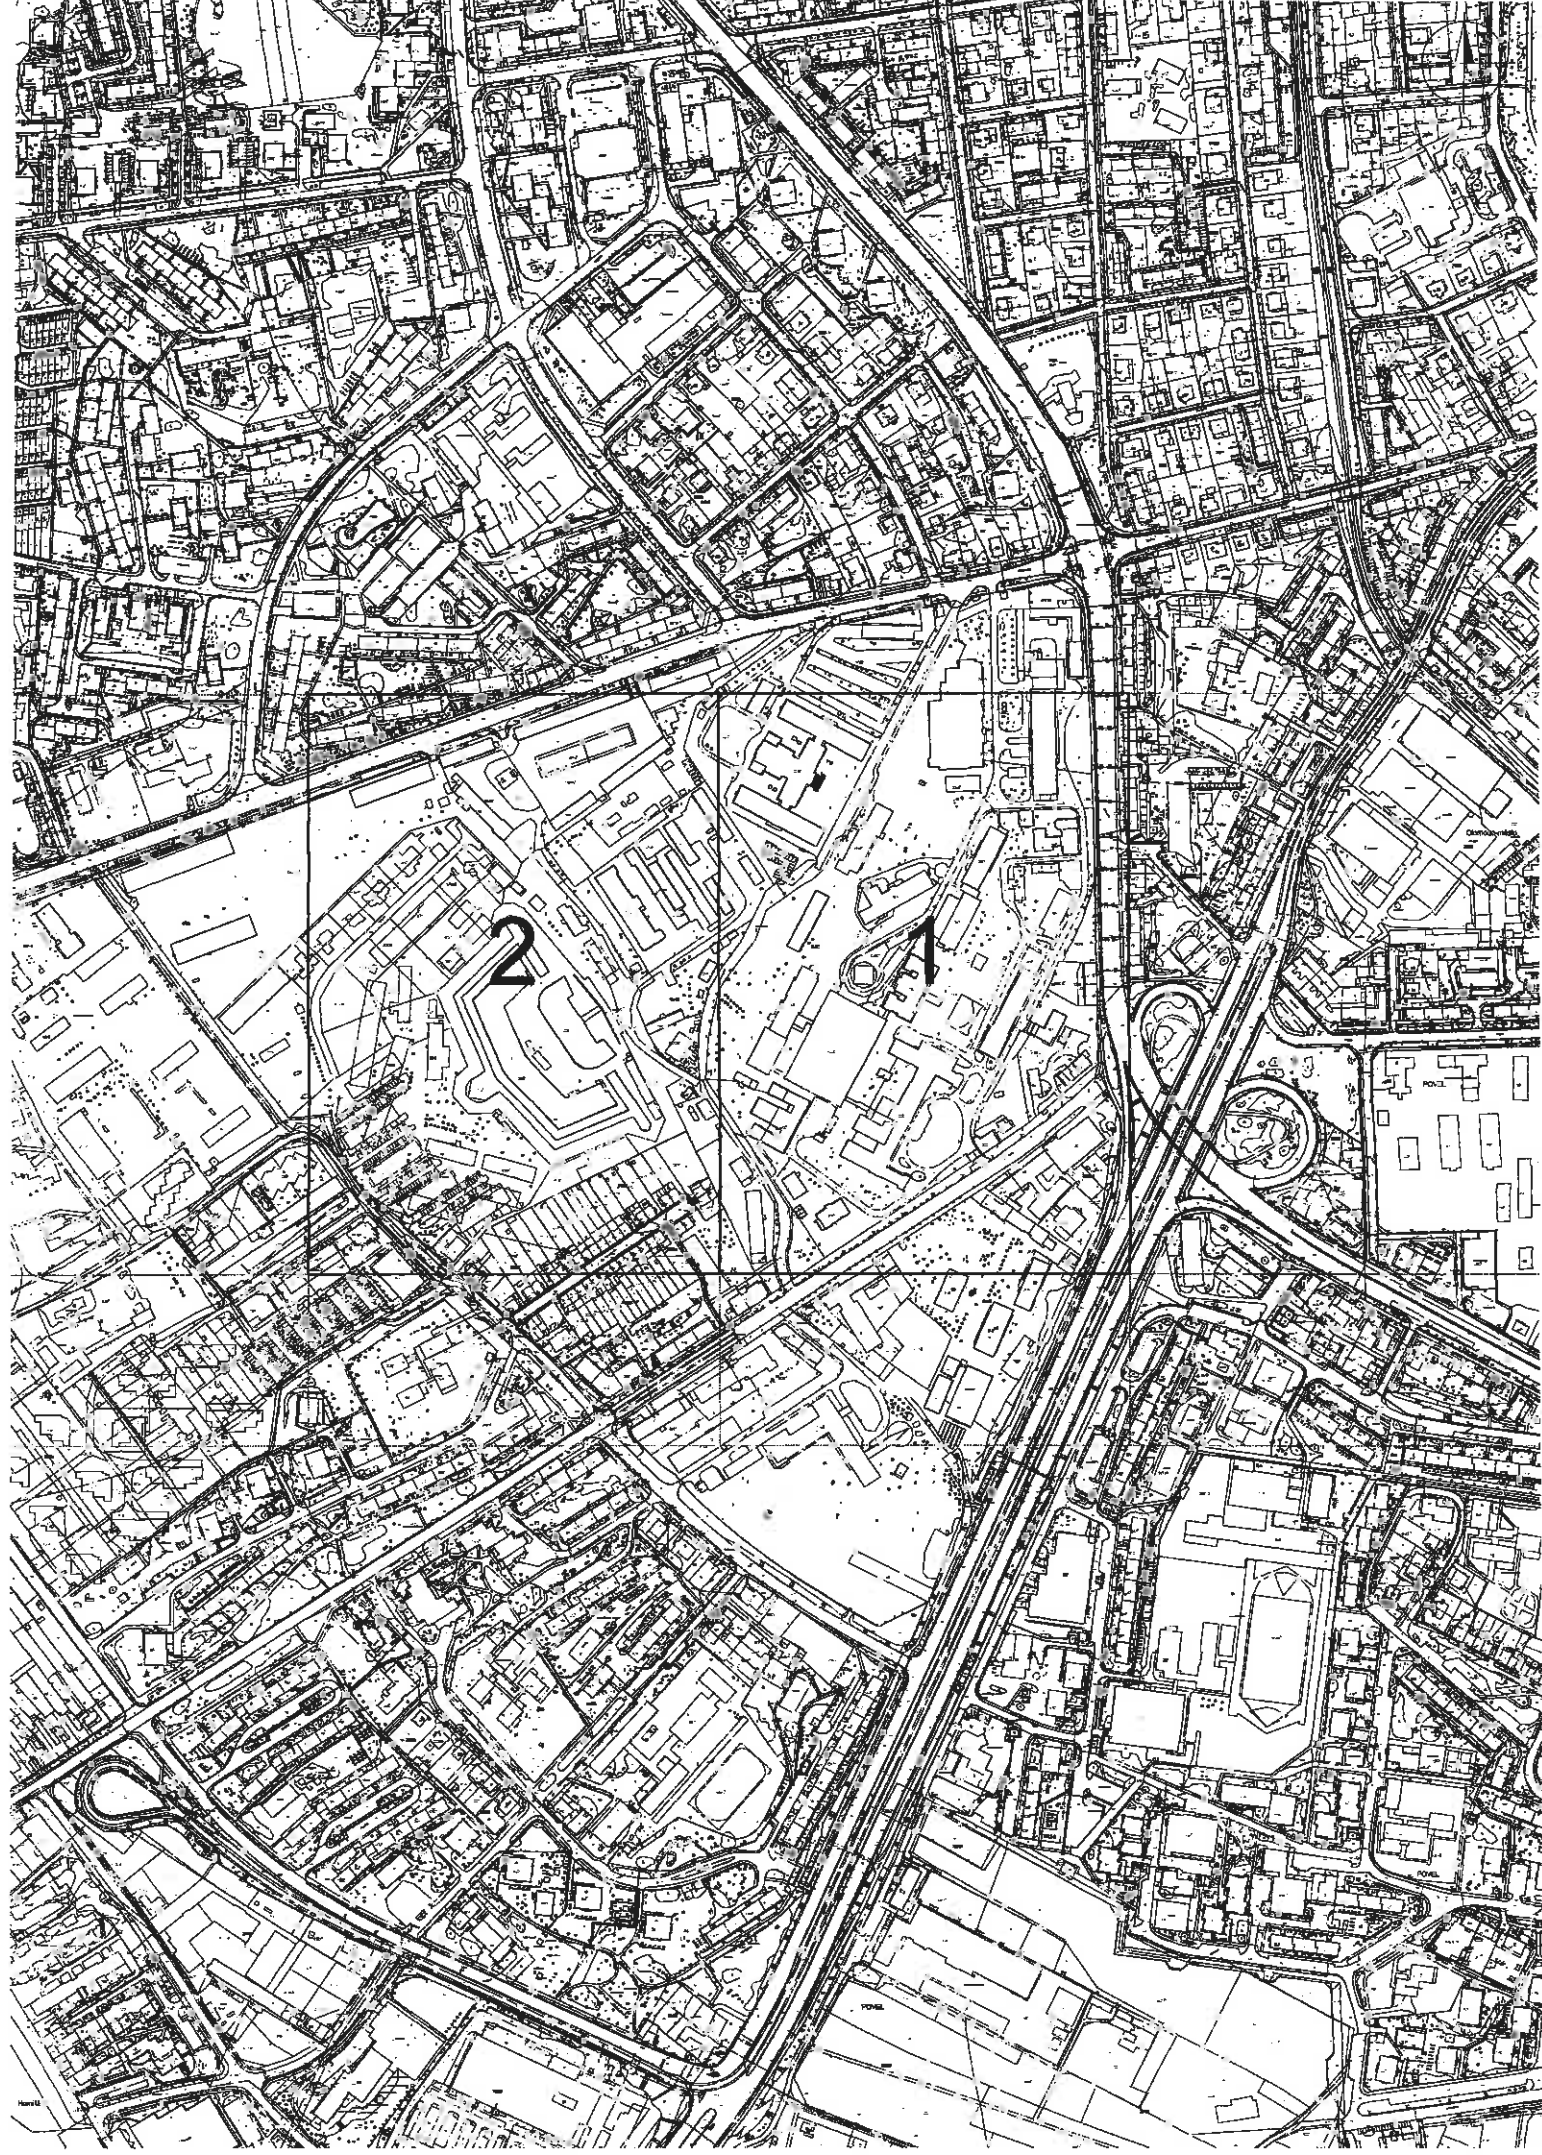

2

4

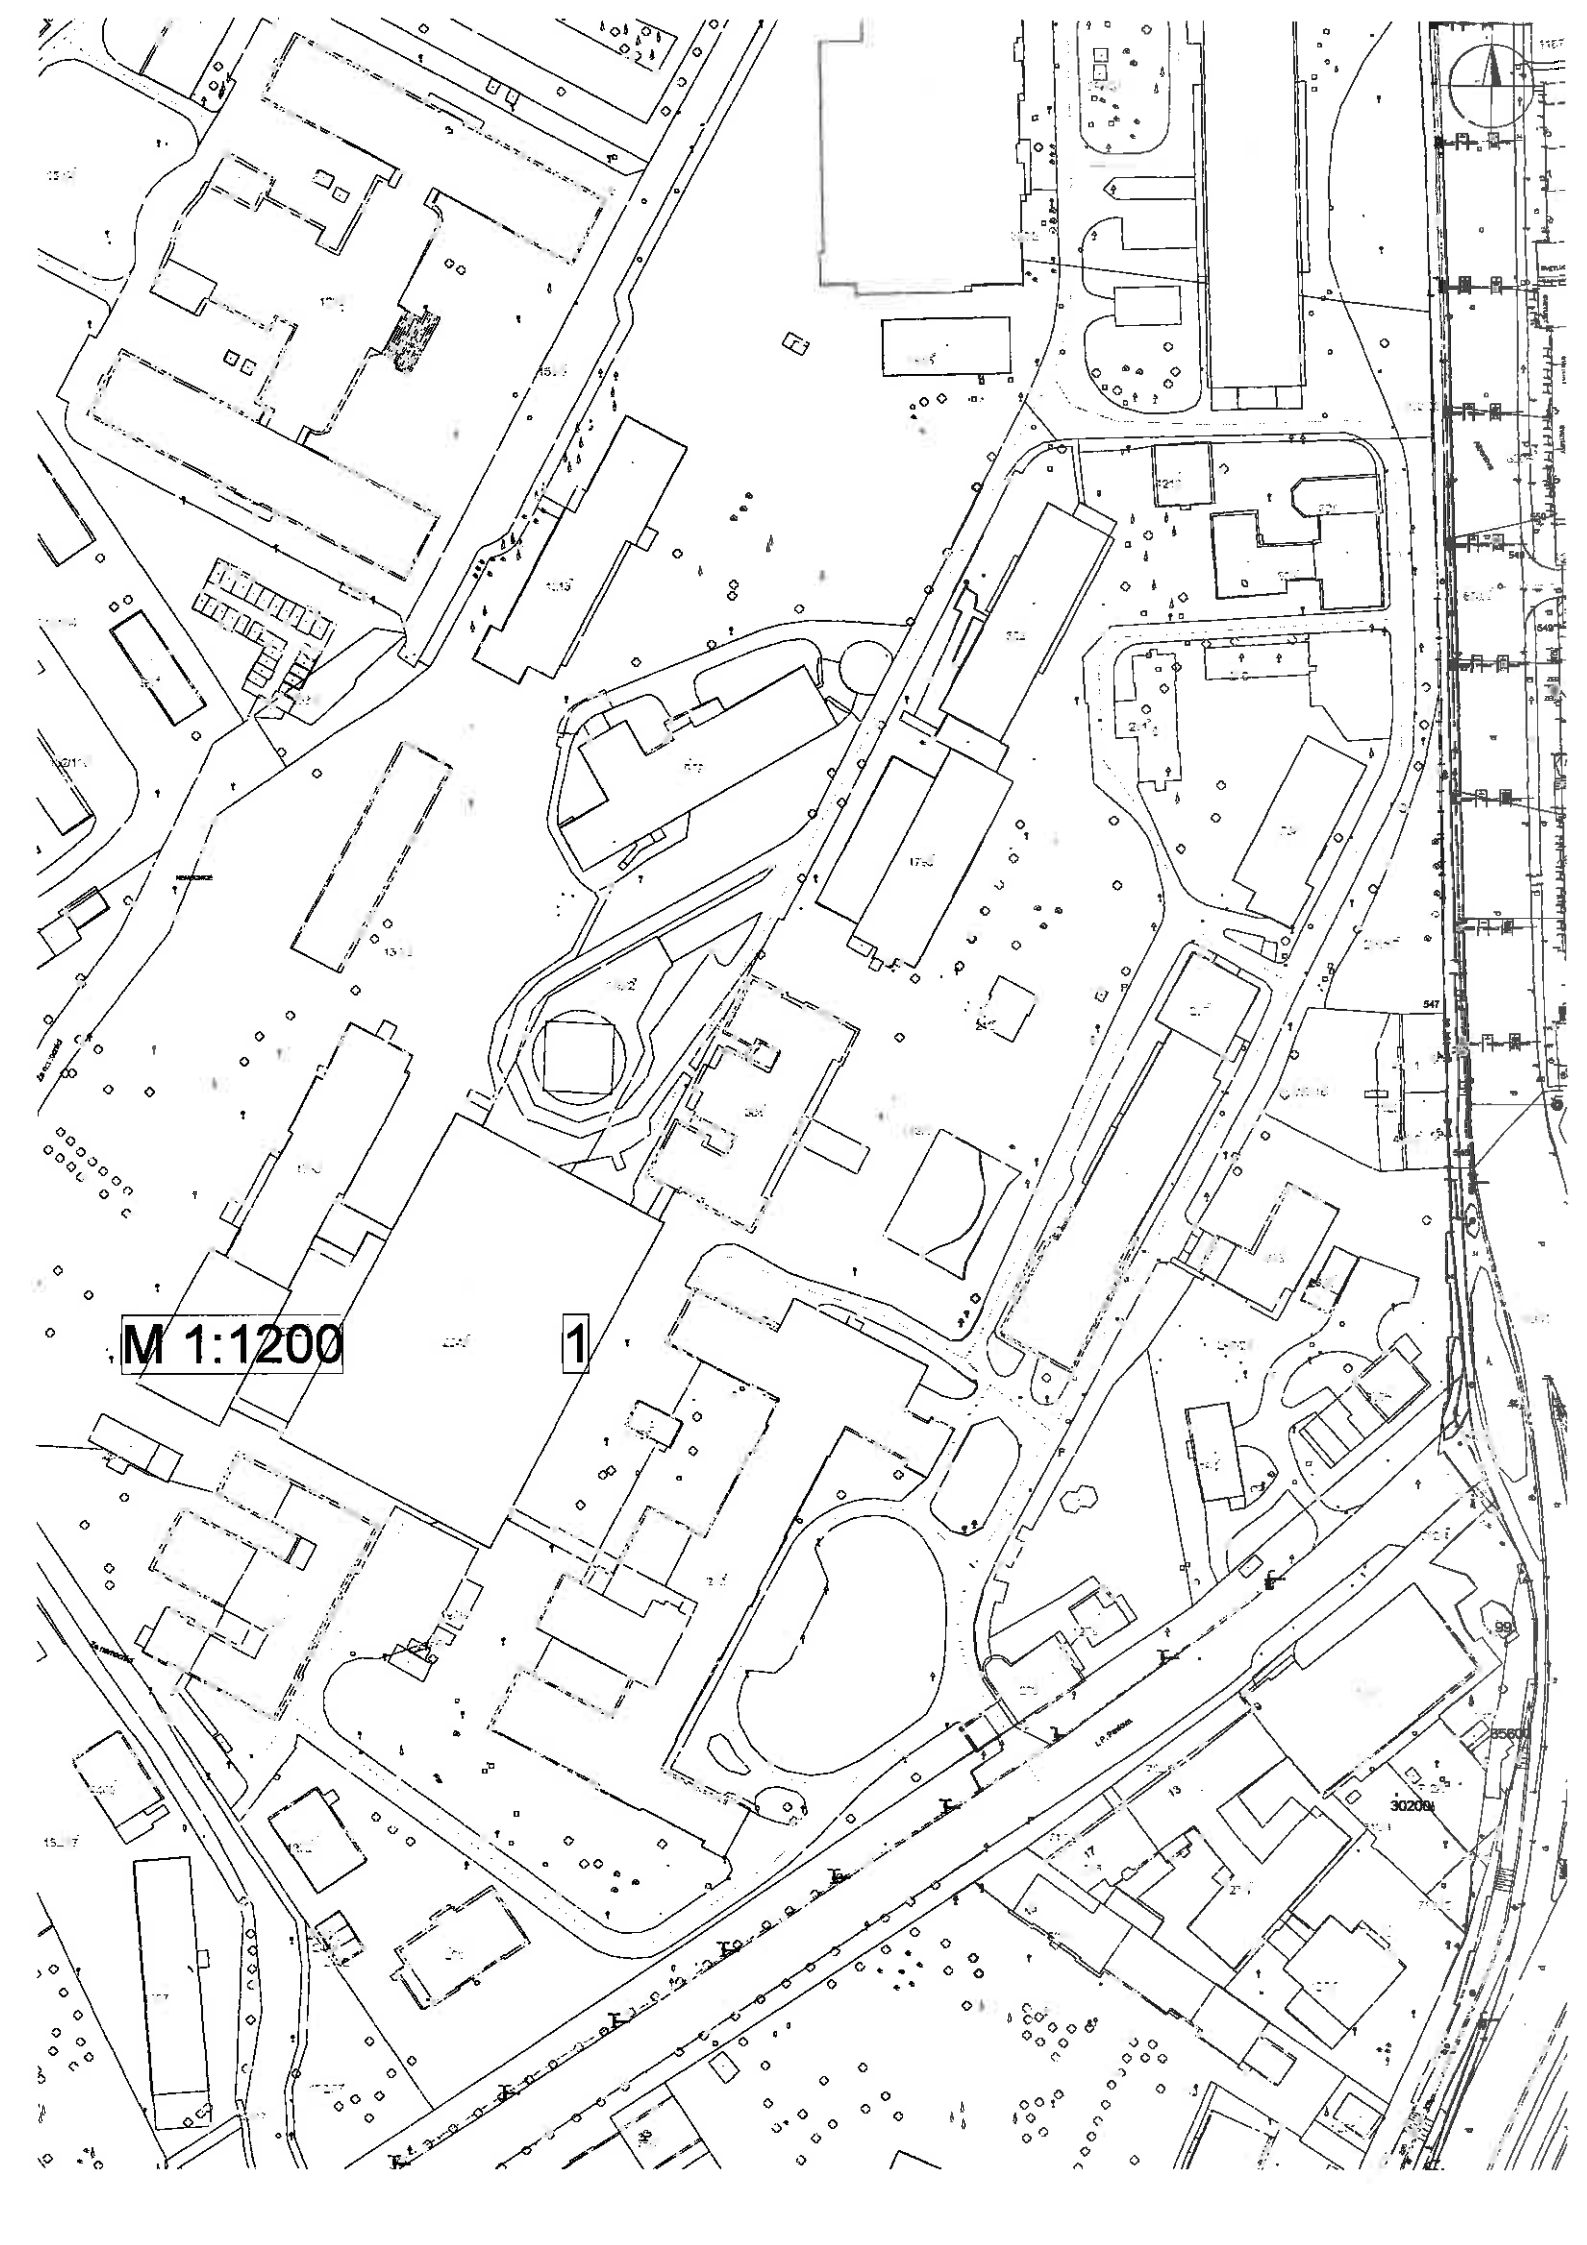

M 1:1200

1



30208

99

