


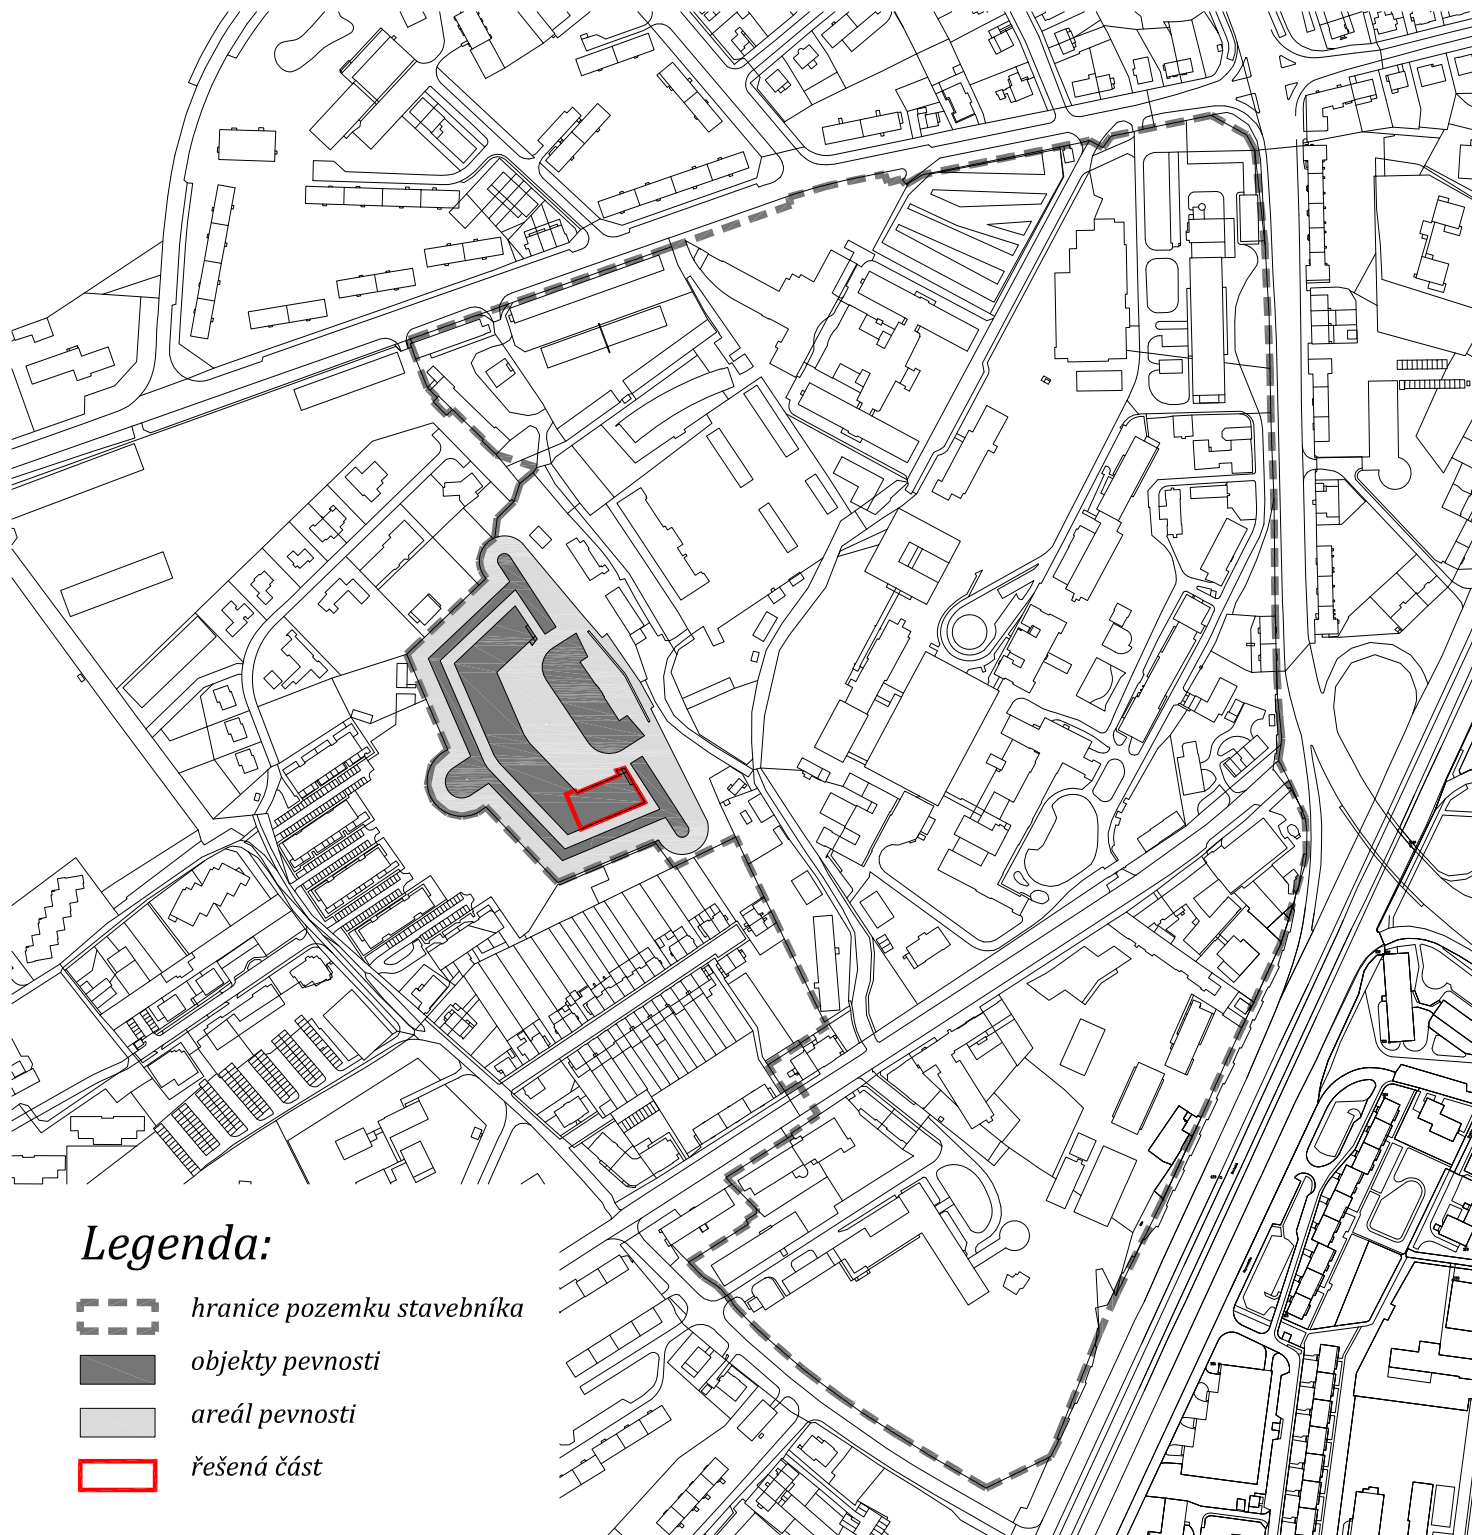

Legenda:

-  hranice pozemku stavebníka
-  objekty pevnosti
-  areál pevnosti
-  řešená část

DOKUMENTACE SKUTEČNÉHO
PROVEDENÍ

DEV COMPANY, spol. s r.o.
Čs. Legie 145/18, 702 00 Ostrava 1
IČ: 47879620, DIČ: CZ47679620

Fort Tafelberg, úprava jižního boku hlavního valu

OBJEDNATEL: Fakultní nemocnice Olomouc, odd. správy budov, I. P. Pavlova 6, 775 20 Olomouc
 ZHOTOVITEL: Ing. arch. Jan Dohnal, ČKA 03 256
 MÍSTO: Olomouc Nová Ulice, st. 2350
 STUPEŇ: dokumentace stavby jednostupňová
 DATUM: říjen 2019

Situace širších vztahů, m 1:5000

c 1

Ing. arch. Jan Dohnal, tř. Svobody 20, Olomouc, 77200, telefon: 608 975 305, e-mail: jenadohnal@seznam.cz

Situace koordinační

m 1:200, dokumentace stavby jednostupňová

LEGENDA:

- HRANICE ŘEŠENÝCH PLOCH
- ŘEŠENÝ OBJEKT
- OSTATNÍ POZEMNÍ OBJEKTY
- ZAŘÍZENÍ STAVENÍŠTĚ
- ZASTAVĚNÉ PLOCHY
- STÁVAJÍCÍ ZPEVNĚNÉ PLOCHY - OČIŠTĚNÍ A OBNOVA
- NOVÉ ZPEVNĚNÉ PLOCHY
- OZELENĚNÉ PLOCHY
- STÁVAJÍCÍ VSTUPY
- NAVRŽENÉ PRVKY
- RUŠENÉ PRVKY

LEGENDA SÍTÍ:

STÁVAJÍCÍ ČERNÉ, UPRAVOVANÉ ČERVENÉ

- KANALIZACE SPLAŠKOVÁ
- KANALIZACE DEŠŤOVÁ
- ODVODNĚNÍ VÝKOPU
- VODOVOD
- PLYNOVOD NTL
- SILNOPROUD PODZEMNÍ NN
- SILNOPROUD NADZEMNÍ NN
- SLABOPROUD PODZEMNÍ



Fort Tafelberg, úprava jižního boku hlavního valu

OBJEDNATEL: Fakultní nemocnice Olomouc, odd. správy budov, I. P. Pavlova 6, 775 20 Olomouc
ZHOTOVITEL: Ing. arch. Jan Dohnal, ČKA 03 256
MÍSTO: Olomouc Nová Ulice, st. 2350
STUPEŇ: dokumentace stavby jednostupňová
DATUM: říjen 2019

Situace koordinační, m 1:200

Ing. arch. Jan Dohnal, tř. Svobody 20, Olomouc, 77200, telefon: 608 975 305, e-mail: jenadohna1@seznam.cz