

Česká republika – Ministerstvo obrany
Vojenská ubytovací a stavební správa
Svatoplukova 2687/84
615 00 Brno - Židenice

Čj. 5583/19323/2011 - 1383 – ÚP-OL

V Brně dne 5 . srpna 2011
Výtisk číslo: 1
Počet listů: 2
Přílohy: 1/2plány

Discover Czech s.r.o.
Ing. František Dmutný
Zahradní č.p. 210
798 16 ČELECHOVICE NA HANÉ

Věc: Olomouc – Nová Ulice

- **odstranění (demolice) stávajících nemovitostí na parcelách č. st. 2477 a 2478 v k.ú. Nová Ulice**

Ve smyslu § 175 zákona č. 183/2006 Sb., o územním plánování a stavebním řádu (stavební zákon) a zákona č. 222/1999 Sb., o zajišťování obrany České republiky v platných zněních a v souladu s resortními předpisy (na teritoriu okresů Brno-město, Brno-venkov, Blansko, Břeclav, Hodonín, Kroměříž, Prostějov, Třebíč, Uherské Hradiště, Vyškov, Zlín, Znojmo a Bruntál, Frýdek Místek, Jeseník, Karviná, Nový Jičín, Olomouc, Opava, Ostrava, Přerov, Šumperk, Vsetín) bylo provedeno vyhodnocení výše uvedené akce.

Česká republika – Ministerstvo obrany

zastoupená VUSS Brno, jako věcně a místně příslušná ve smyslu zákona č. 222/1999 Sb., jejímž jménem jedná ředitel VUSS Brno Ing. Jaroslav VALCHÁŘ, na základě pověření ministryně obrany č.j. 2566/2007-8764 ze dne 2. ledna 2008, ve smyslu §7, odst. 2 zákona č. 219/2000 Sb.

souhlasí s realizací akce tak, jak byla doložena v písemné a grafické dokumentaci při dodržení následujících podmínek:


- **uvedeným územím prochází podzemní telekomunikační vedení vojenské správy, jehož orientační průběh je vyznačen na přiloženém situačním plánu a dojde k jeho kolizi s posuzovanou stavbou. Telekomunikační kabel AČR je zavěšen na stávajícím obvodovém oplocení;**
- **telekomunikační vedení je nutno chránit před poškozením v rámci demoličních prací a dále před přístupem nepovolané osoby. Případné poškození je nutno okamžitě telefonicky hlásit správci podzemního vedení VÚ 3255 Olomouc (mjr.Ing.Jan Polínek – tel.č. 606719653). Dodavatelská firma nebo investor jsou dále povinni dle pokynů správce vedení neprodleně zajistit opravu u odborného montážního podniku. Je zakázáno jakkoliv manipulovat s uvedeným kabelem. Jakoukoliv manipulaci s kabelem lze provádět pouze po předchozím souhlasu jeho správce a za jeho dohledu.**
- **před zahájením demoličních prací je nutno si vyžádat minimálně 14 dnů předem vyznačení kabelu jeho provozovatelem - VÚ 3255 Olomouc (mjr.Ing.Jan**

Polínek – tel.č. 606719653), který stanoví konkrétní podmínky jeho ochrany (v souladu se zákonem č. 127/2005 Sb., § 102) tak, aby nebyla narušena jeho provozuschopnost. Provozovatel má právo tyto podmínky pozměnit nebo doplnit dalšími. Tyto podmínky musí být uvedeny v projektu a ve stavebním deníku a musí s nimi být seznámeni odpovědní pracovníci dodavatelské firmy a investora;

- budovy na parc.č. 2477 a 2478 jsou trvale odpojeny od jednotlivých inženýrských sítí (elektrické energie a vody). Odpojené stávající přívodní kabely v RIS budov nejsou a nebudou zapojeny v trafostanici AČR (byly zapojeny ve zrušené trafostanici) AČR, lze je tedy zrušit (zavést zeminou);
- uvedenou lokalitou stavby prochází zemní přívodní napájecí kabel AYKY 4x50 vojenské správy (viz. orientační zákres na přiloženém situačním plánu), který požadujeme respektovat. Investor požádá o přesné vytýčení Provozní středisko 0727 Olomouc (Ing. Drahoslava Tomková – tel.č. 973402655, 724233239) a to nejméně 14 dnů před započítím demoličních prací;

Tyto podmínky musí být uvedeny v povolení k demoličním pracím, které bude VUSS Brno doručeno v jednom výtisku.

Závazné stanovisko je platné 2 roky a musí být vyžádáno znovu nebude-li během této doby stavba zahájena nebo dojde-li ke změnám v umístění, výšce nebo rozsahu stavby.

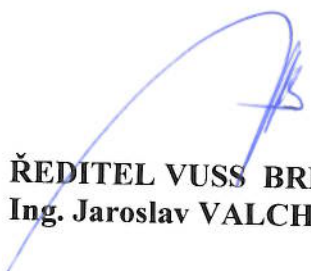

ŘEDITEL VUSS BRNO
Ing. Jaroslav VALCHÁŘ


Vyřizuje: Hana Eliášová - tel.973406665

Adresa pro doručování:

Vojenská ubytovací a stavební správa Brno, Svatoplukova 84, 662 10 Brno


IČ 60162694

ISDS VUSS Brno- Ministerstvo obrany, Tychonova 1, 160 01 Praha, hjyaavk

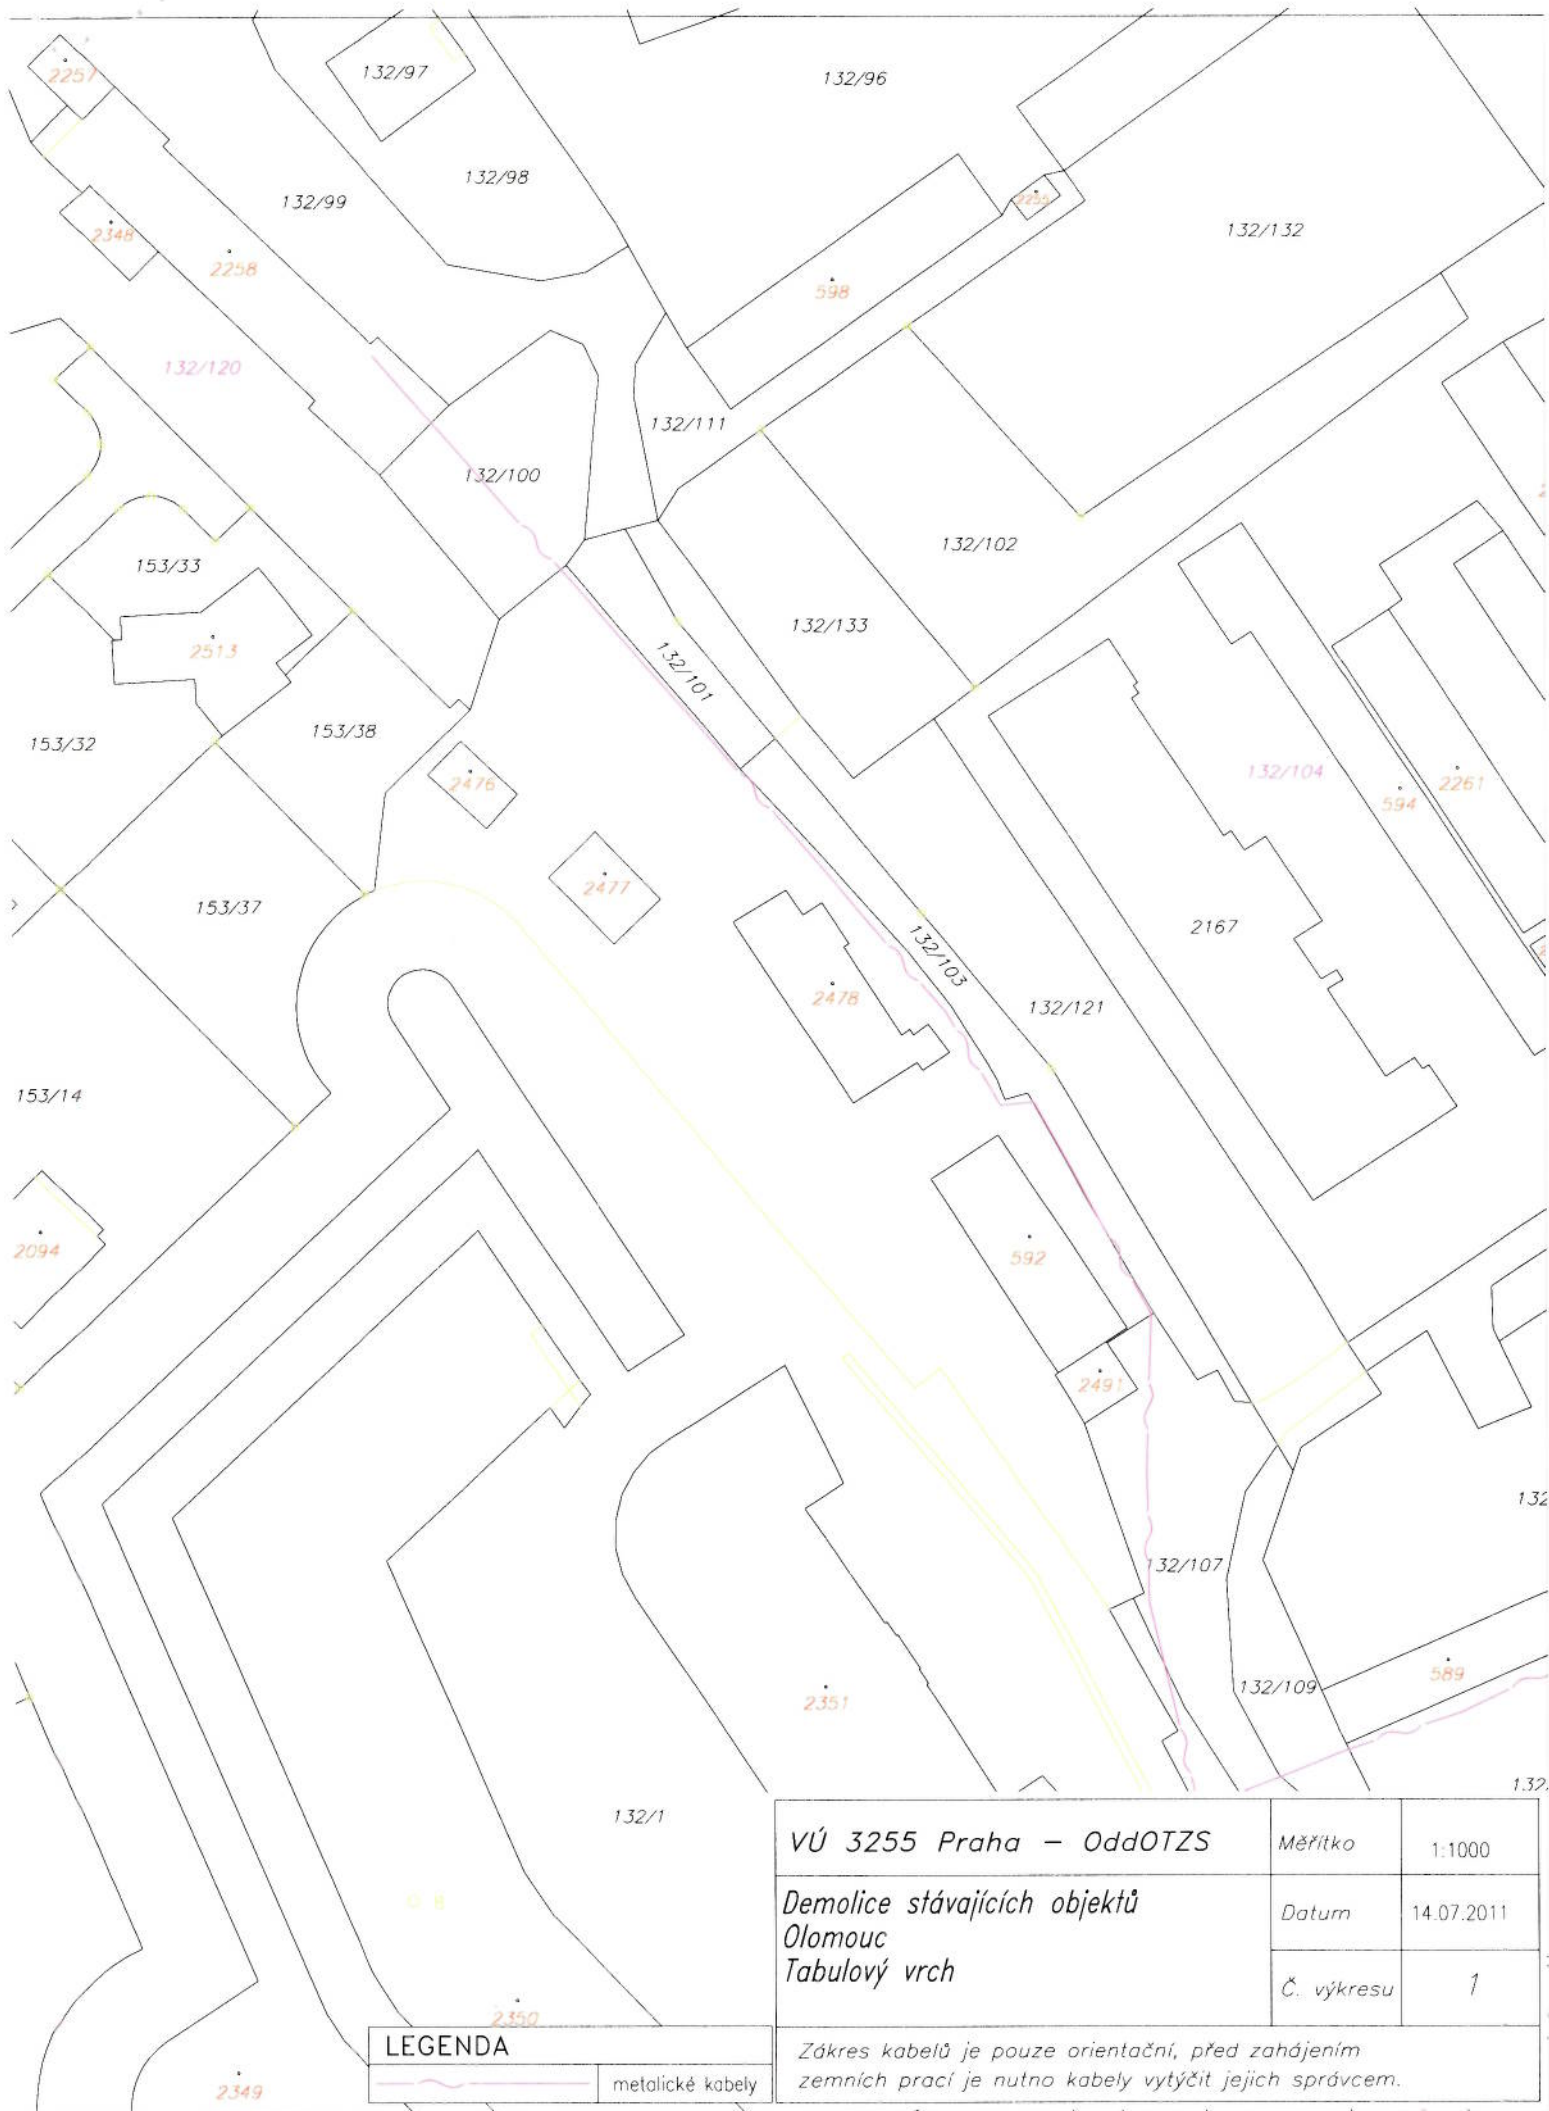

VÚ 3255 Praha – OddOTZS	Měřítka	1:1000
Demolice stávajících objektů Olomouc Tabulový vrch	Datum	14.07.2011
	Č. výkresu	1
Zákres kabelů je pouze orientační, před zahájením zemních prací je nutno kabely vytýčit jejich správcem.		

LEGENDA	
	metalické kabely

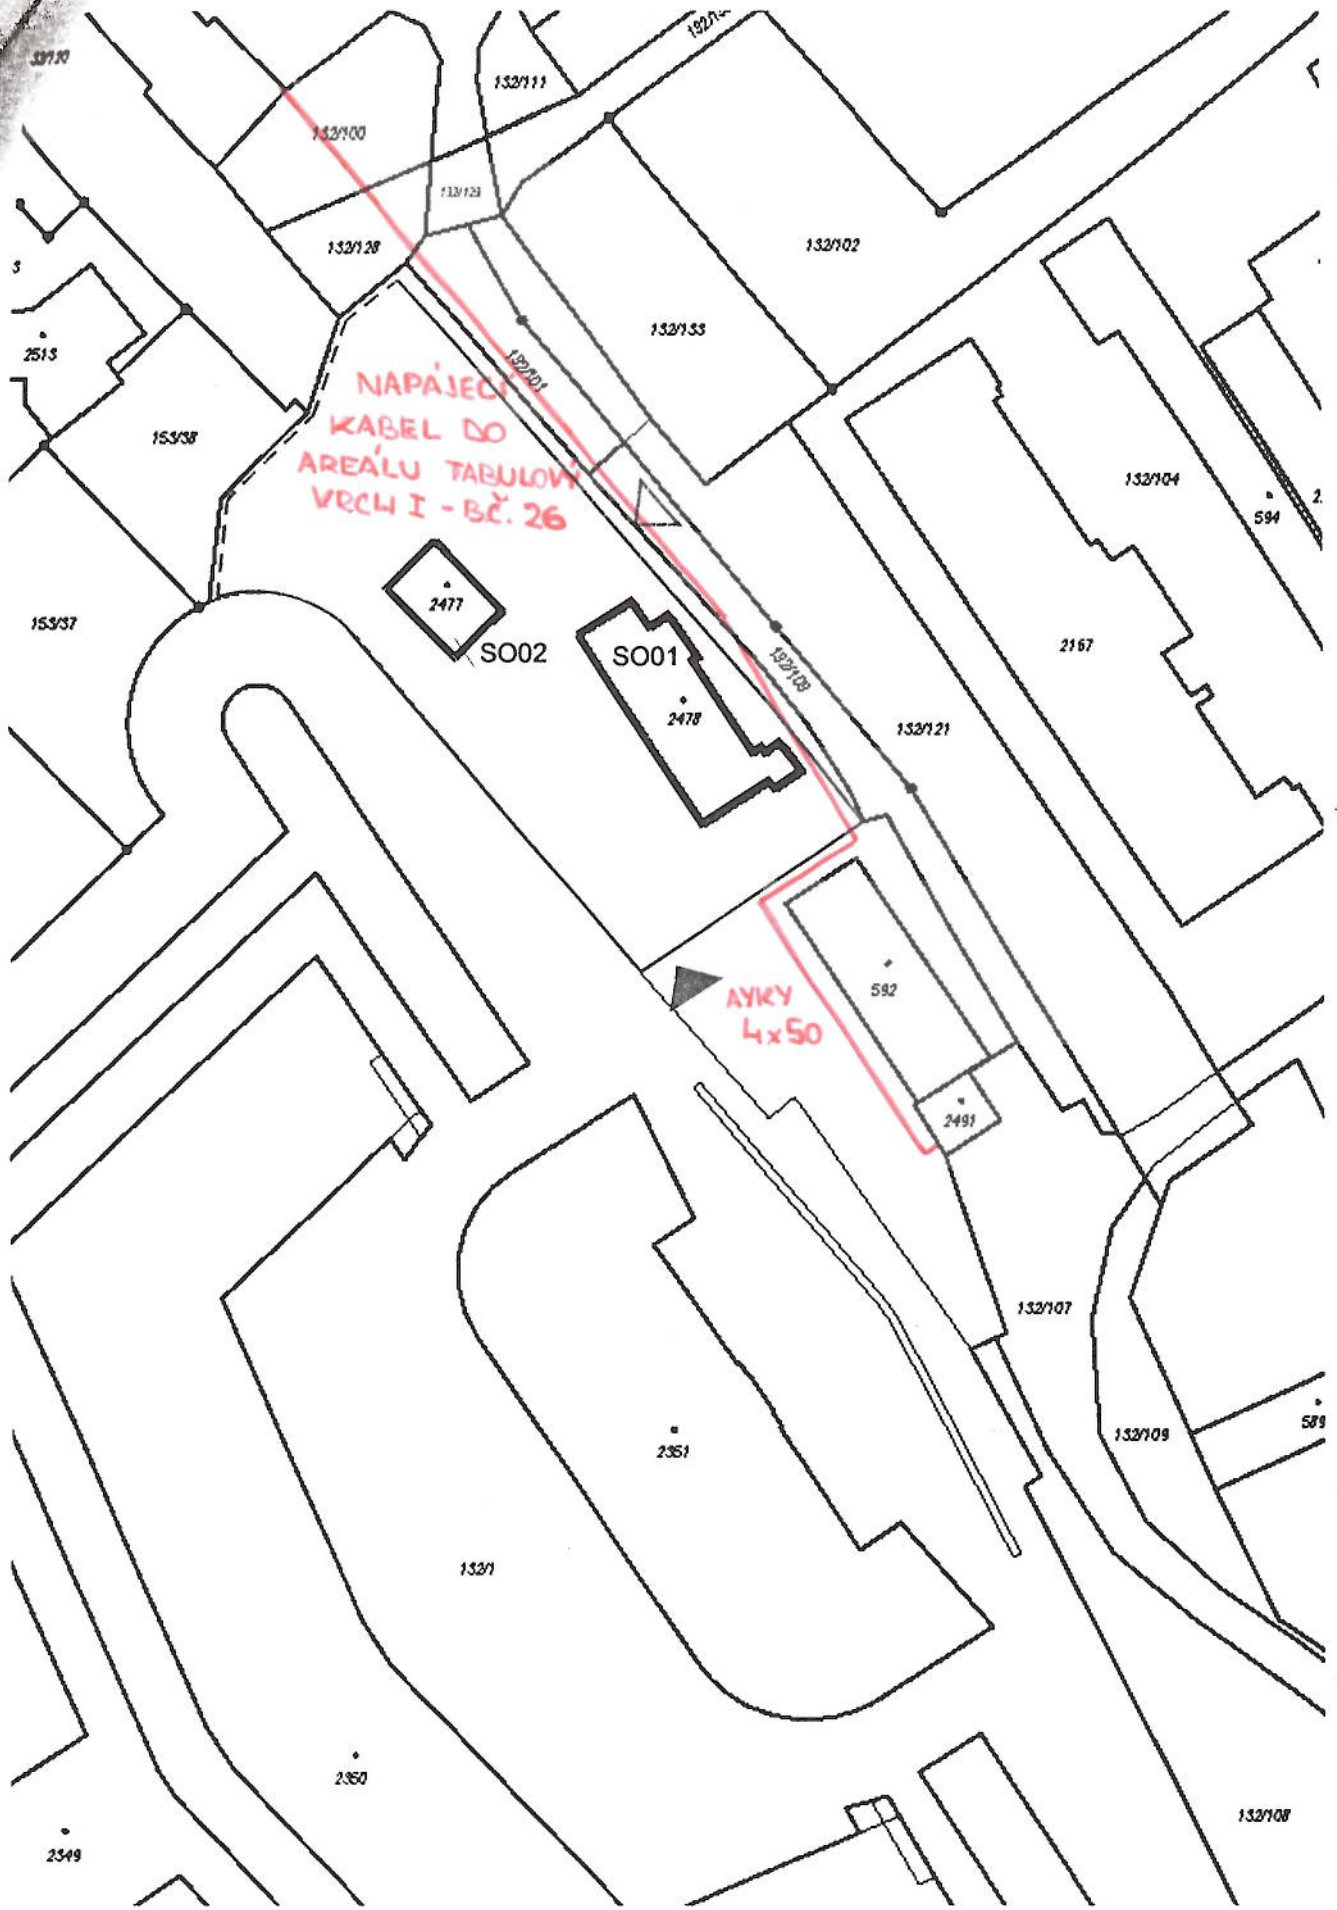

NAPÁJECÍ
KABEL DO
AREÁLU TABULOVÝ
VŘCH I - BČ. 26

2477

SO02

SO01

2478

AUKY
4x50

582

2491

132/107

132/109

132/108

132/10

5

2513

153/38

153/37

132/102

132/104

594

2167

132/121

2351

132/1

2350

2349

583