

Fakultní nemocnice Olomouc
Skřivánek Milan
I. P. Pavlova 185/6
775 20 Olomouc

naše značka
2400/11/153

vyřizuje
Iveta Kastnerová

datum
16.06.2011

věc

plynofikace objektu

Obec: Olomouc
Ulice: I. P. Pavlova
K.ú. - p.č.: Nová Ulice-711/1

Vaše značka: Neuvedeno

Stavebník:
Fakultní nemocnice Olomouc, I. P. Pavlova 185/6, 775 20 Olomouc

Účel stanoviska:
výzva k doplnění Žádosti o připojení k distribuční soustavě a stanovení podmínek připojení

Vážený pane/pani,

pro náležitě posouzení Vaší Žádosti o připojení k distribuční soustavě (dále jen „Žádost“) č. 2000306787 a pro zpracování návrhu Smlouvy o připojení k distribuční soustavě je potřebné k Žádosti doložit projektovou dokumentaci zpracovanou v souladu s níže uvedenými podmínkami.

Ke způsobu napojení odběrného plynového zařízení (dále jen „OPZ“) Vám sdělujeme následující podmínky:

Objekt bude napojen novou NTL plynovodní přípojkou. Přípojka bude napojena na stávající plynárenské zařízení (dále jen PZ):

- NTL plynovod: DN 250, ID č. 1463867, provozní tlak 2 kPa, materiál Ocel.
- souřadnice JTSK: -548128.533;-1122591.812
- datum uvedení do provozu: 01.08.1958
- stávající plynovod je v majetku: SMP Net, s.r.o.

PD plynovodní přípojky bude zpracována v souladu s prováděcí vyhláškou č. 499/2006 Sb. a platnými předpisy Provozovatele distribuční soustavy, které jsou dostupné na webových stránkách: www.rwe-gasnet.cz (část Technické požadavky)

V PD požadujeme řešit:

- způsob napojení na stávající PZ, které je specifikováno výše
 - návrh trasy nové plynovodní přípojky
 - dimenze a celkovou délku přípojky
 - umístění hlavního uzávěru plynu (HUP)
 - umístění regulátoru tlaku (platí pro STL přípojku)
 - umístění obchodního měřidla (plynoměru)
- Přípojka bude zhotovena z materiálu PE 100 s ochranným opláštěním.

Zákazník předloží Provozovateli k posouzení 2 paré projektové dokumentace plynovodní přípojky.

Lhůta pro doplnění výše uvedených dokumentů je stanovena na 12 měsíců od data uvedeného na této výzvě. V případě nedoplnění požadovaných dokumentů ve stanovené lhůtě nebude vaše

RWE
Distribuční služby, s.r.o.
Plynárenská 499/1
657 02 Brno

T +420 532 221 111
F +420 545 578 571
E info_ds@rwe.cz
I www.rwe.cz

IČ: 27935311
DIČ: CZ27935311

Zápis do obchodního
rejstříku:
Krajský soud v Brně,
oddíl C, vložka 57165,
dne 26. 7. 2007

Bankovní spojení:
ČSOB
Číslo účtu: 17837923
Kod banky: 0300



žádost dále posuzována.

Kontakt naleznete na www.rwe-ds.cz nebo Zákaznická linka 840 11 33 55


Pro další korespondenci nebo jednání uvádějte naši značku (číslo jednací) a datum tohoto stanoviska.

Stanovisko bylo vydáno na základě plné moci udělené provozovatelem distribuční soustavy SMP Net, s.r.o.

Zpracoval:
Iveta Kastnerová
technik plynárenských zařízení
pracoviště ROSS-Olomouc
+420595142244
iveta.kastnerova@rwe.cz

Přílohy:
Orientační snímek polohy plynárenského zařízení se zákresem předpokládané trasy plynovodní přípojky.

Rozdělovník:
Neuvedeno

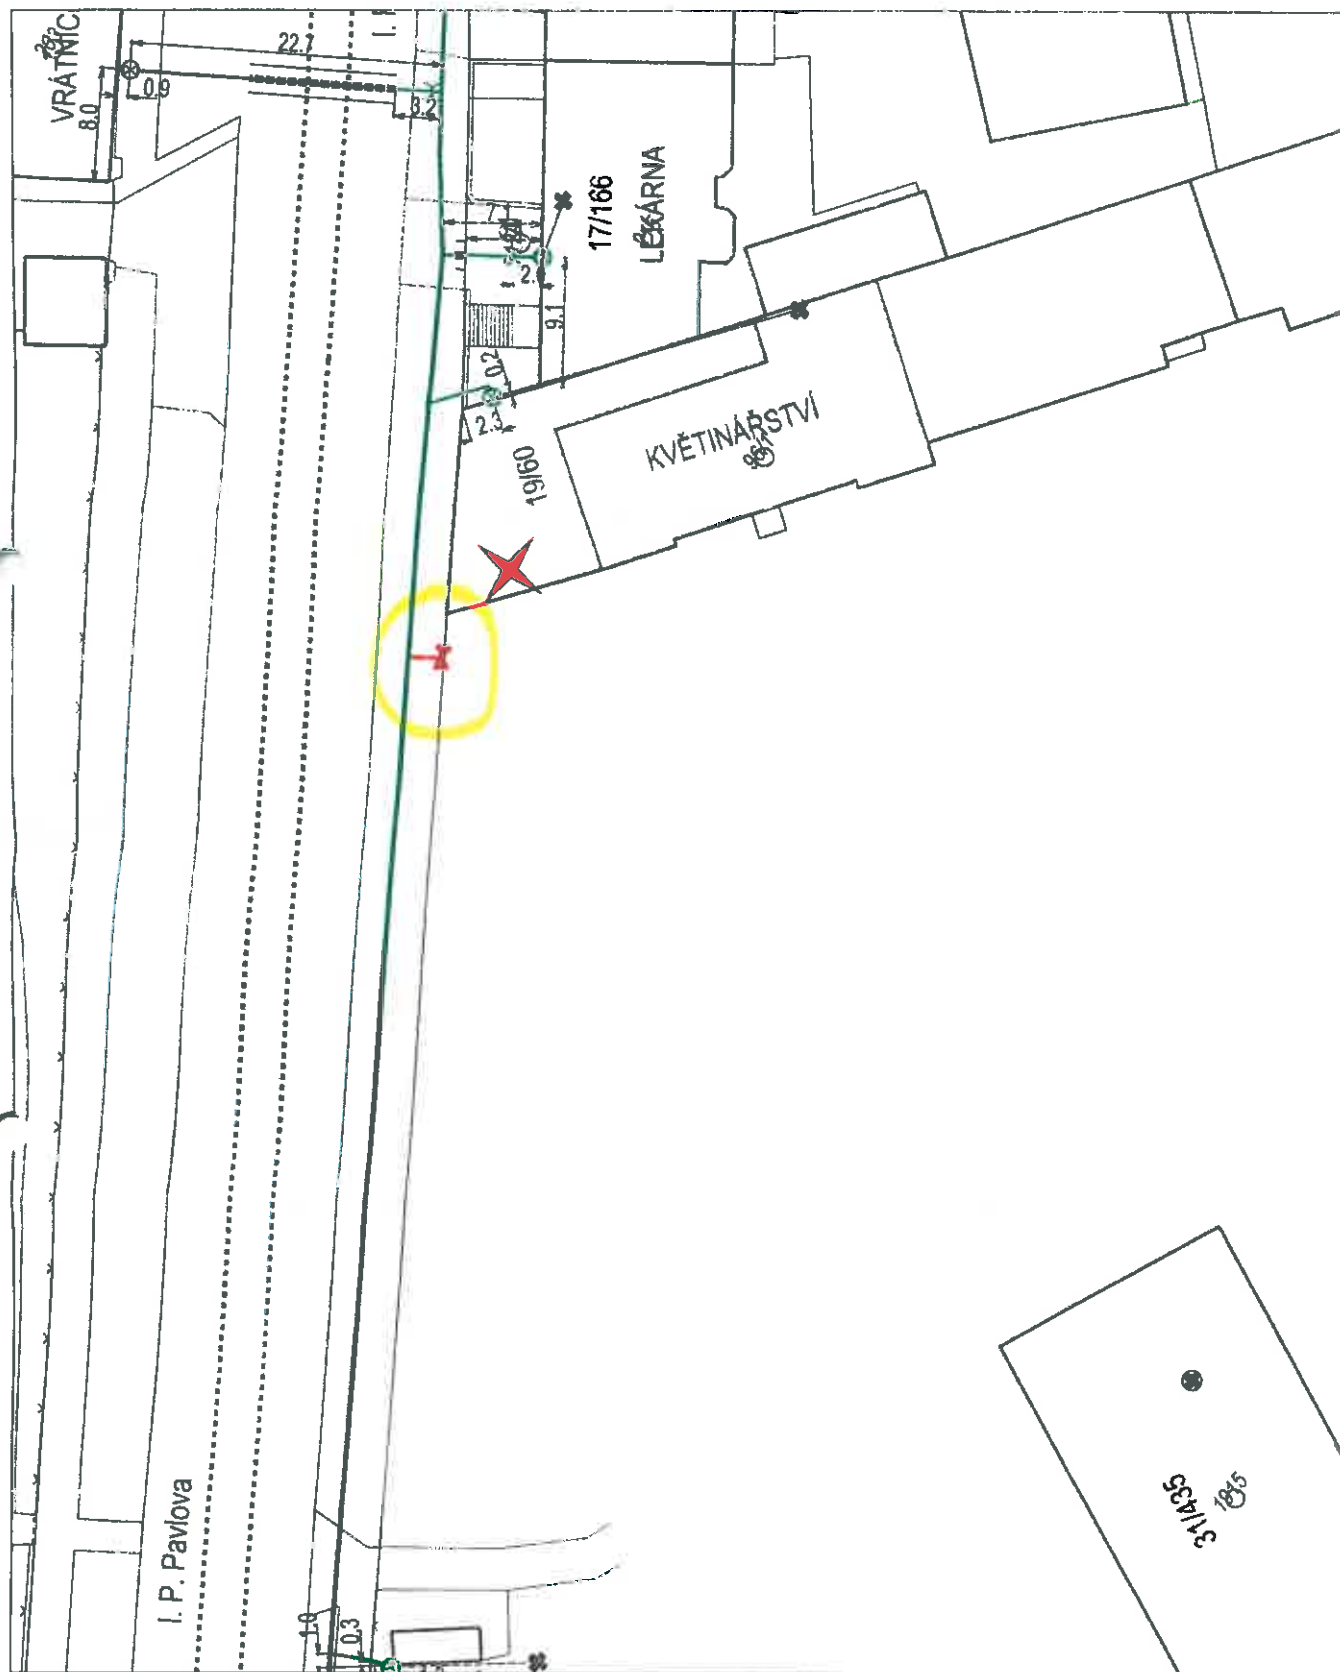

Vytvořil: ikastner

Datum: 16.06.2011