

půdorys 3. podlaží

m 1 : 100

legenda místností :

[illegible]

Sřady budou za umyvadly opatřeny vodorovným a oševzdorným omývacím náletem v šířce 1 m do výšky 20 cm, stěpní náleť bude podlaží ze kuchyňskými lankami. Povrch zděných, zelezobetonových železobetonových stěn budou opatřeny sádkovou omítkou. 

poznámka:

- [illegible]

±0,000 = 228,70 m n.m. Bpv

novostavba lékárny Fakultní nemocnice Olomouc

Objednatel: Fakultní nemocnice Olomouc, I.P. Pavlova 6, 775 20 Olomouc

areál FN Olomouc, ul. I.P.Pavlova, p.č.711/1, k.ú. Nová Ulice
dokumentace skutečného provedení stavby

gener. projektant: ateliér, spol.s r.o., Uhelná 27, 772 00 Olomouc

pracovník : ateliér, spol. a
listopad 2014

Cost:

puđorys 3.p, m 1:100

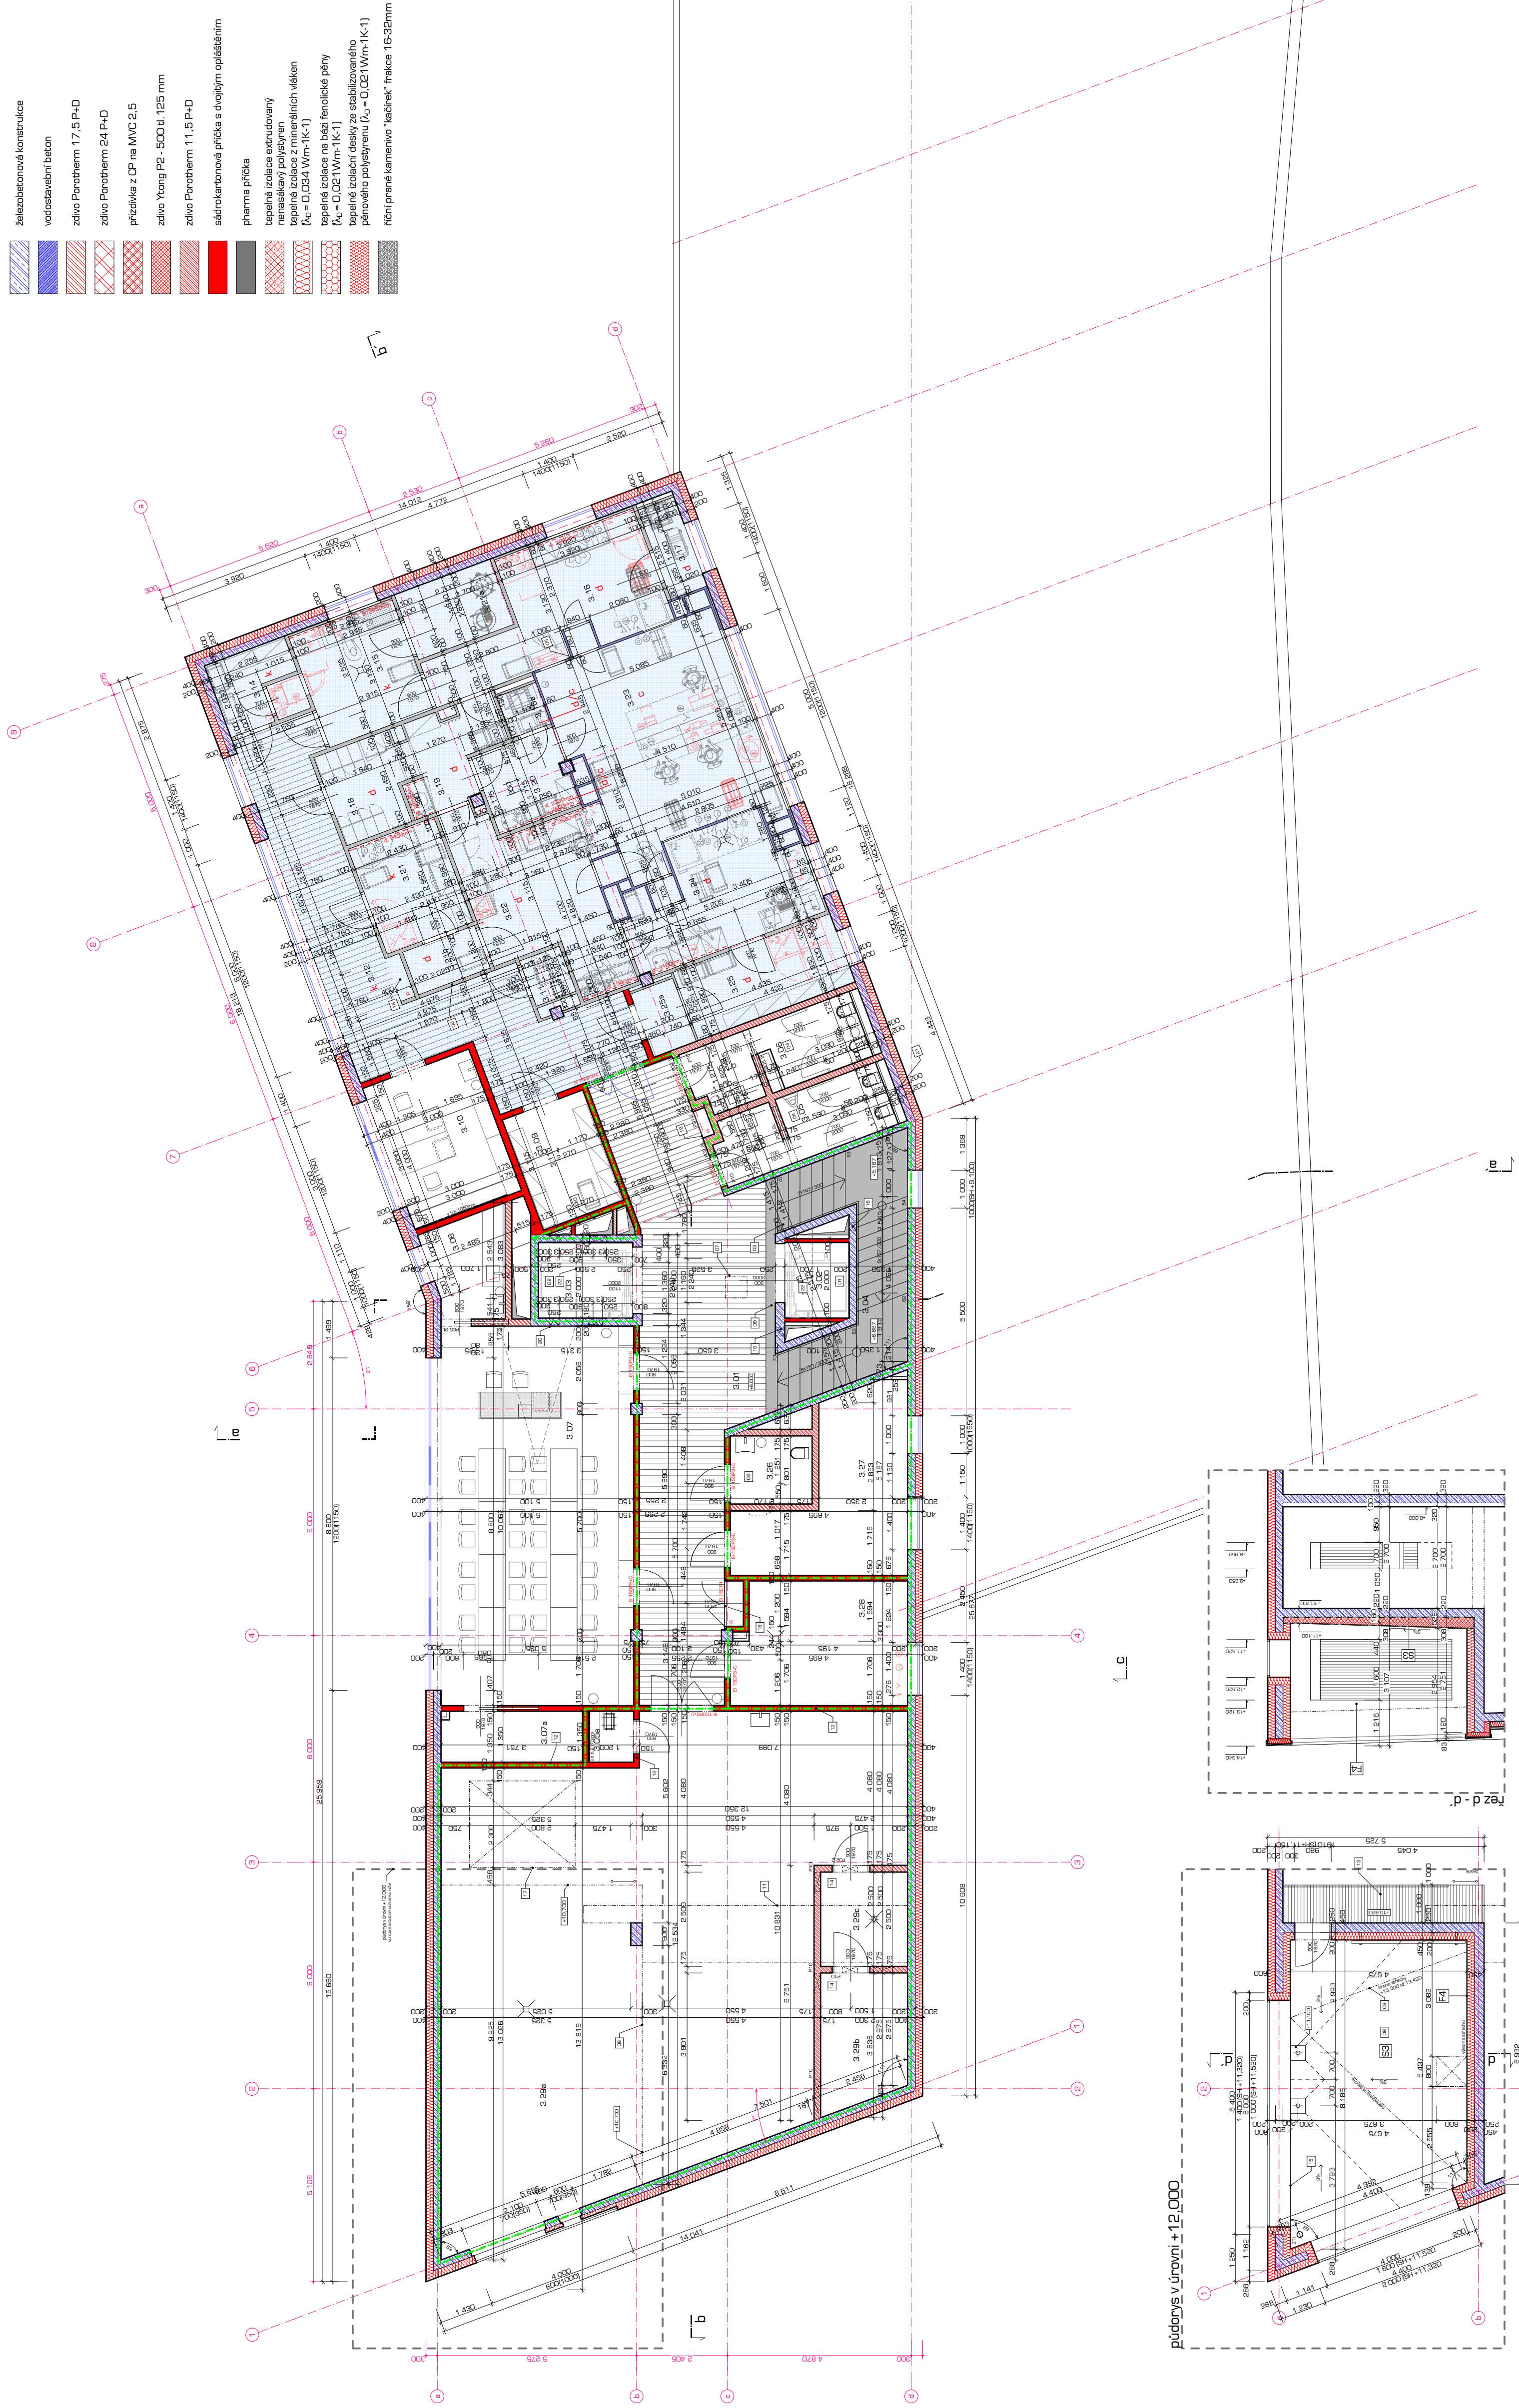
architektonické řešení: miroslav pospišil, ateliér s. r. o., uhlířská 27, domovc, e-mail: m.pospisi@ateliere.cz, web: www.ateliere.cz

a.1.5.



legenda materiálu :

legenda značení:

[illegible][illegible]

půdorys v úrovni +12,000

±0,000 = 228,70 m n.m. Bpv

novostavba lékárny Fakultní nemocnice Olomouc

Objednatel: Fakultní nemocnice Olomouc, I.P. Pavlova 6, 775 20 Olomouc

areál FN Olomouc, ul. I. P. Pavlova, p. č. 711/1, k. o.
dokumentace skitěčného provedení stavby

gener. projektant: ateliér, spol.s

Cost:

puđorys 3.p, m 1:100

architektonické řešení: miroslav pospišil, ateliér s. r. o., uhlířská 27, domoř. e-mail: m.pospisi1@atelierec.cz, web: www.atelierec.cz

a.1.5.