



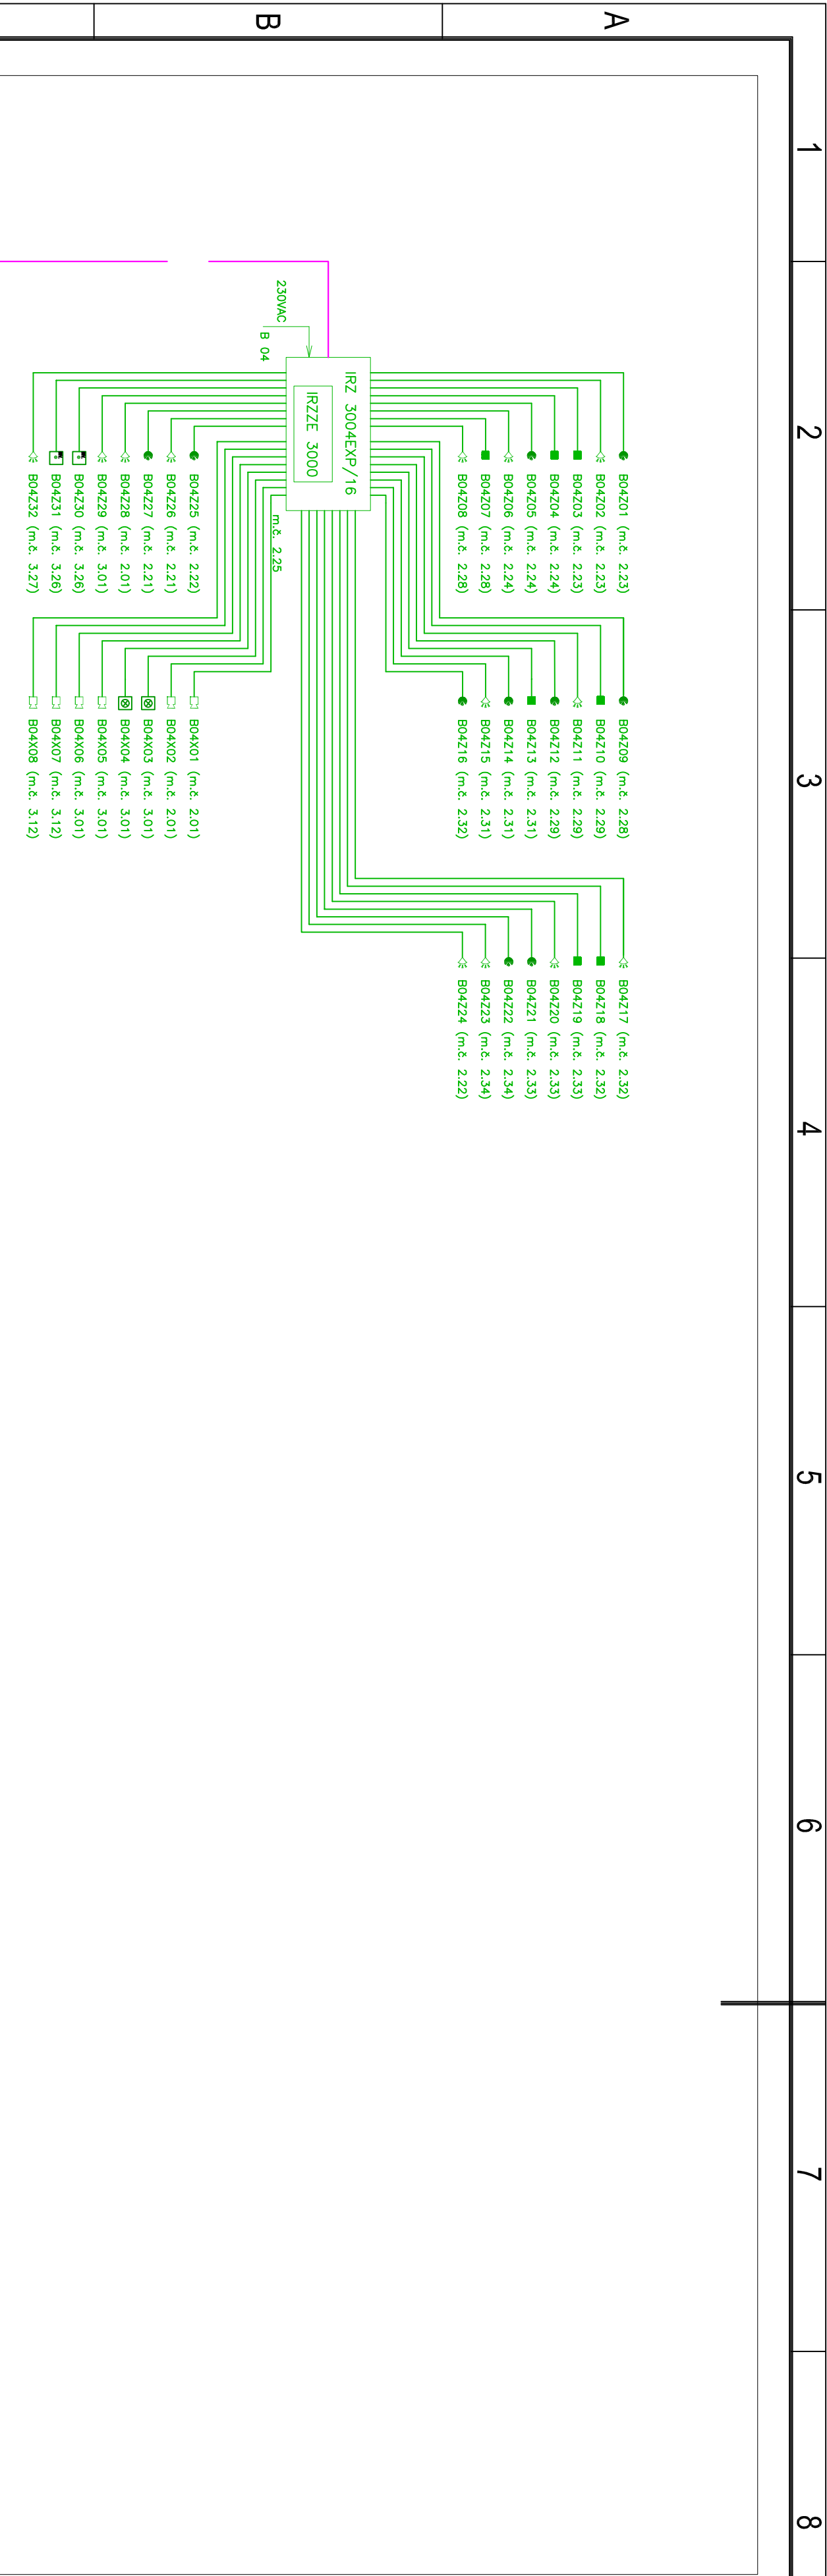


2+3.NP

1.NP

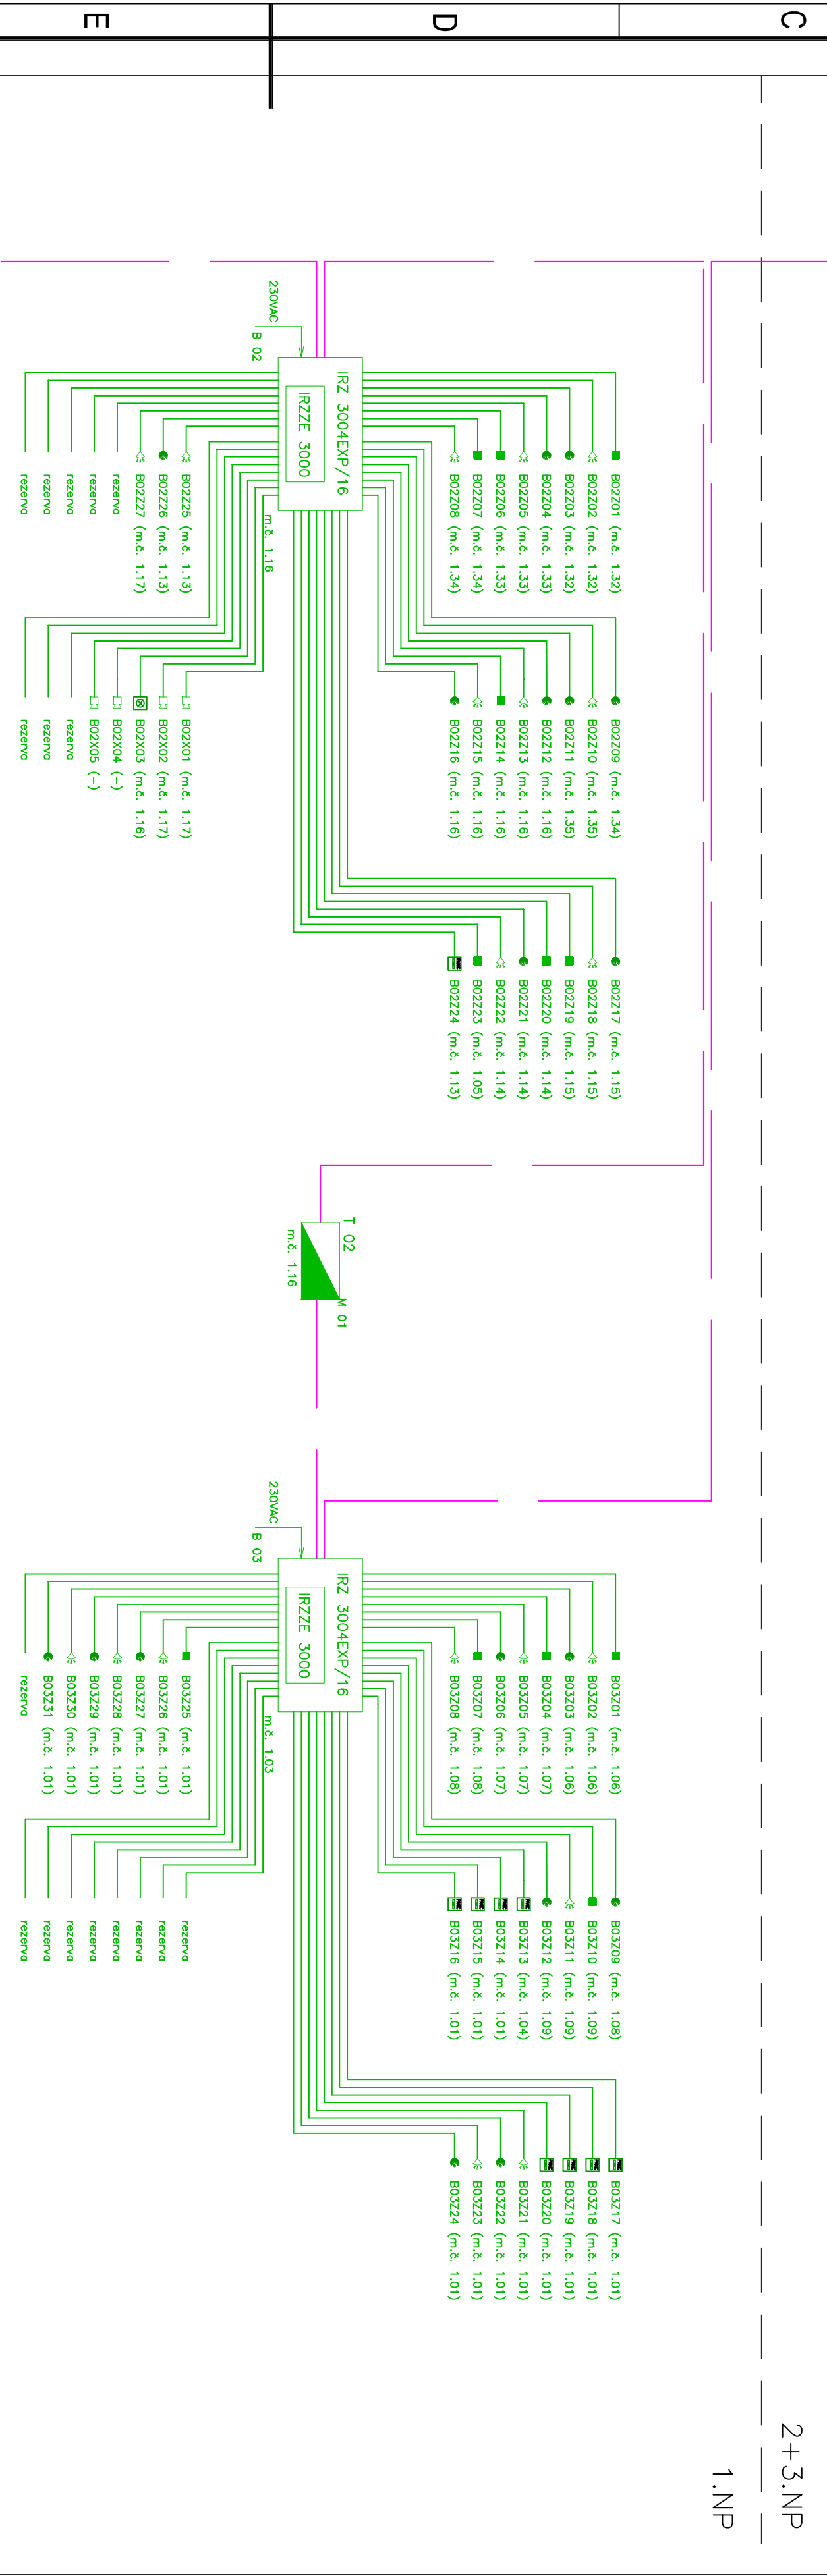

0.NP

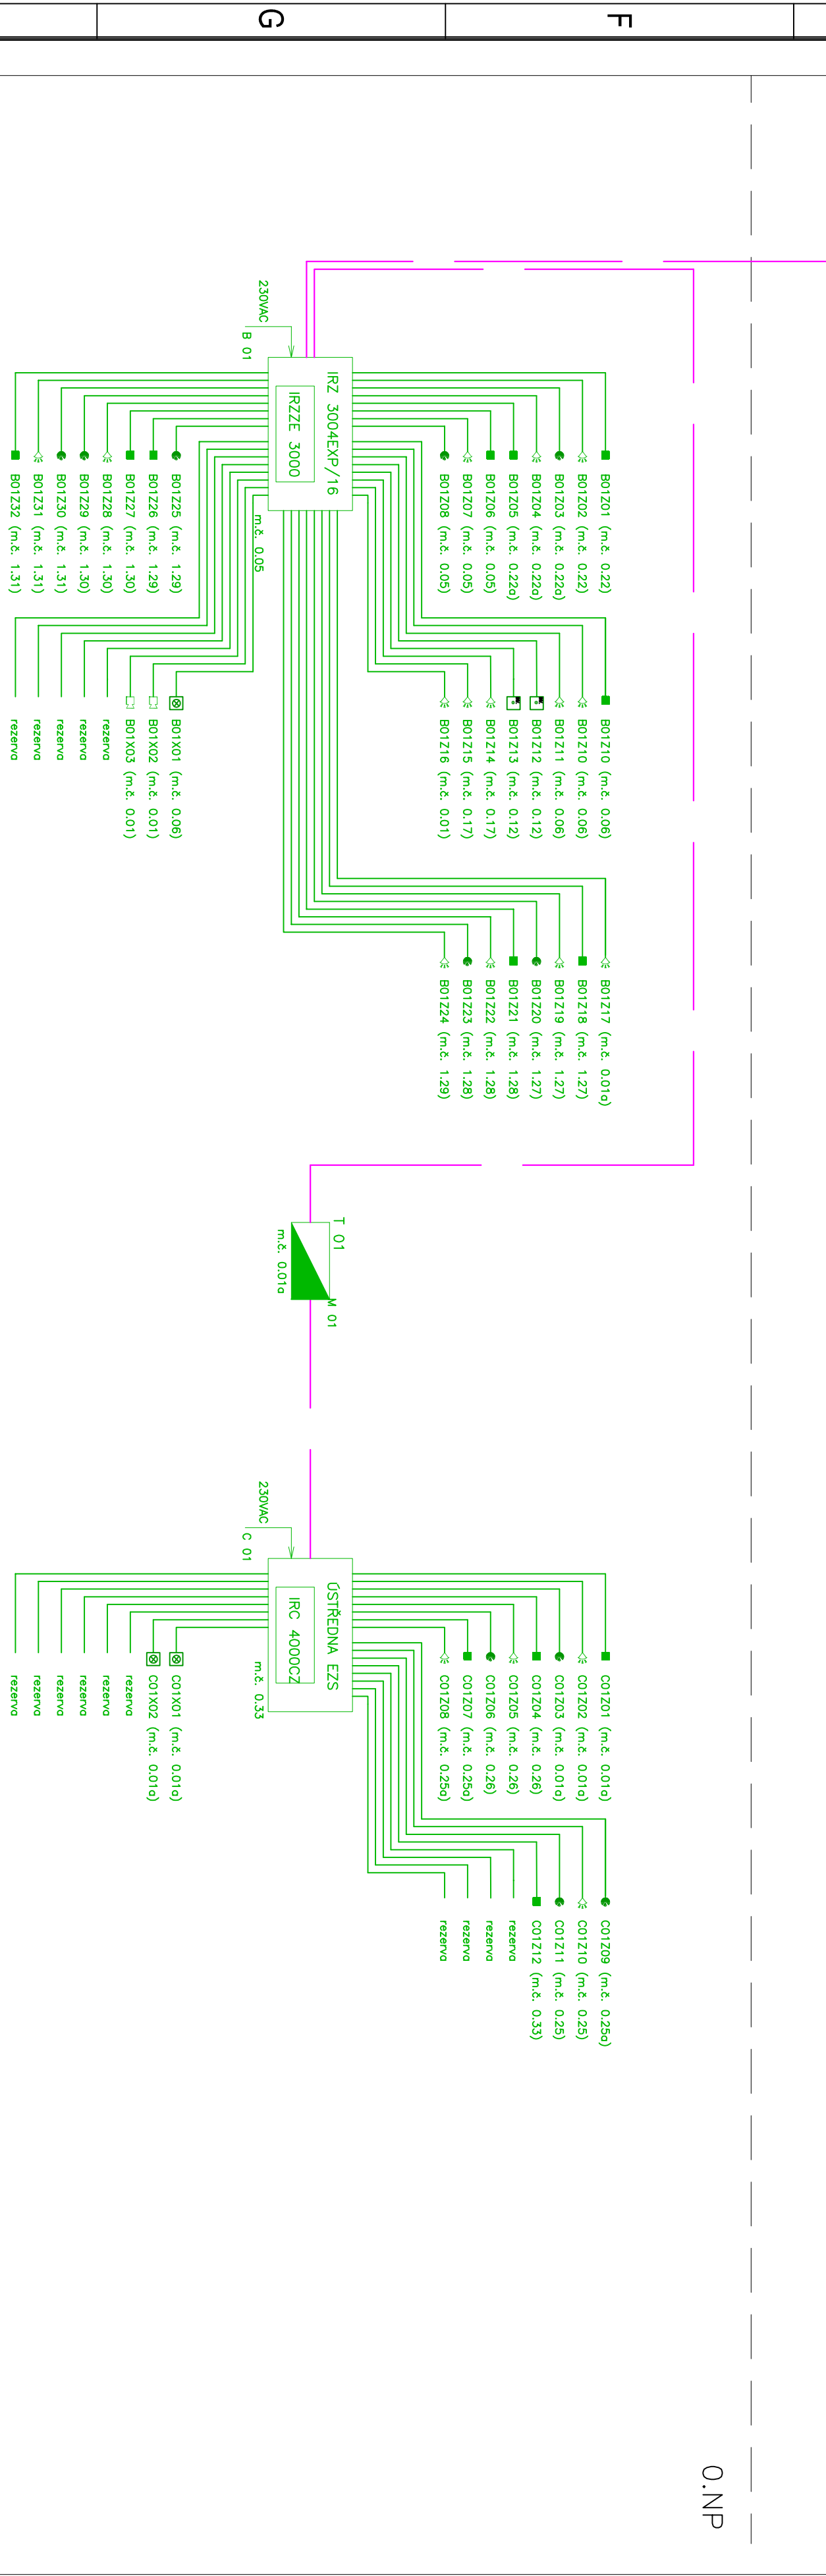

ELEKTRICKÁ ZABEZ. SIGNALIZACE

- ÚSTŘEDNA EZS , vč. ZÁL. ZDROJE, HLAS. A KOMUNIKAČNÍHO MODULU
- PIR DETEKTOR POHYBU
- STROPNÍ PIR DETEKTOR POHYBU
- DETEKTOR TRŽTĚNÍ SKLA
- EXPANDÉR, vč. ZÁLOH. ZDROJE
- VNITŘNÍ SÍŘENÁ DVOUITONOVÁ
- MAGNETICKÝ KONTAKT (DVEŘE, OTEV. OKNA DOSTUPNÁ)
- SPÍNAČ PANIC-TÍSEŇ (WC INVALID.)-OVLADAČ ZAPÍNAČÍ ř.1/0+štítek "POMOC"
- LSD KLAVESNICE U VSTUPU
- LED KONTROLKA – INFORMACE O STŘEŽENÉ ZONĚ
- TÍSNOVÉ TLAČÍTKO
- VENKOVNÍ SÍŘENÁ S MAJÁKEM (NEZÁLOHOVANÁ)

ELEKTRICKÁ POŽÁRNÍ SIGNALIZACE

- ÚSTŘEDNA EPS ANALOGOVÁ ADRESOVATELNÁ, vč. ZALOŽNIHO ZDROJE
- KÓPPLER 12VÝSTUPŮ (REL. SKŘÍŇ, vč. ZÁL. ZDROJE)
- KÓPPLER 2 VÝSTUPY/4 VSTUPY
- HLÁSIČ KOUŘE OPTICKÝ ADRESOVATELNÝ vč. PATICE
- HLÁSIČ KOUŘE DO Ex (BE3N2) vč. GALV. BARIÉRY
- HLÁSIČ KOUŘE TEPELNÝ vč. PATICE
- HLÁSIČ KOUŘE TLAČÍTKOVÝ
- VNITŘNÍ SÍŘENÁ JEDNOTÓNOVÁ
- OBSLUŽNÉ POLE POŽÁR. OCHRANY
- KLÍČOVÝ TREZOR POŽÁR. OCHRANY
- ZÁBLESKOVÝ MAJÁK

±0.000 = 228,70 m n.m. BpV

novostavba lékárný Fakultní nemocnice Olomouc

objednatel : Fakultní nemocnice Olomouc, I.P.Pavlova 6, 775 20 Olomouc
místo stavby : areál FN Olomouc, ul. I.P.Pavlova, p.č.711/1, k.ú. Nová Ulice
stupeň p.d. : dokumentace skutečného provedení
gener. projektant : atelieř+ spol.s r.o., Ulehká 27, 772 00 Olomouc
zpracovatel částí : M.Svoboda, IWEŘIT GROUP a.s., Břežňova 7, 772 00 Olomouc
739 664 235, mitchal.svoboda@metigroup.cz
datum : duben 2013
část : **SO.01 a.4.8 zařízení slaboproudé elektrotechniky**
obsah : **blokové schéma_EZS**

a.4.8.52