
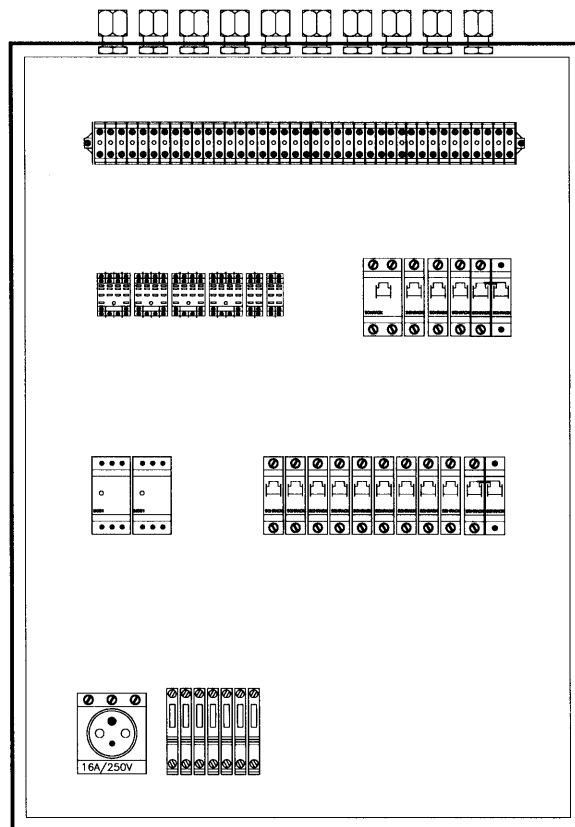


ROZVADĚČ PS02DT9

NÁSTĚNNÝ ROZVÁDĚČ
ROZMĚR v*š*h: 800*600*300
PROVEDENÍ OCELOPLECHOVÉ
KRYTÍ IP 43/20
PŘÍVOD KABELU SHORA
VÝVODY KABELU NAHORU

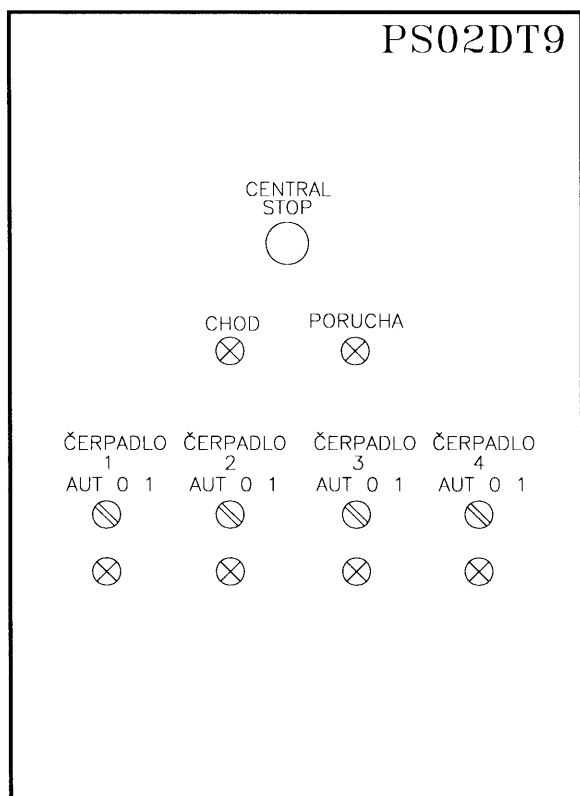

POZN.:

- ROZVÁDĚČ OPATŘIT VNĚJŠÍ A VNITŘNÍ OCHRANNOU SVORKOU
- OCHRANNÉ POPOJOVÁNÍ PROVÉST VODIČEM CY 6 mm²

DOKUMENTACE SKUTEČNÉHO PROVEDENÍ STAVBY

Datum: 24.10.08 *myš!*



ZODP. PROJEKTANT		VYPRACOVAL		KRESLIL	Elmar group s.r.o. Elektro a Montážní služby Smržická 13, 796 01 Prostějov Tel.: 582 337 724 - 6 Fax.: 582 333 358 e-mail: info@elmarpv.cz
Ing. Petr VOLNÝ		Ing. Petr LYSICKÝ			
KRAJ : OL		STAV.ÚŘ.: Olomouc	OBEC.ÚŘ.: Olomouc		
ZADAVATEL	F. N.Olomouc, I.P. Pavlova 185/6, 775 20 Olomouc				
AKCE: SO 01 - 1. PP - F.N. OLOMOUC VYŠETŘ. A OPERAČNÍ CENTRUM "ZŘÍZENÍ PRACOVISTĚ PRO ŘEDĚNÍ CYTOSTATIK"					STUPEŇ : DATUM : FORMÁT : ZAK. ČÍSLO
OBSAH: ZAŘ. PRO MĚŘENÍ A REGULACI PS02DT9					MĚŘÍTKO 1 : 50 ČÍSLO VÝKR. F 1.4d.2.01

MCL LDE

DIGITÁLNÍ VSTUPY


ČÍSLO: DM1

1.1

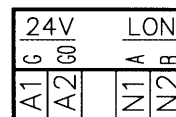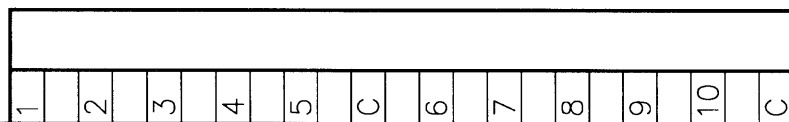


V ROZVADĚČI

V PROVOZU

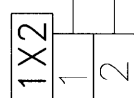


=1X2 WS 1
JYTY 20x1

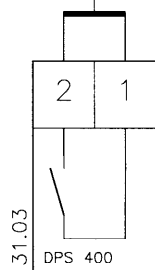

31.03
CHOD
VENTILÁTORU
1




=1X2 WS 2
JYTY 20x1

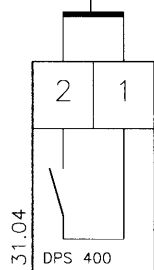

31.04
CHOD
VENTILÁTORU
2




=1X2 WS 3
JYTY 20x1

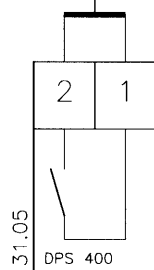

31.05
CHOD
VENTILÁTORU
3




=1X2 WS 4
JYTY 20x1

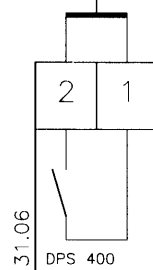

31.06
CHOD
VENTILÁTORU
4




=1X2 WS 5
JYTY 20x1

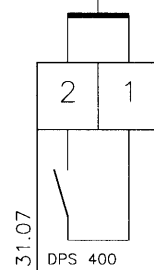

31.07
CHOD
VENTILÁTORU
5



=1X2 WS 6
JYTY 20x1

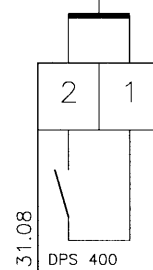

31.08
CHOD
VENTILÁTORU
6

INDEX	ELMAR group s.r.o.	10/2008	Lysický
ZMENA	VZT Cytostatika		
	Fakultní nemocnice OL		
	MĚŘENÍ A REGULACE		

SCHÉMA ZAP. PS02DT9

Listu 10 List 2 Č.výkresu **F 1.4d.2.01**

MCL LDE

DIGITÁLNÍ VSTUPY

ČÍSLO: DM1

1.2

1	2	3	4	5	C	6	7	8	9	10	C
---	---	---	---	---	---	---	---	---	---	----	---

24V		LON	
C	00	A	B
A1	A2	N1	N2

V ROZVADĚČI


V PROVOZU

1X2
13
14

P9

=2X2 WS 1
JYTY 20x1


32.03

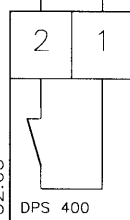ZANESENÍ
FILTRU
ODTAH15
16

P9

=2X2 WS 2
JYTY 20x1

33.09

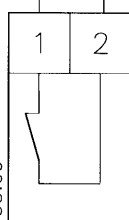POŽÁRNÍ
KLAPKA
4-8

INDEX	ELMAR group s.r.o.	10/2008	Lysický
ZMENA	VZT Cytostatika	DATUM	PODPIS
	Fakultní nemocnice OL		
	MĚŘENÍ A REGULACE		

SCHÉMA ZAP. PS02DT9



Listu 10 List 3 Č.výkresu **F 1.4d.2.01**

MCL RAS

DIGITÁLNÍ VÝSTUPY

ČÍSLO: DM2

2.1

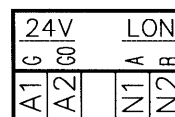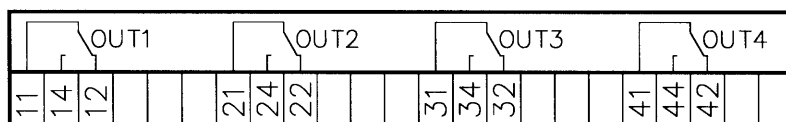

ZAPNUTÍ	ZAPNUTÍ	ZAPNUTÍ	ZAPNUTÍ
VENTILÁTORU	VENTILÁTORU	VENTILÁTORU	VENTILÁTORU
1	2	3	4
51.27	51.28	51.29	51.30

NEREALIZOVÁNO

V ROZVADĚČI

V PROVOZU



INDEX	ELMAR group s.r.o.	10/2008	Lysický	SCHÉMA ZAP. PS02DT9
ZMENA	VZT Cytostatika	DATUM	PODPIS	Listu 10 List 4 Č.výkresu F 1.4d.2.01
	Fakultní nemocnice OL			
	MĚŘENÍ A REGULACE			

MCL RAS

DIGITÁLNÍ VÝSTUPY


ČÍSLO: DM3

3.1

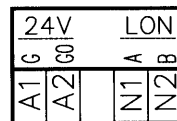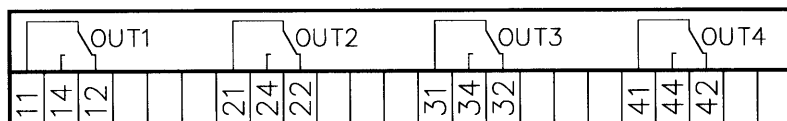


V ROZVADĚČI

V PROVOZU

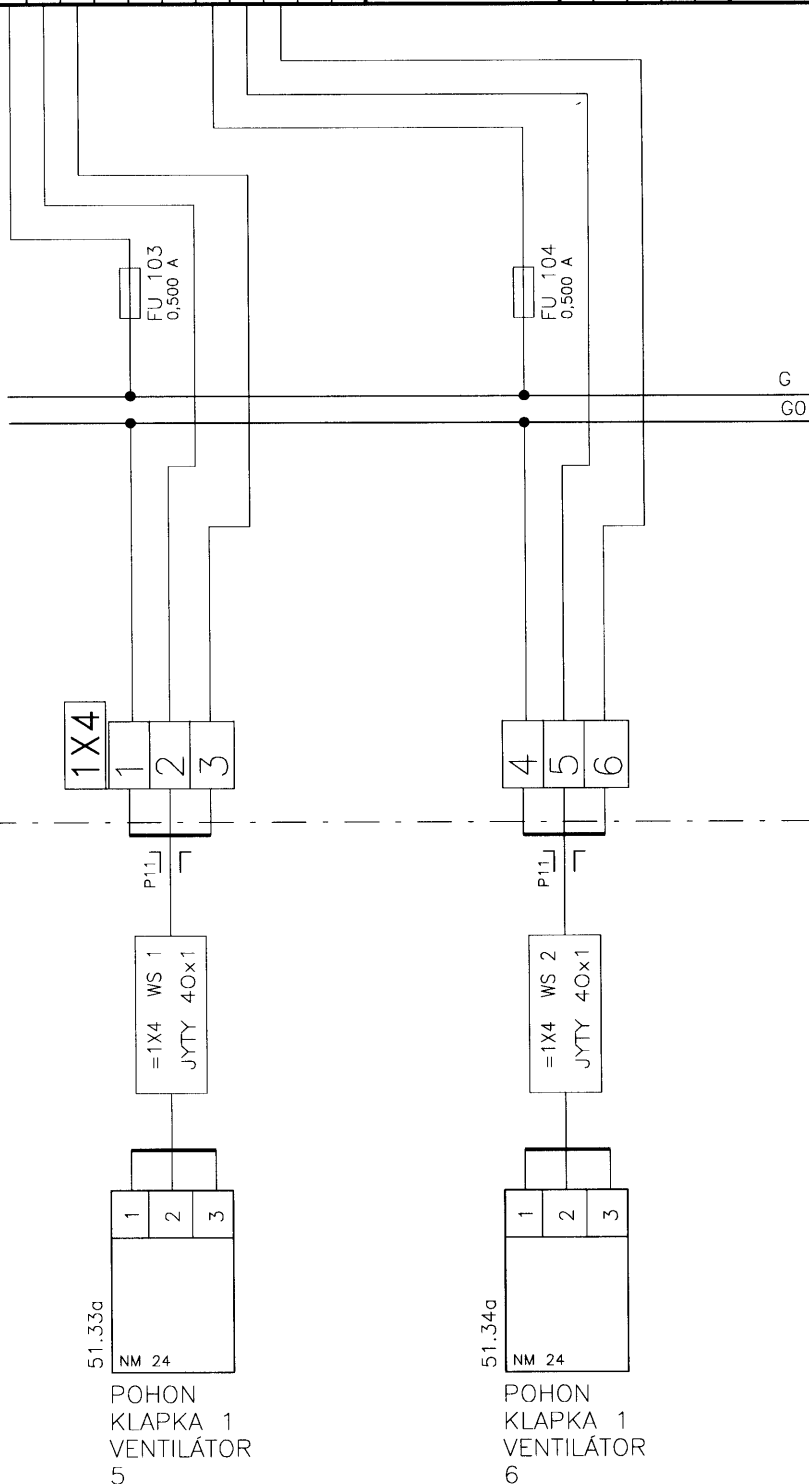


51.33a

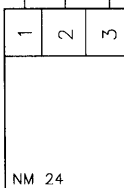

POHON
KLAPKA 1
VENTILÁTOR
5

51.34a

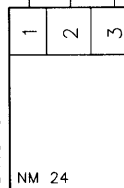



POHON
KLAPKA 1
VENTILÁTOR
6

INDEX	ELMAR group s.r.o.	10/2008	Lysický	SCHÉMA ZAP. PS02DT9
ZMENA	VZT Cytostatika			Listu 10 List 5 Č.výkresu F 1.4d.2.01
	Fakultní nemocnice OL			
	MĚŘENÍ A REGULACE			

MCL RAS**DIGITÁLNÍ VÝSTUPY**

ČÍSLO: DM4

4.1

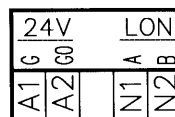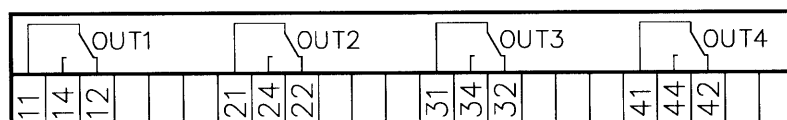


V ROZVADĚČI





V PROVOZU

NA DVEŘÍCH ROZVADĚČE

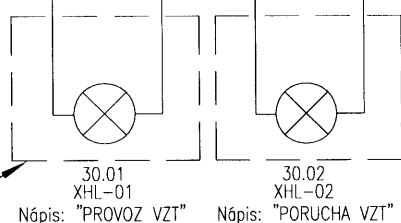


INDEX	ELMAR group s.r.o.	10/2008	Lysický
ZMENA	VZT Cytostatika	DATUM	PODPIS
	Fakultní nemocnice OL		
	MĚŘENÍ A REGULACE		

SCHÉMA ZAP. PS02DT9Listu 10 List 6 Č.výkresu **F 1.4d.2.01**

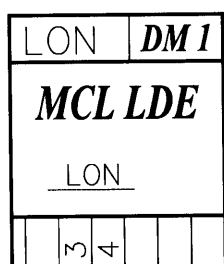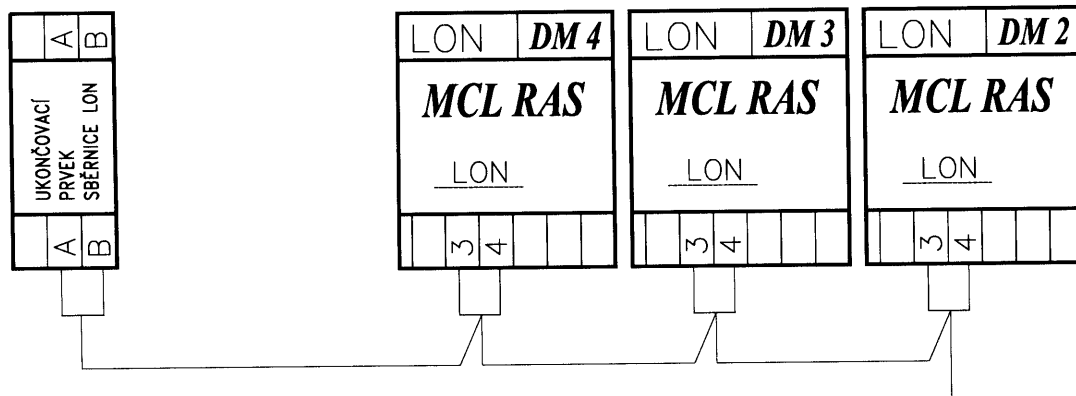


V ROZVADEČI

SBĚRNICE LON
BELDEN 8471

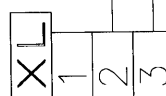

V PROVOZU

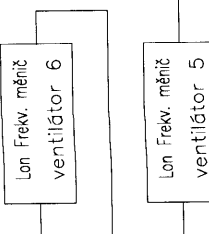


PS02DT10
EXCEL 50

INDEX	ZMĚNA	ELMAR group s.r.o.	DATUM	10/2008	PODPIS	Lysický	SCHÉMA ZAP. PS02DT9
		VZT Cytostatika					Listu 10 List 7 Č.výkresu F 1.4d.2.01
		Fakultní nemocnice OL					
		MĚŘENÍ A REGULACE					

PS02DT09

L1,L2,L3, 3N+PE, stř.50Hz, 400V/TN-S

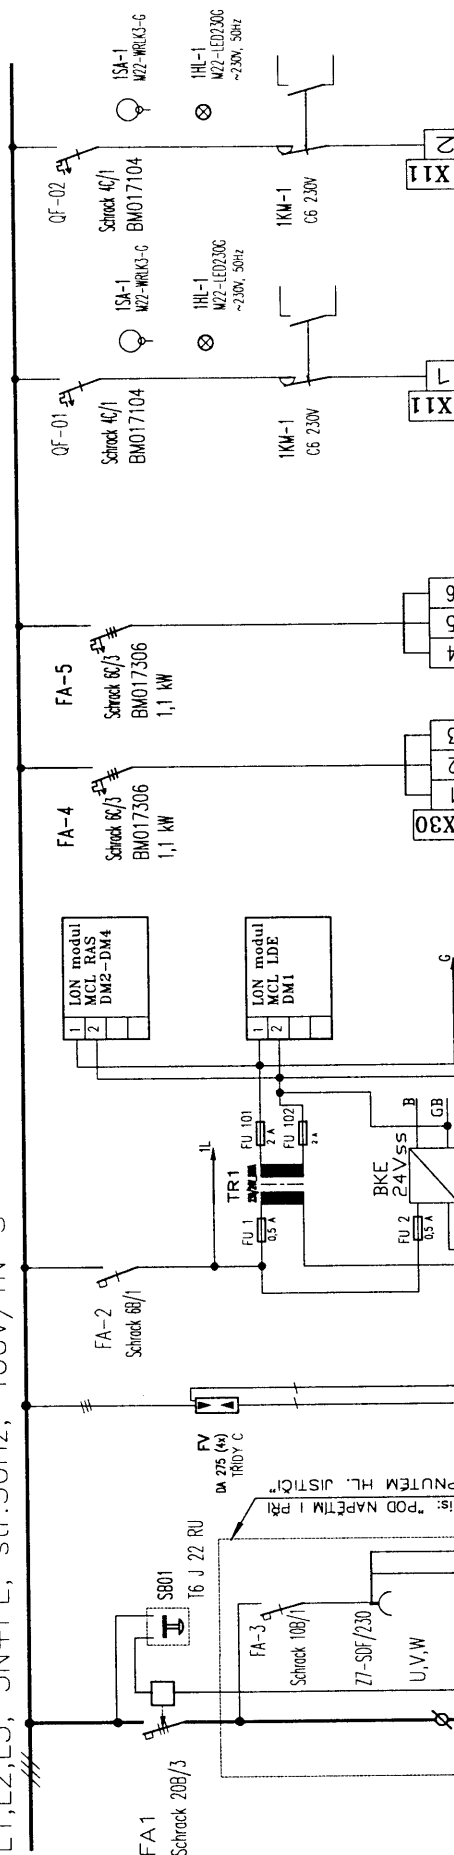

91d	=X30 WL 1	CYK 4UX2,5	NAPJENI FM PRO VENT. 5
91d	-X30 WL 2	CYK 4UX2,5	NAPJENI FM PRO VENT. 6


NEREALIZOVÁNO

Hlavní proud

INDEX	ZMĚNA	ELMAR group s.r.o.	DATUM	10/2008	PODPIS	Lysický	SCHÉMA ZAP. PS02DT9 Listu 10 List 8 č.výkresu <i>F 1.4d.2.01</i>
		VZT Cytostatika					
		Fakultní nemocnice OL					
		MĚŘENÍ A REGULACE					

OCELOPLECHOVÝ ROZVADĚČ NÁSTĚNNÝ, v*š*h 1200*800*300, IP43/20

PS02DT09 – liniové schéma

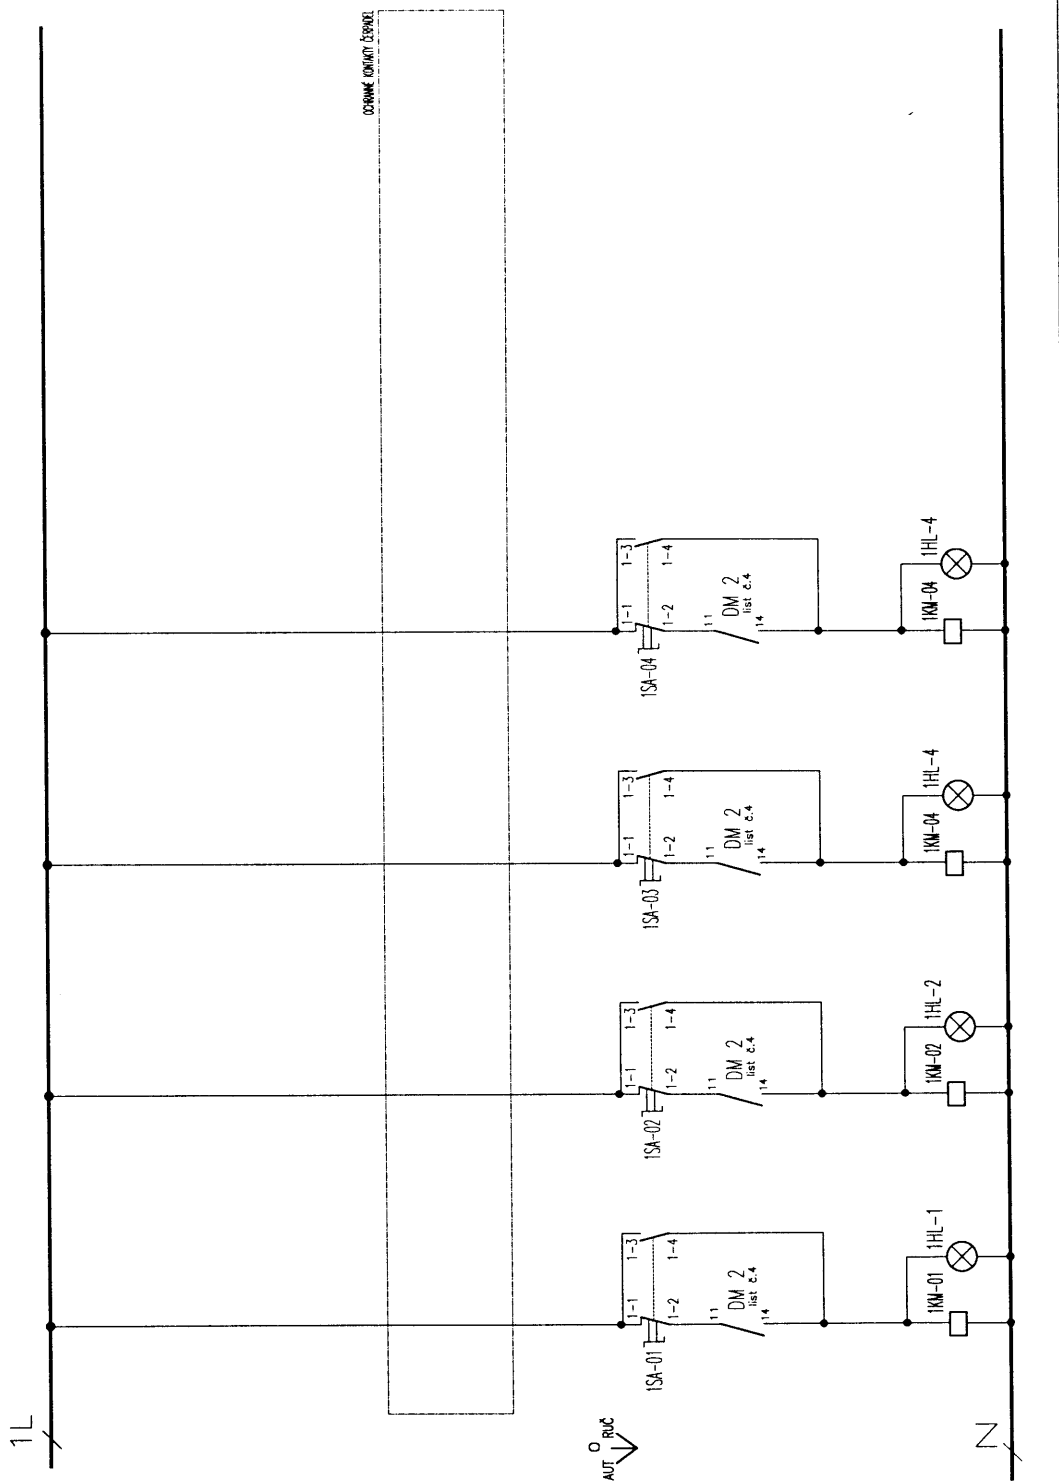

VENTILÁTOR 1 VENTILÁTOR 2 VENTILÁTOR 3 VENTILÁTOR 4

NEREALIZOVÁNO

INDEX	ELMAR group s.r.o.	DATUM	10/2008	PODPIS	Lysický	SCHÉMA ZAP. PS02DT9
ZMENA	VZT Cytostatika					Listu 10 List 10 č.výkresu F 1.4d.2.01
	Fakultní nemocnice OL					
	MĚŘENÍ A REGULACE					