


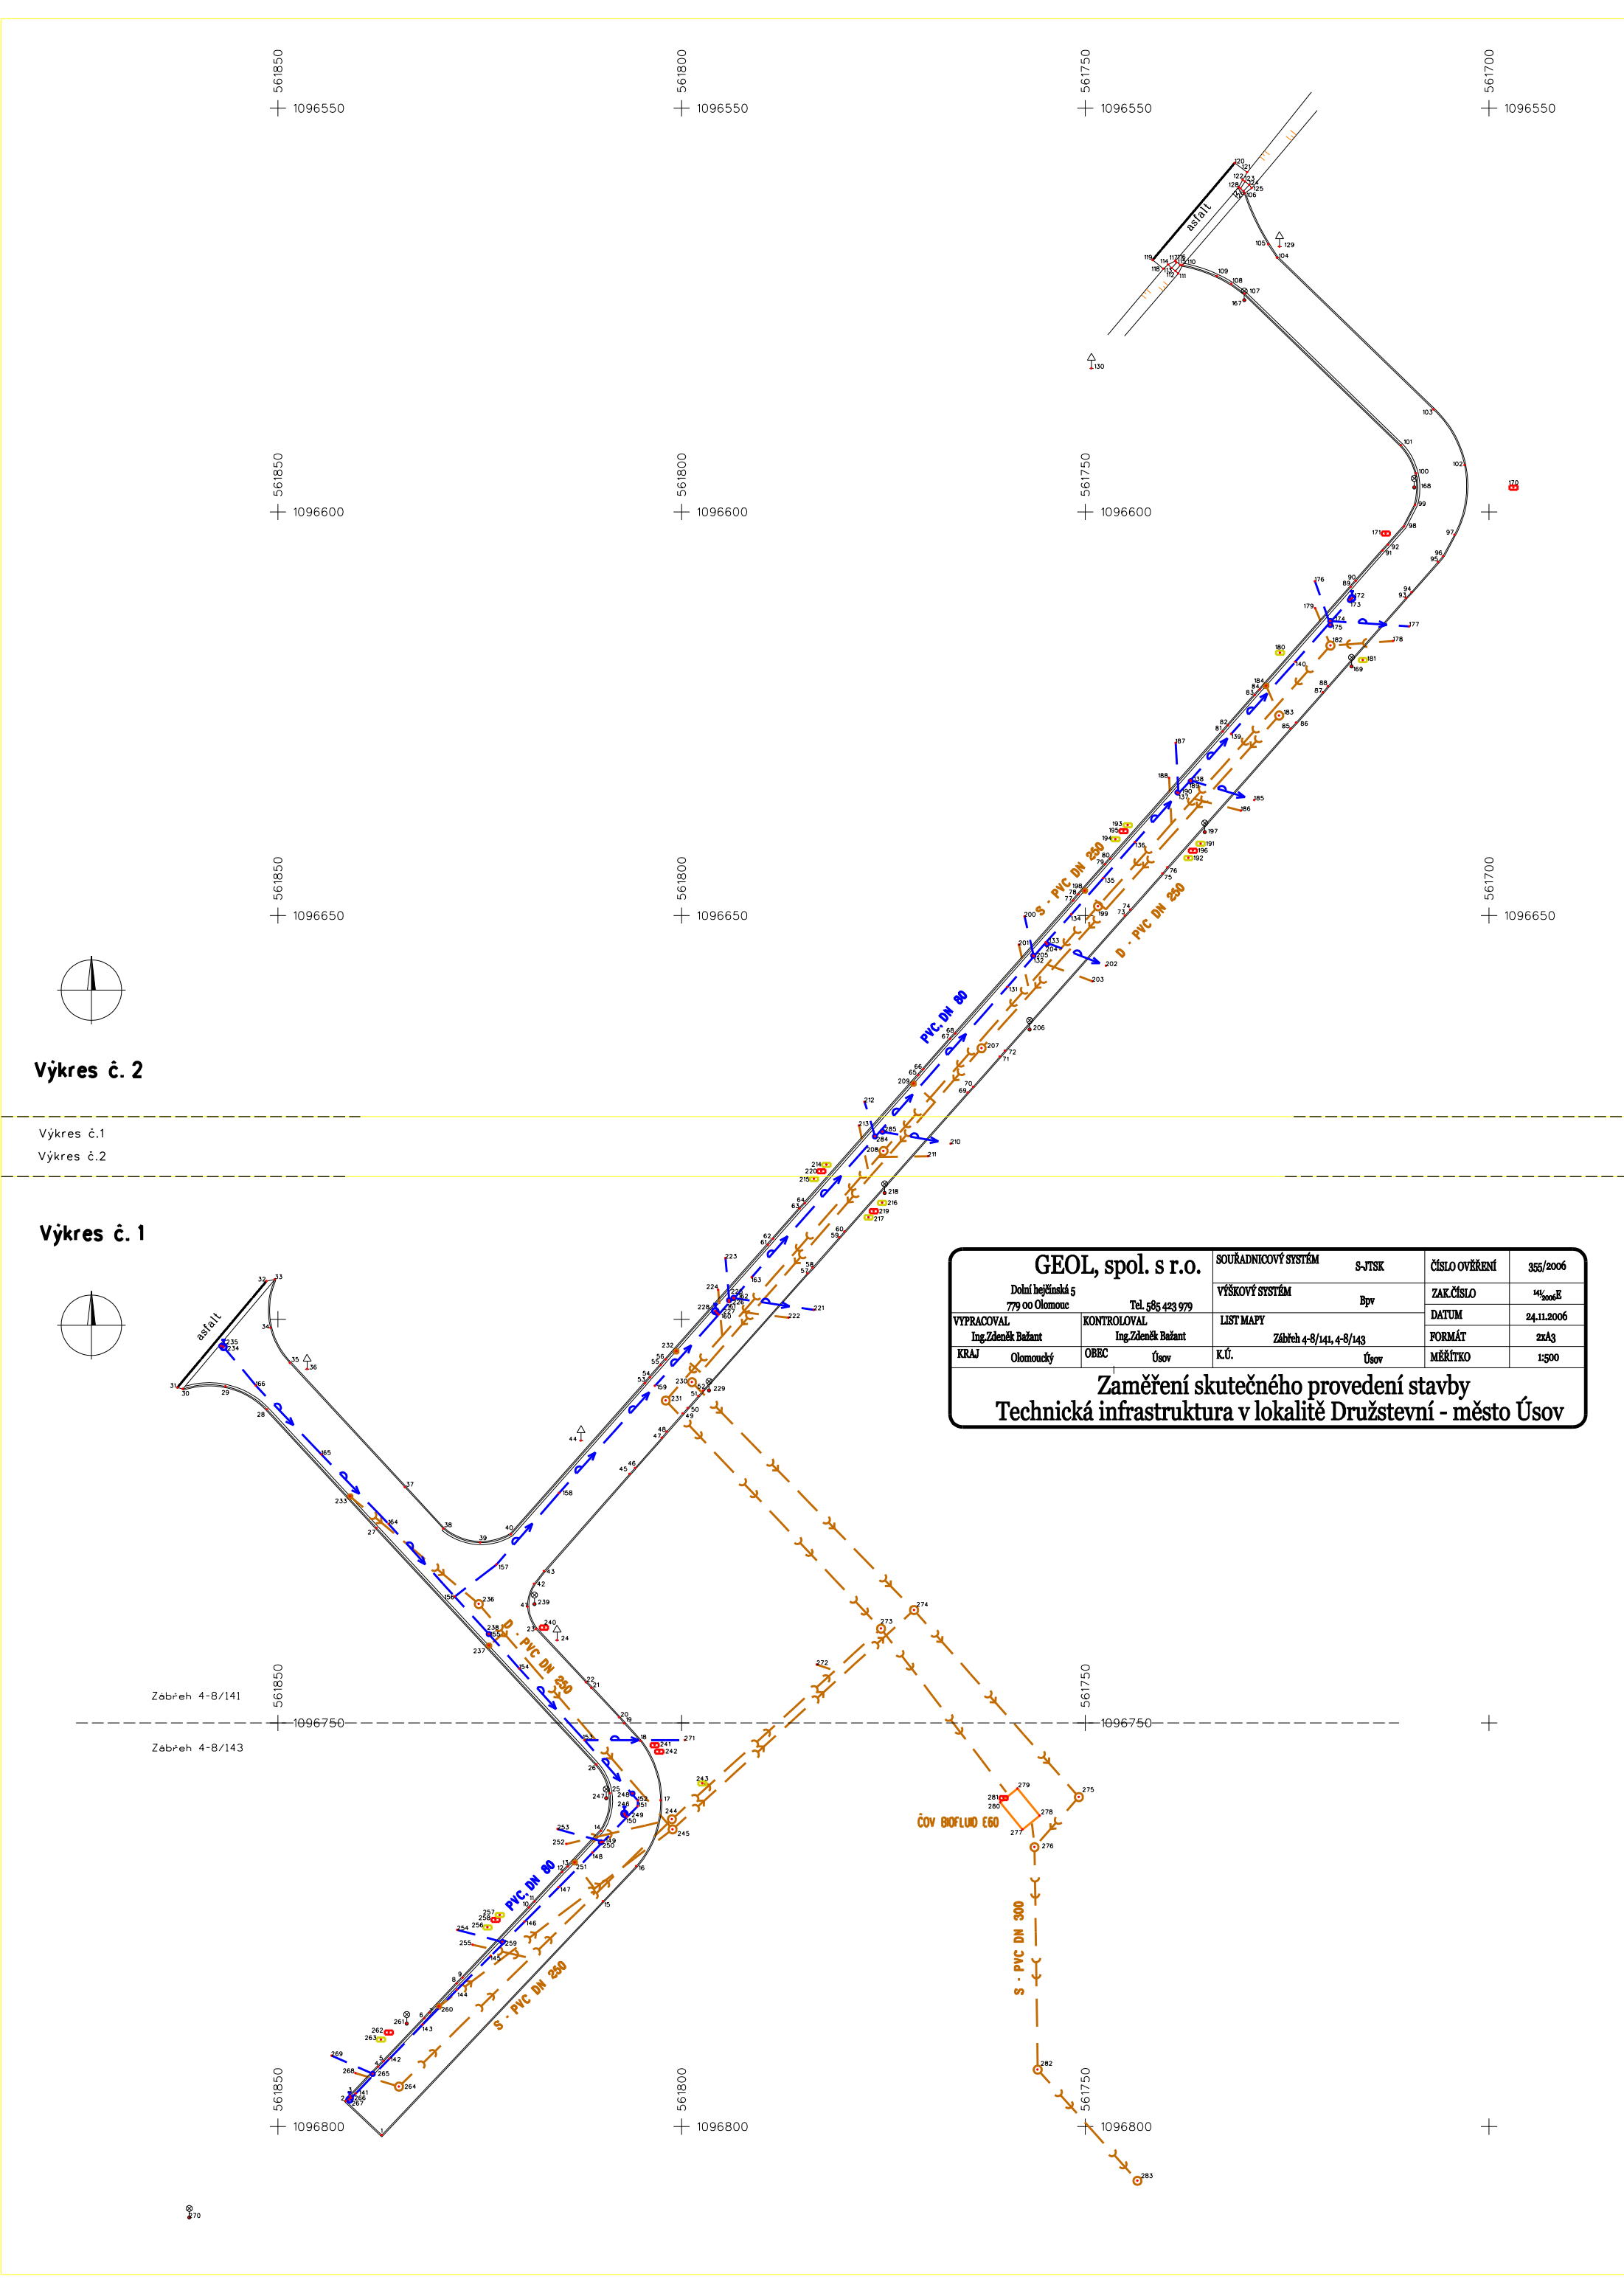

Výkres č. 2

Výkres č.1
Výkres č.2

Výkres č. 1

GEOL, spol. s r.o.		SOUŘADNICOVÝ SYSTÉM	S-JTSK	ČÍSLO OVĚŘENÍ	355/2006
Dolní heččinská 5 779 00 Olomouc		VÝŠKOVÝ SYSTÉM		ZAK.ČÍSLO	14/2006E
Tel. 585 423 979		Bp		DATUM	24.11.2006
VYPRACOVAL	KONTROLOVAL	LIST MAPY		FORMÁT	A3
Ing. Zdeněk Bažant	Ing. Zdeněk Bažant	Zábřeh 4-8/141, 4-8/143		MĚŘÍTKO	1:500
KRAJ Olomoucký	OBEC Úsov	K.Ú.	Úsov		
Zaměření skutečného provedení stavby					
Technická infrastruktura v lokalitě Družstevní - město Úsov					