
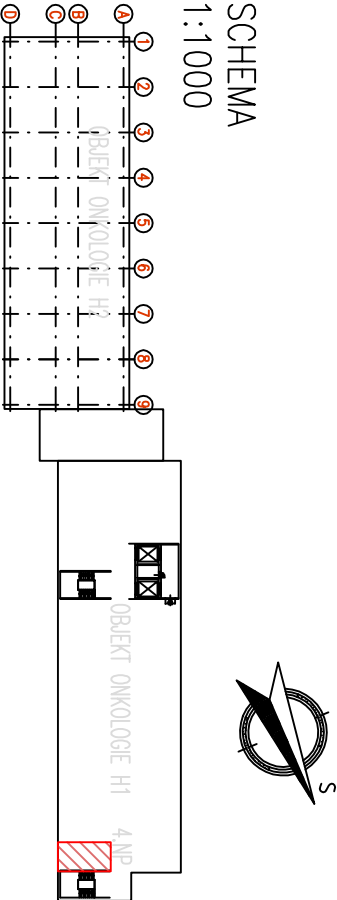


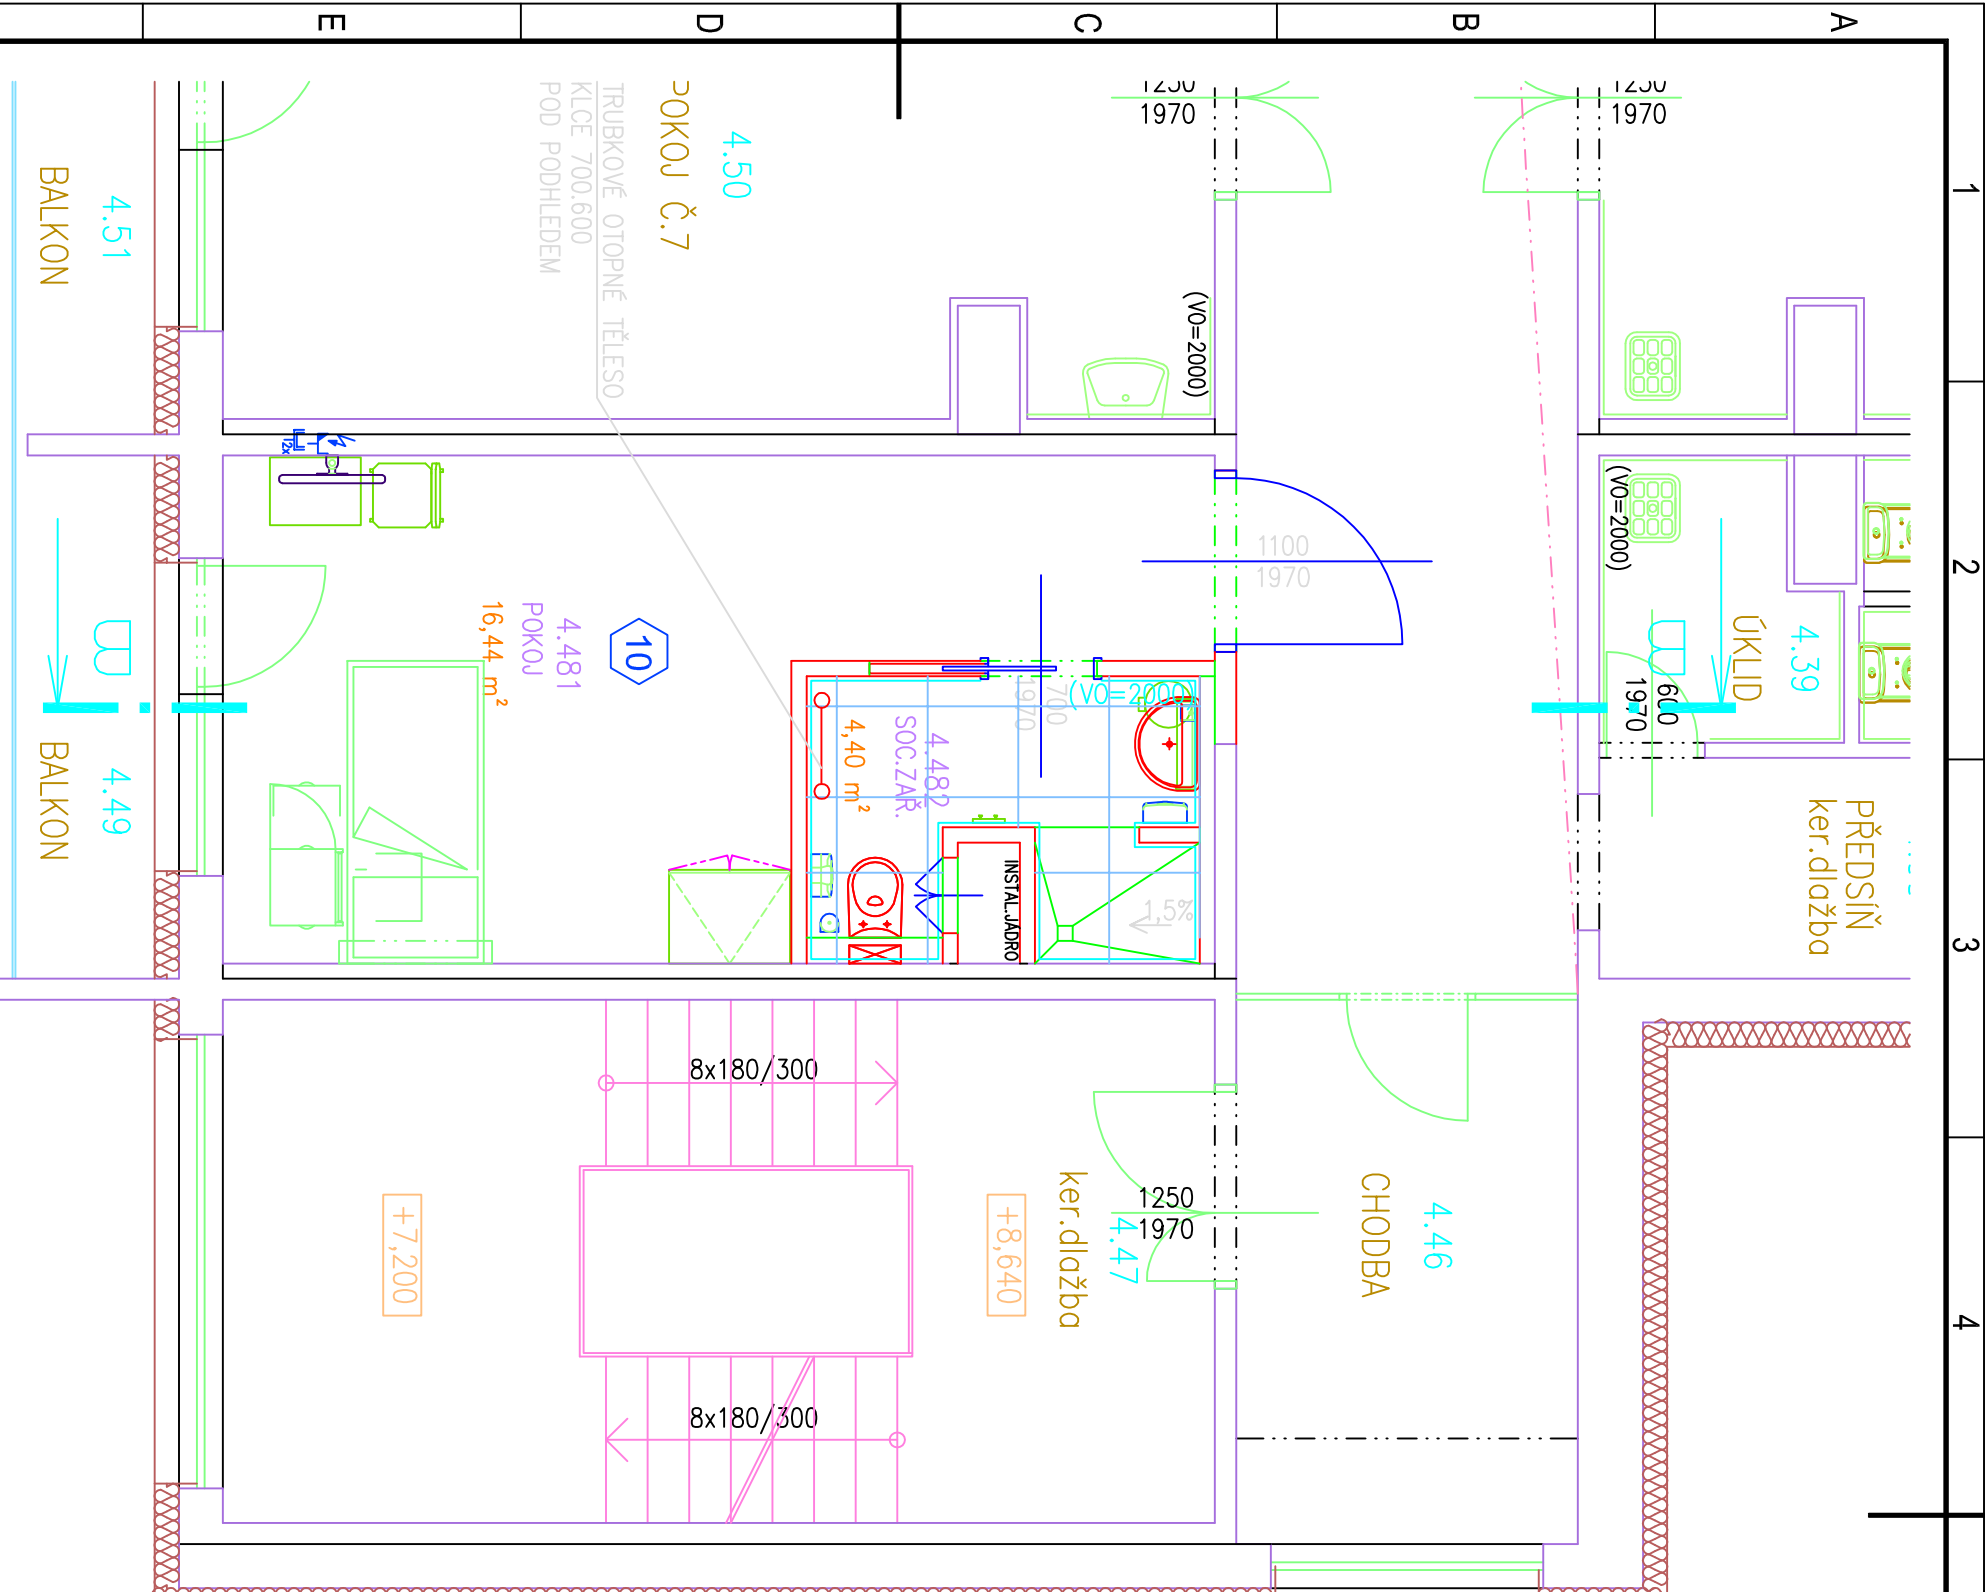

TECHNOLOGICKÁ LEGENDA VIZ v.č. /04

--	--	